KEMENTERIAN PERUMAHAN DAN KERAJAAN TEMPATAN
(Ministry of Housing and Local Government)
No. 51, Persiaran Perdana, Presint 4
Pusat Pentadbiran Kerajaan Persekutuan
62100 Putrajaya, MALAYSIA

Tel : +(6)03 - 8891 3969
Faks : +(6)03 - 8891 3182

Ruj. Kami : KPKT.600-3 / 88 / 2 (74)
Tarikh : 21 April 2022

ALASIM OMAR ARCHITECT
F-27, Block F, 1st Floor
Royal Plaza Putatan, KM 11.2, Jalan Putatan
88200, Kota Kinabalu, Sabah **Tel : 088-760752**
u/p : Ar. Datu Alasim Bin Datu Omar

Tuan,

Tajuk : CADANGAN PEMBINAAN PROJEK BALAI BOMBA DAN KUARTERS PUTATAN,SABAH

Perkara : Lukisan Pembinaan-Pelan Siling,Kuarters

Adalah saya dengan segala hormatnya merujuk kepada perkara di atas dan surat daripada pihak tuan no.rujukan **AoA/BBPut/rcp01** bertarikh **18 March 2022,** yang diterima pada **28 March 2022** adalah berkaitan.

2. Sehubungan dengan itu, bersama-sama ini dikembalikan Lukisan Pembinaan beserta ulasan seperti berikut:

a) Keperluan '*Fix Ceiling*' di ruang yang terbuka berdasarkan JKR Spesifikasi Tahun 2020.

b) Penggunan *'Gypsum Board Ceiling'* di ruang lembap seperti tandas, langkan dan bilik air.

Mohon pihak tuan untuk mengemukakan semula lukisan pembinaan yang telah lengkap selewat-lewatnya tujuh (7) hari dari tarikh surat ini dikeluarkan.

Sekian, terima kasih.

"WAWASAN KEMAKMURAN BERSAMA 2030"


"BERKHIDMAT UNTUK NEGARA"

Saya yang menjalankan amanah,

(Ar.WAN MOHAMMAD NORSHAH BIN ABDUL SATAR)
Ketua Penolong Pengarah Kanan
Unit Senibina
Bahagian Pelaksanaan Dan Perkhidmatan Kejuruteraan
Kementerian Perumahan dan Kerajaan Tempatan

Edaran Dalaman :

1. KPPK/ W6
2. KPPK/ PP
3. Fail Projek

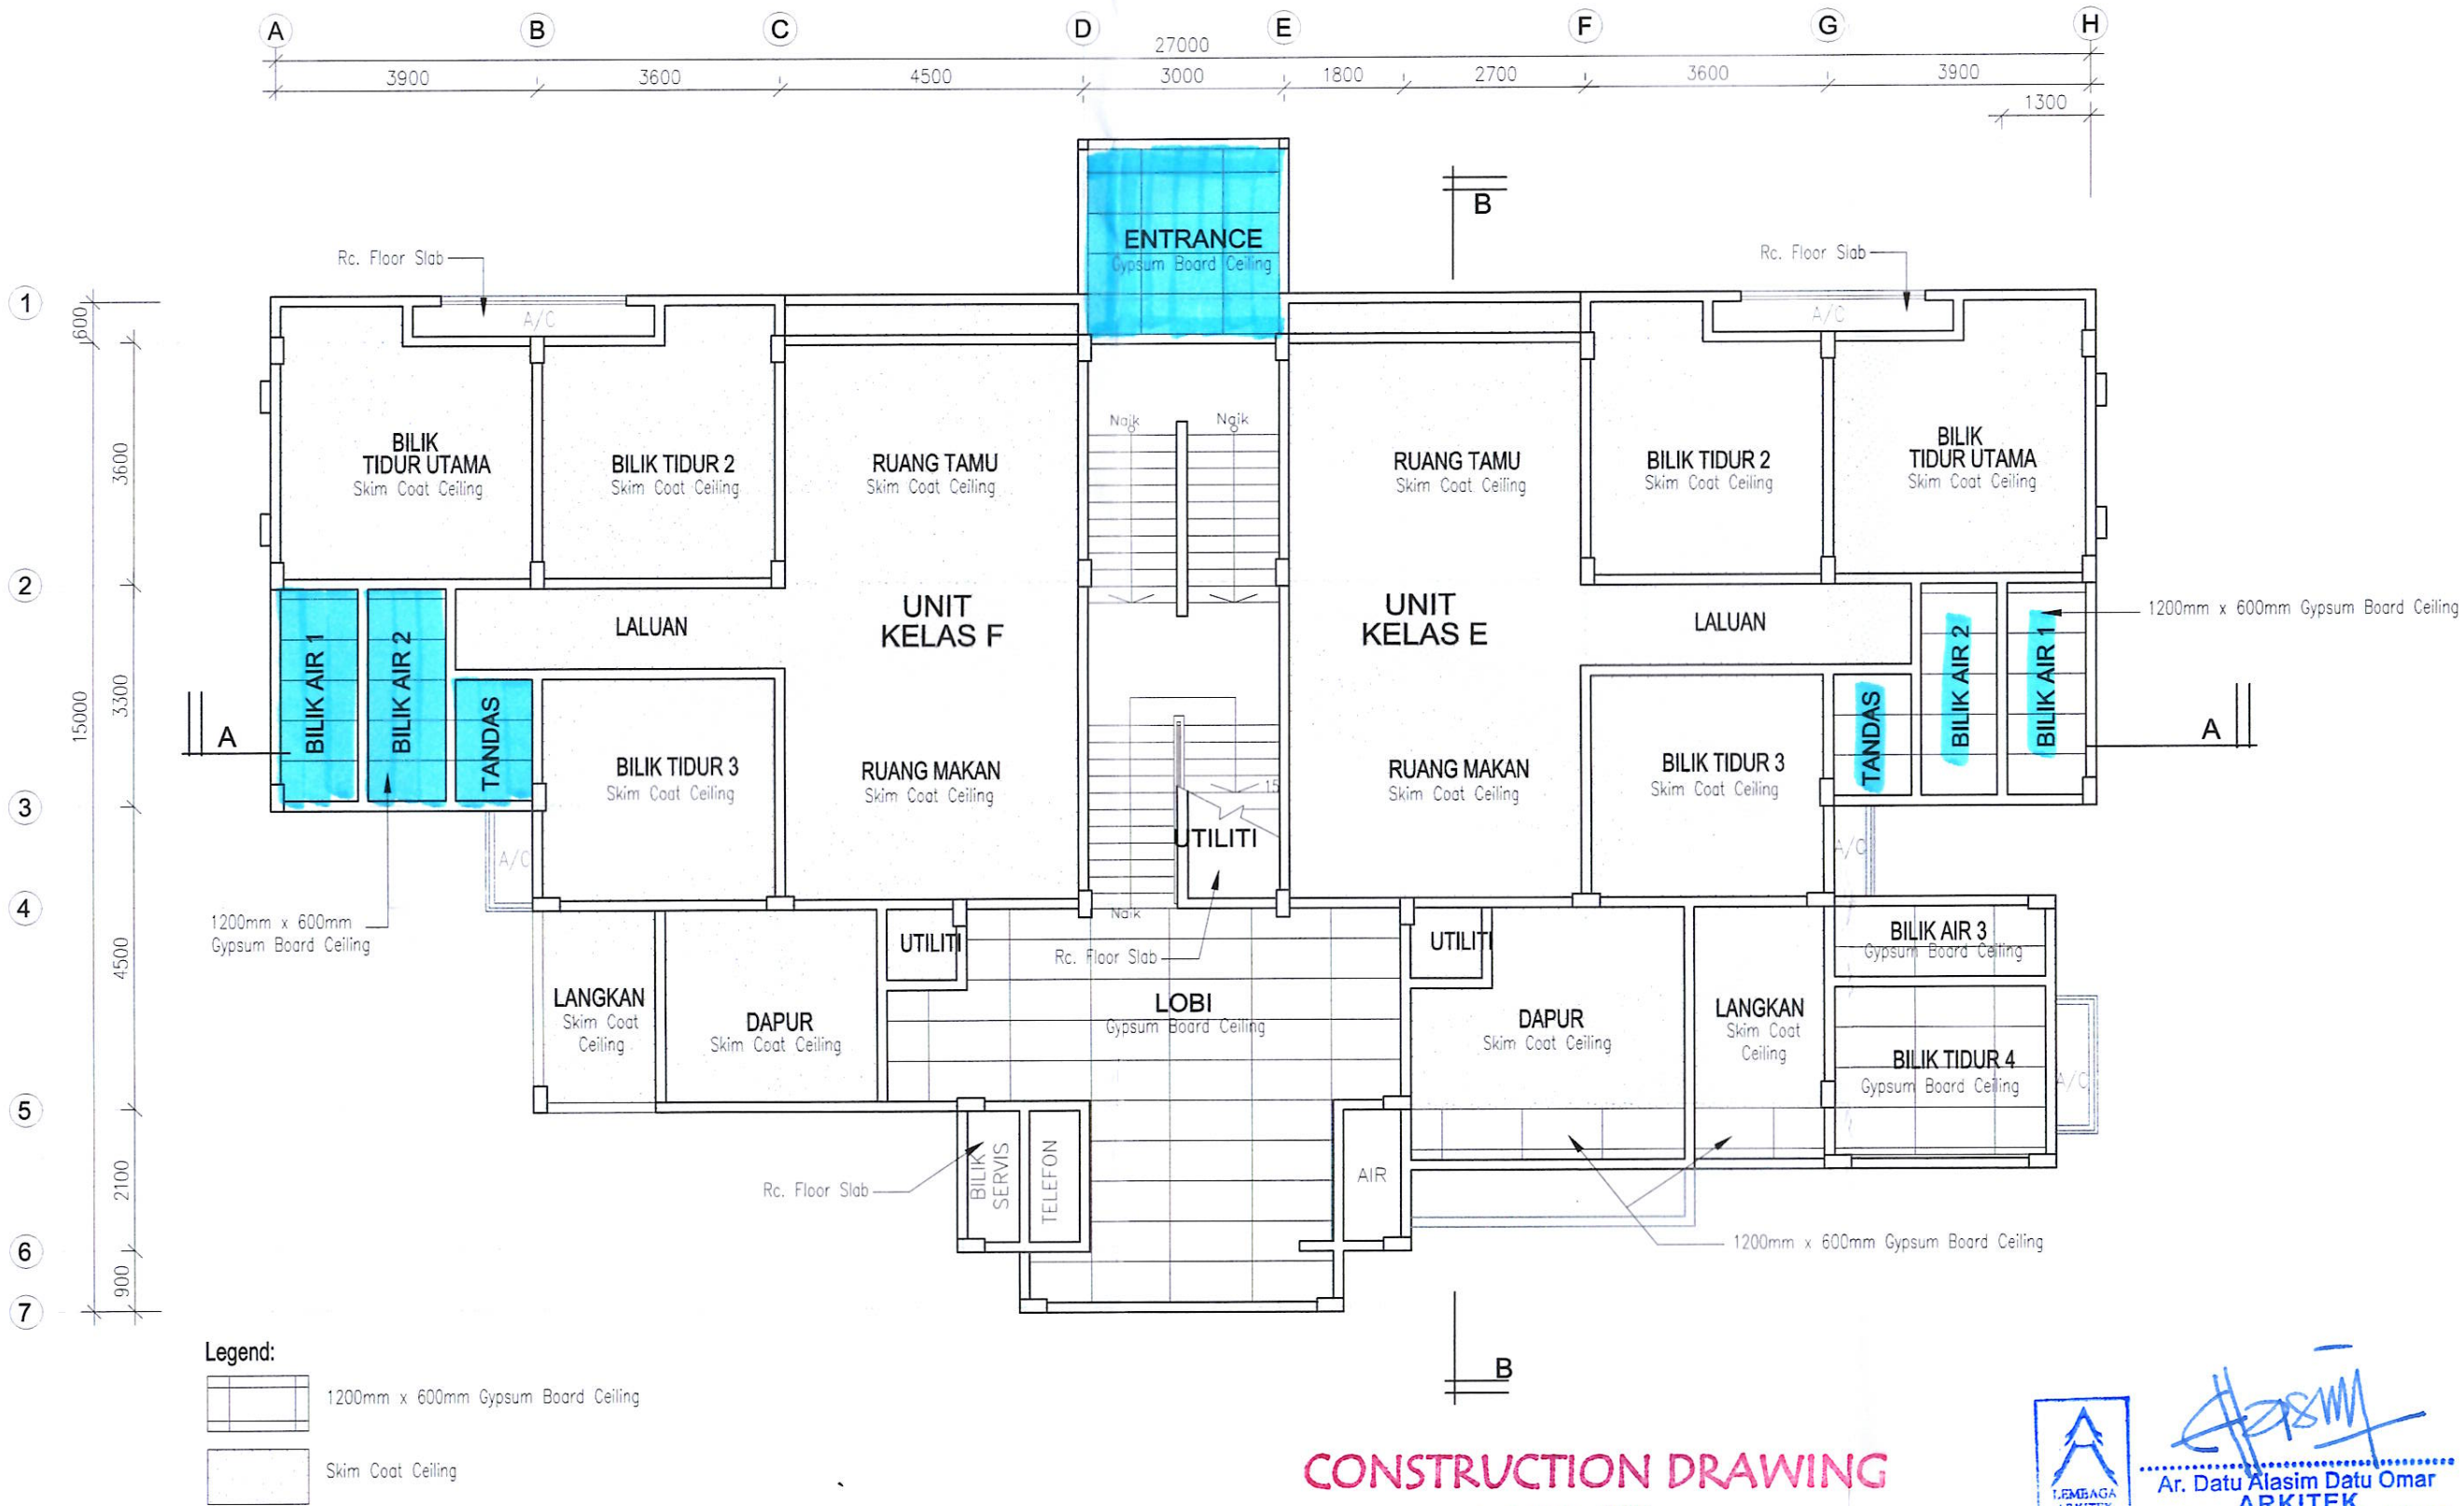

Legend:

1200mm x 600mm Gypsum Board Ceiling

Skim Coat Ceiling

CONSTRUCTION DRAWING

16 MAR 2022

LEMBAGA ARKITEK MALAYSIA

Ar. Datu Alasim Datu Omar
ARKITEK
No. Pendaftaran LAM : A/D 17

Pemaju :

KEMENTERIAN PERUMAHAN DAN KERAJAAN TEMPATAN

Pemilik :

JABATAN BOMBA DAN PENYELAMAT MALAYSIA

Tajuk Projek:

CADANGAN PEMBINAAN PROJEK BALAI BOMBA & KUARTERS PUTATAN DI ATAS SEBAHAGIAN LOT N.T 213059771, JALAN SAILAN IMBAAN PUTATAN, DAERAH PUTATAN, SABAH

Tajuk Komponen:

(KUARTERS)
CEILING PLAN

Tajuk Lukisan:

PELAN LANTAI BAWAH

ALASIM OMAR ARCHITECT
F-27-1, ROYAL PLAZA PUTATAN
KM 11.2, JALAN PUTATAN
88200, KOTA KINABALU, SABAH
E : alasim.architect@gmail.com
T : +6 088 760 752
F: +6 088 761 752

DWG INFO

Drawn by : SYAH
Checked by : Sym
Scale : As Shown
Date : Sept 2021

Drawing Number : Revision 0 1 2

DWG TITLE

Sketch	DP Sub	JPBM	Construction
Prelim	BP Sub	Contract	As-Built

200413/JBPMput/CP1a



Legend:

1200mm x 600mm Gypsum Board Ceiling

Skim Coat Ceiling

CONSTRUCTION DRAWING

16 MAR 2022

LEMBAGA ARKITEK MALAYSIA

Ar. Datu Alasim Datu Omar
ARKITEK
No. Pendaftaran LAM : A/D 17

Pemaju :

KEMENTERIAN PERUMAHAN DAN KERAJAAN TEMPATAN

Pemilik :

JABATAN BOMBA DAN PENYELAMAT MALAYSIA

Tajuk Projek:

CADANGAN PEMBINAAN PROJEK BALAI BOMBA & KUARTERS PUTATAN DI ATAS SEBAHAGIAN LOT N.T 213059771, JALAN SAILAN IMBAAN PUTATAN, DAERAH PUTATAN, SABAH

Tajuk Komponen:

(KUARTERS)
CEILING PLAN

Tajuk Lukisan:

PELAN ARAS SATU

ALASIM OMAR ARCHITECT
F-27-1, ROYAL PLAZA PUTATAN
KM 11.2, JALAN PUTATAN
88200, KOTA KINABALU, SABAH
E : alasim.architect@gmail.com
T : +6 088 760 752
F: +6 088 761 752

DWG INFO


Drawn by : SYAH
Checked by : Sym
Scale : As Shown
Date : Sept 2021

Drawing Number : Revision 0 1 2

DWG TITLE

Sketch	DP Sub	JPBM	Construction
Prelim	BP Sub	Contract	As-Built

200413/JBPMput/CP1b

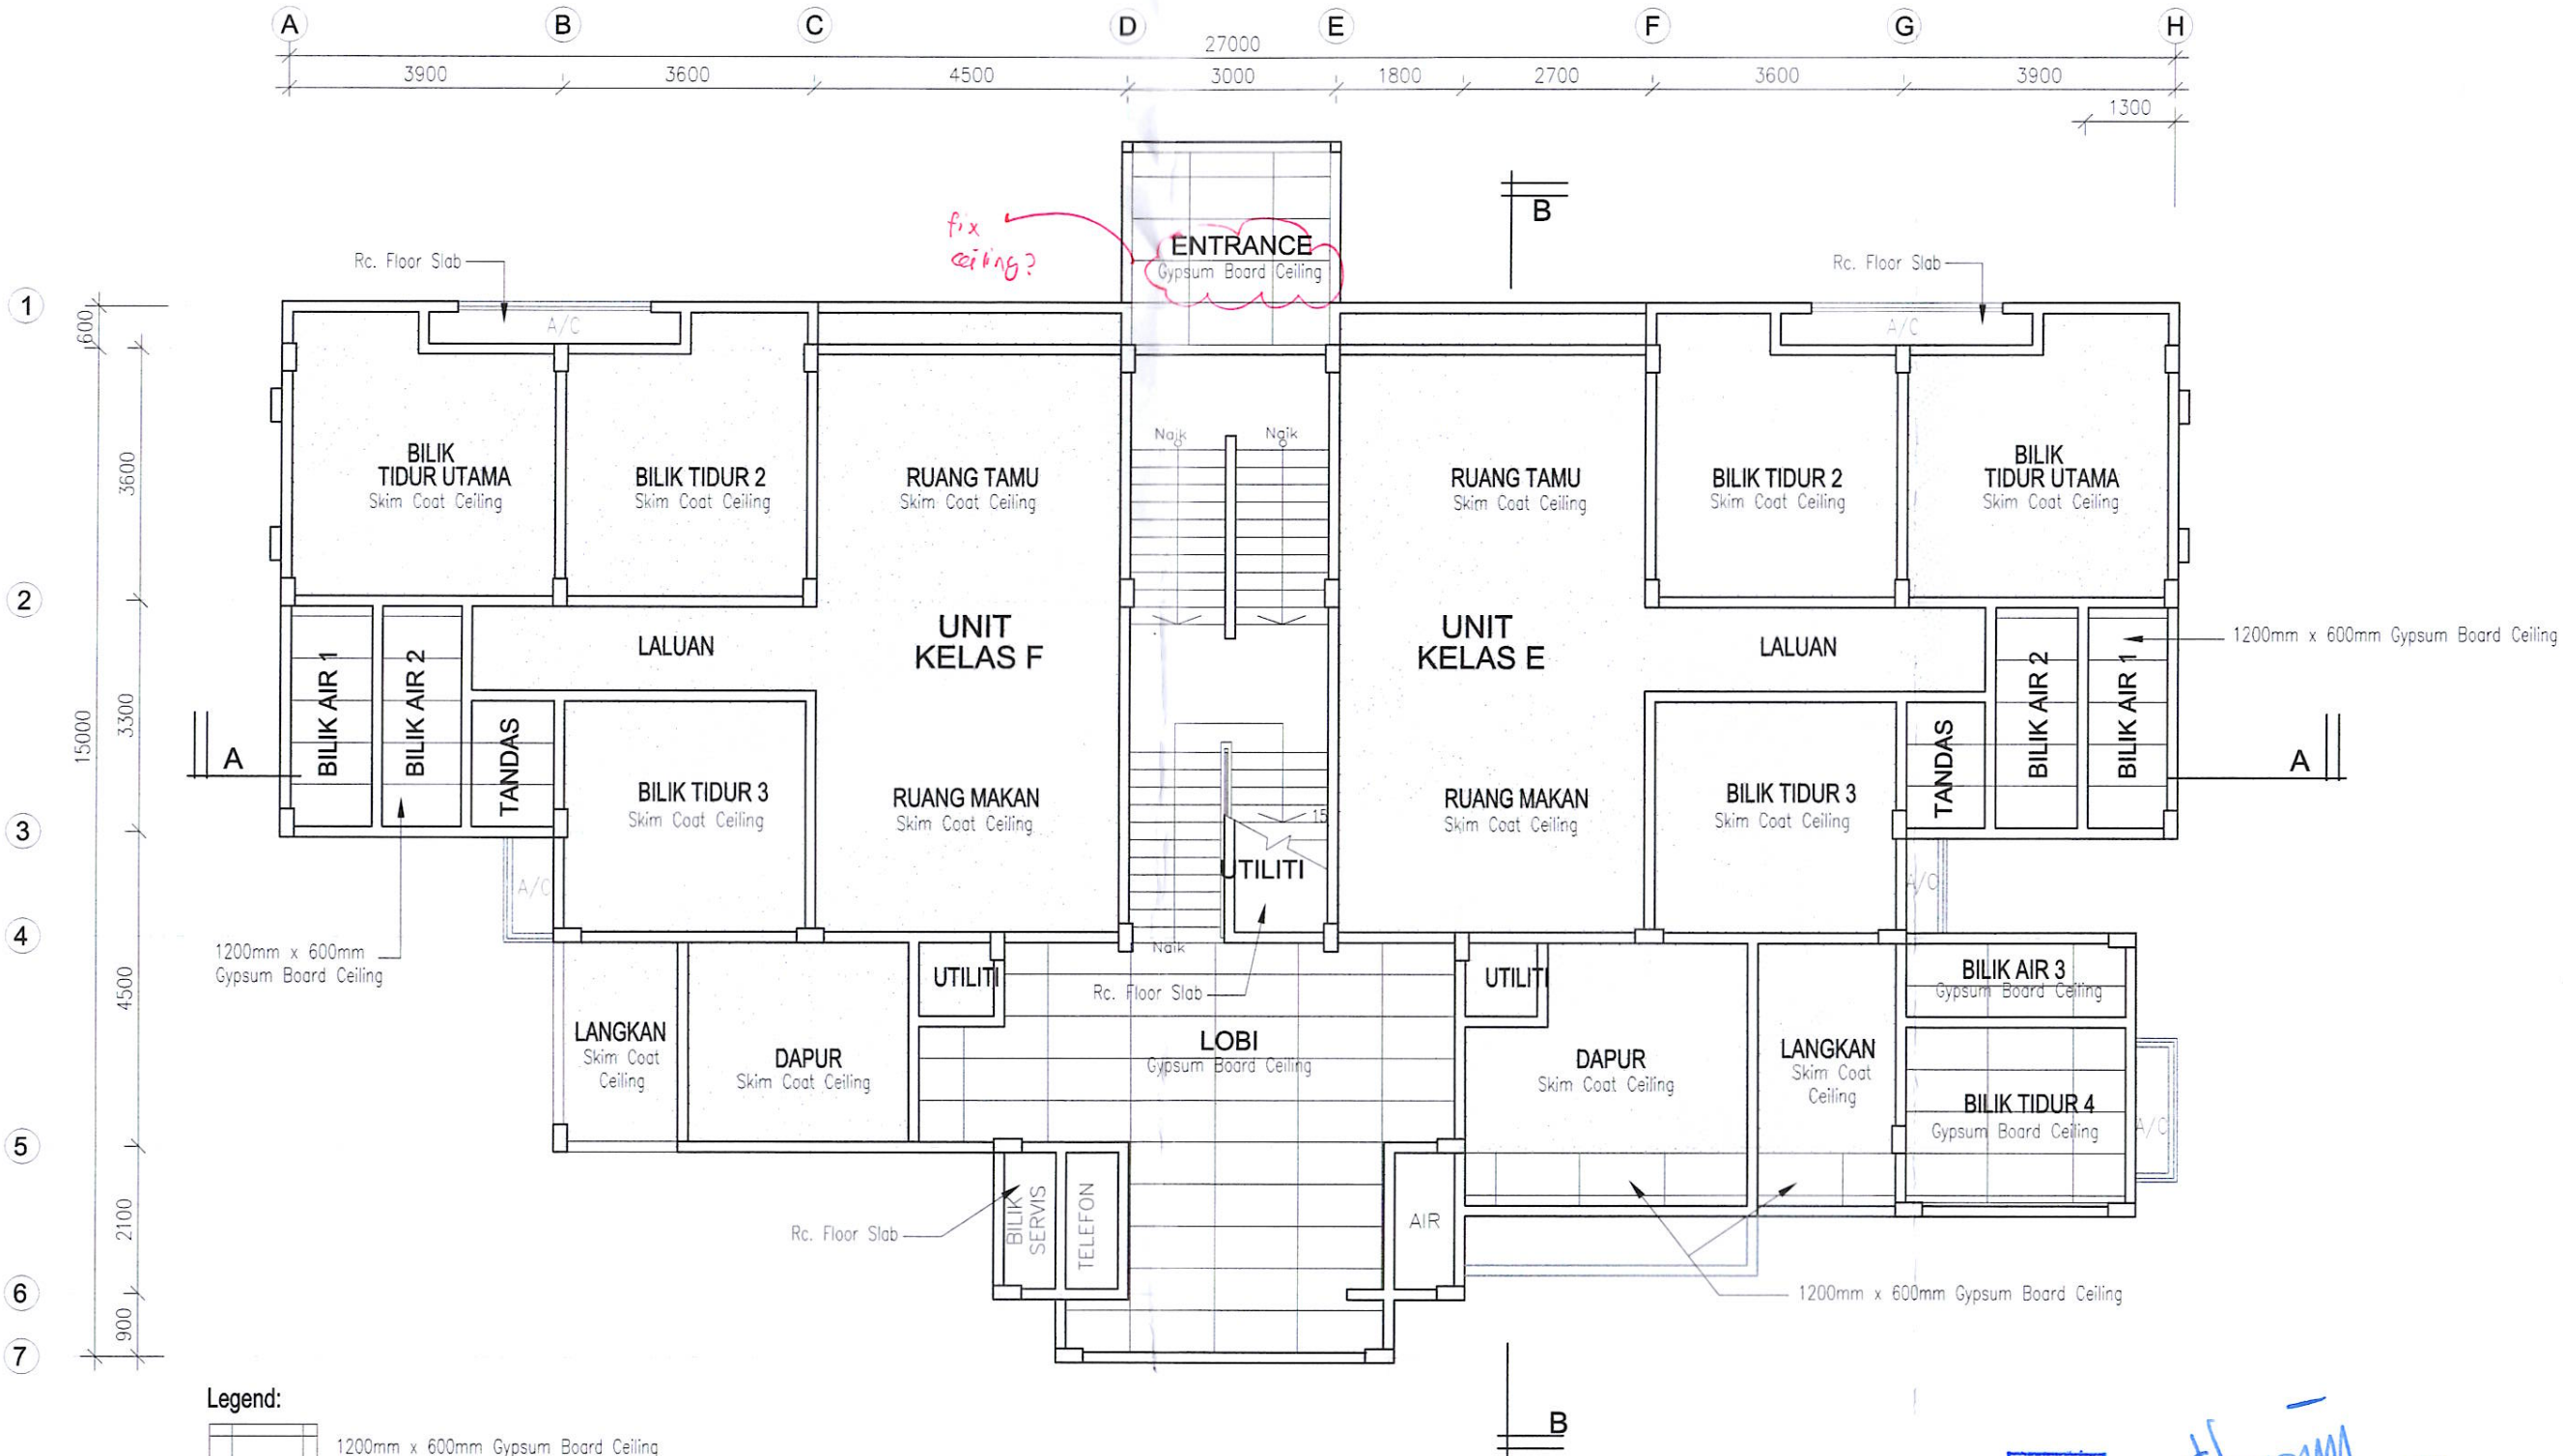

Legend:

1200mm x 600mm Gypsum Board Ceiling

Skim Coat Ceiling

? - kenapa ruang bawah tiada ceiling?
- toilet pula pakai gypsum board ceiling?

CONSTRUCTION DRAWING
16 MAR 2022

LEMBAGA ARKITEK MALAYSIA

Ar. Datu Alasim Datu Omar
ARKITEK
No. Pendaftaran LAM : A/D 17

Pemaju : KEMENTERIAN PERUMAHAN DAN KERAJAAN TEMPATAN	Pemilik : JABATAN BOMBA DAN PENYELAMAT MALAYSIA	Tajuk Projek: CADANGAN PEMBINAAN PROJEK BALAI BOMBA & KUARTERS PUTATAN DI ATAS SEBAHAGIAN LOT N.T 213059771, JALAN SAILAN IMBAAN PUTATAN, DAERAH PUTATAN, SABAH	Tajuk Komponen: (KUARTERS) CEILING PLAN Tajuk Lukisan: PELAN LANTAI BAWAH


ALASIM OMAR ARCHITECT
F-27-1, ROYAL PLAZA PUTATAN
KM 11.2, JALAN PUTATAN
88200, KOTA KINABALU, SABAH
E : alasim.architect@gmail.com
T : +6 088 760 752
F: +6 088 761 752

ARCHITECT

DWG INFO: Drawn by : SYAH; Checked by : Sym; Scale : As Shown; Date : Sept 2021; Drawing Number : Revision 0 1 2

DWG TITLE: Sketch | DP Sub | JPBM | Construction; Prelim | BP Sub | Contract | As-Built

200413/JBPMput/CP1a

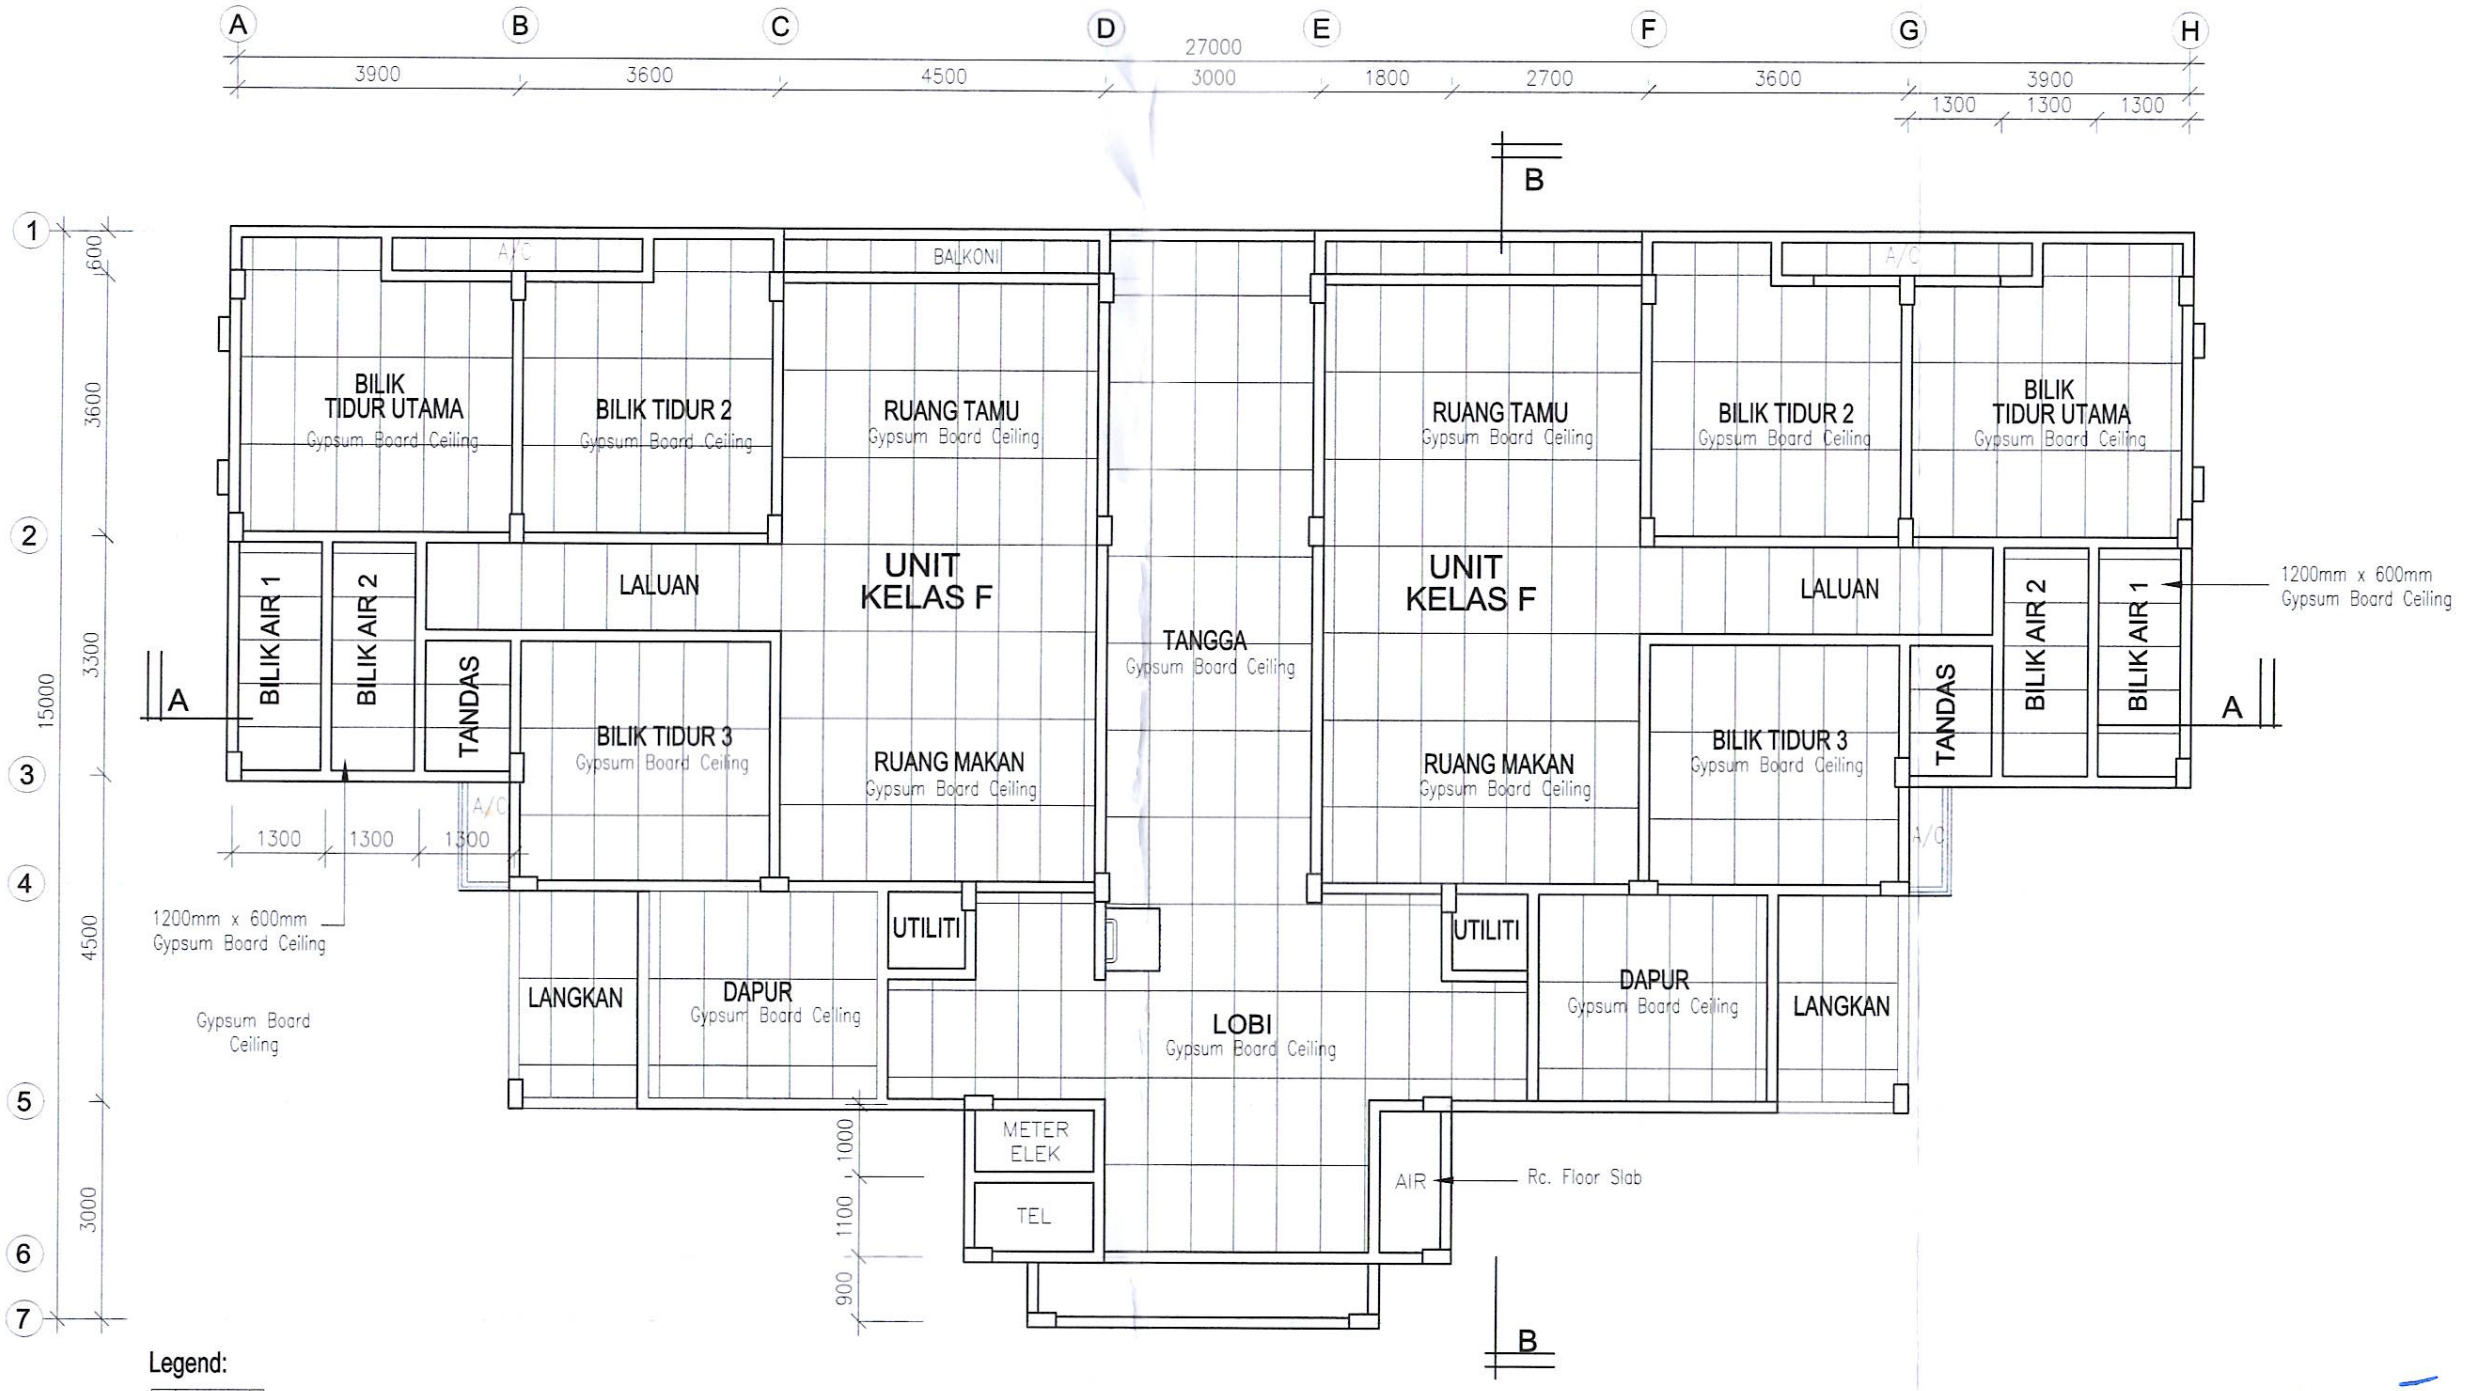

CONSTRUCTION DRAWING

1 6 MAR 2022 .

Ar. Datu Alasim Datu Omar
ARKITEK
Pendaftaran LAM : A/D 17

Pemaju : KEMENTERIAN PERUMAHAN DAN KERAJAAN TEMPATAN	Pemilik : JABATAN BOMBA DAN PENYELAMAT MALAYSIA	Tajuk Projek: CADANGAN PEMBINAAN PROJEK BALAI BOMBA & KUARTERS PUTATAN DI ATAS SEBAHAGIAN LOT N.T 213059771, JALAN SAILAN IMBAAN PUTATAN, DAERAH PUTATAN, SABAH	Tajuk Komponen: (KUARTERS) CEILING PLAN Tajuk Lukisan: PELAN ARAS SATU	ARCHITECT: ALASIM OMAR ARCHITECT, F-27-1, ROYAL PLAZA PUTATAN, KM 11.2, JALAN PUTATAN, 88200, KOTA KINABALU, SABAH, E : alasim.architect@gmail.com, T : +6 088 760 752, F: +6 088 761 752 DWG INFO: Drawn by : SYAH; Checked by : Sym; Scale : As Shown; Date : Sept 2021; Drawing Number : Revision 0 1 2 DWG TITLE: Sketch / DP Sub / JPBM / Construction; Prelim / BP Sub / Contract / As-Built; 200413/JBPMput/CP1b