

PORTINO
PH 702

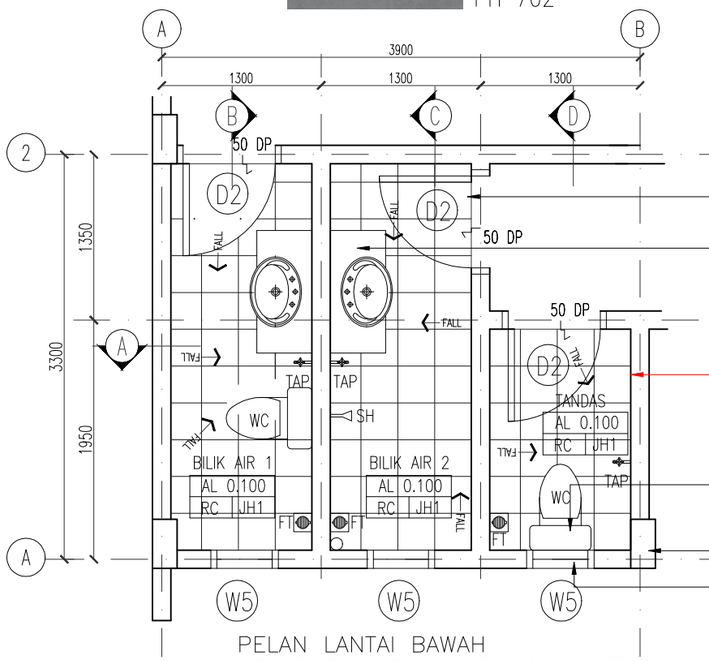


PELAN LANTAI BAWAH
–TANDAS & BILIK AIR 1&2 UNIT E
–TANDAS & BILIK AIR 1&2 UNIT F

1 SKALA 1:50

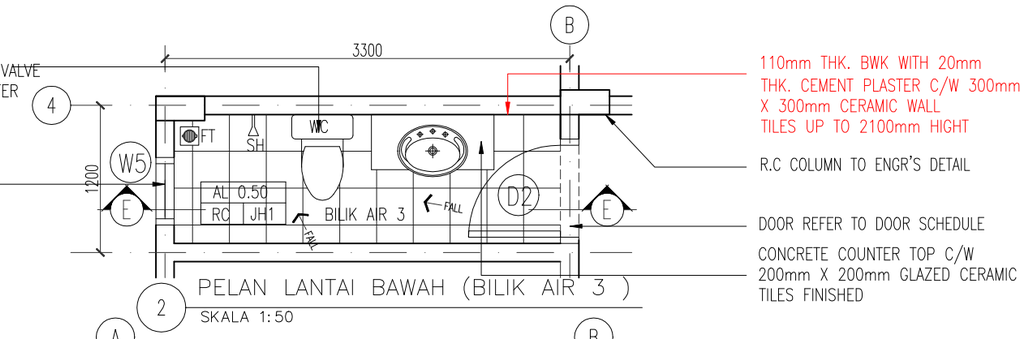


PELAN LANTAI BAWAH (BILIK AIR 3)

2 SKALA 1:50

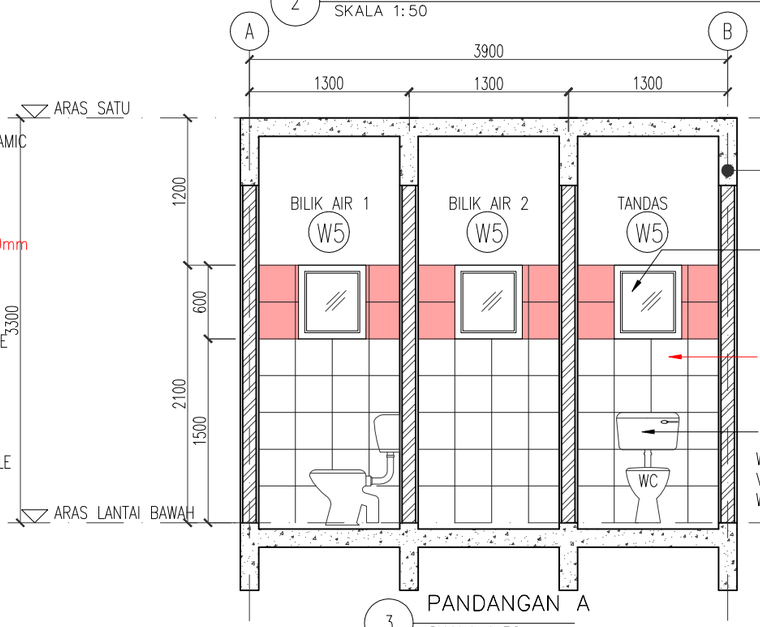


PANDANGAN A

3 SKALA 1:50

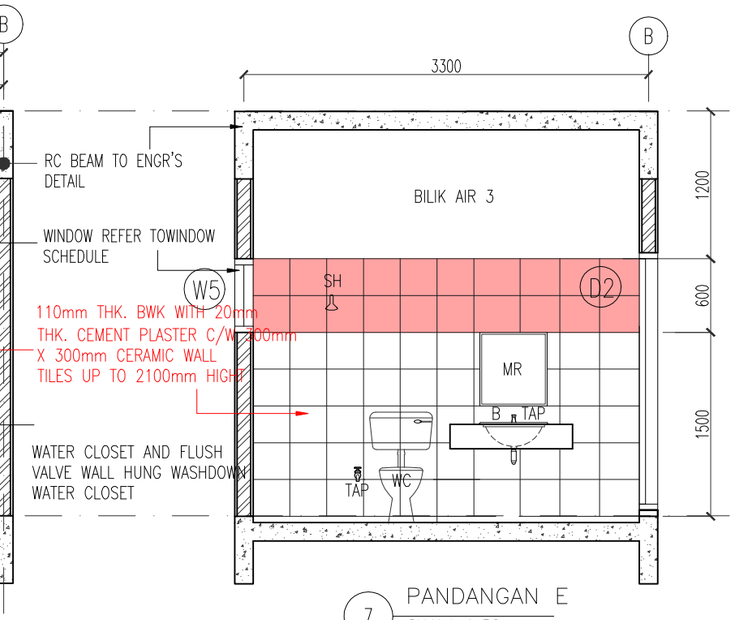


PANDANGAN E

7 SKALA 1:50

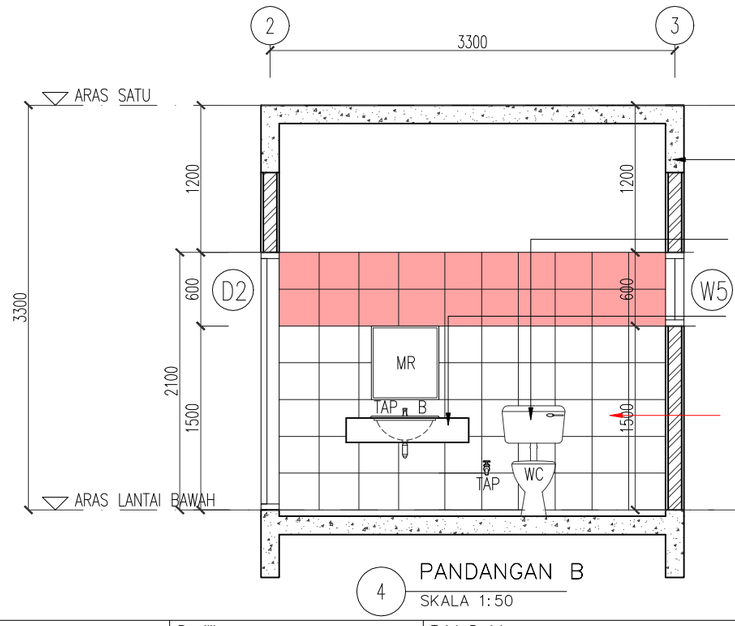


PANDANGAN B

4 SKALA 1:50

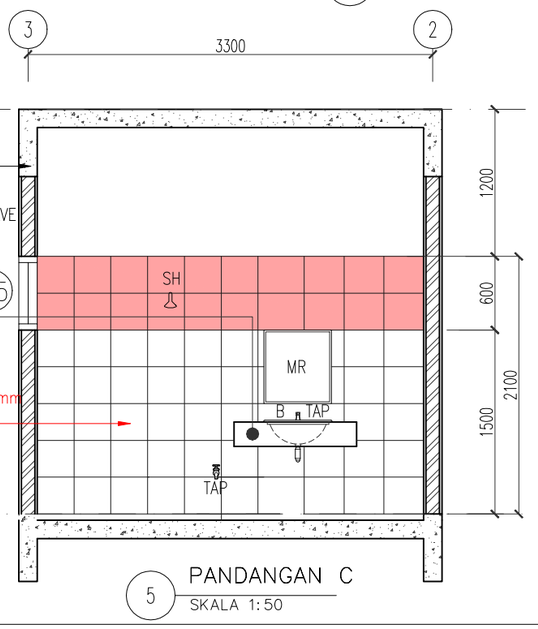

PANDANGAN C

5 SKALA 1:50

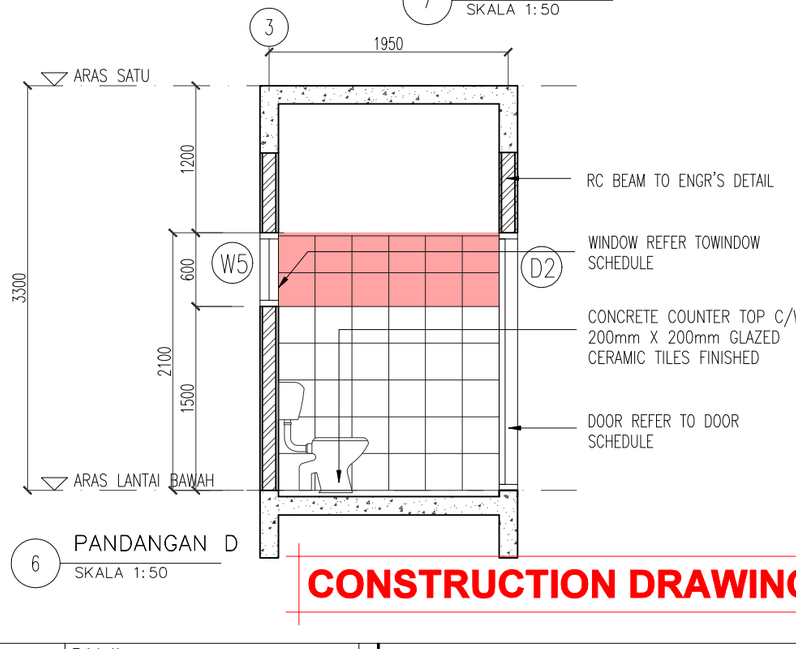

PANDANGAN D

6 SKALA 1:50

CONSTRUCTION DRAWING

Pemaju :

KEMENTERIAN PERUMAHAN DAN KERAJAAN TEMPATAN

Pemilik :

JABATAN BOMBA DAN PENYELAMAT MALAYSIA

Tajuk Projek:

CADANGAN PEMBINAAN PROJEK BALAI BOMBA & KUARTERS PUTATAN DI ATAS SEBAHAGIAN LOT N.T 213059771, JALAN SAILAN IMBAAN PUTATAN, DAERAH PUTATAN, SABAH

Tajuk Komponen:
KUARTERS
(TANDAS & BILIK AIR UNIT E & F)
PINDAAN KETINGGIAN TILES 1500mm KEPADA 2100mm

Tajuk Lukisan:
PELAN LANTAI BAWAH
PANDANGAN A
PANDANGAN B
PANDANGAN C
PANDANGAN D
PANDANGAN E

ARCHITECT
ALASIM OMAR ARCHITECT
F-27-1, ROYAL PLAZA PUTATAN
KM 11.2, JALAN PUTATAN
88200, KOTA KINABALU, SABAH
E : alasim.architect@gmail.com
T : +6 088 760 752
F: +6 088 761 752

DWG INFO
Drawn by : SYAH
Checked by : Sym
Scale : As Shown
Date : JULY 2023
Drawing Number : Revision 0 1 2

DWG TITLE

Sketch	DP Sub	JPBM	Construction
Prelim	BP Sub	Contract	As-Built

200413/JBPMput/TE&F-30 A