

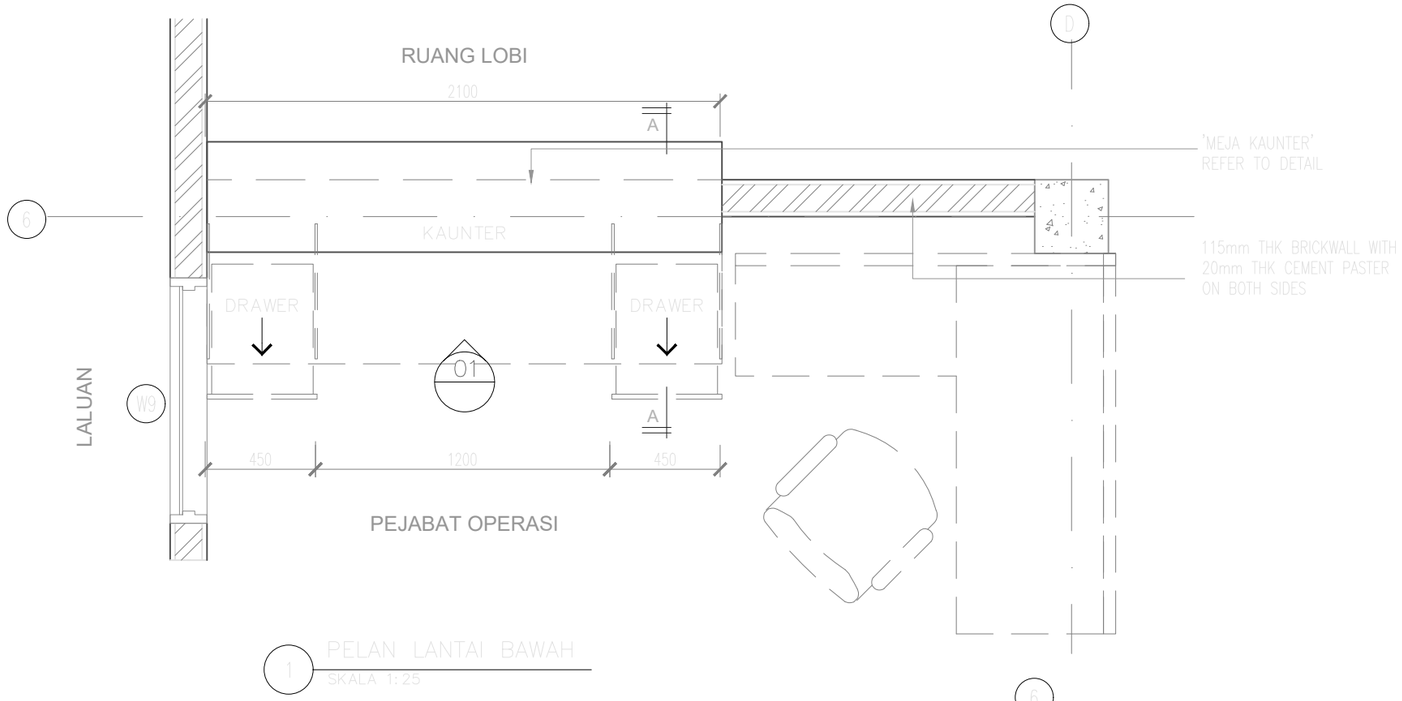


1 PELAN LANTAI BAWAH
SKALA 1:25

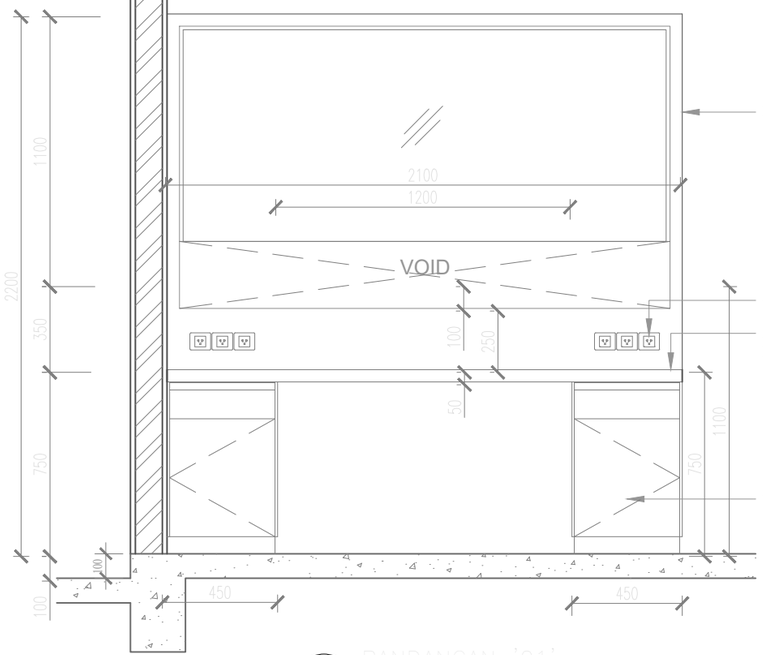

2 PANDANGAN '01'
SKALA 1:25

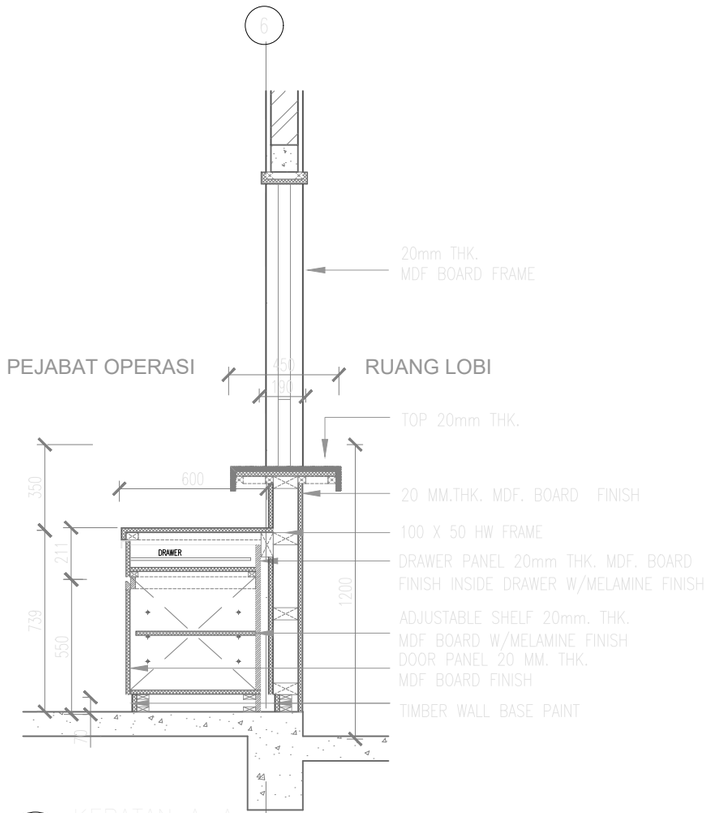

3 KERATAN A-A
SKALA 1:25

AS-BUILT DRAWING

Pemaju :

KEMENTERIAN PERUMAHAN DAN KERAJAAN TEMPATAN

Pemilik :

JABATAN BOMBA DAN PENYELAMAT MALAYSIA

Tajuk Projek:

CADANGAN PEMBINAAN PROJEK BALAI BOMBA & KUARTERS PUTATAN DI ATAS SEBAHAGIAN LOT N.T 213059771, JALAN SAILAN IMBAAN PUTATAN, DAERAH PUTATAN, SABAH

Tajuk Komponen:

BALAI BOMBA
(PEJABAT OPERASI)

Tajuk Lukisan:

PELAN LANTAI BAWAH
PANDANGAN 1
KERATAN A-A

ARCHITECT
ALASIM OMAR ARCHITECT
F-27-1, ROYAL PLAZA PUTATAN
KM 11.2, JALAN PUTATAN
88200, KOTA KINABALU, SABAH
E : alasim.architect@gmail.com
T : +6 088 760 752
F: +6 088 761 752

DWG INFO


Scale : As Shown
Date : JANUARY 2024


Sketch	DP Sub	IPBM	Construction
Prelim	BP Sub	Contract	As-Built


DWG TITLE


Drawing Number : Revision 0

200413/ASBUILT/023/REV.0

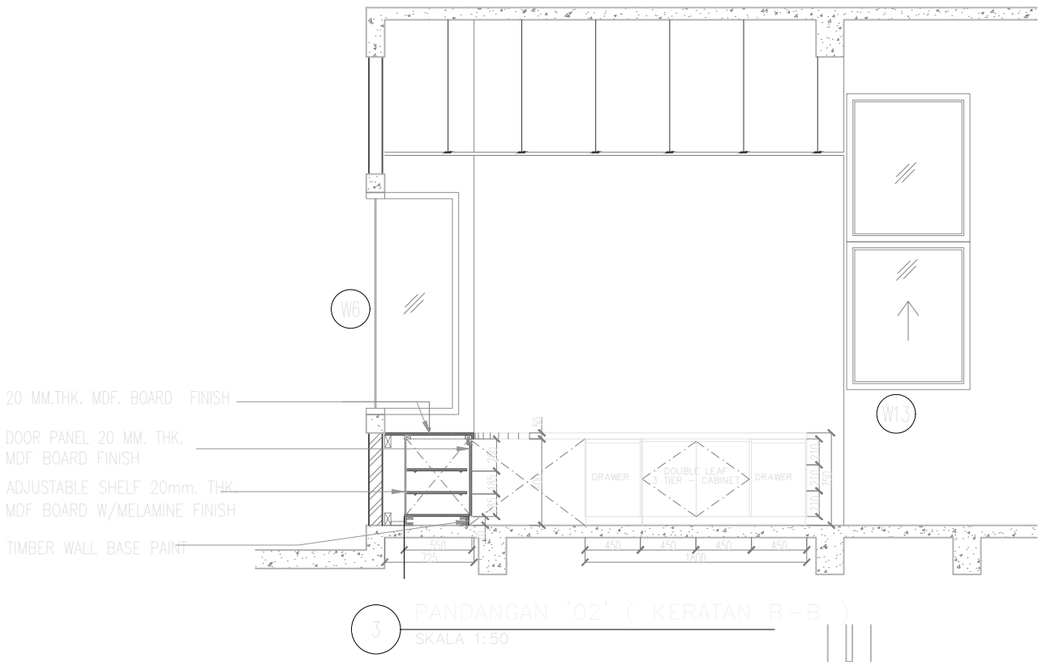
W6
W13
20 MM.THK. MDF. BOARD FINISH
DOOR PANEL 20 MM. THK.
MDF BOARD FINISH
ADJUSTABLE SHELF 20mm. THK.
MDF BOARD W/MELAMINE FINISH
TIMBER WALL BASE PAINT
DRAWER
DOUBLE LEAF
3 TIER - CABINET
DRAWER
450
450
450
450
450
600
225
2400
2100
100
100

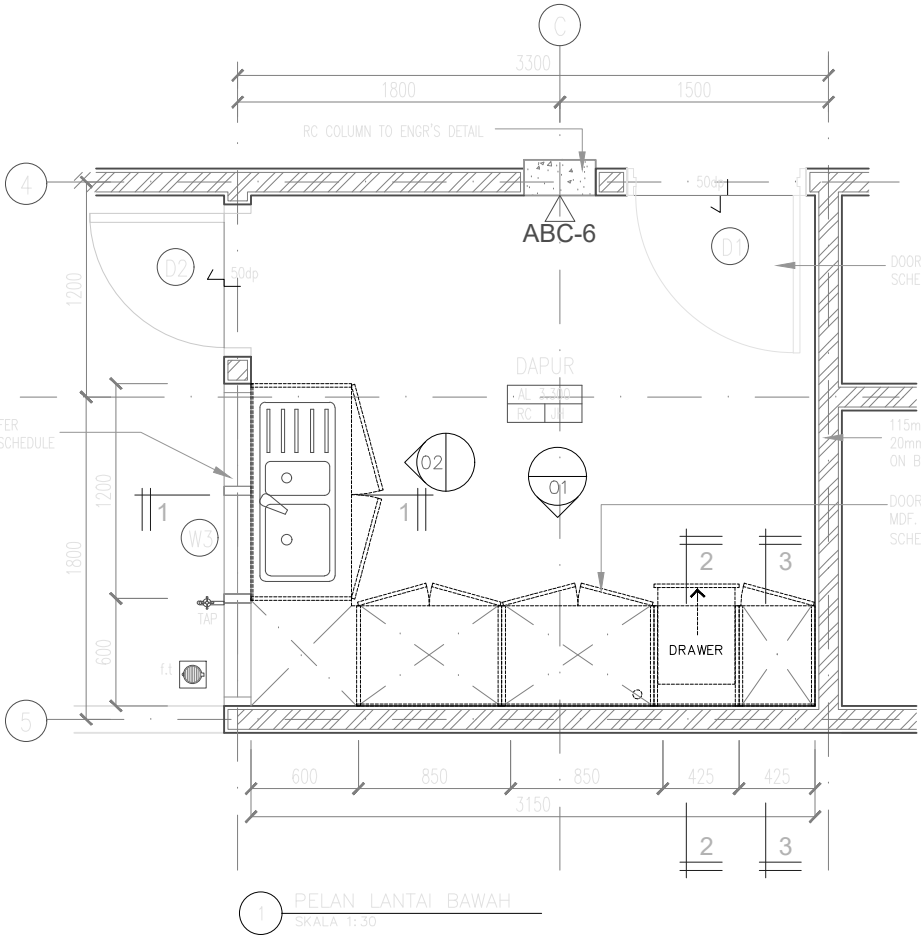

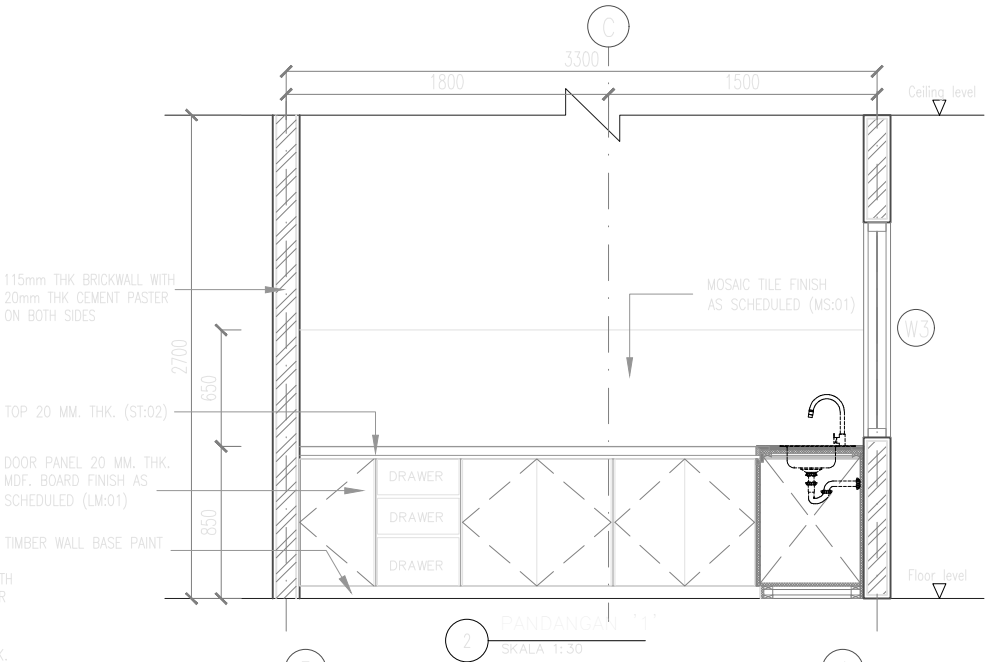

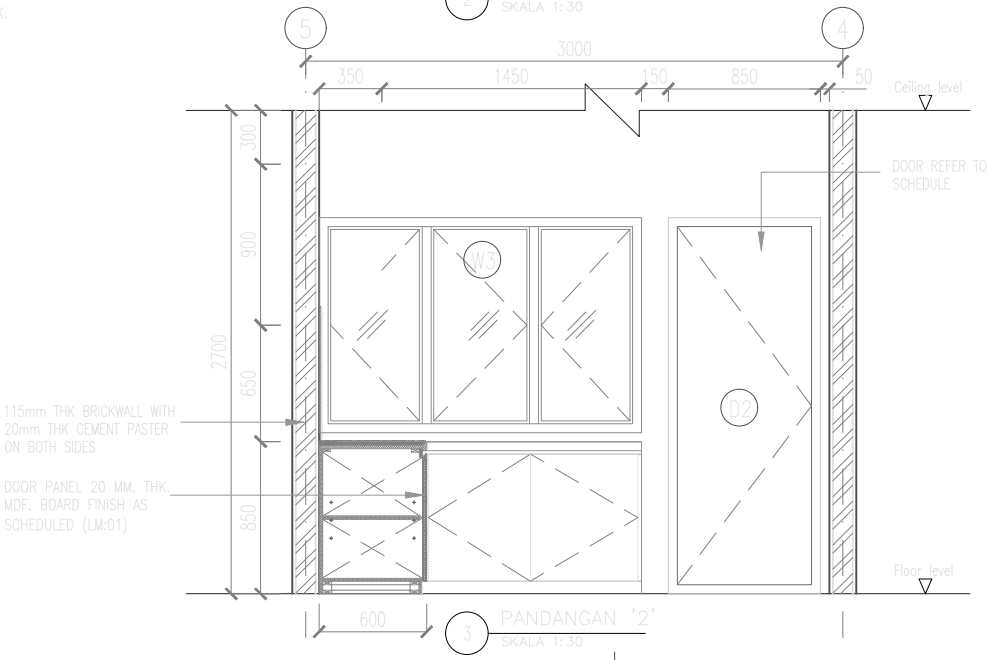

AS-BUILT DRAWING

Pemaju :

KEMENTERIAN PERUMAHAN DAN KERAJAAN TEMPATAN

Pemilik :

JABATAN BOMBA DAN PENYELAMAT MALAYSIA

Tajuk Projek:

CADANGAN PEMBINAAN PROJEK BALAI BOMBA & KUARTERS PUTATAN DI ATAS SEBAHAGIAN LOT N.T 213059771, JALAN SAILAN IMBAAN PUTATAN, DAERAH PUTATAN, SABAH

Tajuk Komponen:

KUARTERS (DAPUR UNIT KELAS F)

Tajuk Lukisan:

PELAN LANTAI BAWAH
PANDANGAN 1
PANDANGAN 2

ARCHITECT


F-27-1, ROYAL PLAZA PUTATAN
KM 11.2, JALAN PUTATAN
88200, KOTA KINABALU, SABAH
E : alasim.architect@gmail.com
T : +6 088 760 752
F: +6 088 761 752

Scale : As Shown
Date : JANUARY 2024


Sketch	DP Sub	JPBM	Construction
Prelim	BP Sub	Contract	As-Built

Drawing Number : Revision 0

No. 200413/ASBUILT/025(1)/REV.0

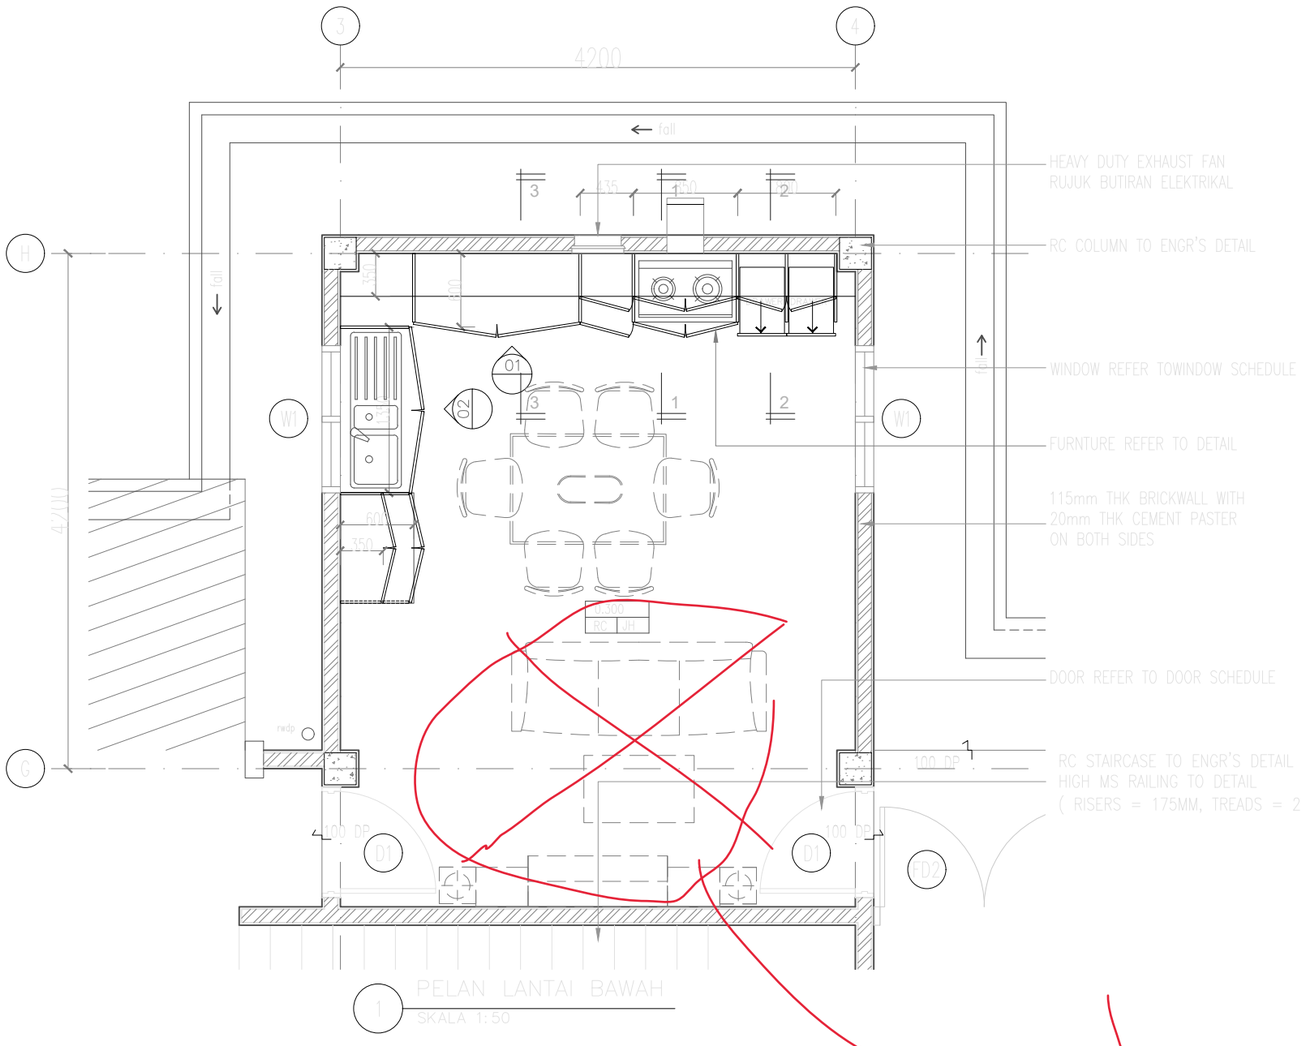

1 PELAN LANTAI BAWAH
SKALA 1:50

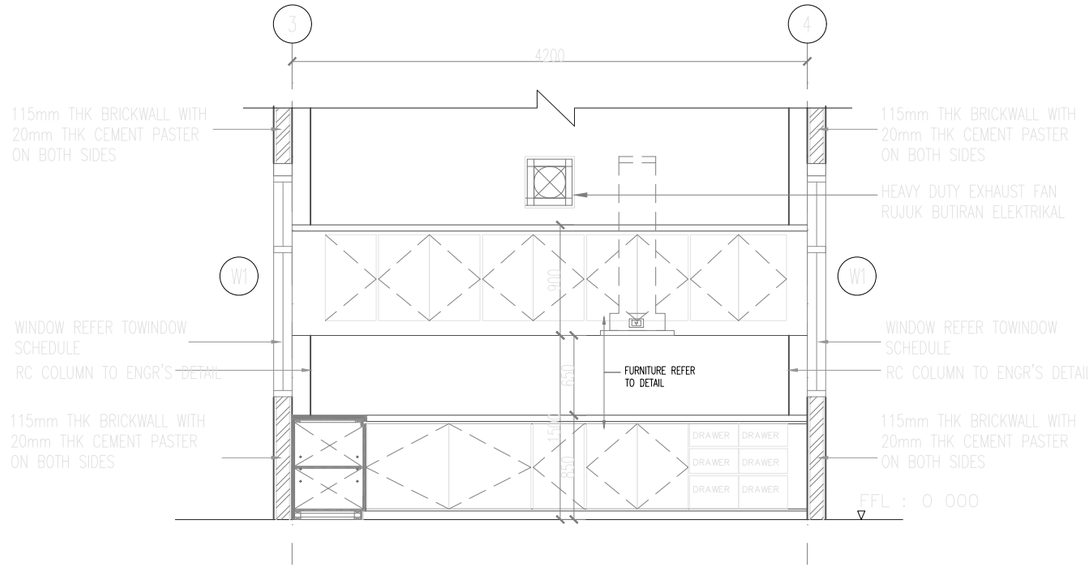

2 PANDANGAN '1'
SKALA 1:50

3 PANDANGAN '2'
SKALA 1:50

x perlu

AS-BUILT DRAWING

Pemaju :
KEMENTERIAN PERUMAHAN DAN KERAJAAN TEMPATAN

Pemilik :
JABATAN BOMBA DAN PENYELAMAT MALAYSIA

Tajuk Projek:
CADANGAN PEMBINAAN PROJEK BALAI BOMBA & KUARTERS PUTATAN DI ATAS SEBAHAGIAN LOT N.T 213059771, JALAN SAILAN IMBAAN PUTATAN, DAERAH PUTATAN, SABAH

Tajuk Komponen:
BALAI BOMBA
(BILIK PANTRY)

Tajuk Lukisan:
PELAN LANTAI BAWAH
PANDANGAN 1
PANDANGAN 2


ARCHITECT
ALASIM OMAR ARCHITECT
F-27-1, ROYAL PLAZA PUTATAN
KM 11.2, JALAN PUTATAN
88200, KOTA KINABALU, SABAH
E : alasim.architect@gmail.com
T : +6 088 760 752
F: +6 088 761 752

DWG INFO
Scale : As Shown
Date : JANUARY 2024


DWG TITLE
Drawing Number : Revision 0

Sketch	DP Sub	IPBM	Construction
Prelim	BP Sub	Contract	As-Built


200413/ASBUILT/025/REV.0

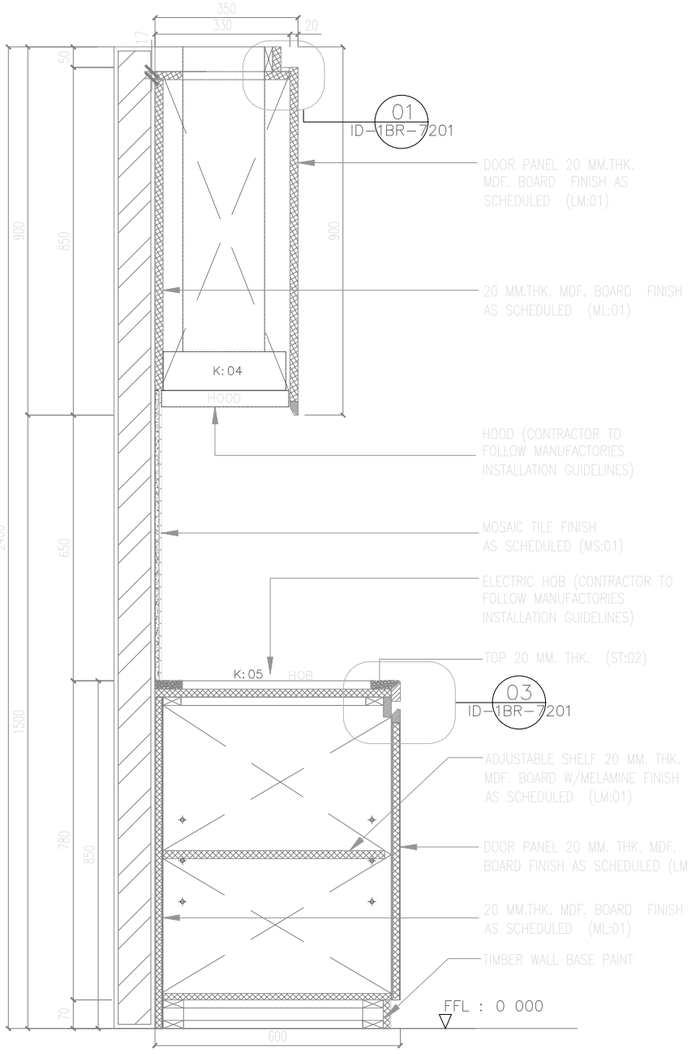


1 KERATAN 1-1
SKALA 1:15

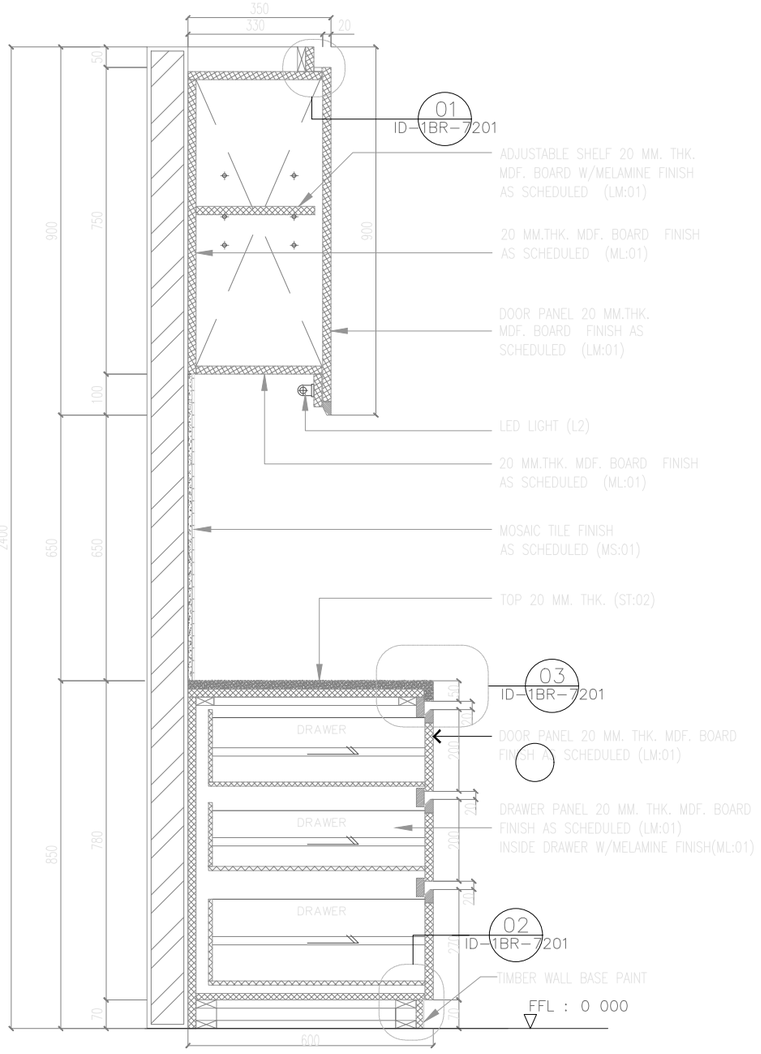


2 KERATAN 2-2
SKALA 1:15

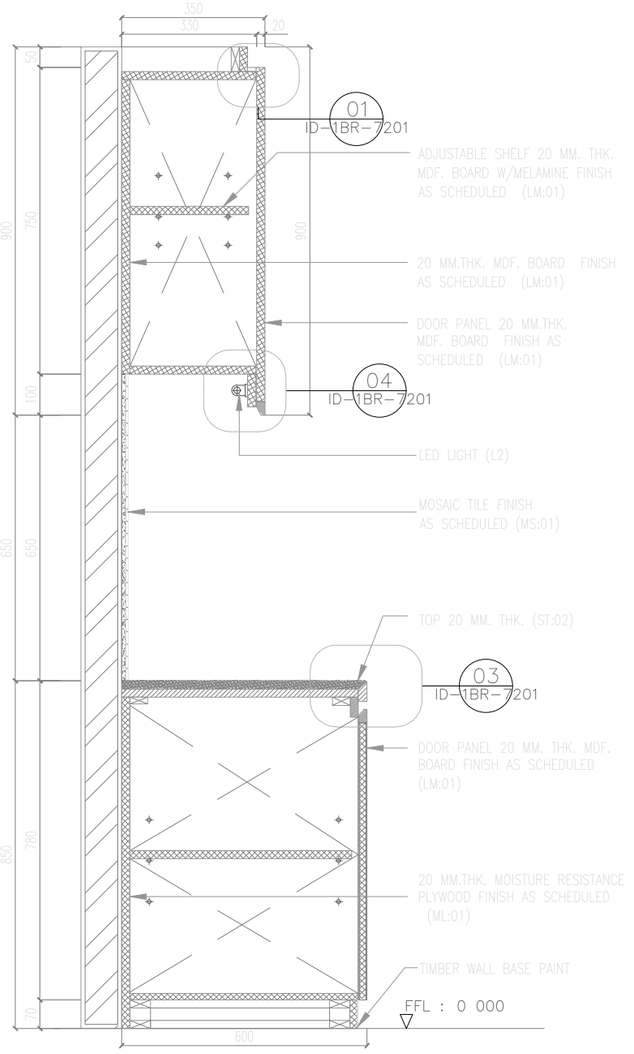


3 KERATAN 3-3
SKALA 1:15

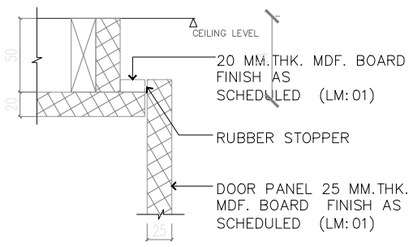


01 TYPICAL JOINERY DETAIL 1
SKALA 1:5

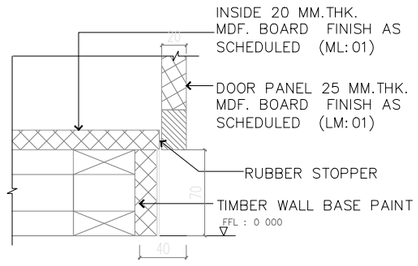

02 TYPICAL JOINERY DETAIL 2
SKALA 1:5

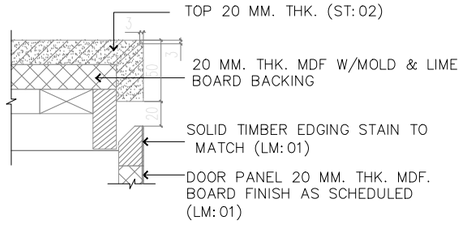

03 TYPICAL JOINERY DETAIL 3
SKALA 1:5

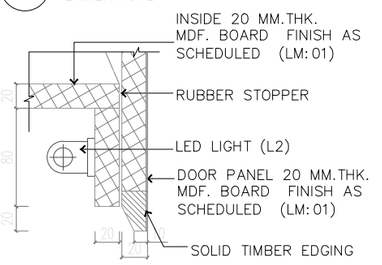

04 TYPICAL JOINERY DETAIL 4
SKALA 1:5

AS-BUILT DRAWING

Pemaju :

KEMENTERIAN PERUMAHAN DAN KERAJAAN TEMPATAN

Pemilik :

JABATAN BOMBA DAN PENYELAMAT MALAYSIA

Tajuk Projek:

CADANGAN PEMBINAAN PROJEK BALAI BOMBA & KUARTERS PUTATAN DI ATAS SEBAHAGIAN LOT N.T 213059771, JALAN SAILAN IMBAAN PUTATAN, DAERAH PUTATAN, SABAH

Tajuk Komponen:

BALAI BOMBA
(BILIK PANTRY)

Tajuk Lukisan:

KERATAN 1
KERATAN 2
KERATAN 3
TYPICAL JOINERY DETAIL 1
TYPICAL JOINERY DETAIL 2
TYPICAL JOINERY DETAIL 3
TYPICAL JOINERY DETAIL 4

ALASIM OMAR ARCHITECT
F-27-1, ROYAL PLAZA PUTATAN
KM 11.2, JALAN PUTATAN
88200, KOTA KINABALU, SABAH
E : alasim.architect@gmail.com
T : +6 088 760 752
F: +6 088 761 752

DWG INFO


Scale : As Shown
Date : JANUARY 2024

Drawing Number : Revision 0


DWG TITLE

Sketch	BP Sub	JPBM	Construction
Prelim	BP Sub	Contract	As-Built


200413/ASBUILT/026/REV.0

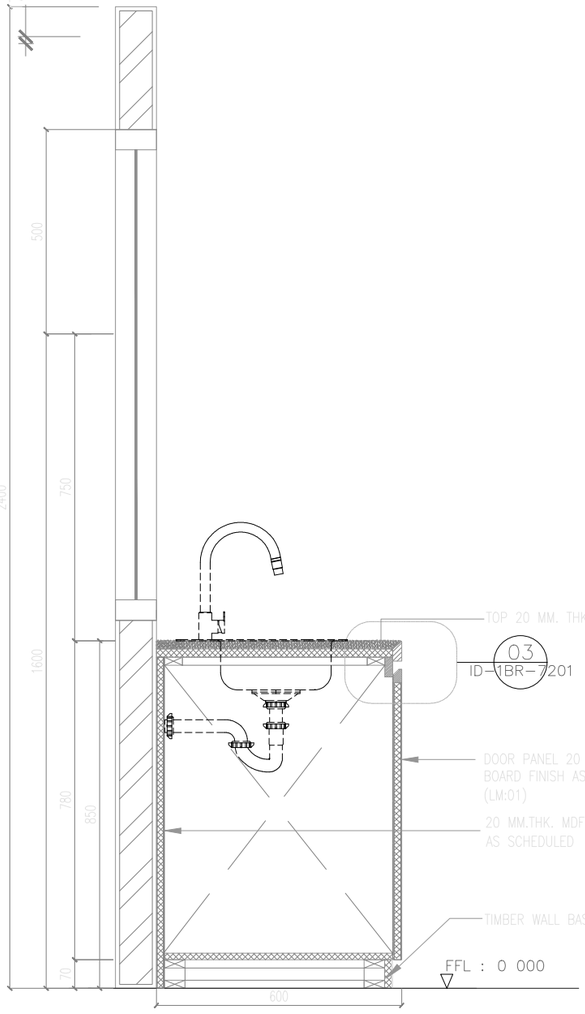


1 KERATAN 1-1
SKALA 1:15

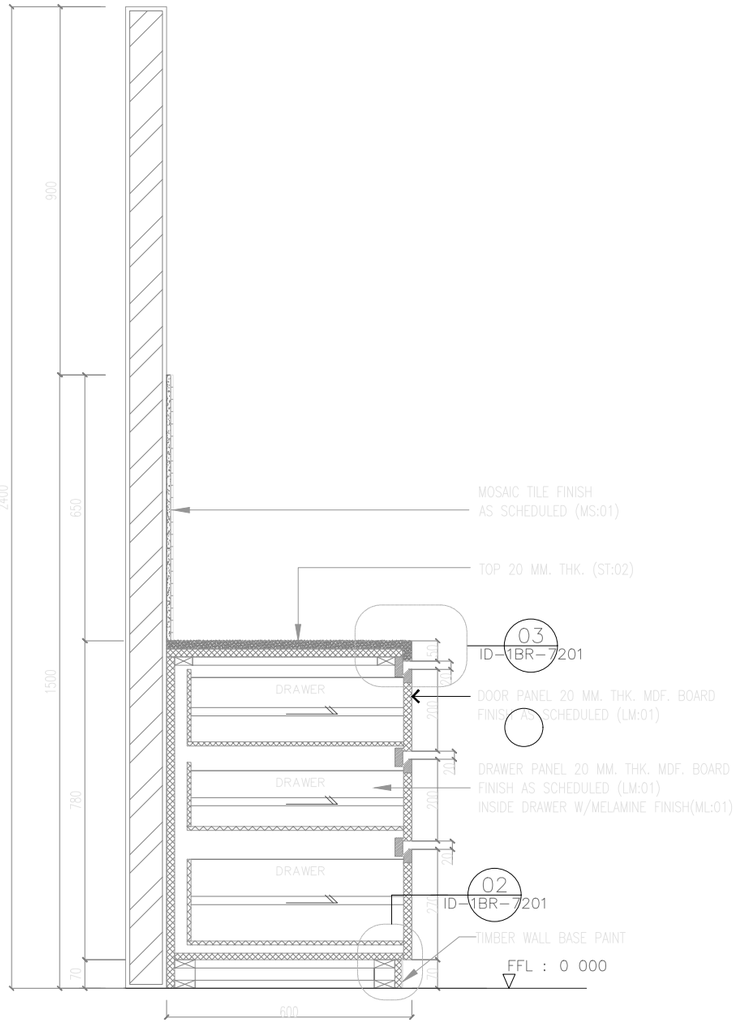


2 KERATAN 2-2
SKALA 1:15

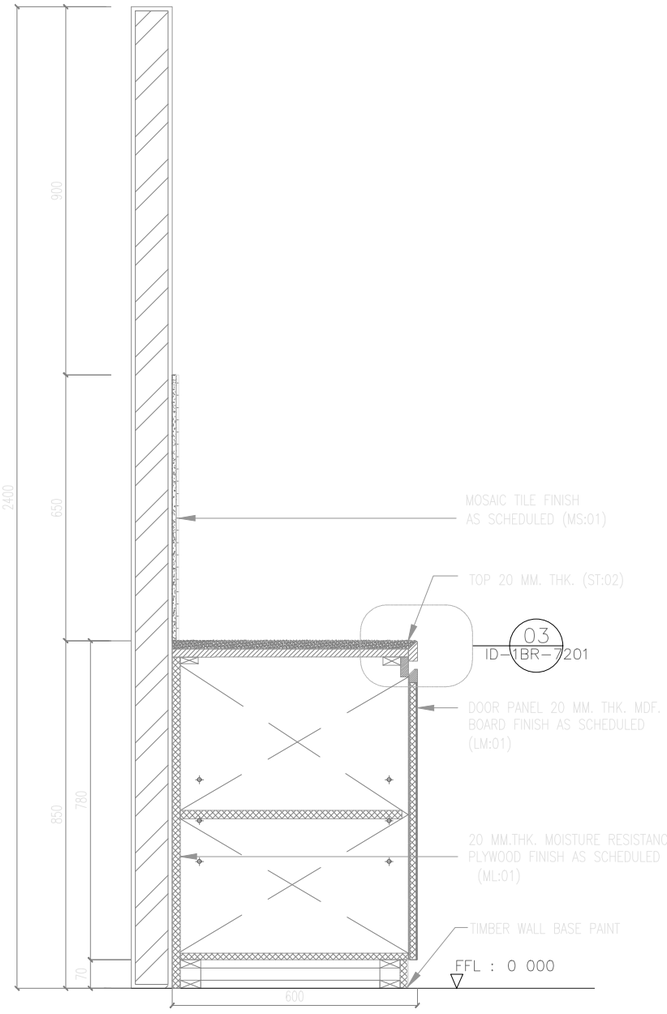


3 KERATAN 3-3
SKALA 1:15

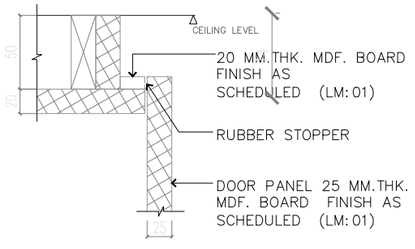


01 TYPICAL JOINERY DETAIL 1
SKALA 1:5

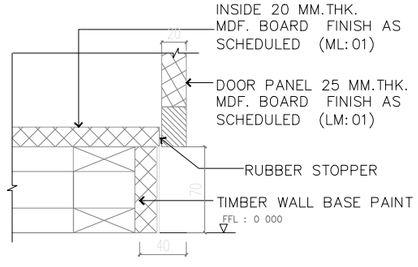

02 TYPICAL JOINERY DETAIL 2
SKALA 1:5

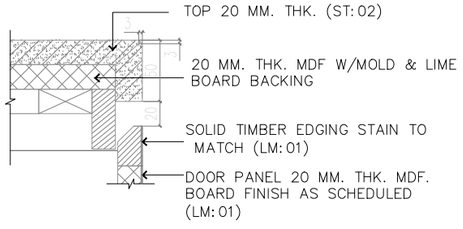

03 TYPICAL JOINERY DETAIL 3
SKALA 1:5

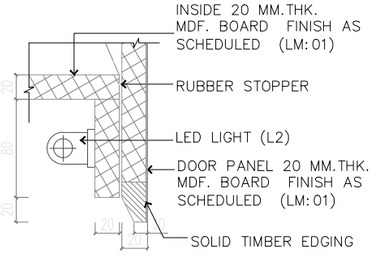

04 TYPICAL JOINERY DETAIL 4
SKALA 1:5

AS-BUILT DRAWING

Pemaju :
KEMENTERIAN PERUMAHAN DAN KERAJAAN TEMPATAN

Pemilik :
JABATAN BOMBA DAN PENYELAMAT MALAYSIA

Tajuk Projek:
CADANGAN PEMBINAAN PROJEK BALAI BOMBA & KUARTERS PUTATAN DI ATAS SEBAHAGIAN LOT N.T 213059771, JALAN SAILAN IMBAAN PUTATAN, DAERAH PUTATAN, SABAH

Tajuk Komponen:
KUARTERS
(DAPUR UNIT KELAS F)

Tajuk Lukisan:
KERATAN 1
KERATAN 2
KERATAN 3
TYPICAL JOINERY DETAIL 1
TYPICAL JOINERY DETAIL 2
TYPICAL JOINERY DETAIL 3
TYPICAL JOINERY DETAIL 4


ARCHITECT
ALASIM OMAR ARCHITECT
F-27-1, ROYAL PLAZA PUTATAN
KM 11.2, JALAN PUTATAN
88200, KOTA KINABALU, SABAH
E : alasim.architect@gmail.com
T : +6 088 760 752
F: +6 088 761 752


DWG INFO
Scale : As Shown
Date : JANUARY 2024
Drawing Number : Revision 0


DWG TITLE

Sketch	DP Sub	JPBM	Construction
Prelim	BP Sub	Contract	As-Built

200413/ASBUILT/026(1)/REV.0

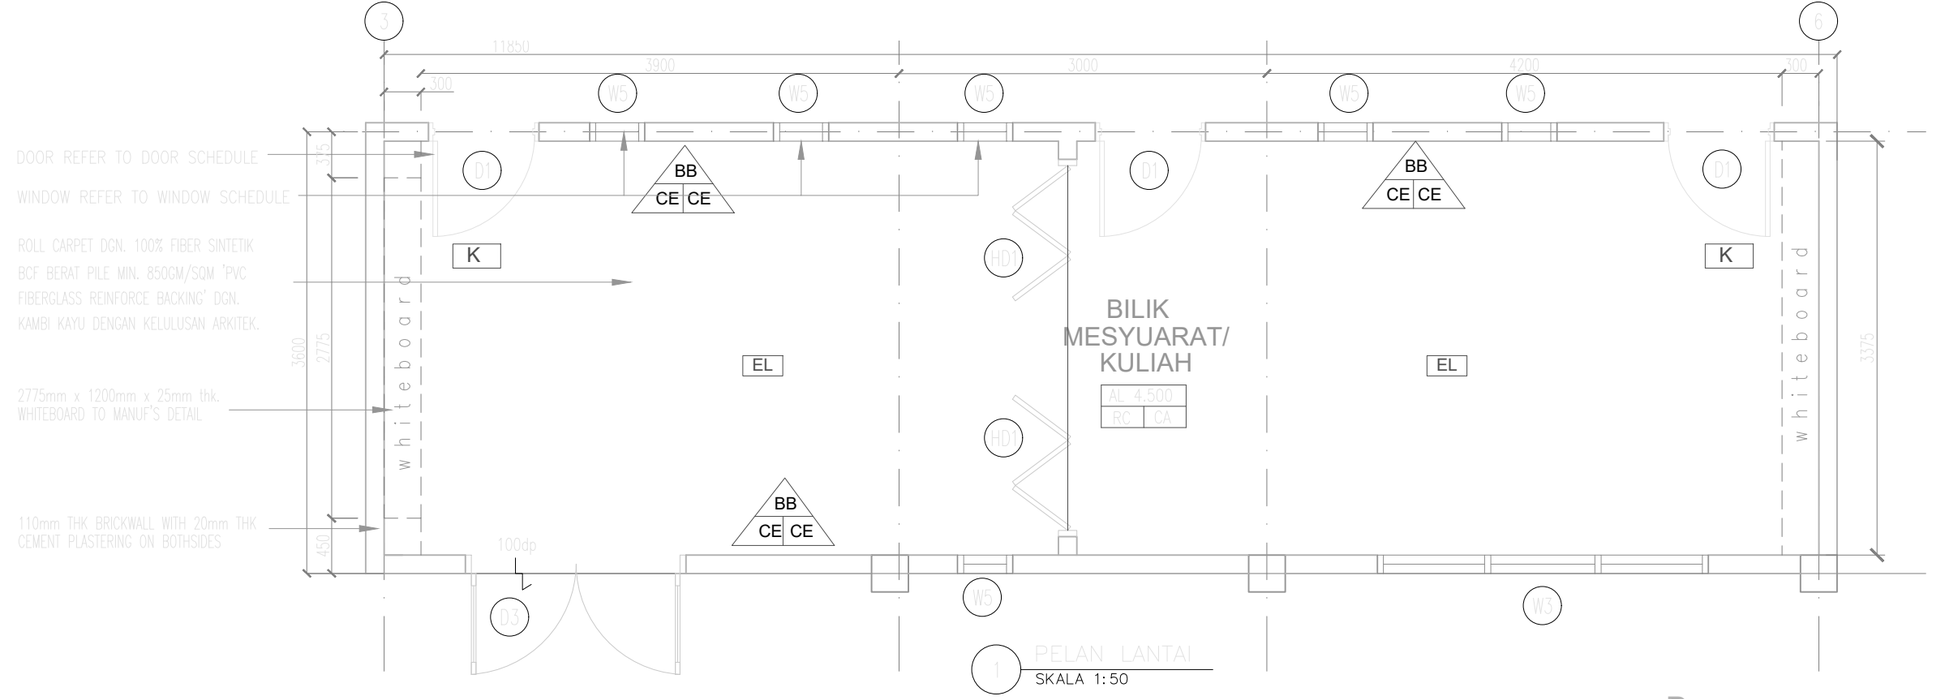

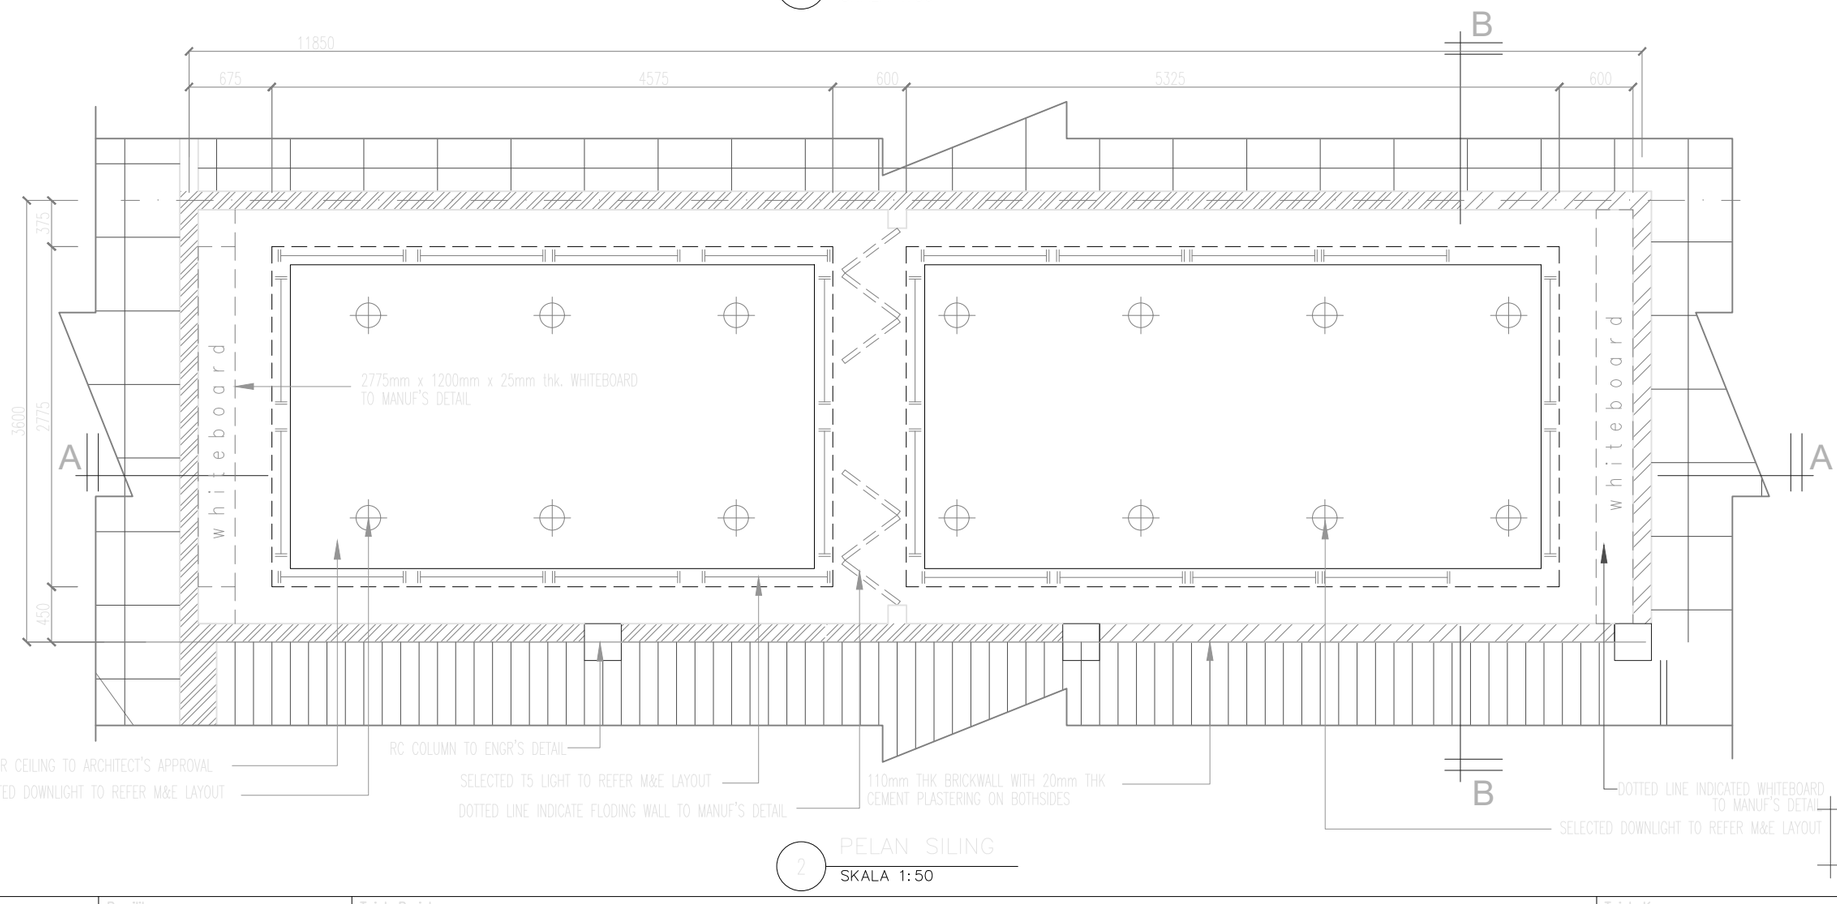

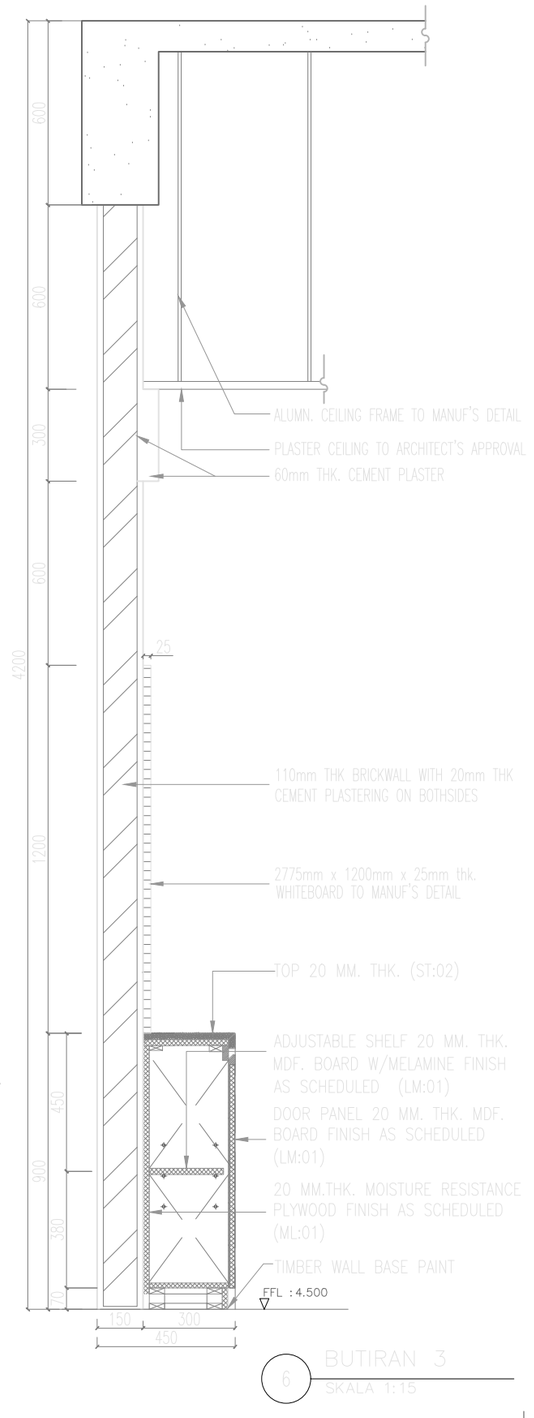

AS-BUILT DRAWING

Pemaju :

KEMENTERIAN PERUMAHAN DAN KERAJAAN TEMPATAN

Pemilik :

JABATAN BOMBA DAN PENYELAMAT MALAYSIA

Tajuk Projek:

CADANGAN PEMBINAAN PROJEK BALAI BOMBA & KUARTERS PUTATAN DI ATAS SEBAHAGIAN LOT N.T 213059771, JALAN SAILAN IMBAAN PUTATAN, DAERAH PUTATAN, SABAH

Tajuk Komponen:

BALAI BOMBA
(BILIK MESYUARAT)

Tajuk Lukisan:

PELAN LANTAI
PELAN SILING
BUTIRAN 3


ARCHITECT
ALASIM OMAR ARCHITECT
F-27-1, ROYAL PLAZA PUTATAN
KM 11.2, JALAN PUTATAN
88200, KOTA KINABALU, SABAH
E : alasim.architect@gmail.com
T : +6 088 760 752
F: +6 088 761 752

DWG INFO
Scale : As Shown
Date : JANUARY 2024
Drawing Number : Revision 0


DWG TITLE

Sketch	DP Sub	JPBM	Construction
Prelim	BP Sub	Contract	As-Built


200413/ASBUILT/027/REV.0

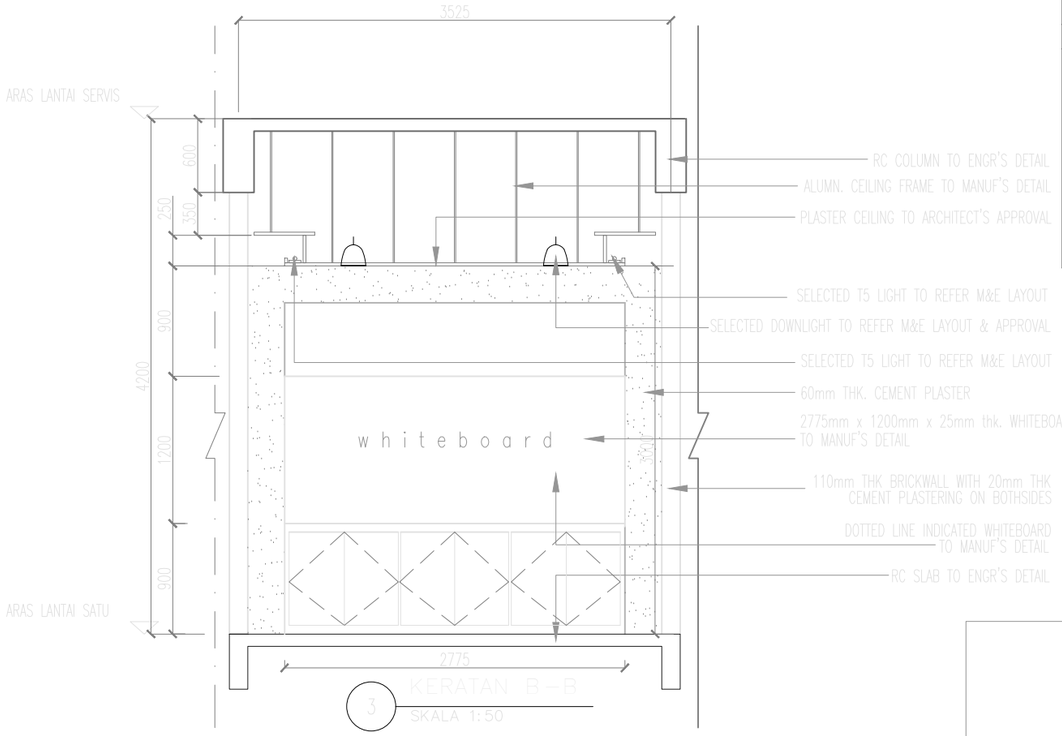


3 KERATAN B–B
SKALA 1:50

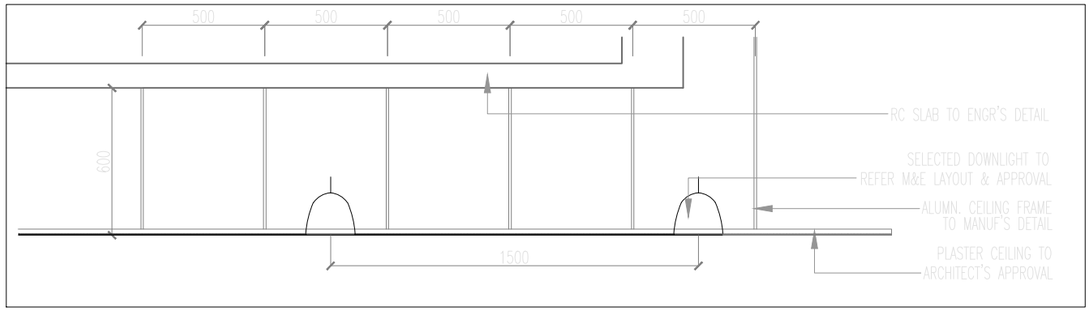

4 BUTIRAN 1
SKALA 1:25

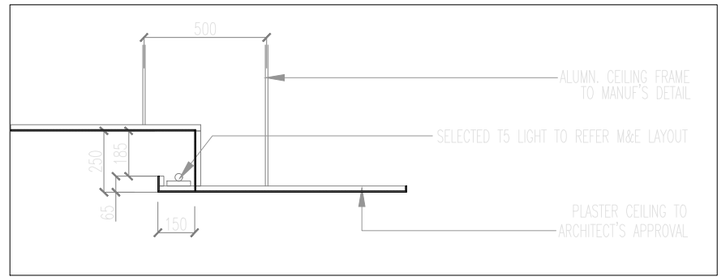

5 BUTIRAN 2
SKALA 1:25

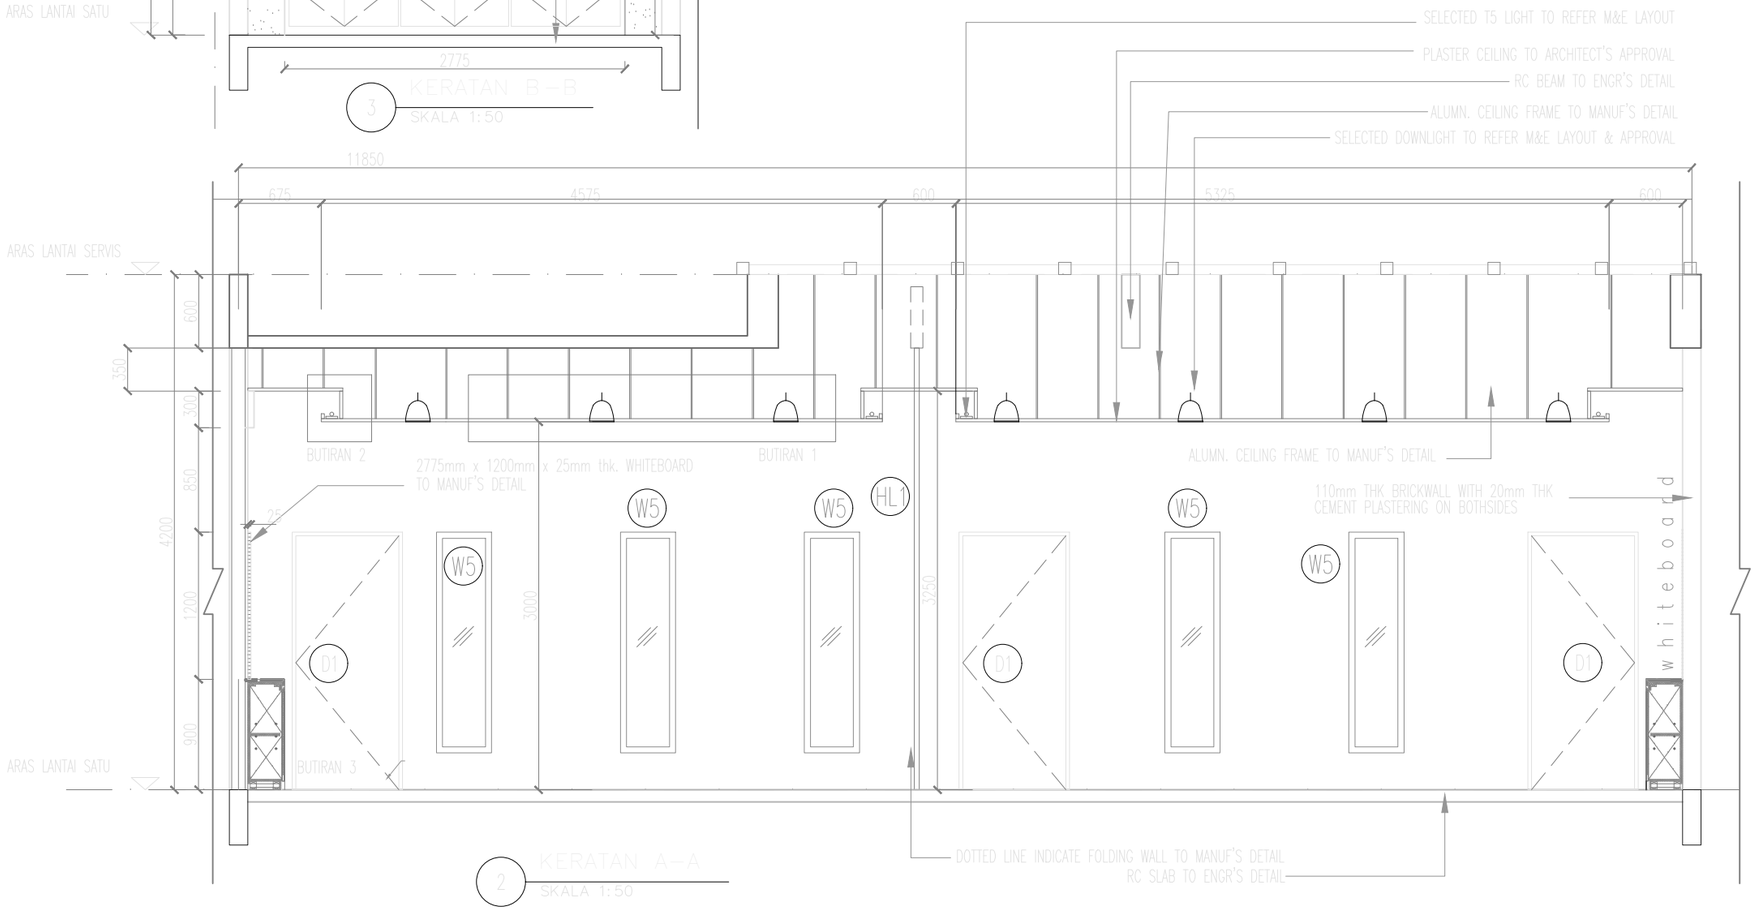

2 KERATAN A–A
SKALA 1:50

CONSTRUCTION DRAWING

Pemaju :

KEMENTERIAN PERUMAHAN DAN KERAJAAN TEMPATAN

Pemilik :

JABATAN BOMBA DAN PENYELAMAT MALAYSIA

Tajuk Projek:

CADANGAN PEMBINAAN PROJEK BALAI BOMBA & KUARTERS PUTATAN DI ATAS SEBAHAGIAN LOT N.T 213059771, JALAN SAILAN IMBAAN PUTATAN, DAERAH PUTATAN, SABAH

Tajuk Komponen:

BALAI BOMBA
(BILIK MESYUARAT)

Tajuk Lukisan:

KERATAN A–A
KERATAN B–B
BUTIRAN 1
BUTIRAN 2


ARCHITECT
ALASIM OMAR ARCHITECT
F-27-1, ROYAL PLAZA PUTATAN
KM 11.2, JALAN PUTATAN
88200, KOTA KINABALU, SABAH
E : alasim.architect@gmail.com
T : +6 088 760 752
F: +6 088 761 752


DWG INFO
Drawn by : SYAH
Checked by : Sym
Scale : As Shown
Date : JUN 2020
Drawing Number : Revision 0 1 2

DWG TITLE

Sketch	DP Sub	JPBM	Construction
Prelim	BP Sub	Contract	As-Built

200413/ASBUILT/028/REV.0

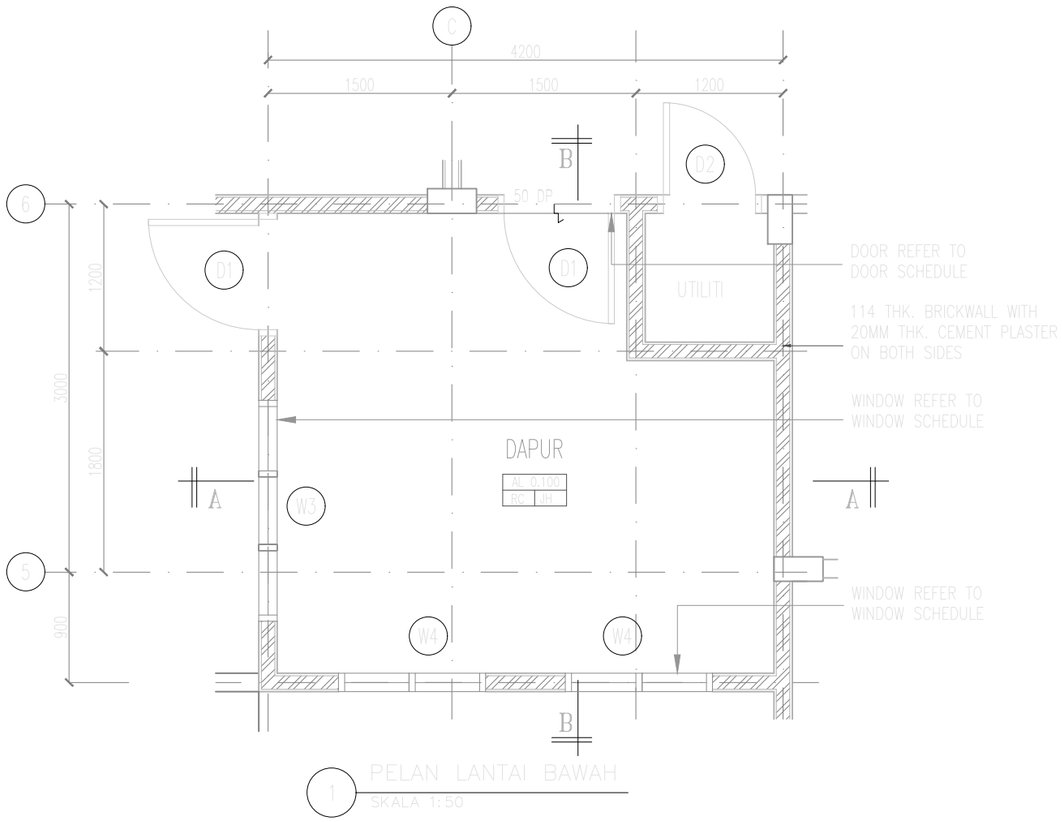

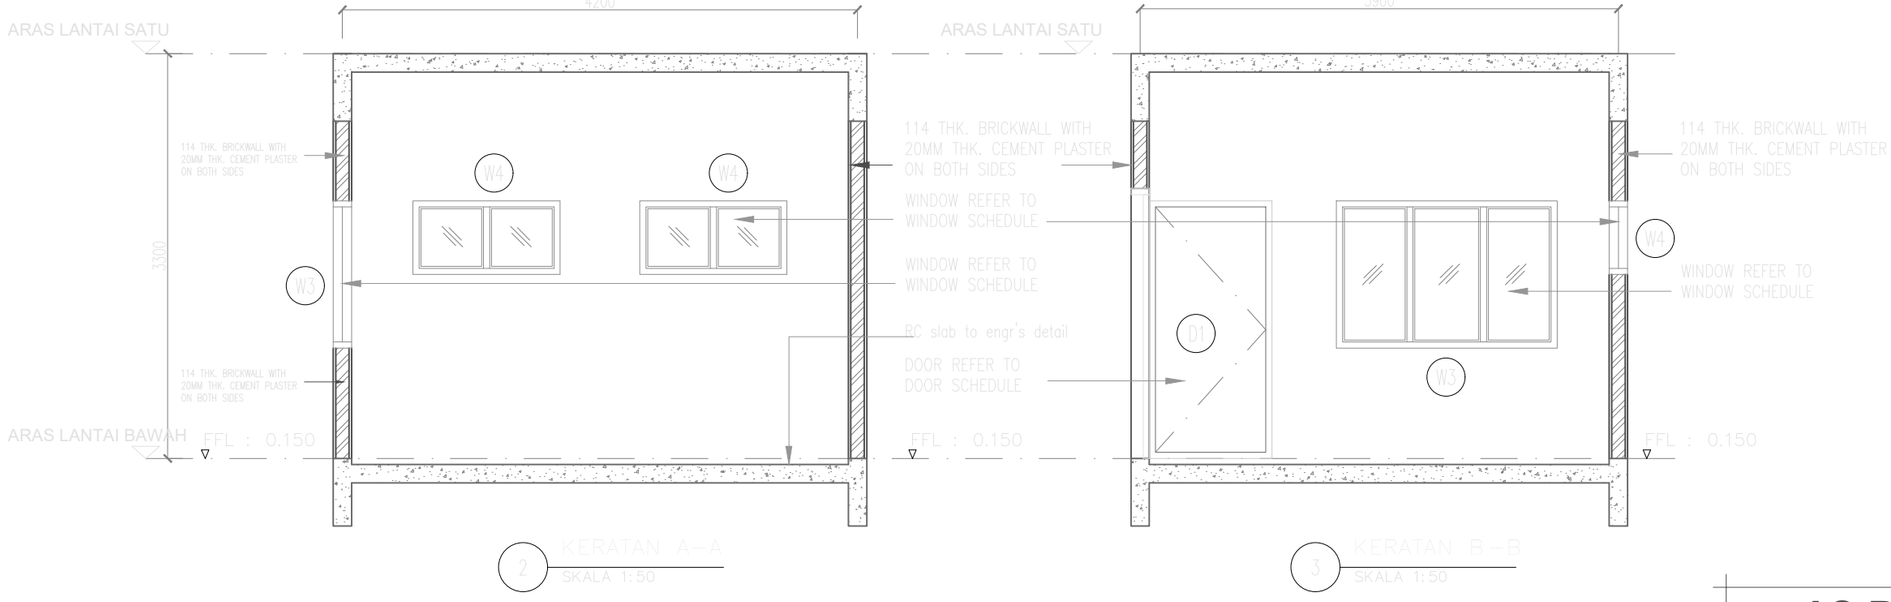

AS-BUILT DRAWING

Pemaju :

KEMENTERIAN PERUMAHAN DAN KERAJAAN TEMPATAN

Pemilik :

JABATAN BOMBA DAN PENYELAMAT MALAYSIA

Tajuk Projek:

CADANGAN PEMBINAAN PROJEK BALAI BOMBA & KUARTERS PUTATAN DI ATAS SEBAHAGIAN LOT N.T 213059771, JALAN SAILAN IMBAAN PUTATAN, DAERAH PUTATAN, SABAH

Tajuk Komponen:

KUARTERS
(DAPUR UNIT E)

Tajuk Lukisan:

PELAN LANTAI BAWAH
KERATAN A-A
KERATAN B-B

ARCHITECT
ALASIM OMAR ARCHITECT
F-27-1, ROYAL PLAZA PUTATAN
KM 11.2, JALAN PUTATAN
88200, KOTA KINABALU, SABAH
E : alasim.architect@gmail.com
T : +6 088 760 752
F: +6 088 761 752

DWG INFO


Scale : As Shown
Date : JANUARY 2024

Drawing Number : Revision 0


DWG TITLE

Sketch	DP Sub	IPBM	Construction
Prelim	BP Sub	Contract	As-Built

200413/ASBUILT/029/REV.0

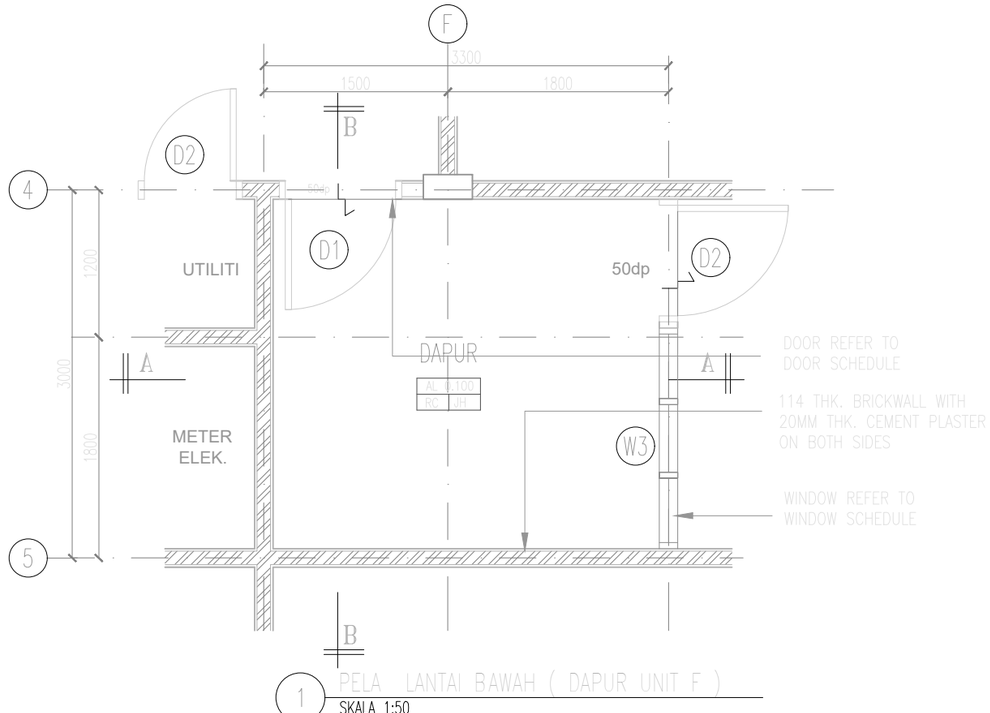

1 PELAN LANTAI BAWAH (DAPUR UNIT F)
SKALA 1:50

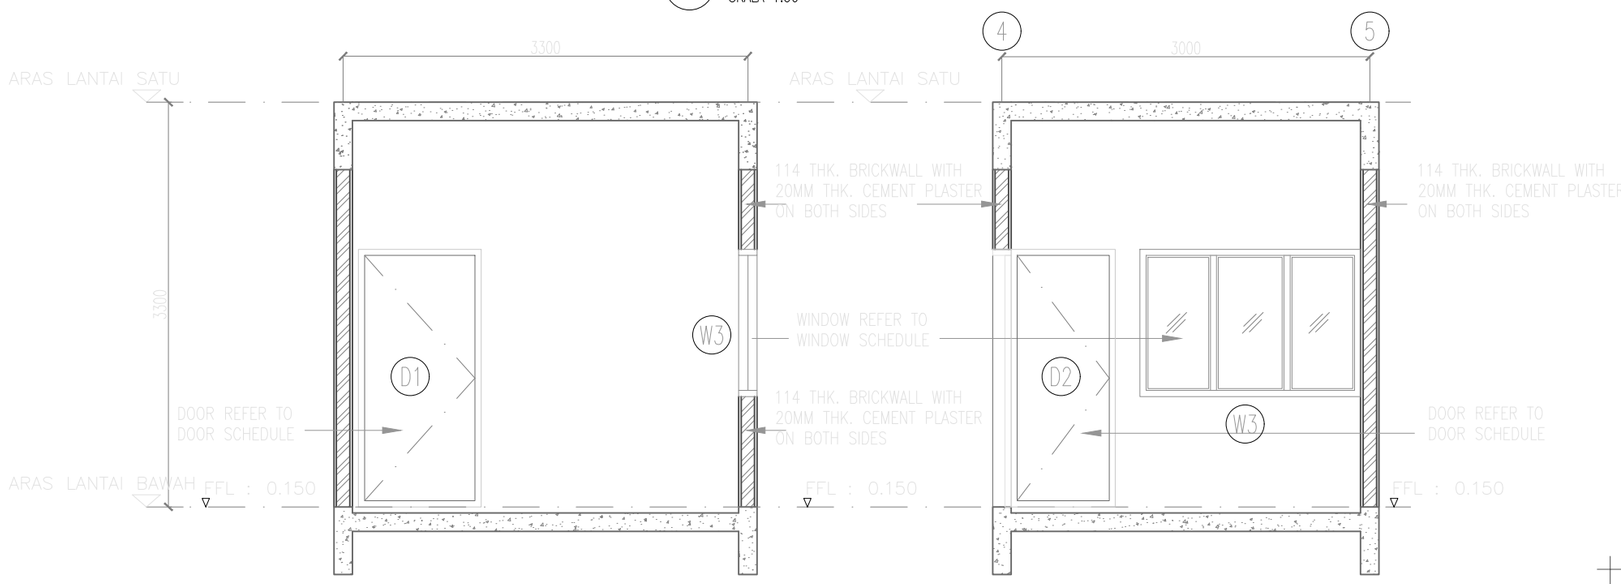

2 KERATAN A-A
SKALA 1:50

3 KERATAN B-B
SKALA 1:50

AS-BUILT DRAWING

Pemaju :

KEMENTERIAN PERUMAHAN DAN KERAJAAN TEMPATAN

Pemilik :

JABATAN BOMBA DAN PENYELAMAT MALAYSIA

Tajuk Projek:

CADANGAN PEMBINAAN PROJEK BALAI BOMBA & KUARTERS PUTATAN DI ATAS SEBAHAGIAN LOT N.T 213059771, JALAN SAILAN IMBAAN PUTATAN, DAERAH PUTATAN, SABAH

Tajuk Komponen:

KUARTERS
(DAPUR UNIT F)

Tajuk Lukisan:

PELAN LANTAI BAWAH
KERATAN A-A
KERATAN B-B

ARCHITECT

ALASIM JOMAD ARCHITECT
F-27-1, ROYAL PLAZA PUTATAN
KM 11.2, JALAN PUTATAN
88200, KOTA KINABALU, SABAH
E : alasim.architect@gmail.com
T : +6 088 760 752
F: +6 088 761 752

DWG INFO


Scale : As Shown
Date : JANUARY 2024

Drawing Number : Revision 0

DWG TITLE


Sketch	DP Sub	IPBM	Construction
Prelim	BP Sub	Contract	As-Built

200413/ASBUILT/030/REV.0

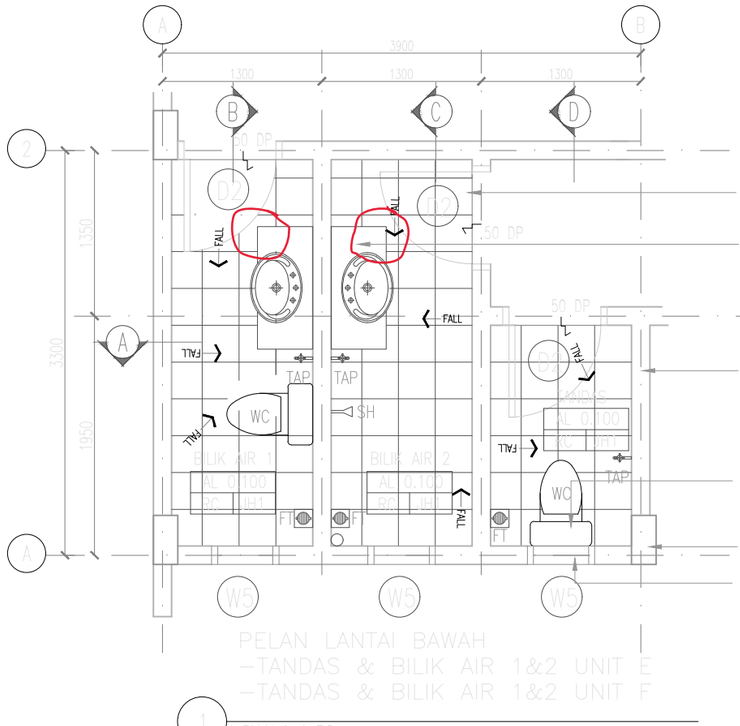


PELAN LANTAI BAWAH
–TANDAS & BILIK AIR 1&2 UNIT E
–TANDAS & BILIK AIR 1&2 UNIT F

1 SKALA 1:50

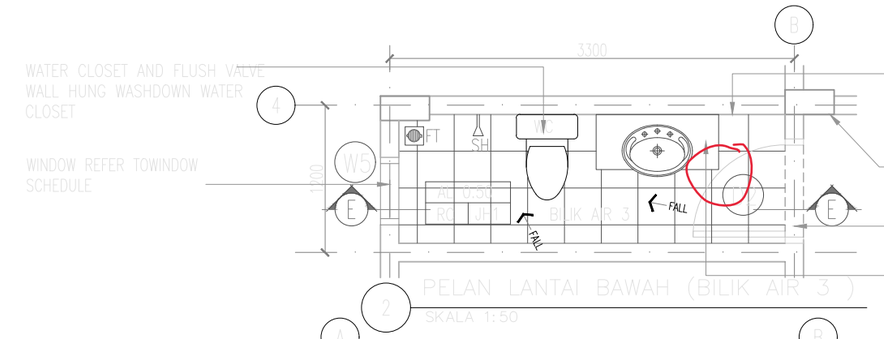


PELAN LANTAI BAWAH (BILIK AIR 3)

2 SKALA 1:50

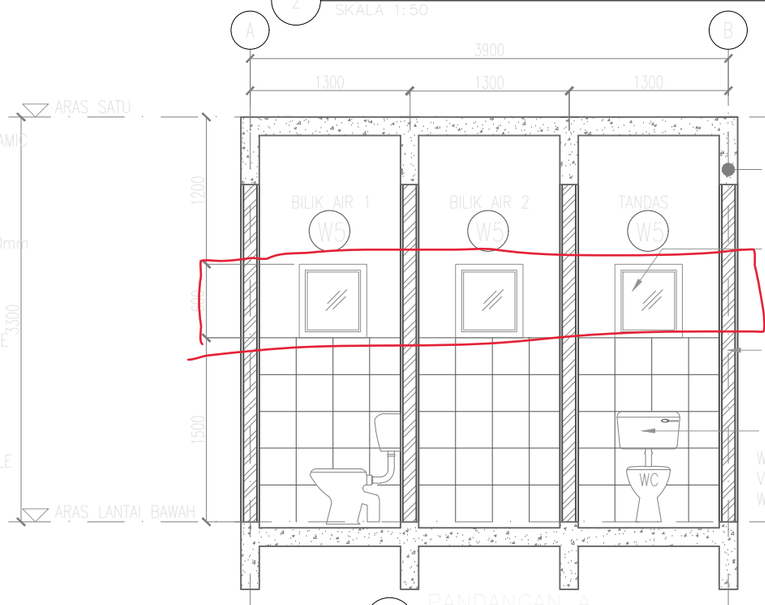


3 PANDANGAN A
SKALA 1:50

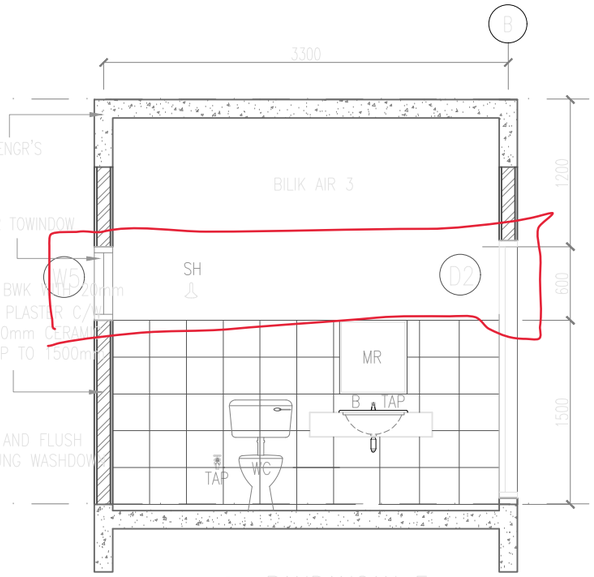


7 PANDANGAN E
SKALA 1:50


leiling naik
1200 mm

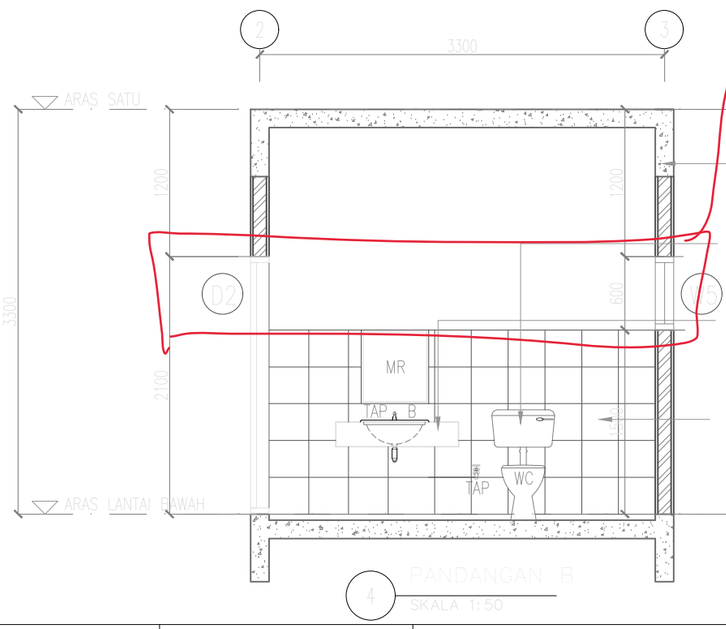

4 PANDANGAN B
SKALA 1:50

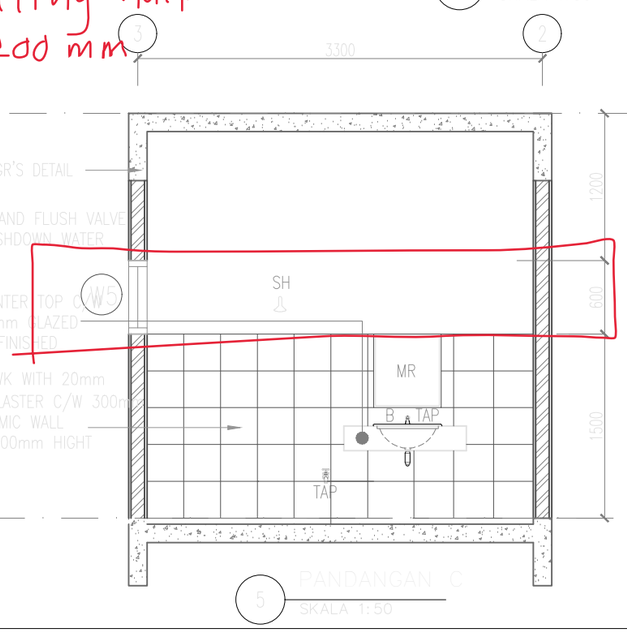

5 PANDANGAN C
SKALA 1:50

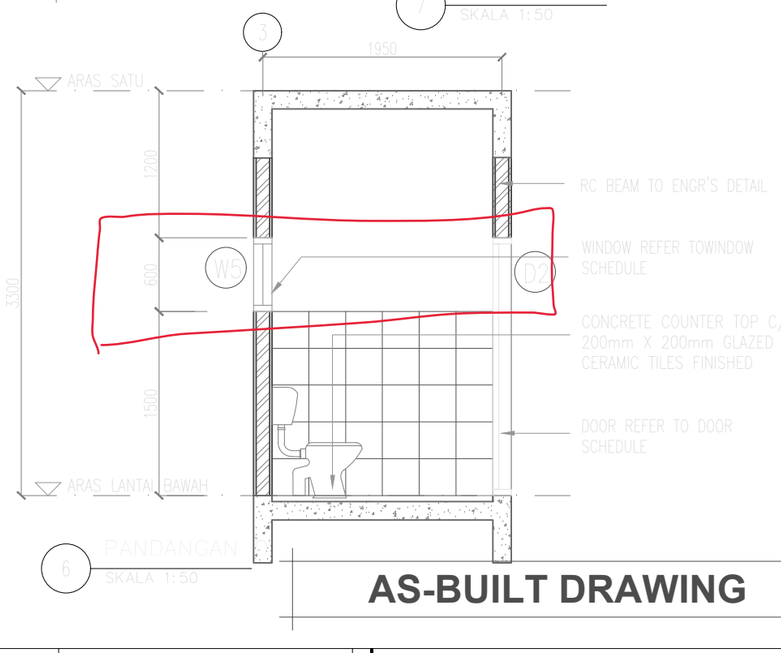

6 PANDANGAN D
SKALA 1:50

AS-BUILT DRAWING

Pemaju :

KEMENTERIAN PERUMAHAN DAN KERAJAAN TEMPATAN

Pemilik :

JABATAN BOMBA DAN PENYELAMAT MALAYSIA

Tajuk Projek:

CADANGAN PEMBINAAN PROJEK BALAI BOMBA & KUARTERS PUTATAN DI ATAS SEBAHAGIAN LOT N.T 213059771, JALAN SAILAN IMBAAN PUTATAN, DAERAH PUTATAN, SABAH

Tajuk Komponen:

KUARTERS
(TANDAS & BILIK AIR UNIT E & F)

Tajuk Lukisan:

PELAN LANTAI BAWAH
PANDANGAN A
PANDANGAN B
PANDANGAN C
PANDANGAN D
PANDANGAN E

ARCHITECT

ALASIM OMAR ARCHITECT
F-27-1, ROYAL PLAZA PUTATAN
KM 11.2, JALAN PUTATAN
88200, KOTA KINABALU, SABAH
E : alasim.architect@gmail.com
T : +6 088 760 752
F: +6 088 761 752

DWG INFO


Scale : As Shown
Date : JANUARY 2024

Drawing Number : Revision 0

DWG TITLE

Sketch	DP Sub	JPBM	Construction
Prelim	BP Sub	Contract	As-Built

200413/ASBUILT/031/REV.0

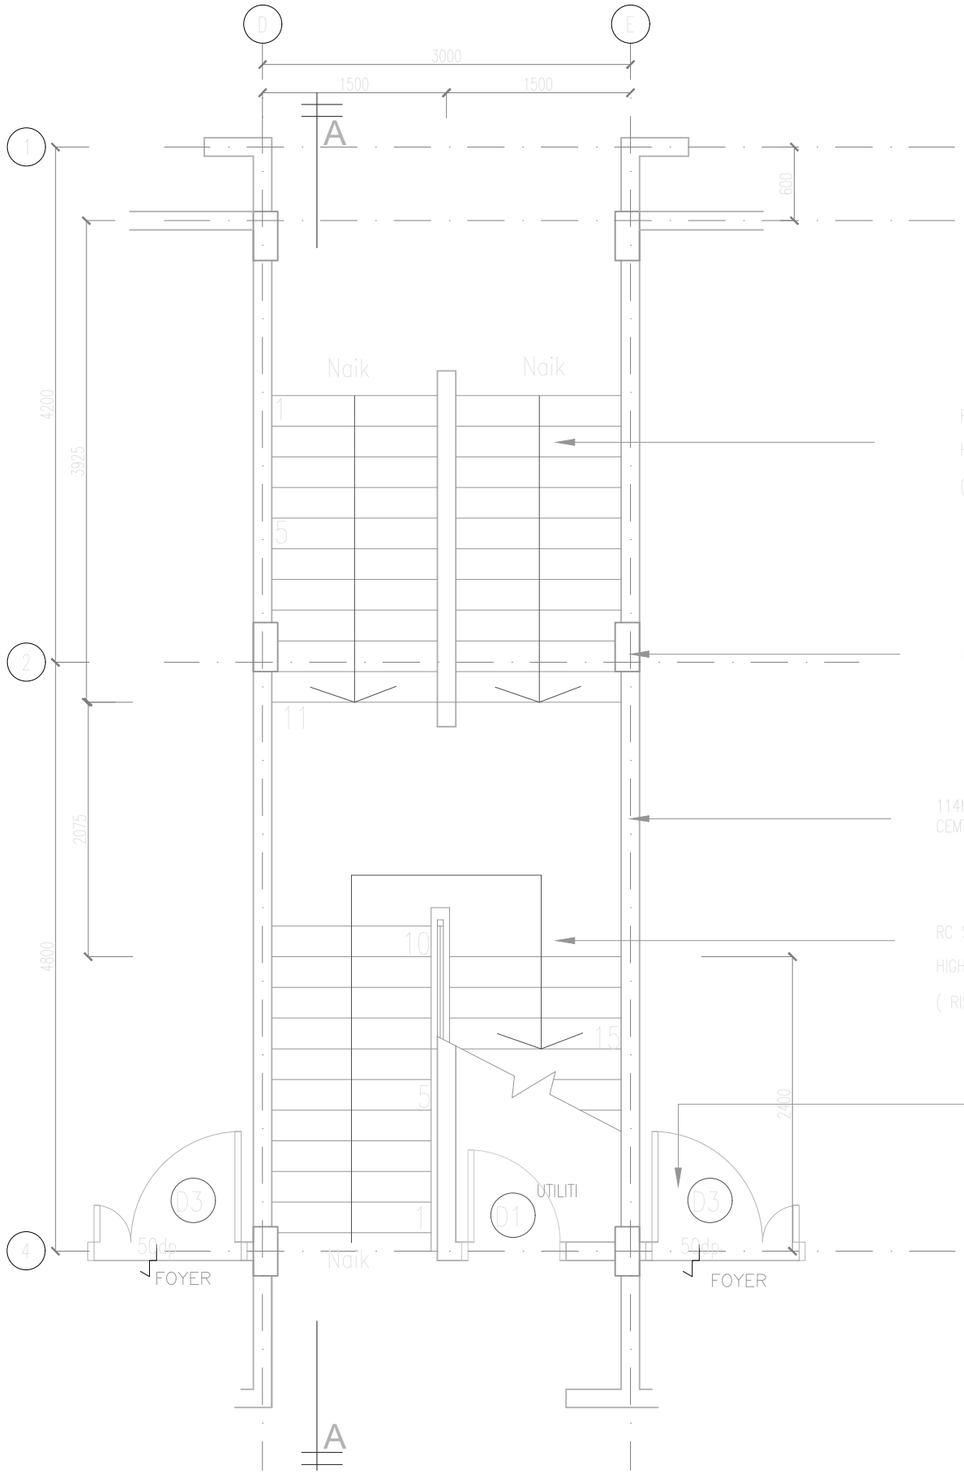

RC STAIRCASE TO ENGR'S DETAIL WITH 1000MM HIGH STAINLESS STEEL RAILING TO DETAIL (RISERS = 150MM, TREADS = 225MM)


R.C COLUM TO ENGR'S DETAIL

114MM THK BRICKWALL WITH 20MM THK. CEMT. PLASTER ON BOTH SIDES.

RC STAIRCASE TO ENGR'S DETAIL WITH 1000MM HIGH STAINLESS STEEL RAILING TO DETAIL (RISERS = 150MM, TREADS = 225MM)

DOOR REFER TO DOOR SCHEDULE

1 PELAN LANTAI BAWAH
SKALA 1:50

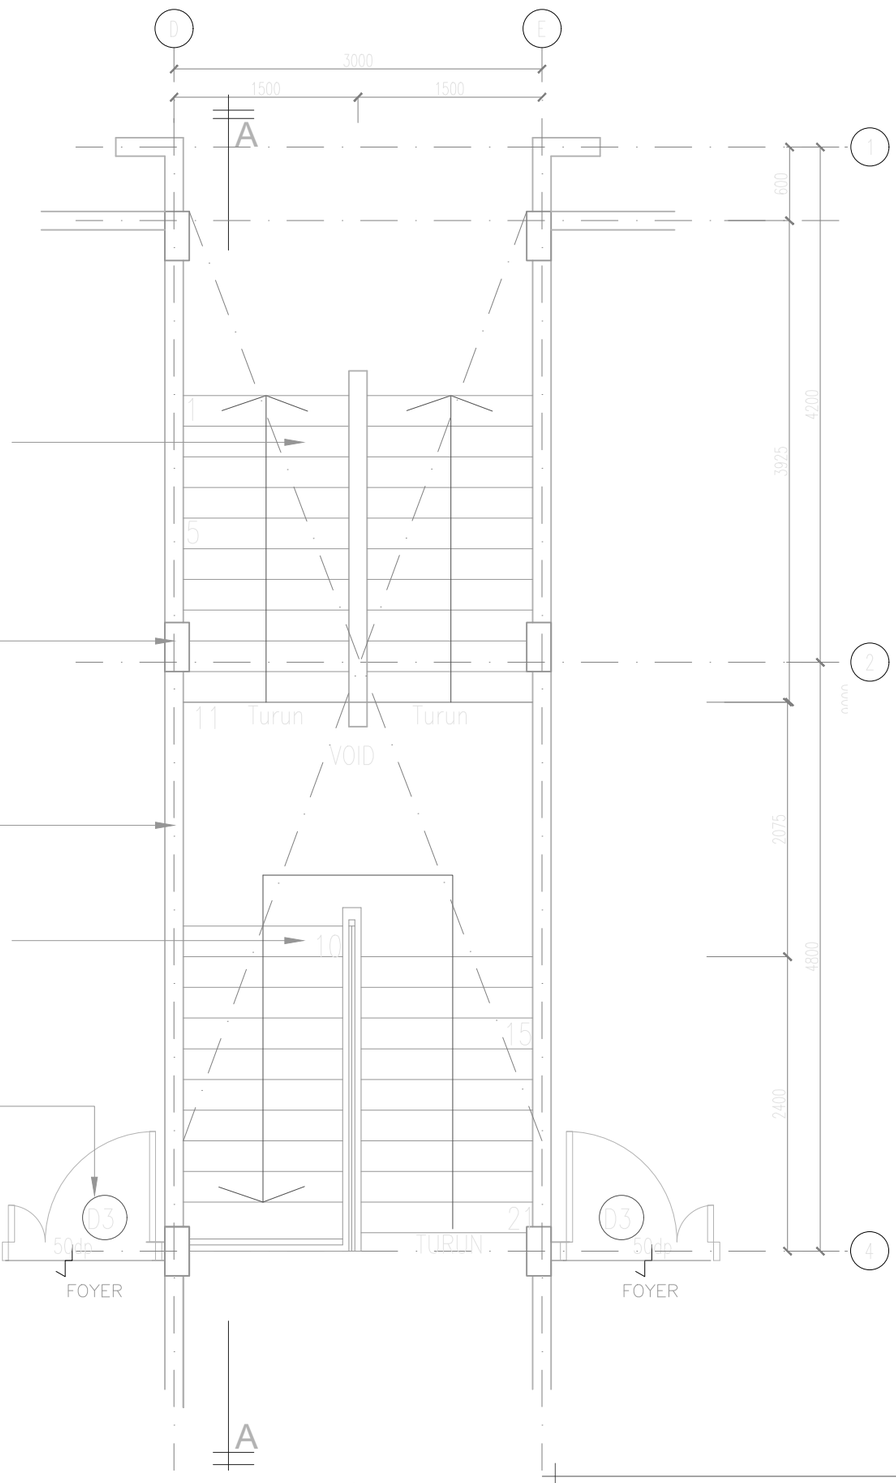

2 PELAN ARAS SATU
SKALA 1:50

AS-BUILT DRAWING

Pemaju :

KEMENTERIAN PERUMAHAN DAN KERAJAAN TEMPATAN

Pemilik :

JABATAN BOMBA DAN PENYELAMAT MALAYSIA

Tajuk Projek:

CADANGAN PEMBINAAN PROJEK BALAI BOMBA & KUARTERS PUTATAN DI ATAS SEBAHAGIAN LOT N.T 213059771, JALAN SAILAN IMBAAN PUTATAN, DAERAH PUTATAN, SABAH

Tajuk Komponen:

KUARTERS
(TANGGA)

Tajuk Lukisan:

PELAN LANTAI BAWAH
PELAN ARAS SATU

ARCHITECT
ALASIM OMAR ARCHITECT
F-27-1, ROYAL PLAZA PUTATAN
KM 11.2, JALAN PUTATAN
88200, KOTA KINABALU, SABAH
E : alasim.architect@gmail.com
T : +6 088 760 752
F: +6 088 761 752


Scale : As Shown
Date : JANUARY 2024

Sketch	DP Sub	JPBM	Construction
Prelim	BP Sub	Contract	As-Built

Drawing Number : Revision 0

DWG NO.

200413/ASBUILT/032/REV.0

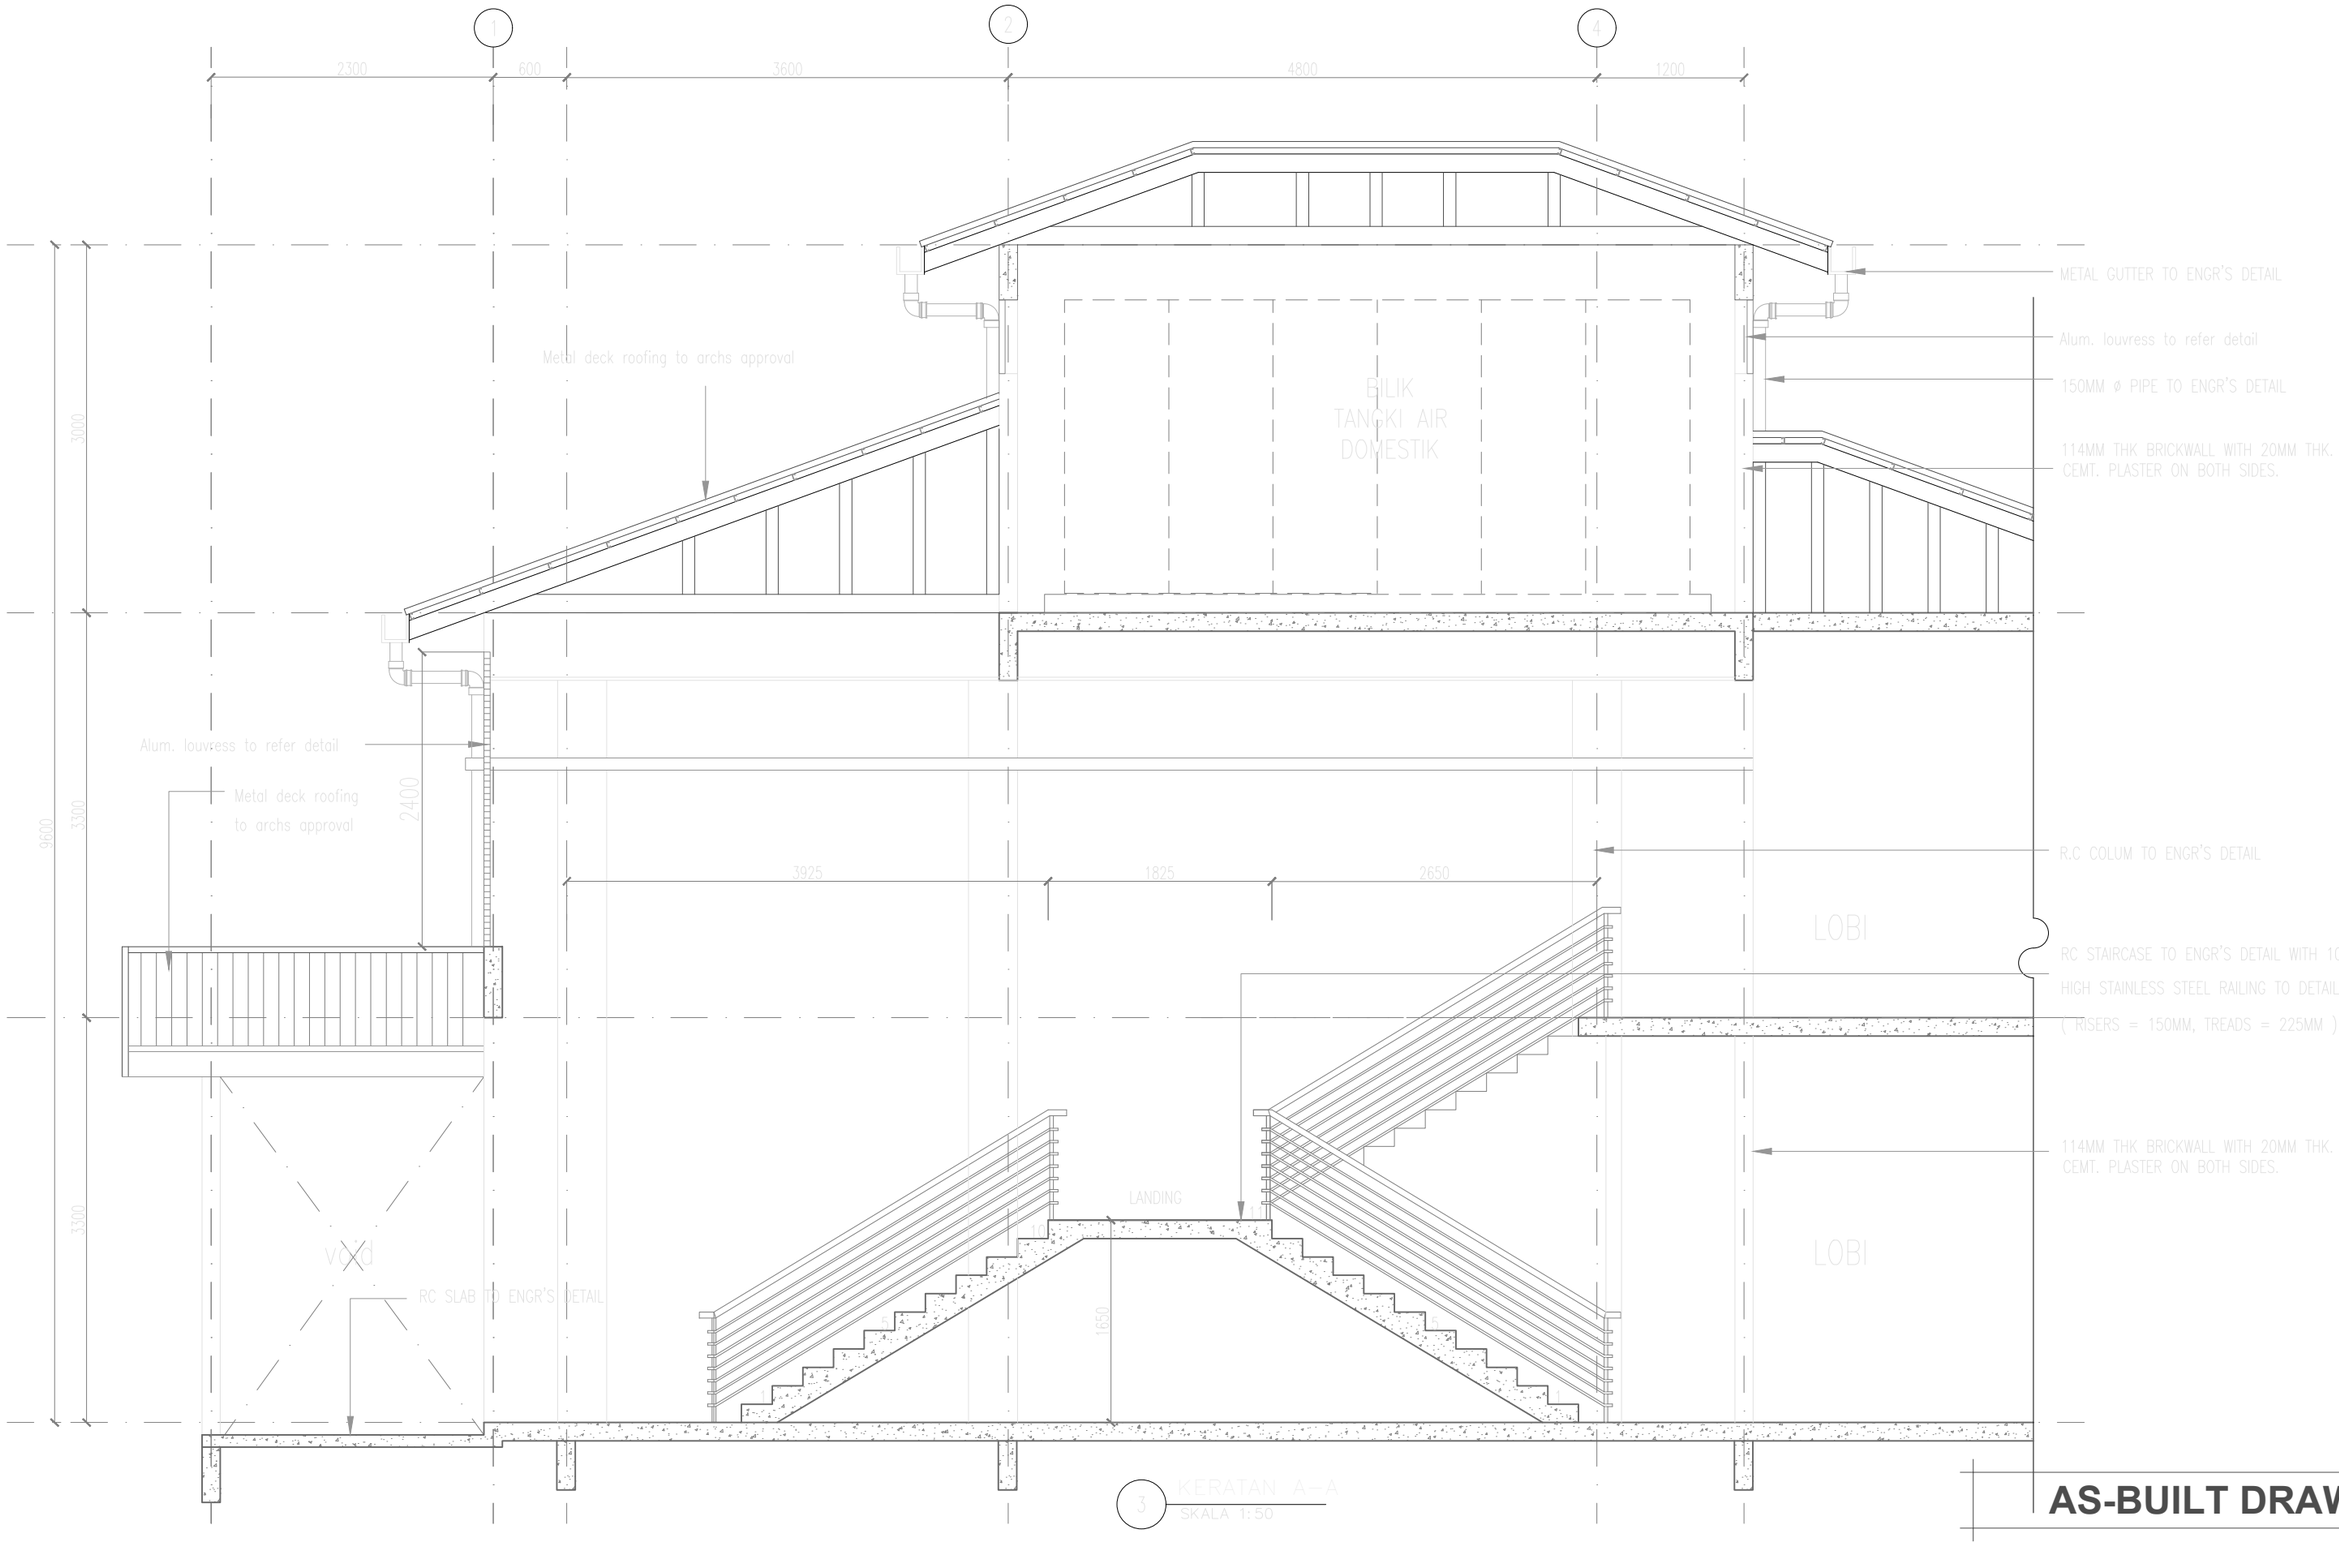

AS-BUILT DRAWING

Pemaju :

KEMENTERIAN PERUMAHAN DAN KERAJAAN TEMPATAN

Pemilik :

JABATAN BOMBA DAN PENYELAMAT MALAYSIA

Tajuk Projek:

CADANGAN PEMBINAAN PROJEK BALAI BOMBA & KUARTERS PUTATAN DI ATAS SEBAHAGIAN LOT N.T 213059771, JALAN SAILAN IMBAAN PUTATAN, DAERAH PUTATAN, SABAH

Tajuk Komponen:

KUARTERS
(TANGGA)

Tajuk Lukisan:

KERATAN A-A

ALASIM OMAR ARCHITECT
F-27-1, ROYAL PLAZA PUTATAN
KM 11.2, JALAN PUTATAN
88200, KOTA KINABALU, SABAH
E : alasim.architect@gmail.com
T : +6 088 760 752
F: +6 088 761 752

DWG INFO


Scale : As Shown
Date : JANUARY 2024

Drawing Number : Revision 0

DWG TITLE

Sketch	DP Sub	JPBM	Construction
Prelim	BP Sub	Contract	As-Built

200413/ASBUILT/033/REV.0

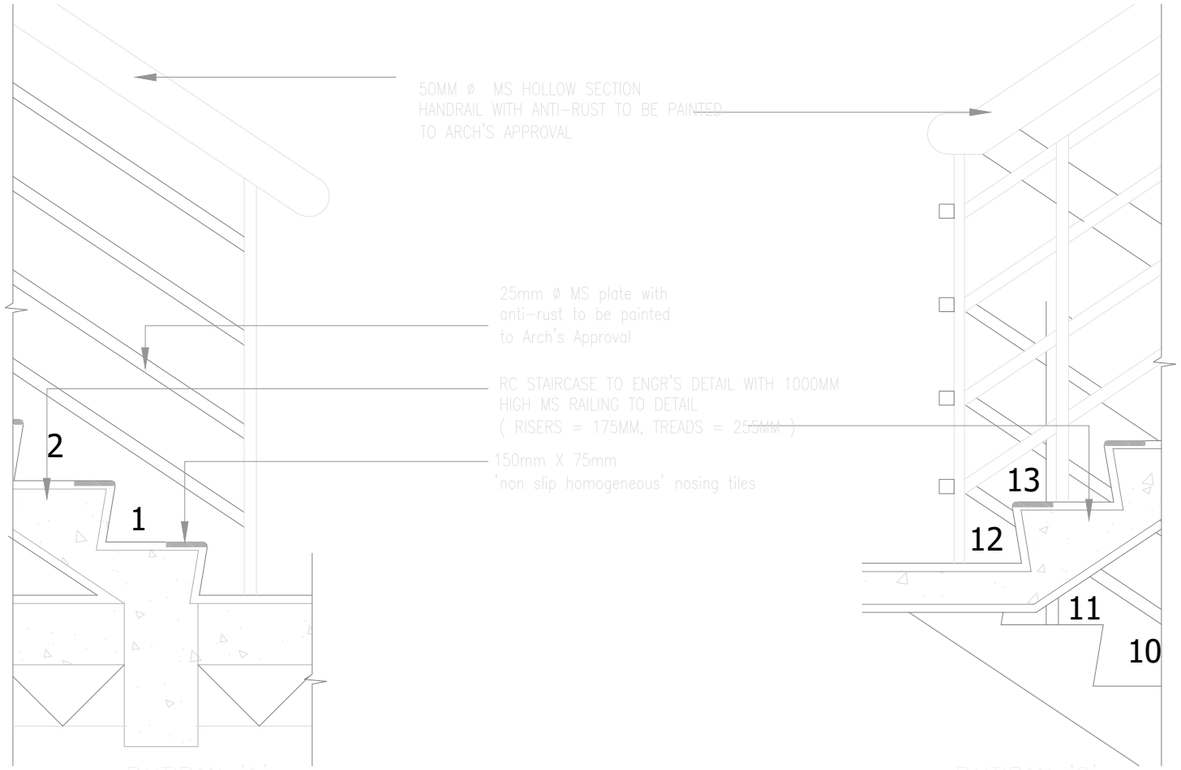


BUTIRAN '1'

SKALA 1:15


BUTIRAN '2'

SKALA 1:15

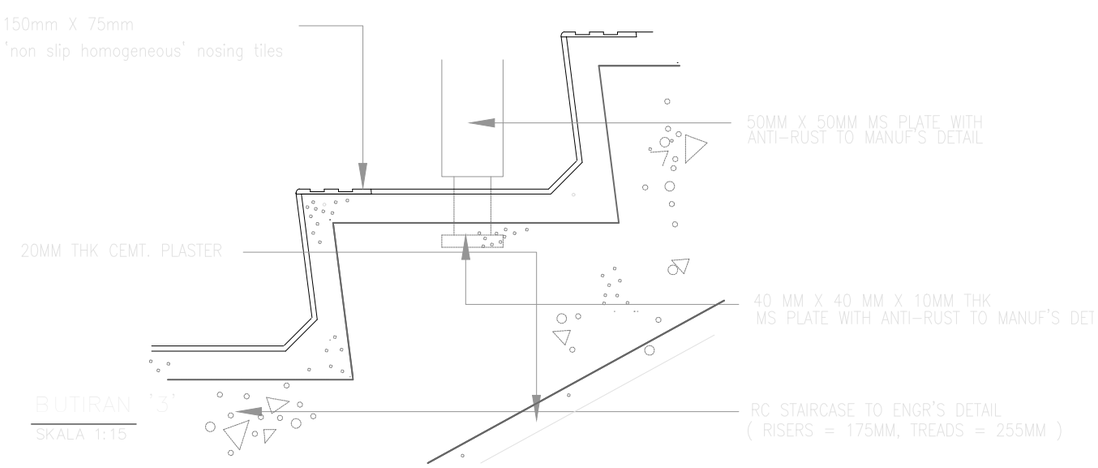


BUTIRAN '3'

SKALA 1:15

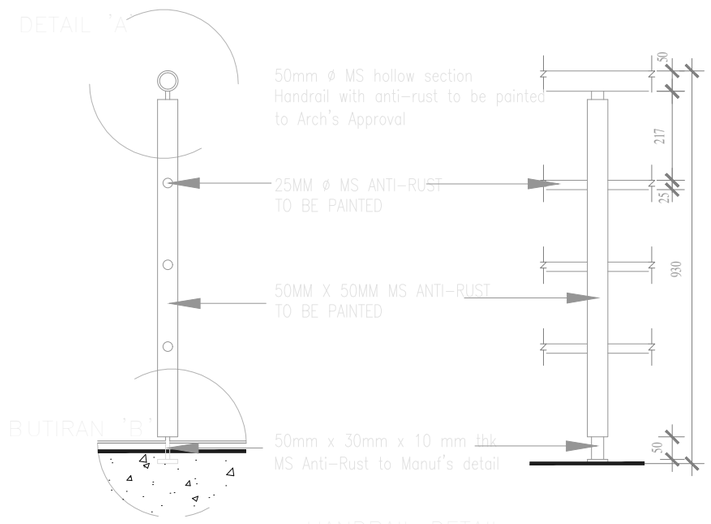


HANDRAIL DETAIL

SKALA 1:15

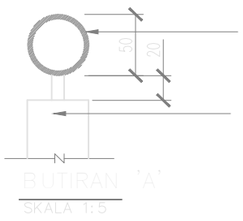

BUTIRAN 'A'

SKALA 1:5

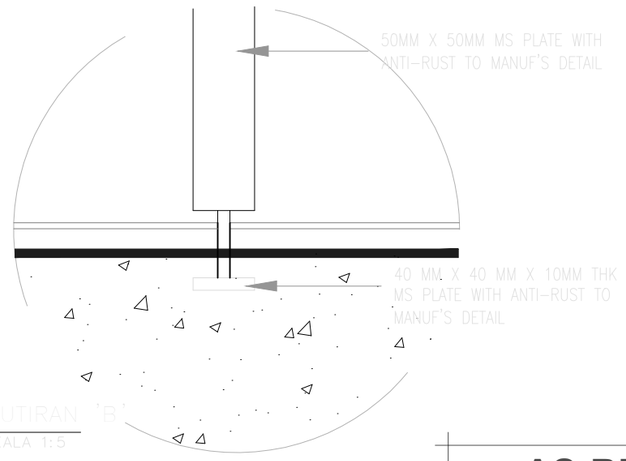

BUTIRAN 'B'

SKALA 1:5

AS-BUILT DRAWING

Pemaju :

KEMENTERIAN PERUMAHAN DAN KERAJAAN TEMPATAN

Pemilik :

JABATAN BOMBA DAN PENYELAMAT MALAYSIA

Tajuk Projek:

CADANGAN PEMBINAAN PROJEK BALAI BOMBA & KUARTERS PUTATAN DI ATAS SEBAHAGIAN LOT N.T 213059771, JALAN SAILAN IMBAAN PUTATAN, DAERAH PUTATAN, SABAH

Tajuk Komponen:

KUARTERS
(TANGGA)

Tajuk Lukisan:

BUTIRAN 1
BUTIRAN 2
BUTIRAN 3
HANDRAIL DETAIL
BUTIRAN A
BUTIRAN B

ARCHITECT
ALASIM OMAR ARCHITECT
F-27-1, ROYAL PLAZA PUTATAN
KM 11.2, JALAN PUTATAN
88200, KOTA KINABALU, SABAH
E : alasim.architect@gmail.com
T : +6 088 760 752
F: +6 088 761 752

DWG INFO


Scale : As Shown
Date : JANUARY 2024

Drawing Number : Revision 0


DWG TITLE

Sketch	DP Sub	IPBM	Construction
Prelim	BP Sub	Contract	As-Built


200413/ASBUILT/034/REV.0

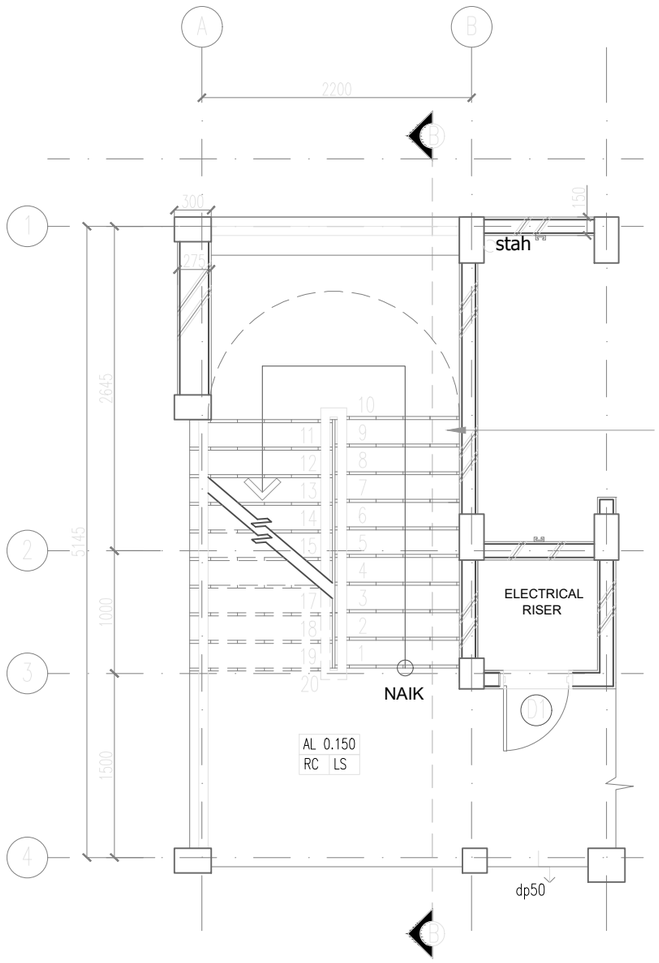

1 PELAN ARAS BAWAH
SKALA 1:50

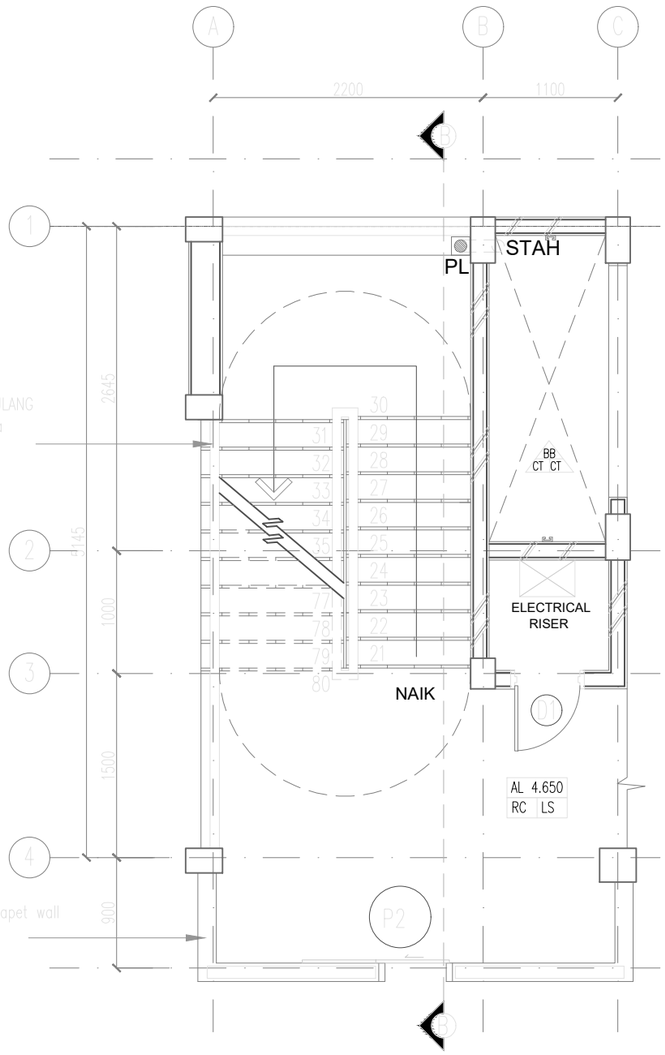

2 PELAN ARAS SATU
SKALA 1:50

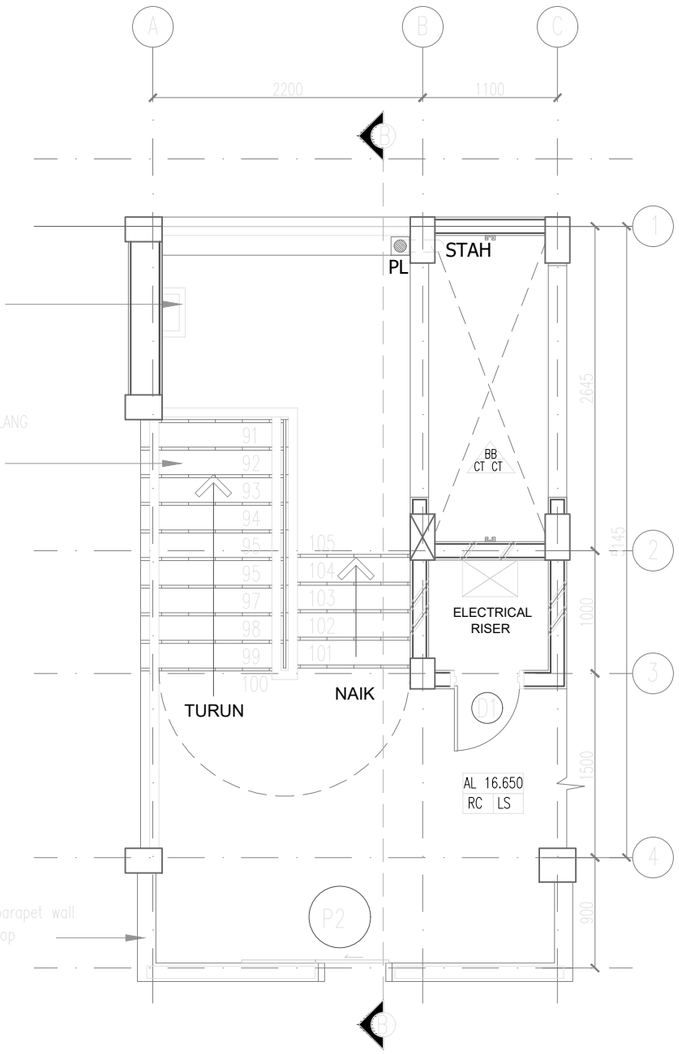

3 PELAN ARAS LIMA
SKALA 1:50

AS-BUILT DRAWING

Pemaju :

KEMENTERIAN PERUMAHAN DAN KERAJAAN TEMPATAN

Pemilik :

JABATAN BOMBA DAN PENYELAMAT MALAYSIA

Tajuk Projek:

CADANGAN PEMBINAAN PROJEK BALAI BOMBA & KUARTERS PUTATAN DI ATAS SEBAHAGIAN LOT N.T 213059771, JALAN SAILAN IMBAAN PUTATAN, DAERAH PUTATAN, SABAH

Tajuk Komponen:

MENARA LATIHAN
(TANGGA)

Tajuk Lukisan:

PELAN ARAS BAWAH
PELAN ARAS SATU & EMPAT
PELAN ARAS LIMA


ARCHITECT
ALASIM OMAR ARCHITECT
F-27-1, ROYAL PLAZA PUTATAN
KM 11.2, JALAN PUTATAN
88200, KOTA KINABALU, SABAH
E : alasim.architect@gmail.com
T : +6 088 760 752
F: +6 088 761 752

DWG INFO
Scale : As Shown
Date : JANUARY 2024
Drawing Number : Revision 0


DWG TITLE

Sketch	DP Sub	IPBM	Construction
Prelim	BP Sub	Contract	As-Built

200413/ASBUILT/035/REV.0

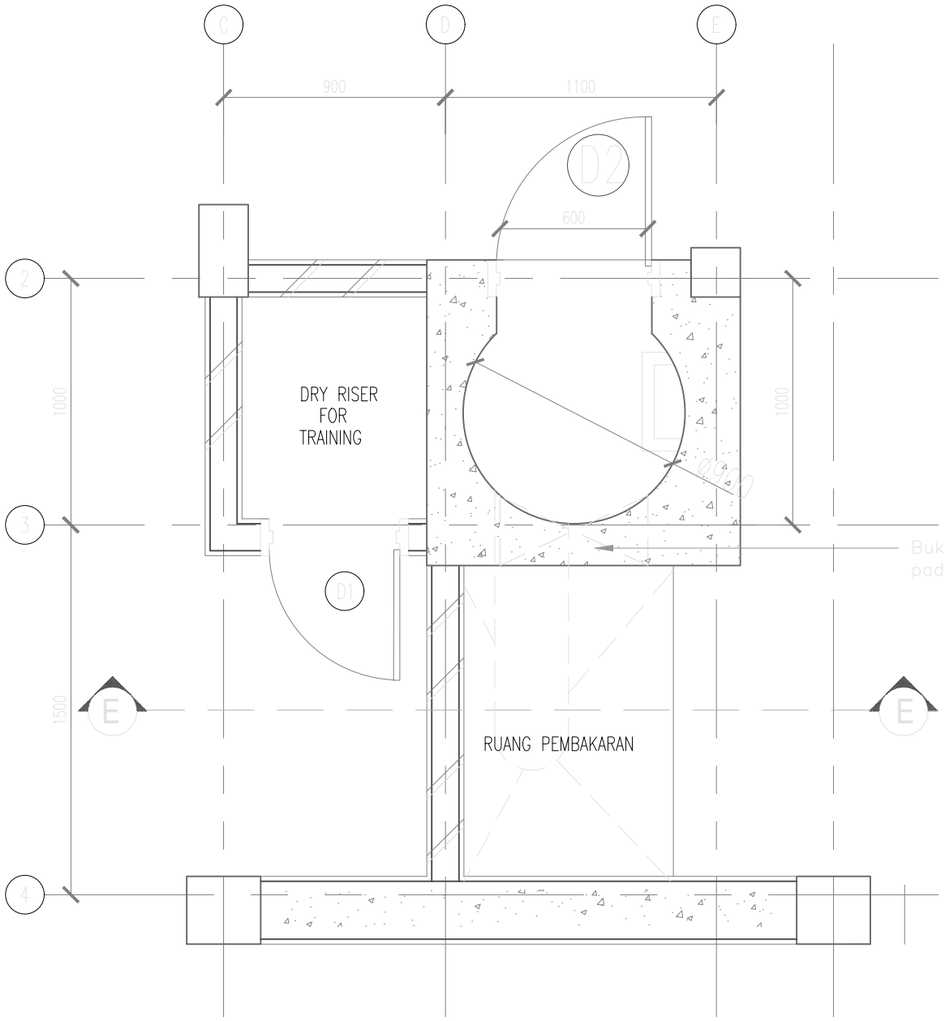

4 PELAN ARAS BAWAH
SKALA 1:25

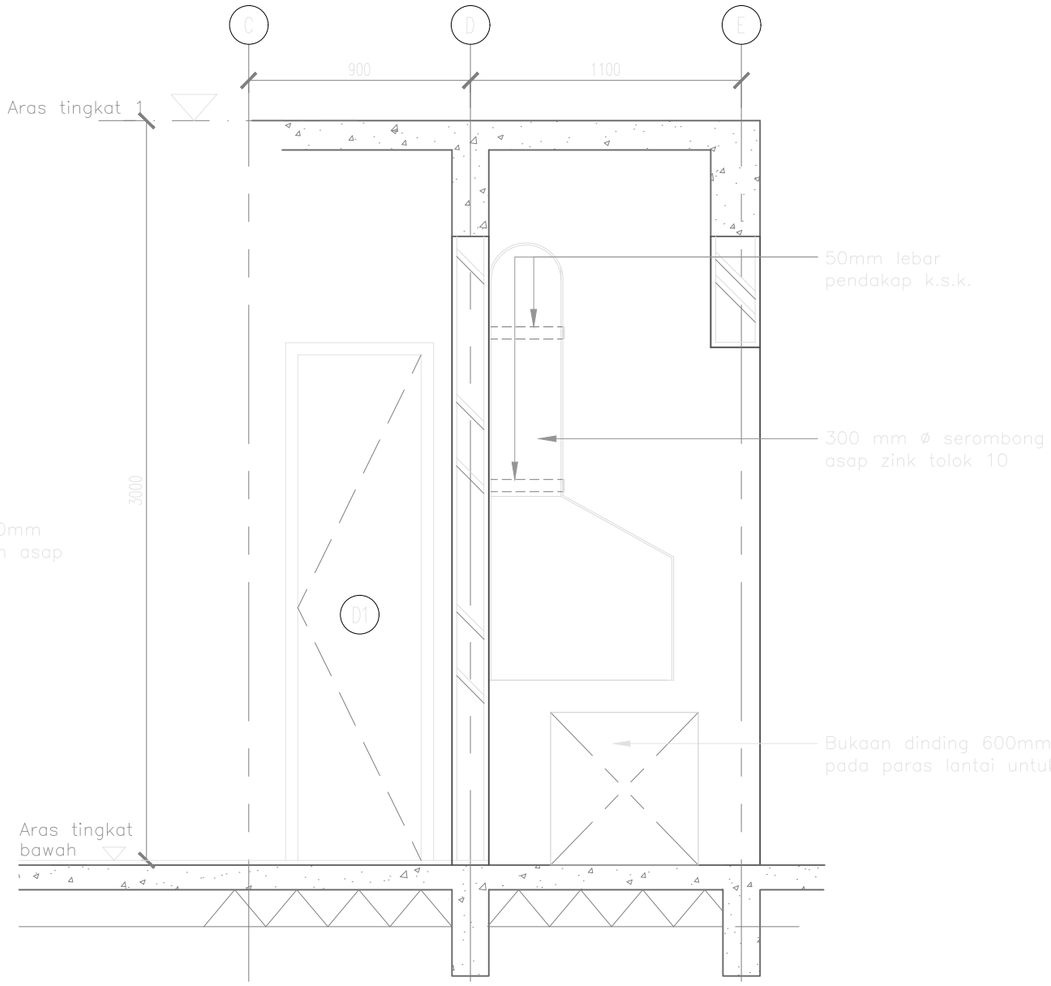

5 KERATAN E-E (RUANG PEMBAKARAN)
SKALA 1:25

AS-BUILT DRAWING

Pemaju :

KEMENTERIAN PERUMAHAN DAN KERAJAAN TEMPATAN

Pemilik :

JABATAN BOMBA DAN PENYELAMAT MALAYSIA

Tajuk Projek:

CADANGAN PEMBINAAN PROJEK BALAI BOMBA & KUARTERS PUTATAN DI ATAS SEBAHAGIAN LOT N.T 213059771, JALAN SAILAN IMBAAN PUTATAN, DAERAH PUTATAN, SABAH

Tajuk Komponen:

MENARA LATIHAN
(RUANG PEMBAKARAN)

Tajuk Lukisan:

PELAN ARAS BAWAH
KERATAN E-E

ARCHITECT
ALASIM OMAR ARCHITECT
F-27-1, ROYAL PLAZA PUTATAN
KM 11.2, JALAN PUTATAN
88200, KOTA KINABALU, SABAH
E : alasim.architect@gmail.com
T : +6 088 760 752
F: +6 088 761 752


DWG INFO
Scale : As Shown
Date : JANUARY 2024

DWG STATUS

Sketch	DP Sub	JPBM	Construction
Prelim	BP Sub	Contract	As-Built


Drawing Number : Revision 0

200413/ASBUILT/036/REV.0

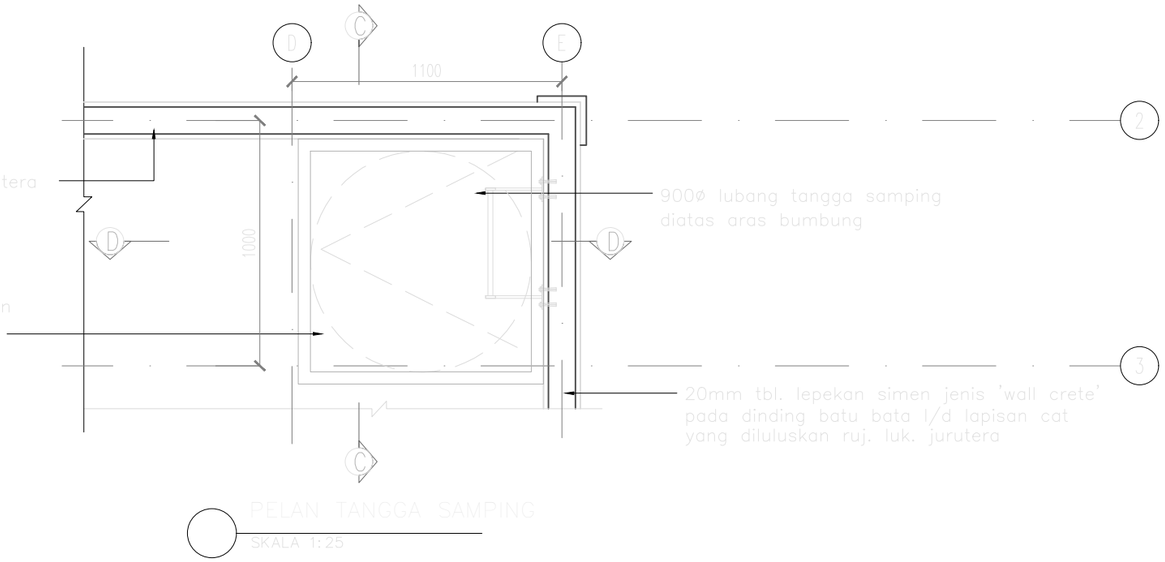

PELAN TANGGA SAMPING

SKALA 1:25

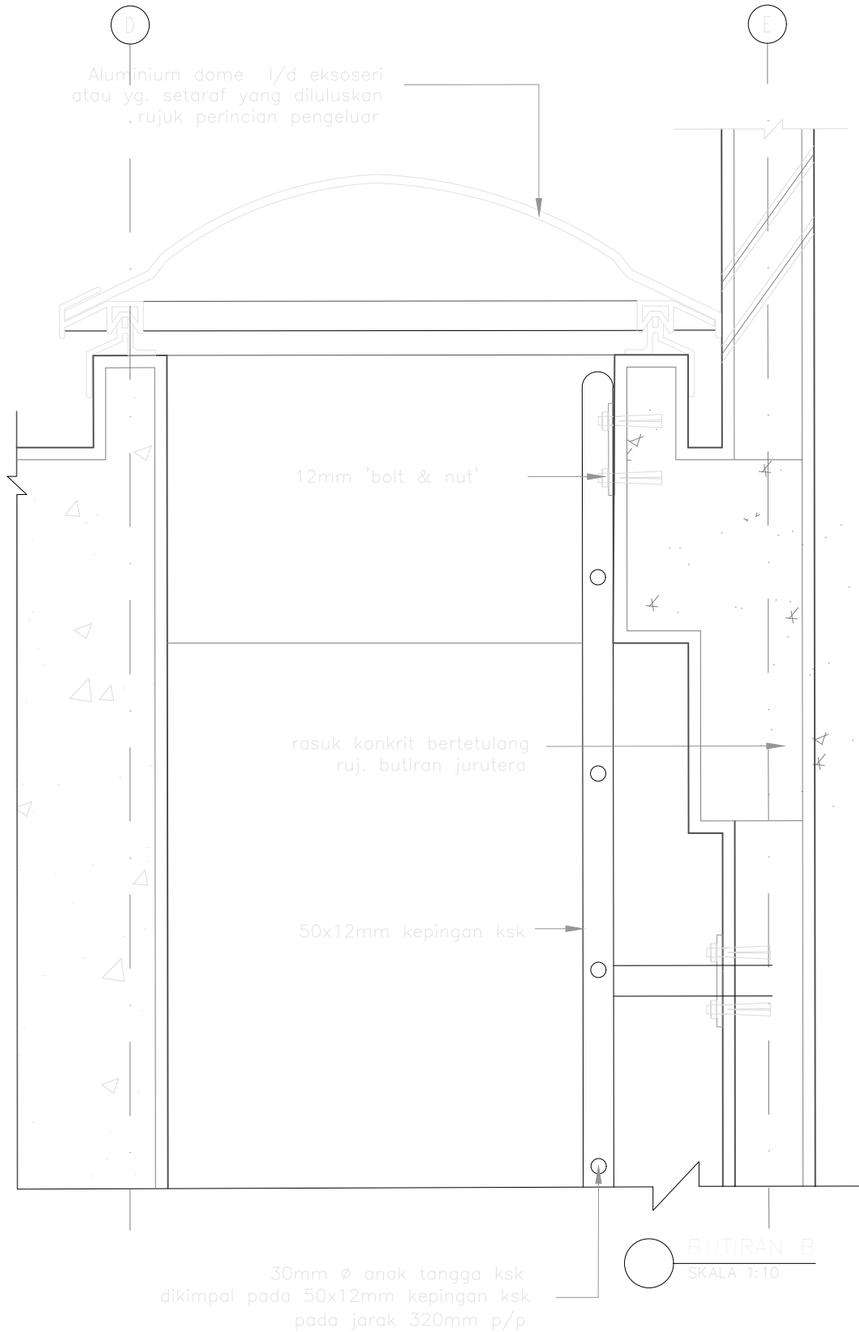


BUTIRAN B

SKALA 1:10



KERATN C-C

SKALA 1:25

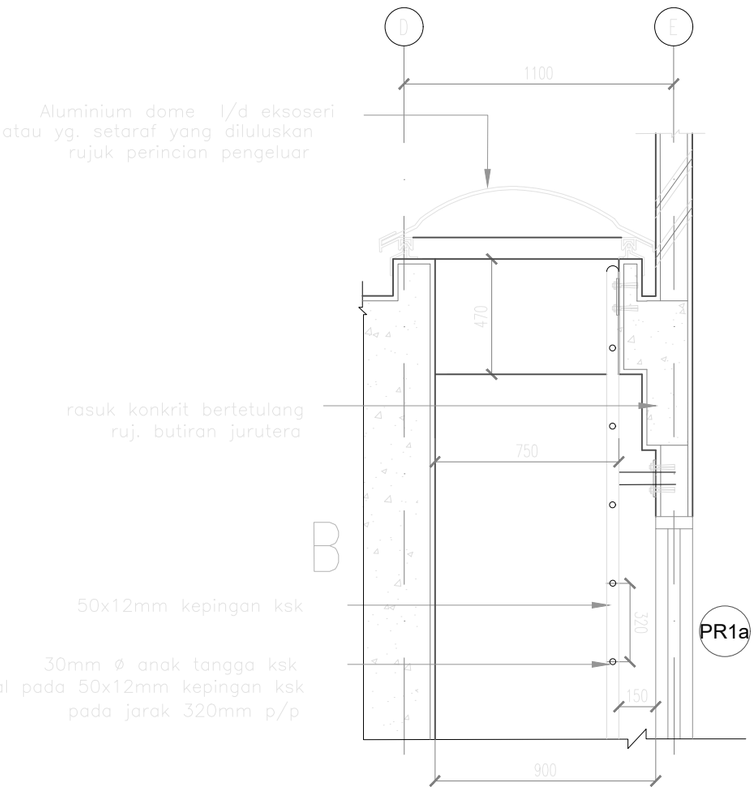

KERATN D-D

SKALA 1:25

AS-BUILT DRAWING

Pemaju :

KEMENTERIAN PERUMAHAN DAN KERAJAAN TEMPATAN

Pemilik :

JABATAN BOMBA DAN PENYELAMAT MALAYSIA

Tajuk Projek:

CADANGAN PEMBINAAN PROJEK BALAI BOMBA & KUARTERS PUTATAN DI ATAS SEBAHAGIAN LOT N.T 213059771, JALAN SAILAN IMBAAN PUTATAN, DAERAH PUTATAN, SABAH

Tajuk Komponen:

MENARA LATIHAN
(TANGGA SAMPING)

Tajuk Lukisan:

PELAN TANGGA SAMPING
KERATAN C-C
KERATAN D-D
BUTIRAN B

ARCHITECT

ALASIM OMAR ARCHITECT
F-27-1, ROYAL PLAZA PUTATAN
KM 11.2, JALAN PUTATAN
88200, KOTA KINABALU, SABAH
E : alasim.architect@gmail.com
T : +6 088 760 752
F: +6 088 761 752

DWG INFO


Scale : As Shown
Date : JANUARY 2024


DWG TITLE

Sketch	DP Sub	JPBM	Construction
Prelim	BP Sub	Contract	As-Built

Drawing Number : Revision 0

200413/ASBUILT/037/REV.0

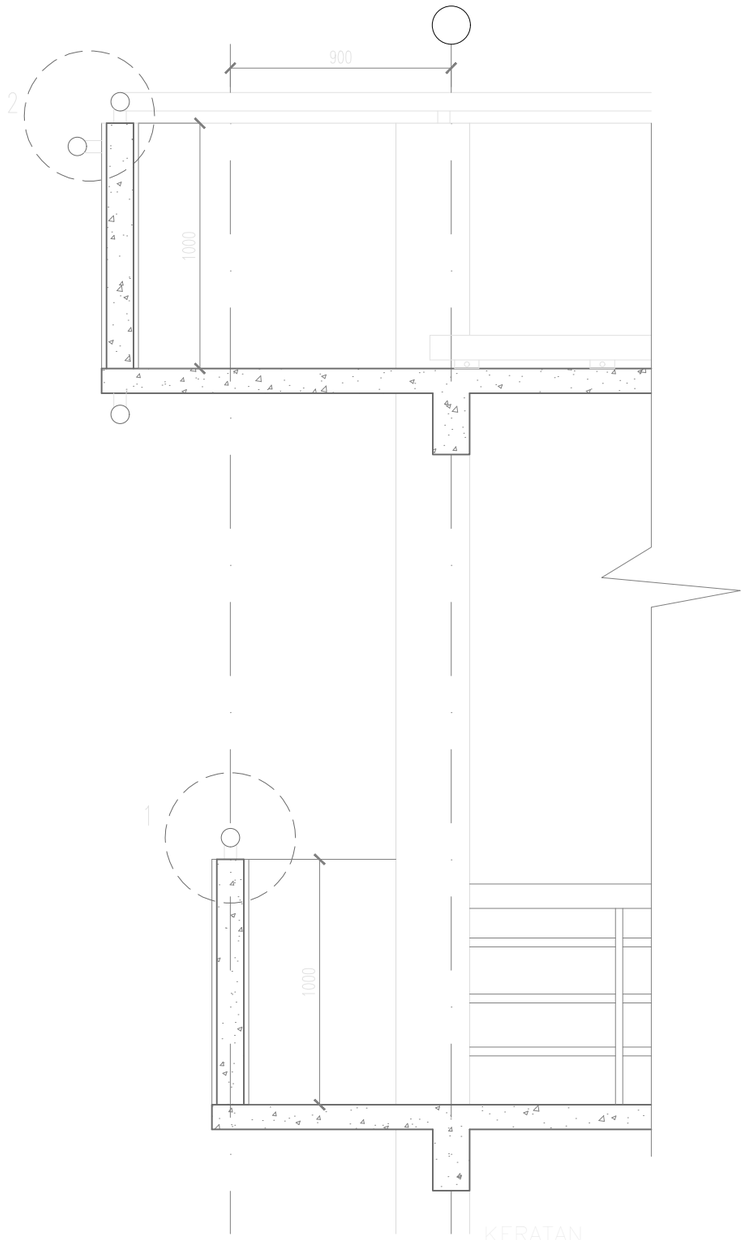

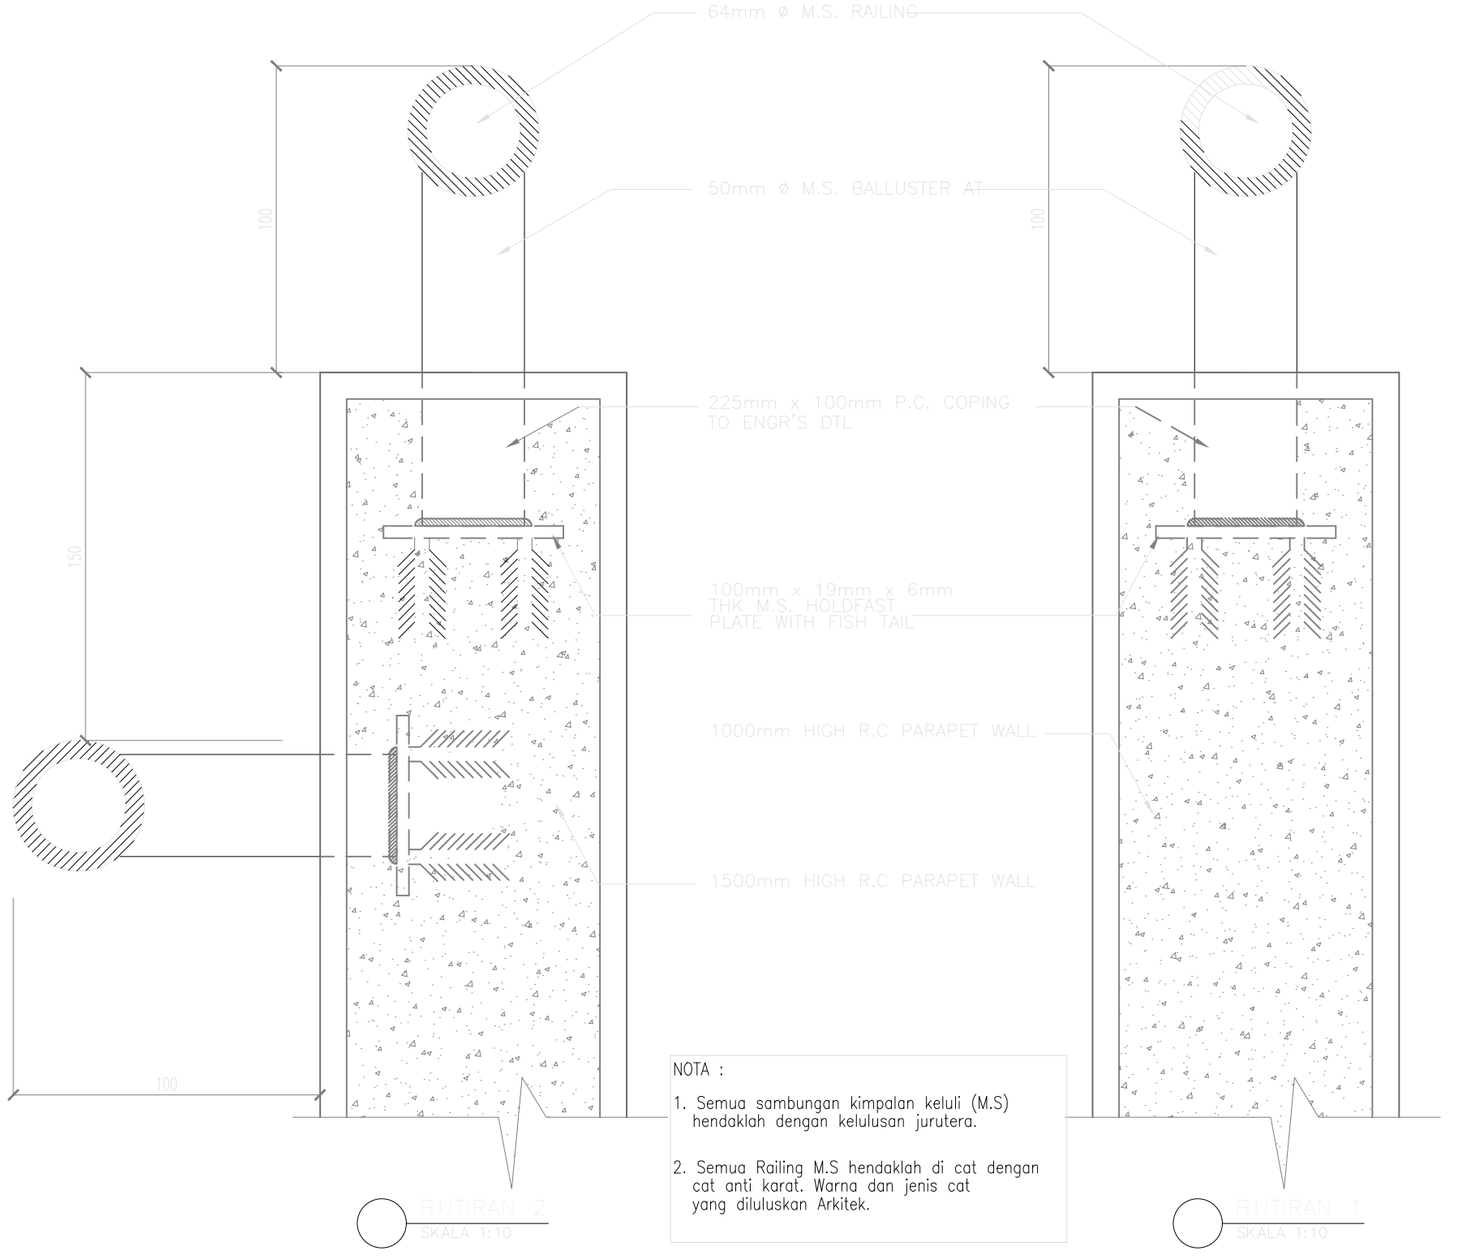

NOTA :

1. Semua sambungan kimpalan keluli (M.S) hendaklah dengan kelulusan jurutera.
2. Semua Railing M.S hendaklah di cat dengan cat anti karat. Warna dan jenis cat yang diluluskan Arkitek.

AS-BUILT DRAWING

Pemaju :

KEMENTERIAN PERUMAHAN DAN KERAJAAN TEMPATAN

Pemilik :

JABATAN BOMBA DAN PENYELAMAT MALAYSIA

Tajuk Projek:

CADANGAN PEMBINAAN PROJEK BALAI BOMBA & KUARTERS PUTATAN DI ATAS SEBAHAGIAN LOT N.T 213059771, JALAN SAILAN IMBAAN PUTATAN, DAERAH PUTATAN, SABAH

Tajuk Komponen:

MENARA LATIHAN
(TANGGA SAMPING)

Tajuk Lukisan:

KERATAN
BUTIRAN 1
BUTIRAN 2

ALASIM OMAR ARCHITECT
F-27-1, ROYAL PLAZA PUTATAN
KM 11.2, JALAN PUTATAN
88200, KOTA KINABALU, SABAH
E : alasim.architect@gmail.com
T : +6 088 760 752
F: +6 088 761 752

DWG INFO


Scale : As Shown
Date : JANUARY 2024


DWG TITLE


Sketch	DP Sub	IPBM	Construction
Prelim	BP Sub	Contract	As-Built


Drawing Number : Revision 0


200413/ASBUILT/038/REV.0

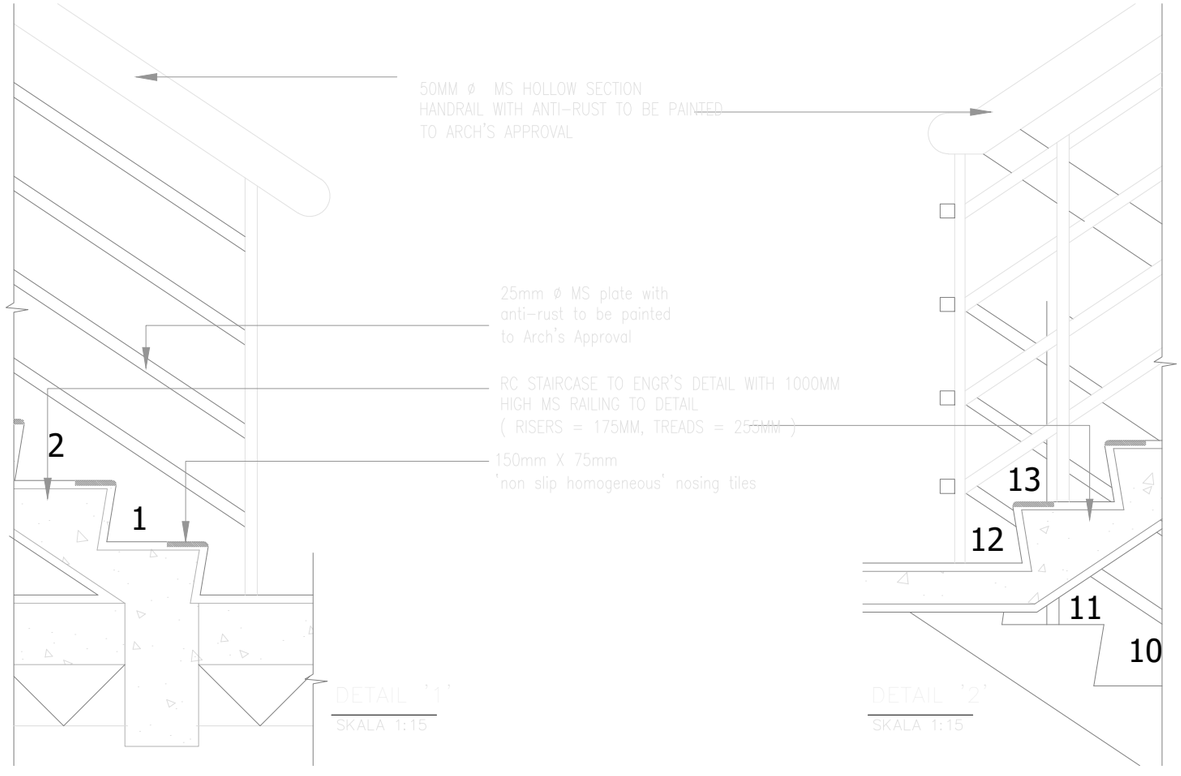

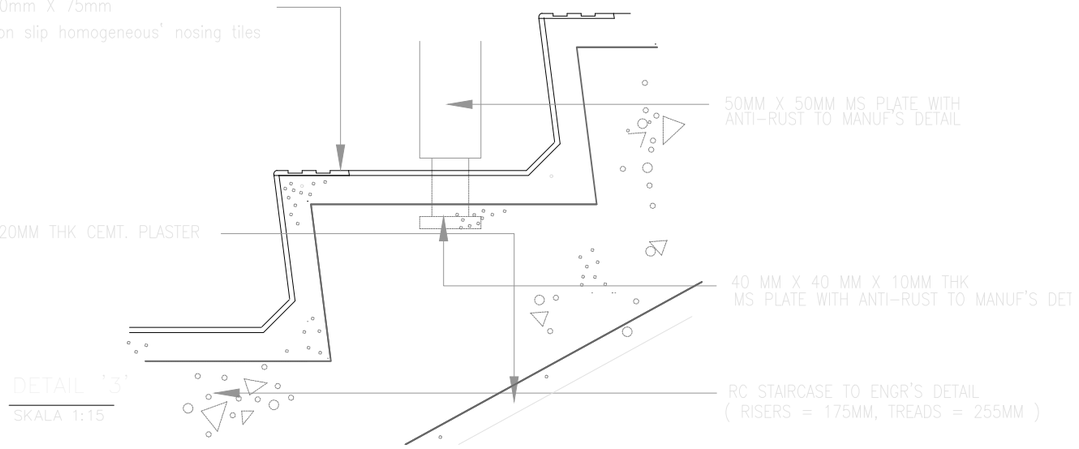

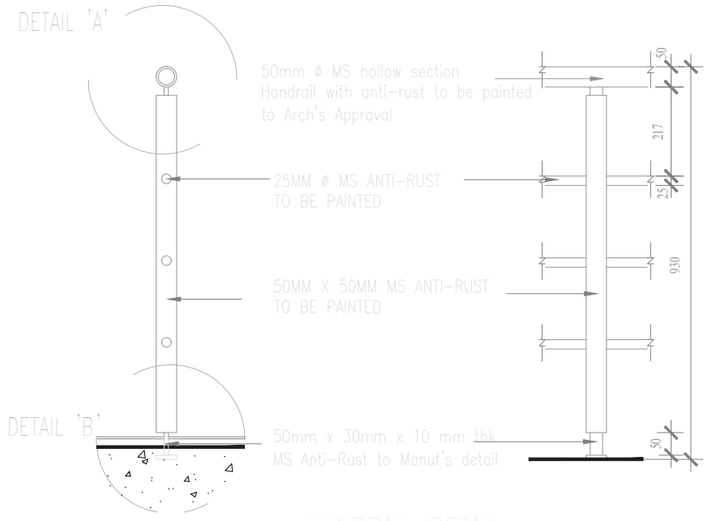

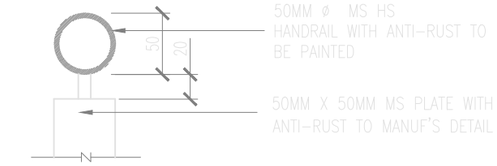

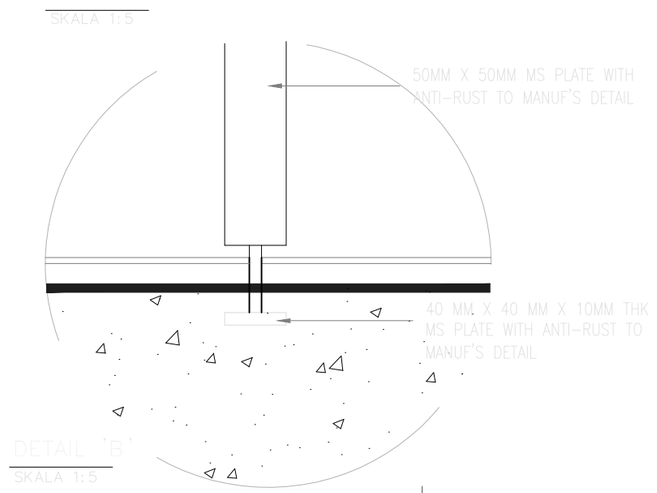

AS-BUILT DRAWING

Pemaju :

KEMENTERIAN PERUMAHAN DAN KERAJAAN TEMPATAN

Pemilik :

JABATAN BOMBA DAN PENYELAMAT MALAYSIA

Tajuk Projek:

CADANGAN PEMBINAAN PROJEK BALAI BOMBA & KUARTERS PUTATAN DI ATAS SEBAHAGIAN LOT N.T 213059771, JALAN SAILAN IMBAAN PUTATAN, DAERAH PUTATAN, SABAH

Tajuk Komponen:

MENARA LATIHAN
(TANGGA SAMPING)

Tajuk Lukisan:

BUTIRAN 1
BUTIRAN 2
BUTIRAN 3
HANDRAIL DETAIL
BUTIRAN A
BUTIRAN B


ARCHITECT
ALASIM OMAR ARCHITECT
F-27-1, ROYAL PLAZA PUTATAN
KM 11.2, JALAN PUTATAN
88200, KOTA KINABALU, SABAH
E : alasim.architect@gmail.com
T : +6 088 760 752
F: +6 088 761 752

DWG INFO
Scale : As Shown
Date : JANUARY 2024
Drawing Number : Revision 0

DWG TITLE

Sketch	DP Sub	JPBM	Construction
Prelim	BP Sub	Contract	As-Built


200413/ASBUILT/039/REV.0

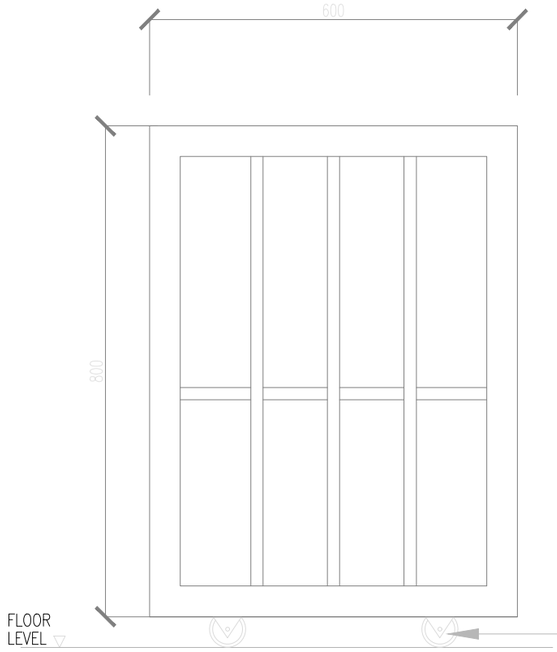

Roda pintu gelangsar
rujuk butiran pengeluar

BUTIRAN PINTU P2
SKALA 1:10

NOTA:
1. Semua sambungan hendaklah di kimpal

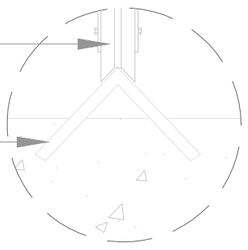

Roda pintu gelangsar

50mm X 50mm keluli sederhana keras bentuk 'L' sebagai trek ditanam di dalam papak konkrit

BUTIRAN A

AS-BUILT DRAWING

Pemaju :

KEMENTERIAN PERUMAHAN DAN KERAJAAN TEMPATAN

Pemilik :

JABATAN BOMBA DAN PENYELAMAT MALAYSIA

Tajuk Projek:

CADANGAN PEMBINAAN PROJEK BALAI BOMBA & KUARTERS PUTATAN DI ATAS SEBAHAGIAN LOT N.T 213059771, JALAN SAILAN IMBAAN PUTATAN, DAERAH PUTATAN, SABAH

Tajuk Komponen:

KUARTERS
(PINTU)

Tajuk Lukisan:

BUTIRAN PINTU


ARCHITECT
ALASIM JOMAR ARCHITECT
F-27-1, ROYAL PLAZA PUTATAN
KM 11.2, JALAN PUTATAN
88200, KOTA KINABALU, SABAH
E : alasim.architect@gmail.com
T : +6 088 760 752
F: +6 088 761 752

DWG INFO
Scale : As Shown
Date : JANUARY 2024
Drawing Number : Revision 0


DWG TITLE

Sketch	DP Sub	JPBM	Construction
Prelim	BP Sub	Contract	As-Built


200413/ASBUILT/040/REV.0

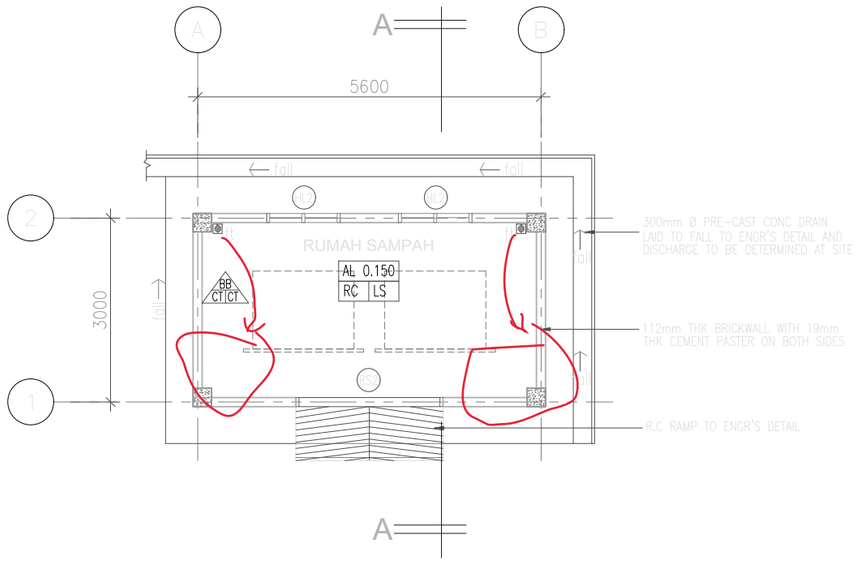


1 PELAN LANTAI
SKALA 1:100

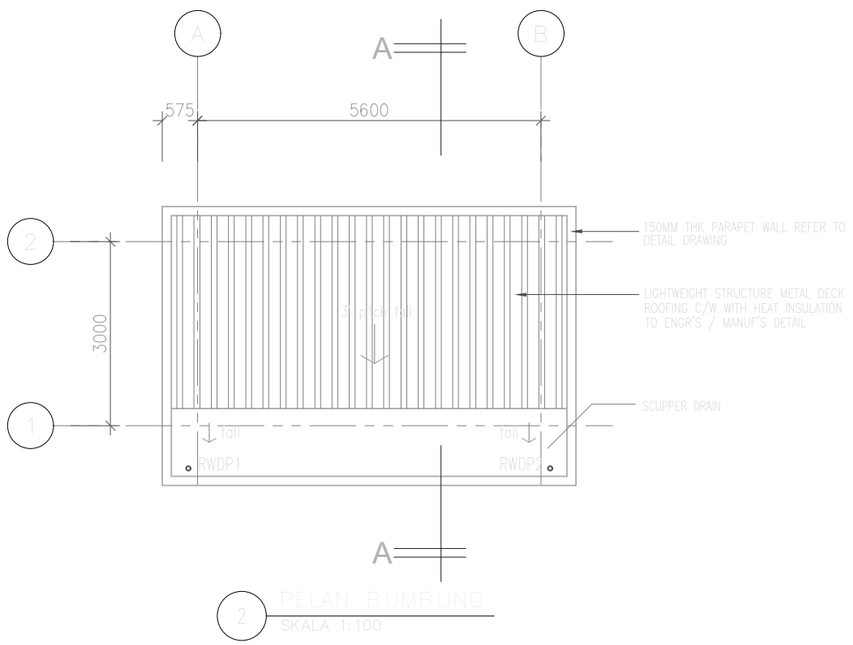

2 PELAN BUMBUNG
SKALA 1:100

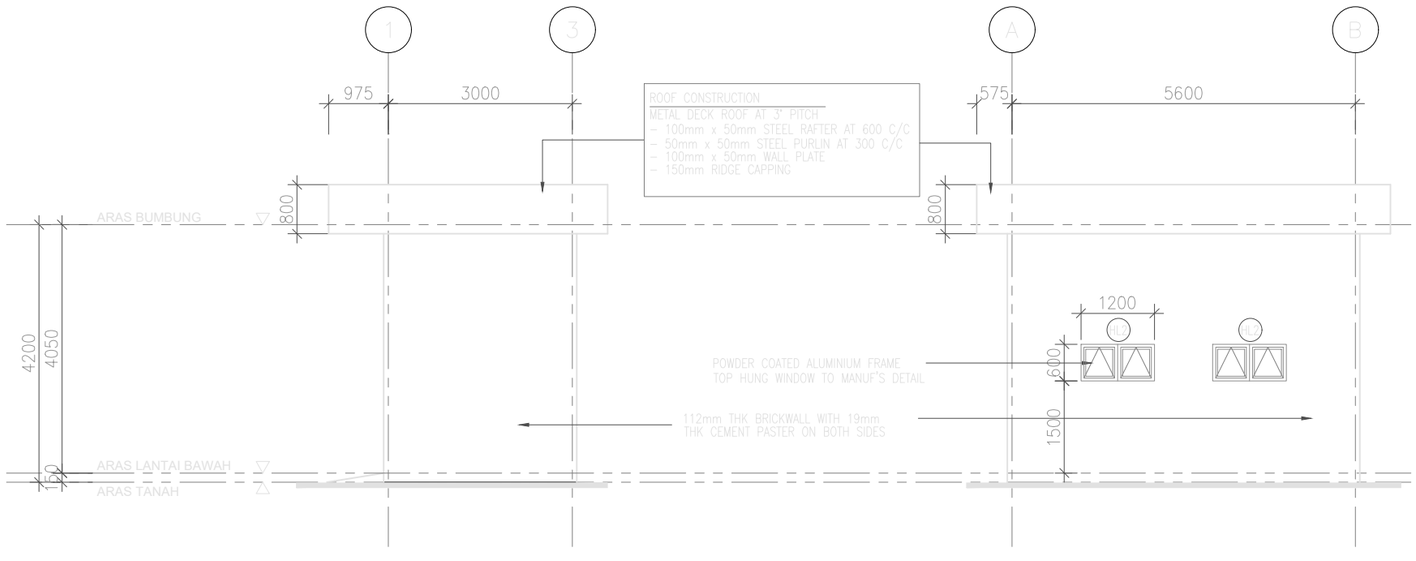


5 PANDANGAN SISI
SKALA 1:100

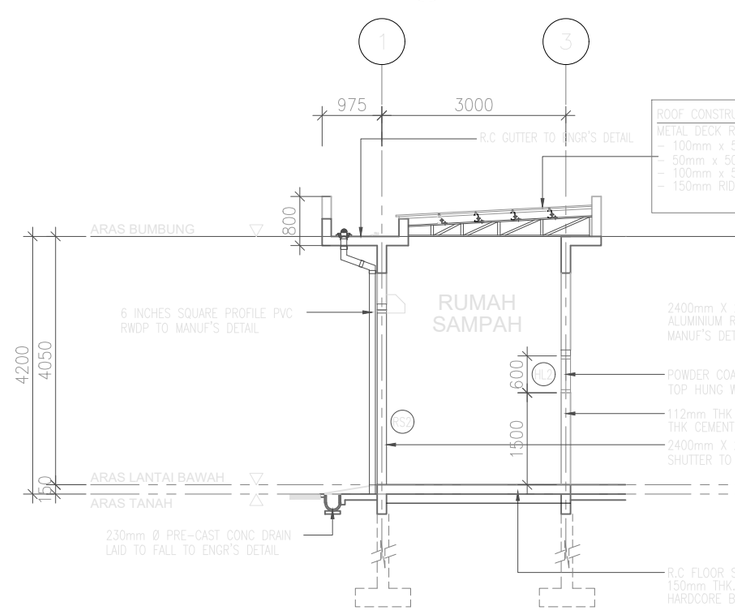

3 KERATAN A-A
SKALA 1:100

6 PANDANGAN BELAKANG
SKALA 1:100

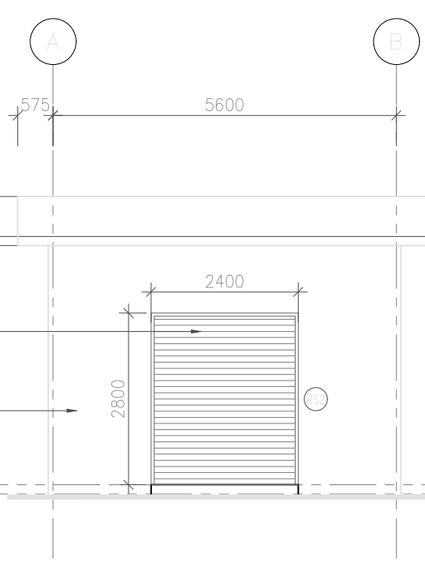

4 PANDANGAN HADAPAN
SKALA 1:100

AS-BUILT DRAWING

Pemaju :

KEMENTERIAN PERUMAHAN DAN KERAJAAN TEMPATAN

Pemilik :

JABATAN BOMBA DAN PENYELAMAT MALAYSIA

Tajuk Projek:

CADANGAN PEMBINAAN PROJEK BALAI BOMBA & KUARTERS PUTATAN DI ATAS SEBAHAGIAN LOT N.T 213059771, JALAN SAILAN IMBAAN PUTATAN, DAERAH PUTATAN, SABAH

Tajuk Komponen:

RUMAH SAMPAH

Tajuk Lukisan:

PELAN LANTAI
PELAN BUMBUNG
KERATAN A-A
PANDANGAN HADAPAN
PANDANGAN SISI
PANDANGAN BELAKANG

ARCHITECT
ALASIM OMAR ARCHITECT
F-27-1, ROYAL PLAZA PUTATAN
KM 11.2, JALAN PUTATAN
88200, KOTA KINABALU, SABAH
E : alasim.architect@gmail.com
T : +6 088 760 752
F: +6 088 761 752

DWG INFO
Scale : As Shown
Date : JANUARY 2024
Drawing Number : Revision 0

DWG TITLE

Sketch	DP Sub	JPBM	Construction
Prelim	BP Sub	Contract	As-Built

200413/ASBUILT/041/REV.0