

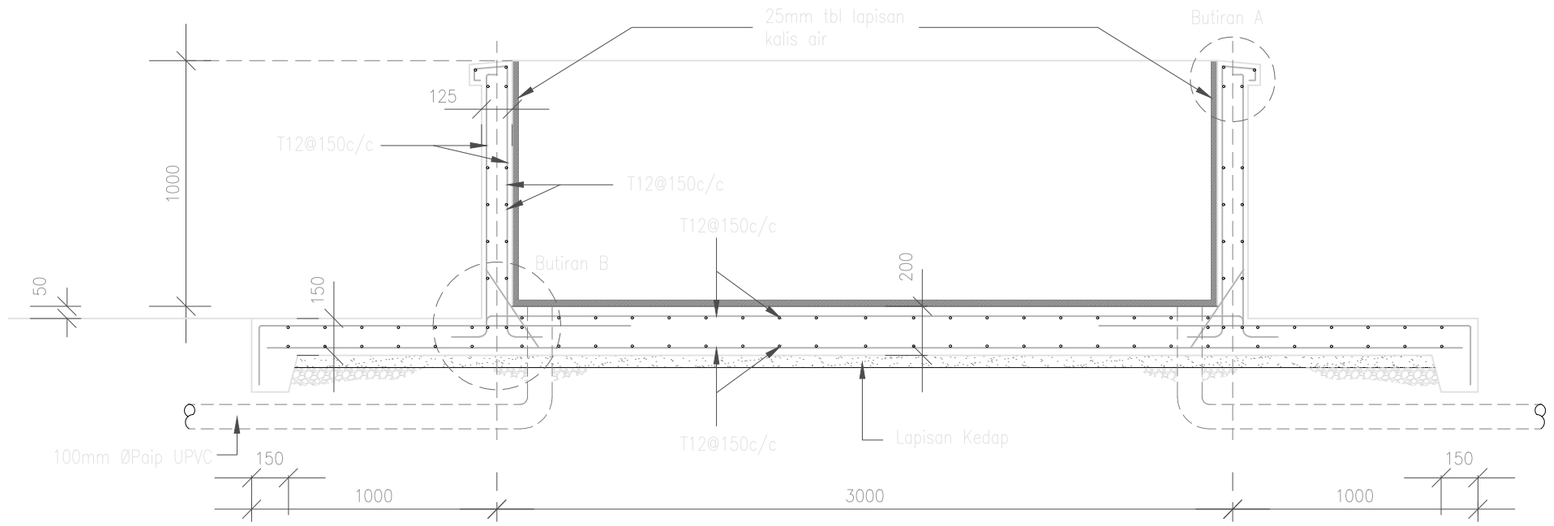




2 KERATAN X–X
SKALA 1:25

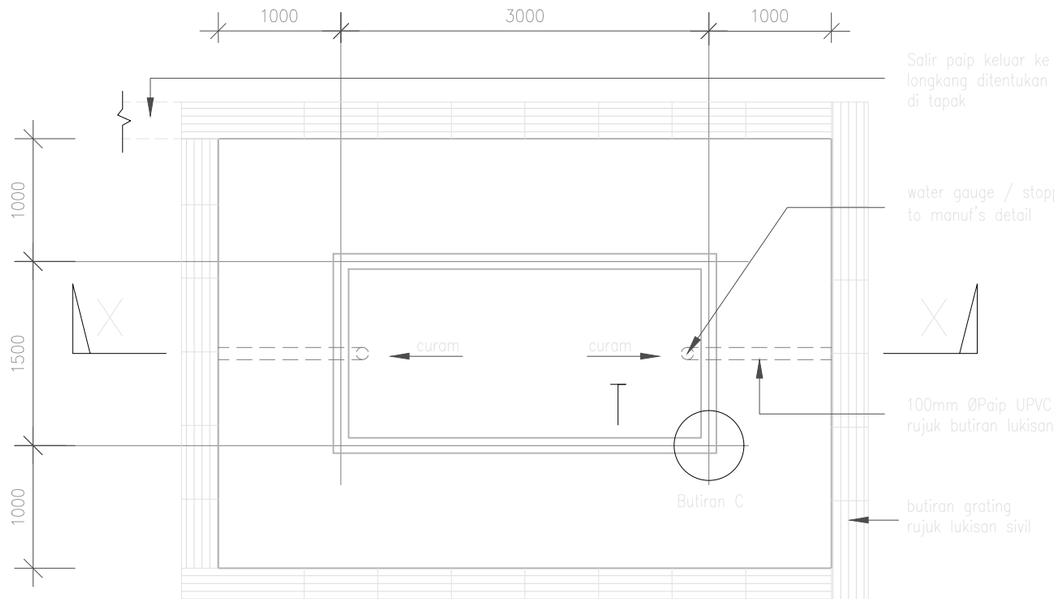



1 PELAN LANTAI
SKALA 1:50

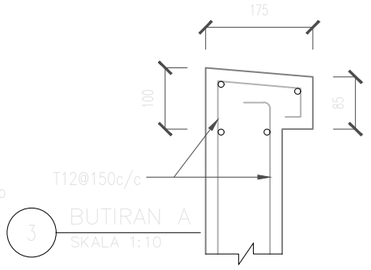


3 BUTIRAN A
SKALA 1:10

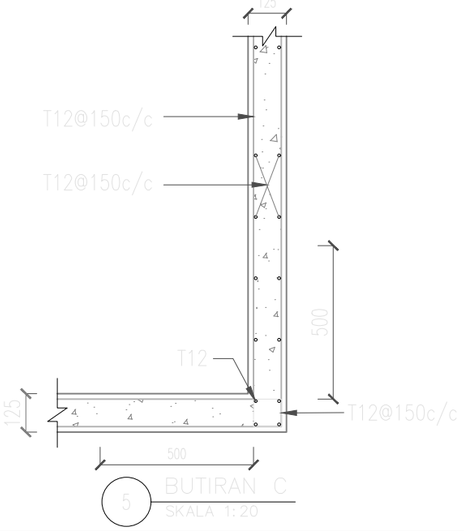


5 BUTIRAN C
SKALA 1:20

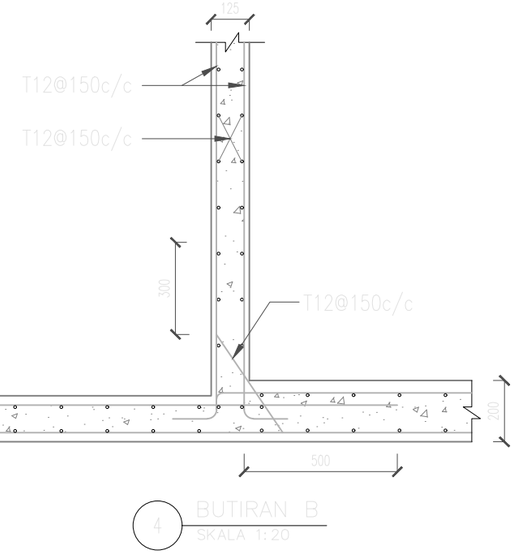


4 BUTIRAN B
SKALA 1:20

# AS-BUILT DRAWING

Pemaju :

KEMENTERIAN PERUMAHAN DAN KERAJAAN TEMPATAN

Pemilik :

JABATAN BOMBA DAN PENYELAMAT MALAYSIA

Tajuk Projek:

CADANGAN PEMBINAAN PROJEK BALAI BOMBA & KUARTERS PUTATAN DI ATAS SEBAHAGIAN LOT N.T 213059771, JALAN SAILAN IMBAAN PUTATAN, DAERAH PUTATAN, SABAH

Tajuk Komponen:

KOLAH AIR

Tajuk Lukisan:

PELAN LANTAI
KERATAN X–X
BUTIRAN B
BUTIRAN C

ARCHITECT
ALASIM OMAR ARCHITECT
F–27–1, ROYAL PLAZA PUTATAN
KM 11.2, JALAN PUTATAN
88200, KOTA KINABALU, SABAH
E : alasim.architect@gmail.com
T : +6 088 760 752
F: +6 088 761 752

DWG INFO


Scale : As Shown
Date : JANUARY 2024

DWG TITLE

| Sketch | DP Sub | JPBM | Construction |
|---|---|---|---|
| Prelim | BP Sub | Contract | As–Built |

Drawing Number : Revision 0

200413/ASBUILT/042/REV.0

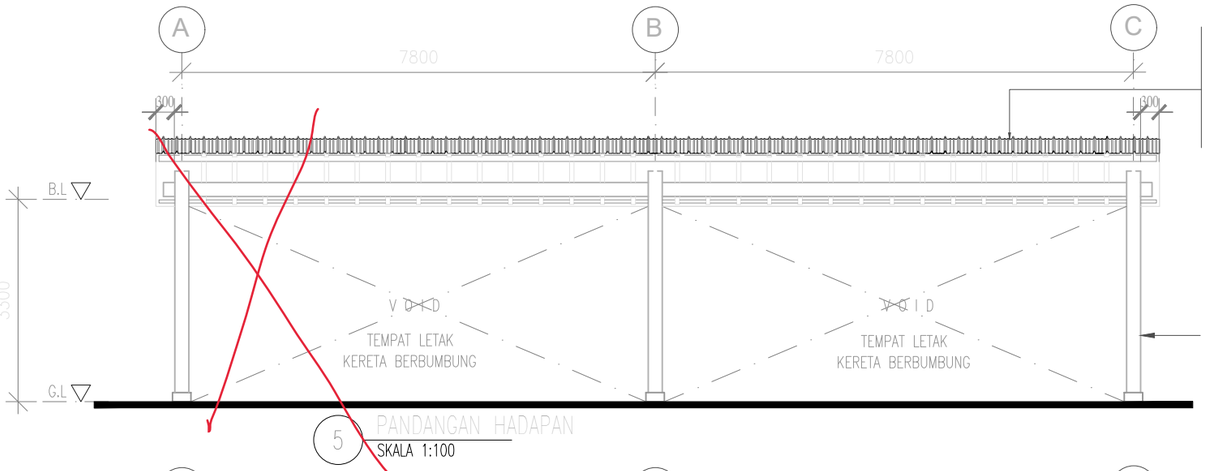



5 PANDANGAN HADAPAN
SKALA 1:100

ROOF CONSTRUCTION

METAL DECK ROOF AT 30°
- 100 x 50mm STEEL 'C' CHANNEL CHANNEL PURLIN AT 600 C/C
- 100 x 200mm STEEL RAFTER AT 500 C/C
- 200ømm STEEL BEAM
- 100mm STEEL STRUT AT 30°


230 mm ø STEEL COLUMN ON RC. STUMP TO ENGR'S DETAIL

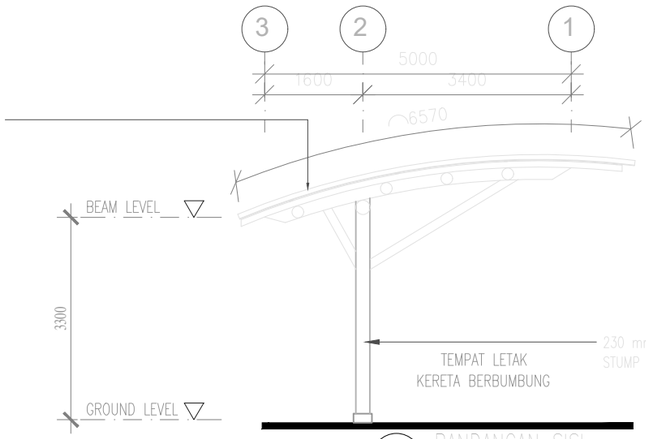



6 PANDANGAN SISI
SKALA 1:100

NOTA :

1. Lukisan Arkitek adalah hakcipta terpelihara.
2. Semua ukuran mesti disemak diatas tapak binaan. Hanya ukuran yang dicatatkan sahaja perlu digunakan, sahaja perlu digunakan. Kontraktor hendaklah merujuk pada Lukisan Kerja Luar Bangunan dan Struktur untuk kerja-kerja Sivil & Struktur dan Lukisan Mekanikal dan Elektrik untuk kerja-kerja Mekanikal & Elektrik. Segala percanggahan tapak bina hendaklah dilaporkan kepada Pegawai Penguasa.
3. Bahan binaan dinding rujuk butiran dan kelulusan jurutera.

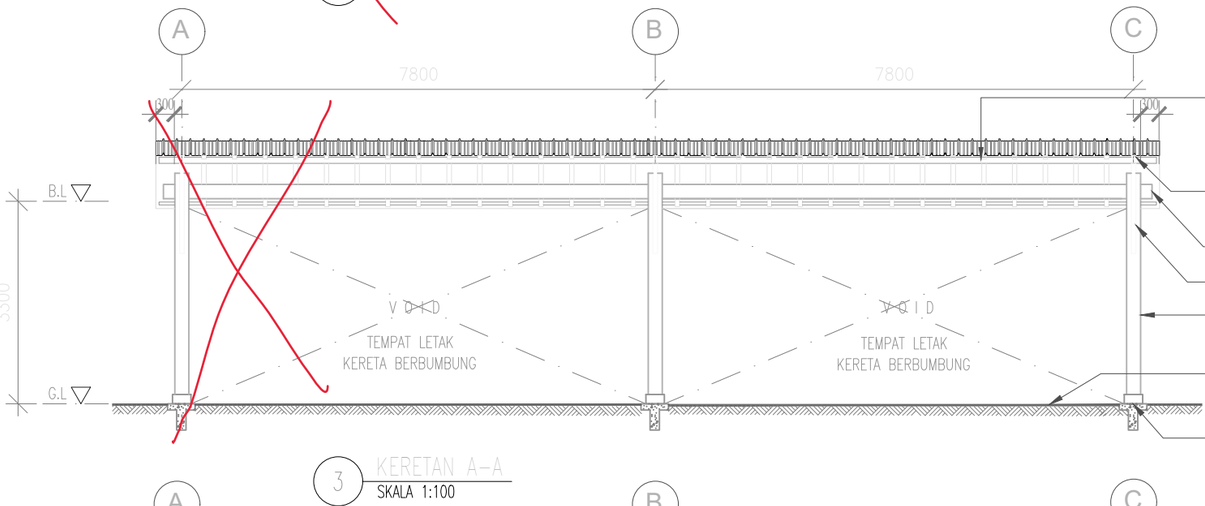



METAIL DECK ROOFING TO MANUF'S DETAIL
"C" CHANNEL PURLING TO ENGR'S DETAIL
100 x 200mm STEEL RAFTER TO ENGR'S DETAIL
200ømm STEEL BEAM TO ENGR'S DETAIL
100mm STEEL STRUT AT 30°
230 mm ø STEEL COLUMN ON RC. STUMP TO ENGR'S DETAIL
PREMIX TO ENGR'S DETAIL
RC. STUMP TO ENGR'S DETAIL

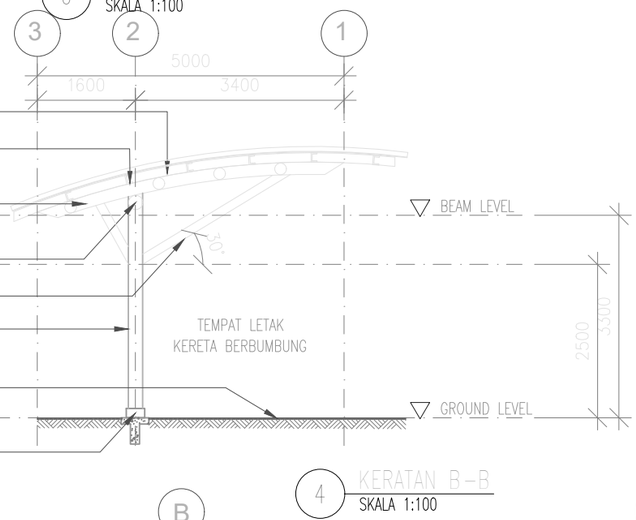


Buang 1 parking

3 KERETAN A-A
SKALA 1:100

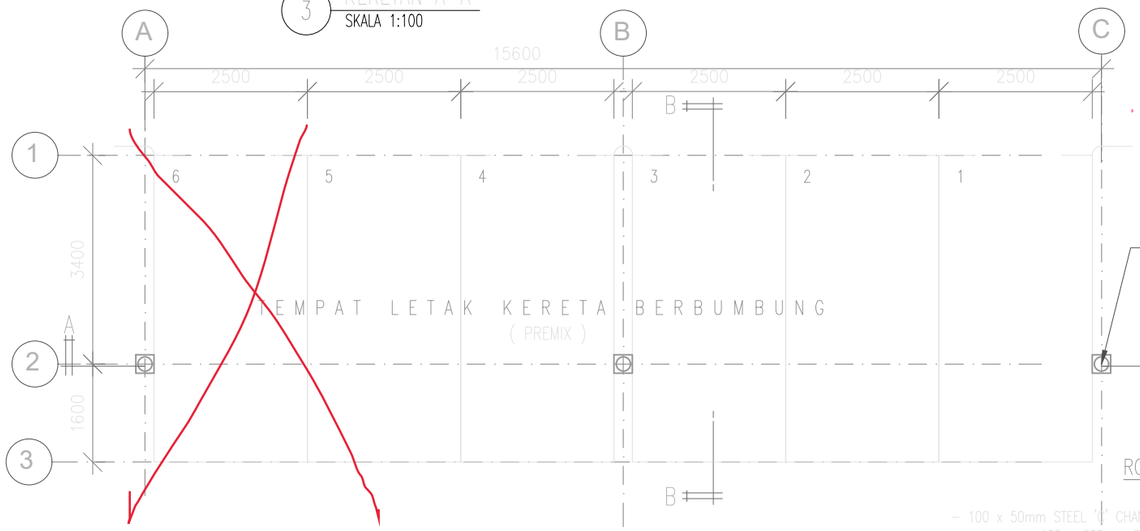



1 PELAN LANTAI ( TEMPAT LETAK KERETA )
SKALA 1:100

ROOF CONSTRUCTION

METAL DECK ROOF AT 30°
- 100 x 50mm STEEL 'C' CHANNEL CHANNEL PURLIN AT 600 C/C
- 100 x 200mm STEEL RAFTER AT 500 C/C
- 200ømm STEEL BEAM
- 100mm STEEL STRUT AT 30°

4 KERATAN B-B
SKALA 1:100

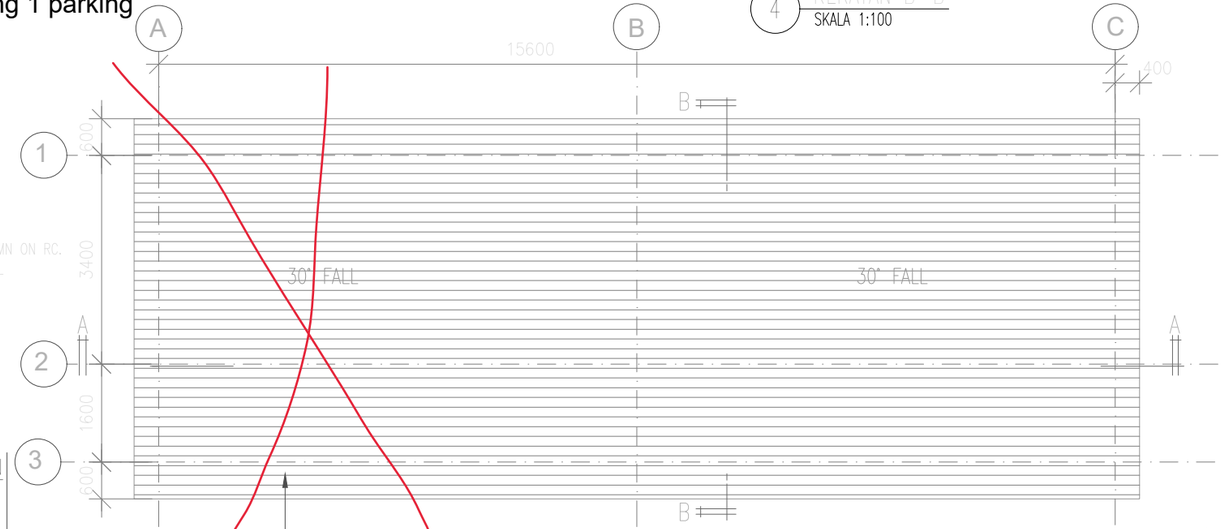


2 PELAN BUMBUNG
SKALA 1:100

# AS-BUILT DRAWING

| | | | |
|---|---|---|---|
| Pemaju : KEMENTERIAN PERUMAHAN DAN KERAJAAN TEMPATAN | Pemilik : JABATAN BOMBA DAN PENYELAMAT MALAYSIA | Tajuk Projek: CADANGAN PEMBINAAN PROJEK BALAI BOMBA & KUARTERS PUTATAN DI ATAS SEBAHAGIAN LOT N.T 213059771, JALAN SAILAN IMBAAN PUTATAN, DAERAH PUTATAN, SABAH | Tajuk Komponen: TEMPAT LETAK KERETA<br>Tajuk Lukisan: PELAN LANTAI, PELAN BUMBUNG, KERATAN A-A, KERATAN B-B, PANDANGAN HADAPAN, PANDANGAN SISI |


ARCHITECT
ALASIM OMAR ARCHITECT
F-27-1, ROYAL PLAZA PUTATAN
KM 11.2, JALAN PUTATAN
88200, KOTA KINABALU, SABAH
E : alasim.architect@gmail.com
T : +6 088 760 752
F: +6 088 761 752









DWG INFO
Scale : As Shown
Date : JANUARY 2024
Drawing Number : Revision 0






DWG TITLE

| | | | |
|---|---|---|---|
| Sketch | DP Sub | IPBM | Construction |
| Prelim | BP Sub | Contract | As-Built |

200413/ASBUILT/043/REV.0

# JADUAL PINTU
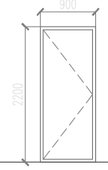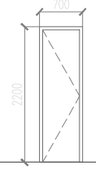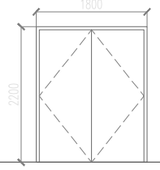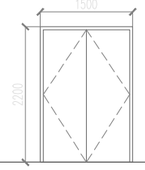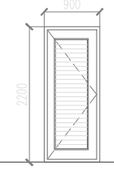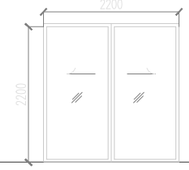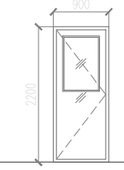
| TYPE | | D1 | D2 | D3 | D4 | D5 | SD1 | D1A |
|---|---|---|---|---|---|---|---|---|
| | |  |  |  |  |  |  |  |
| SPECIFICATION | | METAL FRAME TIMBER SOLID DOOR | METAL FRAME PLYWOOD FLUSH DOOR | METAL FRAME TIMBER SOLID DOOR | METAL FRAME TIMBER SOLID DOOR | METAL FRAME PLYWOOD FLUSH DOOR HW LOUVRESS BELOW | ALUMN FRAME GLASS SLIDING DOOR WITH FIXED GLASS PANEL. | METAL FRAME TIMBER SOLID DOOR C/W HALF GLASS PANEL |
| IRONMONGERY | | | | | | | | |
| SIZE | HEIGHT | 2200 | 2200 | 2200 | 2200 | 2200 | 2200 | 2200 |
| | WIDTH | 900 | 700 | 1800 | 1500 | 900 | 2200 | 900 |
| LOCATION | (BLOK UTAMA) | BILIK KAWALAN, BILIK M&E, BILIK KETUA BALAI TANDAS LELAKI, BILIK SEDIA WANITA, BILIK MESS & PANTRI | TANDAS LELAKI | BILIK UTILITI PERALATAN | PEJABAT OPERASI | TANDAS OKU UTILITI | RUANG LOBI | BILIK PENYELIA |
| | ARAS 2 (BLOK UTAMA) | BILIK MESYUARAT/KULIAH, SURAU, BILIK UNIT PILI BOMBA BILIK PERSEDIAAN PENYELIA, BILIK BASUH, TANGKI AIR BILIK PERSEDIAAN LELAKI, BILIK GYM | TANDAS LELAKI | – | – | – | – | – |
| | ARAS 1-5 (MENARA LATIHAN) | MENARA LATIHAN | MENARA LATIHAN | – | – | – | – | – |
| FLOOR LEVELS | ARAS 1 | 9 | 1 | 1 | 1 | 2 | 1 | 1 |
| | ARAS 2 | 17 | 4 | – | – | – | – | – |
| | MENARA LATIHAN | 12 | 11 | – | – | – | – | – |
| TOTAL NOS | | 38 | 16 | 1 | 1 | 2 | 1 | 1 |
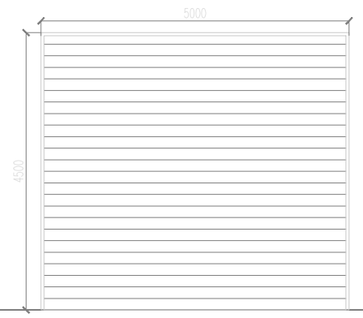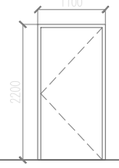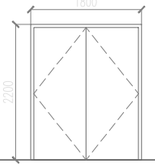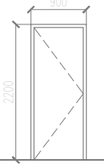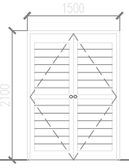
| TYPE | | RS1 | RS2 | FD1 | FD2 | FD3 | D6 |
|---|---|---|---|---|---|---|---|
| | |  |  |  |  |  |  |
| SPECIFICATION | | HIGH QUALITY CLEAR VIEW TRANSPARENT MOTORISE ROLLER SHUTTER | METAL FRAME ALUMINIUM ROLLER SHUTTER | 1HR FIRE RATED DOOR | 1HR FIRE RATED DOOR | 1HR FIRE RATED DOOR | ALUMINIUM FRAME WITH FIXED LOVRES DOOR |
| IRONMONGERY | | | | | | | |
| SIZE | HEIGHT | 4500 | 2800 | 2200 | 2200 | 2200 | 2100 |
| | WIDTH | 5000 | 2400 | 1100 | 1800 | 900 | 1500 |
| LOCATION | ARAS 1 (BLOK UTAMA) | RUANG JENTERA | BILIK UTILITI | RUANG LOBI | BILIK SERVIS | TELEFON, ELEKTRIK | – |
| | ARAS 2 (BLOK UTAMA) | – | – | – | – | TELEFON, ELEKTRIK | – |
| | ARAS (SETOR LOGISTIK) | – | SETOR LOGISTIK | – | – | – | – |
| | ARAS (RUMAH SAMPAH) | – | RUMAH SAMPAH | – | – | – | – |
| | ARAS (RUMAH PAM) | – | – | – | – | – | RUMAH PAM |
| FLOOR LEVELS | ARAS 1 | 2 | 1 | 1 | 1 | 2 | – |
| | ARAS 2 | | – | – | – | 2 | – |
| | SETOR LOGISTIK | – | 2 | – | – | – | – |
| | RUMAH SAMPAH | – | 1 | – | – | – | – |
| | RUMAH PAM | – | – | – | – | – | 1 |
| TOTAL NOS | | 4 | 4 | 1 | 1 | 4 | 1 |

**AS-BUILT DRAWING**

Pemaju :

KEMENTERIAN PERUMAHAN DAN KERAJAAN TEMPATAN

Pemilik :

JABATAN BOMBA DAN PENYELAMAT MALAYSIA

Tajuk Projek:

CADANGAN PEMBINAAN PROJEK BALAI BOMBA & KUARTERS PUTATAN DI ATAS SEBAHAGIAN LOT N.T 213059771, JALAN SAILAN IMBAAN PUTATAN, DAERAH PUTATAN, SABAH

Tajuk Komponen:

( JADUAL PINTU )
BALAI BOMBA
MENARA LATIHAN
STOR LOGISTIK)
RUMAH SAMPAH
RUMAH PAM


ARCHITECT
ALASIM OMAR ARCHITECT
F-27-1, ROYAL PLAZA PUTATAN
KM 11.2, JALAN PUTATAN
88200, KOTA KINABALU, SABAH
E : alasim.architect@gmail.com
T : +6 088 760 752
F: +6 088 761 752


DWG INFO







Scale : As Shown
Date : JANUARY 2024






Drawing Number : Revision 0








DWG TITLE


| Sketch | DP Sub | JPBM | Construction |
|---|---|---|---|
| Prelim | BP Sub | Contract | As-Built |

200413/ASBUILT/044/REV.0
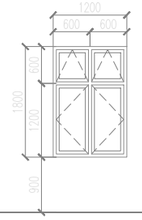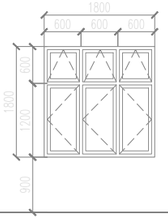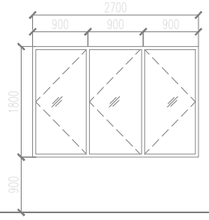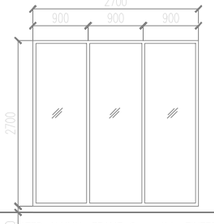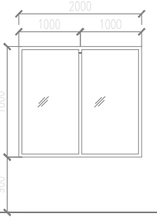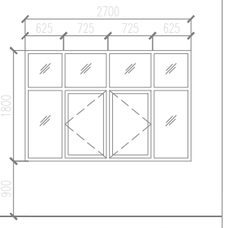
| TYPE | | W1 | W2 | W3 | W3A | W3B | W4 |
|---|---|---|---|---|---|---|---|
| | |  |  |  |  |  |  |
| SPECIFICATION | | POWDER COATED ALUMN. FRAME 6mm thk. TINTED GLASS CASEMENT WINDOW WITH TOP HUNG GLASS WINDOW ABOVE TO MANUF'S DTL. | POWDER COATED ALUMN. FRAME 6mm thk. TINTED GLASS CASEMENT WINDOW WITH TOP HUNG GLASS WINDOW ABOVE TO MANUF'S DTL. | POWDER COATED ALUMN. FRAME 6mm thk. TINTED GLASS CASEMENT WINDOW TO MANUF'S DTL. | POWDER COATED ALUMN. FRAME 6mm thk. TINTED FIXED GLASS PANEL TO MANUF'S DTL. | POWDER COATED ALUMN. FRAME 6mm thk. TINTED FIXED GLASS PANEL TO MANUF'S DTL. | POWDER COATED ALUMN. FRAME 6mm thk. TINTED GLASS CASEMENT WINDOW WITH 6mm thk. TINTED FIXED GLASS PANEL ABOVE AND BOTH SIDES TO MANUF'S DTL. |
| SIZE | HEIGHT | 1800 | 1800 | 1800 | 2700 | 1800 | 1800 |
| | WIDTH | 1200 | 1800 | 2700 | 2700 | 2000 | 2700 |
| LOCATION LOCATION | ARAS 1 (BLOK UTAMA) | BILIK PERSEDIAAN WANITA<br>BILIK MESS & PANTRI | – | PEJABAT OPERASI | RUANG PAMERAN | PEJABAT OPERASI | BILIK KETUA BALAI |
| | ARAS 2 (BLOK UTAMA) | BILIK UNIT PILI BOMBA | BILIK PERSEDIAAN LELAKI | SURAU | – | – | BILIK PERSEDIAAN PENYELIA |
| FLOOR LEVELS | ARAS 1 | 4 | – | 2 | 1 | 1 | 1 |
| | ARAS 2 | 1 | 2 | 1 | – | – | 1 |
| | RUMAH PAM | – | 2 | – | – | – | – |
| TOTAL NOS | | 5 | 4 | 3 | 1 | 1 | 2 |
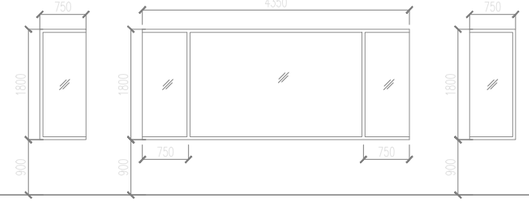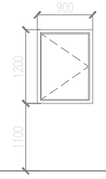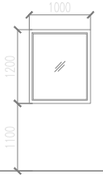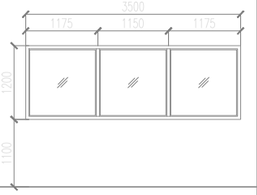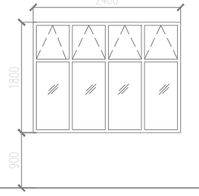
| TYPE | | W5 | W6 | W8 | W9 | W10 | W11 |
|---|---|---|---|---|---|---|---|
| | |  |  |  |  |  |  |
| SPECIFICATION | | POWDER COATED ALUMN. FRAME 6mm thk. TINTED FIXED GLASS PANEL TO MANUF'S DTL. | POWDER COATED ALUMN. FRAME 6mm thk. TINTED FIXED GLASS PANEL TO MANUF'S DTL. | POWDER COATED ALUMN. FRAME 6mm thk. GLASS CASEMENT WINDOW TO MANUF'S DTL. | POWDER COATED ALUMN. FRAME 6mm thk. TINTED FIXED GLASS PANEL TO MANUF'S DTL. | POWDER COATED ALUMN. FRAME 6mm thk. TINTED FIXED GLASS PANEL TO MANUF'S DTL. | POWDER COATED ALUMN. FRAME W/ 6 MM FIXED GLASS PANEL WITH TOP HUNG GLASS WINDOW ABOVE TO MANUF'S DTL. |
| SIZE | HEIGHT | 1800 | 1800 | 1200 | 1200 | 1200 | 1800 |
| | WIDTH | 750 X 4350 X 750 | | 900 | 1000 | 3500 | 2400 |
| LOCATION LOCATION | ARAS 1 (BLOK UTAMA) | 450<br>BILIK KETUA BALAI | BILIK KAWALAN | – | PEJABAT OPERASI | PEJABAT OPERASI | |
| | ARAS 2 (BLOK UTAMA) | BILIK MESYUARAT/KULIAH, BILIK UNIT PILI BOMBA<br>BILIK GYM | – | RUANG JEMURAN | – | – | BILIK SUKAN GYM |
| FLOOR LEVELS | ARAS 1 | 3 | 1 | – | 1 | 1 | – |
| | ARAS 2 | 10 | – | 1 | – | – | 1 |
| TOTAL NOS | | 13 | 1 | 1 | 1 | 1 | 1 |
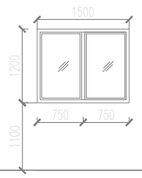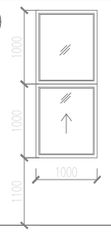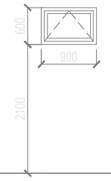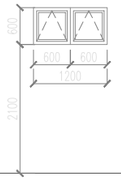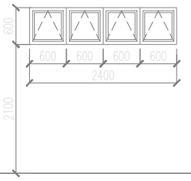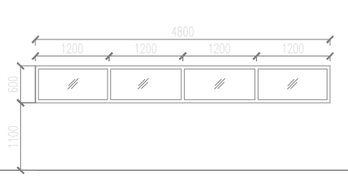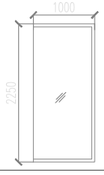
| TYPE | | W12 | W13 | HL1 | HL2 | HL3 | HL4 | FG1 |
|---|---|---|---|---|---|---|---|---|
| | |  |  |  |  |  |  |  |
| SPECIFICATION | | POWDER COATED ALUMN FRAME SLIDING WINDOW TO MANUF'S DTL. | POWDER COATED ALUMN FRAME SLIDING WINDOW AND FIXED TOP HUNG WINDOW TO MANUF'S DTL. | POWDER COATED ALUMN. FRAME W/ 6 MM FROSTED GLASS TOP HUNG WINDOW TO MANUF'S DTL. | POWDER COATED ALUMN. FRAME W/ 6 MM FROSTED GLASS TOP HUNG WINDOW TO MANUF'S DTL. | POWDER COATED ALUMN. FRAME W/ 6 MM FROSTED GLASS TOP HUNG WINDOW TO MANUF'S DTL. | POWDER COATED ALUMN. FRAME W/ 6 MM FIXED GLASS PANEL TO MANUF'S DTL. | POWDER COATED ALUMN. FRAME 6mm thk. TINTED FIXED GLASS PANEL TO MANUF'S DTL. |
| SIZE | HEIGHT | 1100 | 2000 | 600 | 600 | 600 | 600 | 2250 |
| | WIDTH | 900 | 1000 | 900 | 1200 | 2400 | 4800 | 1000 |
| LOCATION | ARAS 1 (BLOK UTAMA) | BILIK PENYELIA | BILIK KAWALAN | – | TANDAS LELAKI<br>BILIK SEDIA WANITA | BILIK UTILITI PERALATAN<br>BILIK SEDIA WANITA | – | RUANG LOBI |
| | ARAS 2 (BLOK UTAMA) | – | – | RUANG WUDUK | BILIK BASUH<br>TANDAS LELAKI | – | BILIK SUKAN GYM | – |
| | ARAS (SETOR LOGISTIK) | – | – | – | – | SETOR LOGISTIK | – | – |
| | ARAS (RUMAH SAMPAH) | – | – | – | RUMAH SAMPAH | – | – | – |
| | ARAS (RUMAH PAM) | – | – | – | – | RUMAH PAM | – | – |
| FLOOR LEVELS | ARAS 1 | 1 | 1 | – | 2 | 2 | – | 2 |
| | ARAS 2 | – | – | 2 | 4 | – | 1 | – |
| | SETOR LOGISTIK | – | – | – | – | 2 | – | – |
| | RUMAH SAMPAH | – | – | – | 2 | – | – | – |
| TOTAL NOS | | 1 | 1 | 2 | 4 | 4 | 1 | 2 |
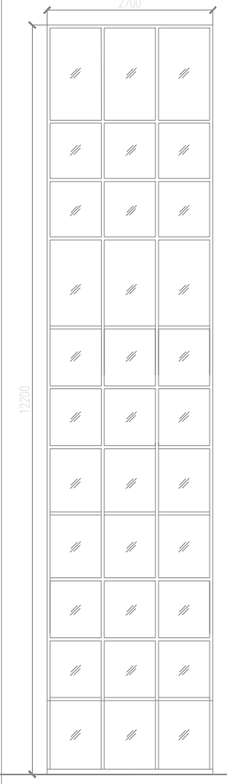
| TYPE | W7 |
|---|---|
| |  |
| SPECIFICATION | POWDER COATED ALUMN. FRAME 6mm thk. TINTED FIXED GLASS PANEL TO MANUF'S DTL. |
| SIZE HEIGHT | 12200 |
| SIZE WIDTH | 2700 |
| LOCATION LOCATION ARAS 1 (BLOK UTAMA) | TANGGA 1 |
| LOCATION LOCATION ARAS 2 (BLOK UTAMA) | – |
| FLOOR LEVELS ARAS 1 | 1 |
| FLOOR LEVELS ARAS 2 | – |
| TOTAL NOS | 1 |

JADUAL TINGKAP

- BALAI BOMBA
- MENARA LATIHAN
- STOR LOGISTIK
- RUMAH SAMPAH
- RUMAH PAM

**AS-BUILT DRAWING**

Pemaju :

KEMENTERIAN PERUMAHAN DAN KERAJAAN TEMPATAN

Pemilik :

JABATAN BOMBA DAN PENYELAMAT MALAYSIA

Tajuk Projek:

CADANGAN PEMBINAAN PROJEK BALAI BOMBA & KUARTERS PUTATAN DI ATAS SEBAHAGIAN LOT N.T 213059771, JALAN SAILAN IMBAAN PUTATAN, DAERAH PUTATAN, SABAH

Tajuk Komponen:









( JADUAL TINGKAP )
BALAI BOMBA
MENARA LATIHAN
STOR LOGISTIK
RUMAH SAMPAH
RUMAH PAM







ALASIM OMAR ARCHITECT
F-27-1, ROYAL PLAZA PUTATAN
KM 11.2, JALAN PUTATAN
88200, KOTA KINABALU, SABAH
E : alasim.architect@gmail.com
T : +6 088 760 752
F: +6 088 761 752


DWG. INFO: Scale : As Shown; Date : JANUARY 2024; Drawing Number : Revision 0

DWG. TITLE: Sketch | DP Sub | JPBM | Construction; Prelim | BP Sub | Contract | As-Built

200413/ASBUILT/045/REV.0
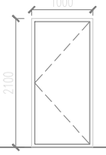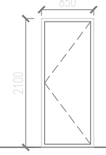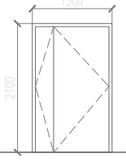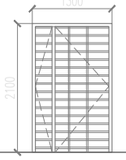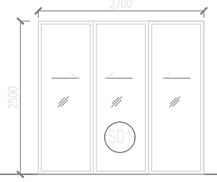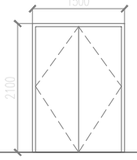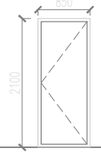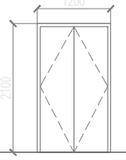
| TYPE | | D1 | D2 | D3 | D4 | SD1 | FD1 | FD2 | FD3 |
|---|---|---|---|---|---|---|---|---|---|
| | |  |  |  |  |  |  |  |  |
| SPECIFICATION | | METAL FRAME TIMBER SOLID DOOR | METAL FRAME PLYWOOD FLUSH DOOR | METAL FRAME TIMBER SOLID DOOR | M.S GRILL DOOR | ALUMN FRAME GLASS SLIDING DOOR WITH FIXED GLASS PANEL. | 1HR FIRE RATED DOOR | 1HR FIRE RATED DOOR | 1HR FIRE RATED DOOR |
| IRONMONGERY | | | | | | | | | |
| SIZE | HEIGHT | 2100 | 2100 | 2100 | 2100 | 2100 | 2100 | 2100 | 2100 |
| | WIDTH | 1000 | 850 | 1300 | 1300 | 2700 | 1500 | 850 | 1200 |
| LOCATION | ARAS BAWAH ( KUARTERS E ) | BILIK TIDUR UTAMA, BILIK TIDUR 2, BILIK TIDUR 3, BILIK TIDUR 4, DAPUR | BILIK AIR 1, BILIK AIR 2, BILIK AIR 3, TANDAS, UTILITI, | FOYER | UNIT KELAS E | BALKONI | – | – | – |
| | ARAS BAWAH ( KUARTERS F ) | BILIK TIDUR UTAMA, BILIK TIDUR 2, BILIK TIDUR 3, DAPUR, | BILIK AIR 1, BILIK AIR 2, TANDAS, UTILITI, | FOYER | UNIT KELAS F | BALKONI | – | – | – |
| | ARAS BAWAH ( LOBI ) | – | – | – | – | – | AIR, TELEFON, BILIK SERVIS | – | – |
| | ARAS SATU ( KUARTERS F ) | BILIK TIDUR UTAMA, BILIK TIDUR 2, BILIK TIDUR 3, DAPUR, | BILIK AIR 1, BILIK AIR 2, TANDAS, UTILITI, | FOYER | UNIT KELAS F | BALKONI | – | – | – |
| | ARAS SATU ( LOBI ) | | | | – | | AIR, | TELEFON | ELEK |
| FLOOR LEVELS | ARAS BAWAH ( KUARTERS E ) | 6 | 5 | 2 | 1 | 1 | – | – | – |
| | ARAS BAWAH ( KUARTERS F ) | 5 | 4 | 2 | 1 | 1 | – | – | – |
| | ARAS BAWAH ( LOBI ) | – | – | – | – | – | 3 | – | – |
| | ARAS SATU ( KUARTERS F ) | 10 | 8 | 4 | 2 | 2 | – | – | – |
| | ARAS SATU ( LOBI ) | – | – | – | | – | 1 | 1 | 1 |
| REMARKS | | METAL FRAME | METAL FRAME | METAL FRAME | M.S GRILL DOOR | METAL FRAME | FIRE RATED | FIRE RATED | FIRE RATED |
| TOTAL NOS | | 21 | 17 | 8 | 4 | 4 | 4 | 1 | 1 |
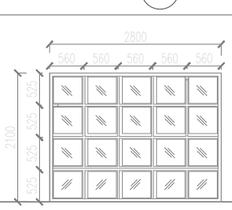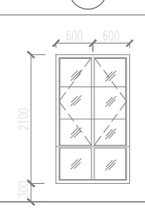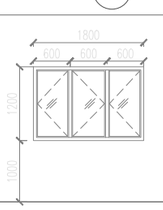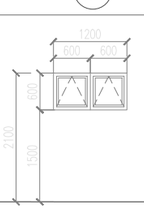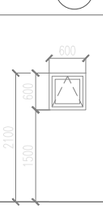
| TYPE | | W1 | W2 | W3 | W4 | W5 |
|---|---|---|---|---|---|---|
| | |  |  |  |  |  |
| SPECIFICATION | | POWDER COATED ALUMN. FRAME 6mm thk. GLASS PANEL WINDOW TO MANUF'S DTL. | POWDER COATED ALUMN. FRAME 6mm thk. TINTED GLASS CASEMENT WINDOW WITH BELLOW HUNG GLASS WINDOW ABOVE TO MANUF'S DTL. | POWDER COATED ALUMN. FRAME 6mm thk. TINTED GLASS CASEMENT WINDOW TO MANUF'S DTL. | POWDER COATED ALUMN. FRAME W/ 6 MM FROSTED GLASS TOP HUNG WINDOW TO MANUF'S DTL. | POWDER COATED ALUMN. FRAME W/ 6 MM FROSTED GLASS TOP HUNG WINDOW TO MANUF'S DTL. |
| IRONMONGERY | | | | | | |
| SIZE | HEIGHT | 2100 | 2100 | 1200 | 600 | 600 |
| | WIDTH | 2800 | 1200 | 1800 | 1200 | 600 |
| LOCATION | ARAS BAWAH ( KUARTERS E ) | – | BILIK TIDUR UTAMA, BILIK TIDUR 2, BILIK TIDUR 3, BILIK TIDUR 4, | DAPUR | DAPUR | BILIK AIR 1, BILIK AIR 2, TANDAS |
| | ARAS BAWAH ( KUARTERS F ) | – | BILIK TIDUR UTAMA, BILIK TIDUR 2, BILIK TIDUR 3, | DAPUR | – | BILIK AIR 1, BILIK AIR 2, TANDAS |
| | ARAS BAWAH ( LOBI ) | – | – | – | – | – |
| | ARAS SATU ( KUARTERS F ) | – | BILIK TIDUR UTAMA, BILIK TIDUR 2, BILIK TIDUR 3, | DAPUR | – | BILIK AIR 1, BILIK AIR 2, TANDAS |
| | ARAS SATU ( LOBI ) | LOBI | – | – | – | – |
| FLOOR LEVELS | ARAS BAWAH ( KUARTERS E ) | – | 5 | 1 | 2 | 4 |
| | ARAS BAWAH ( KUARTERS F ) | – | 4 | 1 | – | 3 |
| | ARAS BAWAH ( LOBI ) | – | – | – | – | – |
| | ARAS SATU ( KUARTERS F ) | – | 8 | 2 | – | 6 |
| | ARAS SATU ( LOBI ) | 1 | – | – | – | – |
| REMARKS | | POWDER COATED ALUMN. FRAME | POWDER COATED ALUMN. FRAME | POWDER COATED ALUMN. FRAME | POWDER COATED ALUMN. FRAME | POWDER COATED ALUMN. FRAME |
| TOTAL NOS | | 1 | 8 | 4 | 2 | 13 |

JADUAL PINTU & TINGKAP
KAURTERS

**AS-BUILT DRAWING**

Pemaju :

KEMENTERIAN PERUMAHAN DAN KERAJAAN TEMPATAN

Pemilik :

JABATAN BOMBA DAN PENYELAMAT MALAYSIA

Tajuk Projek:

CADANGAN PEMBINAAN PROJEK BALAI BOMBA & KUARTERS PUTATAN DI ATAS SEBAHAGIAN LOT N.T 213059771, JALAN SAILAN IMBAAN PUTATAN, DAERAH PUTATAN, SABAH

Tajuk Komponen:

( JADUAL PINTU & TINGKAP KUARTERS )


ALASM OMAR ARCHITECT
F-27-1, ROYAL PLAZA PUTATAN
KM 11.2, JALAN PUTATAN
88200, KOTA KINABALU, SABAH
E : alasim.architect@gmail.com
T : +6 088 760 752
F: +6 088 761 752


DWG INFO


Scale : As Shown
Date : JANUARY 2024

Drawing Number : Revision 0


DWG TITLE

| Sketch | DP Sub | JPBM | Construction |
|---|---|---|---|
| Prelim | DP Sub | Contract | As-Built |


200413/ASBUILT/046/REV.0

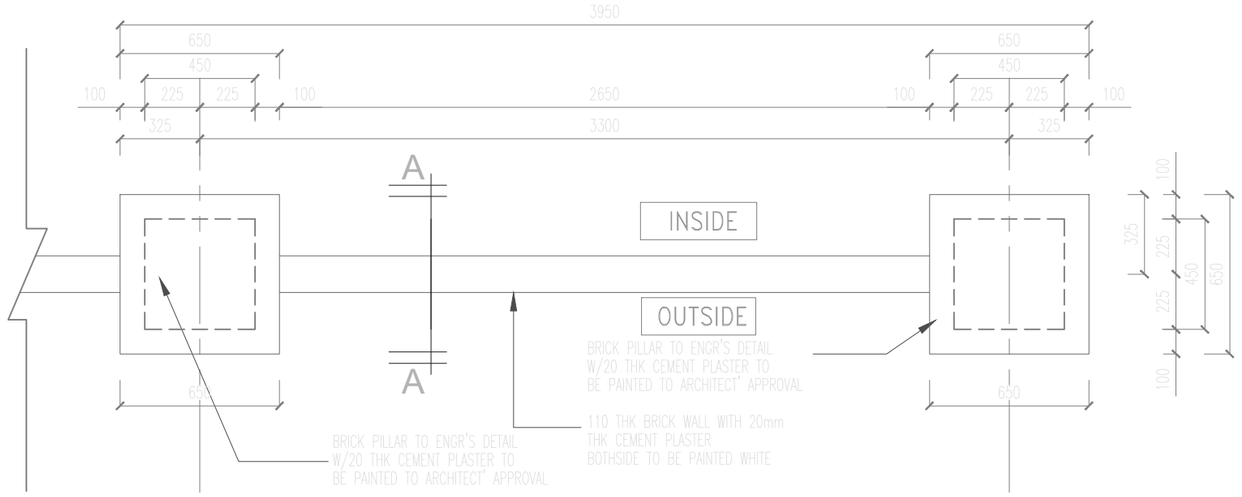


1 PELAN LANTAI
SKALA 1:20

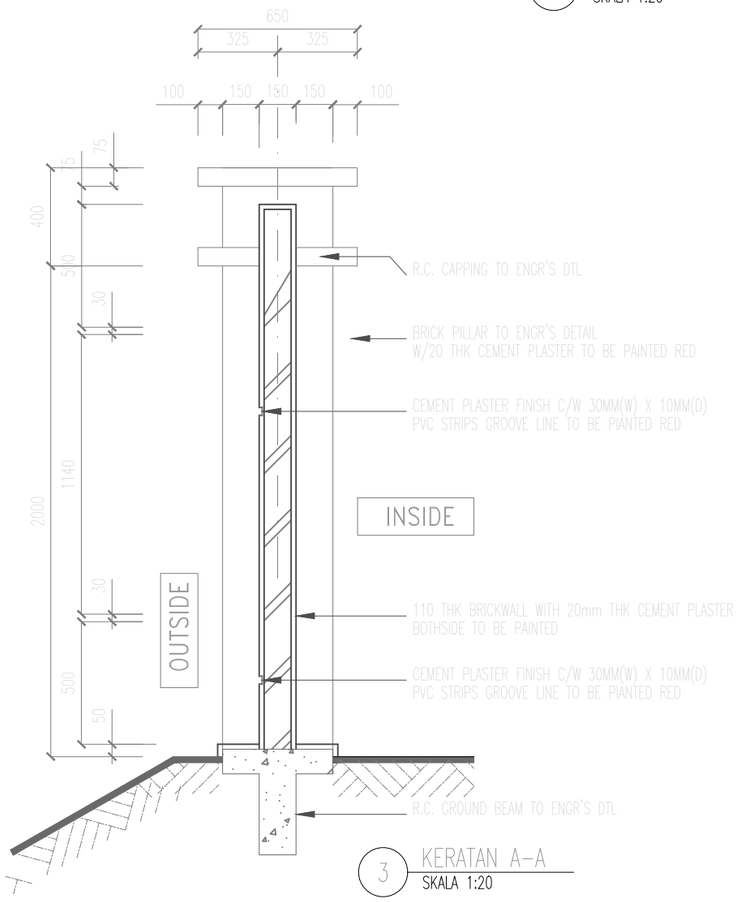


3 KERATAN A–A
SKALA 1:20

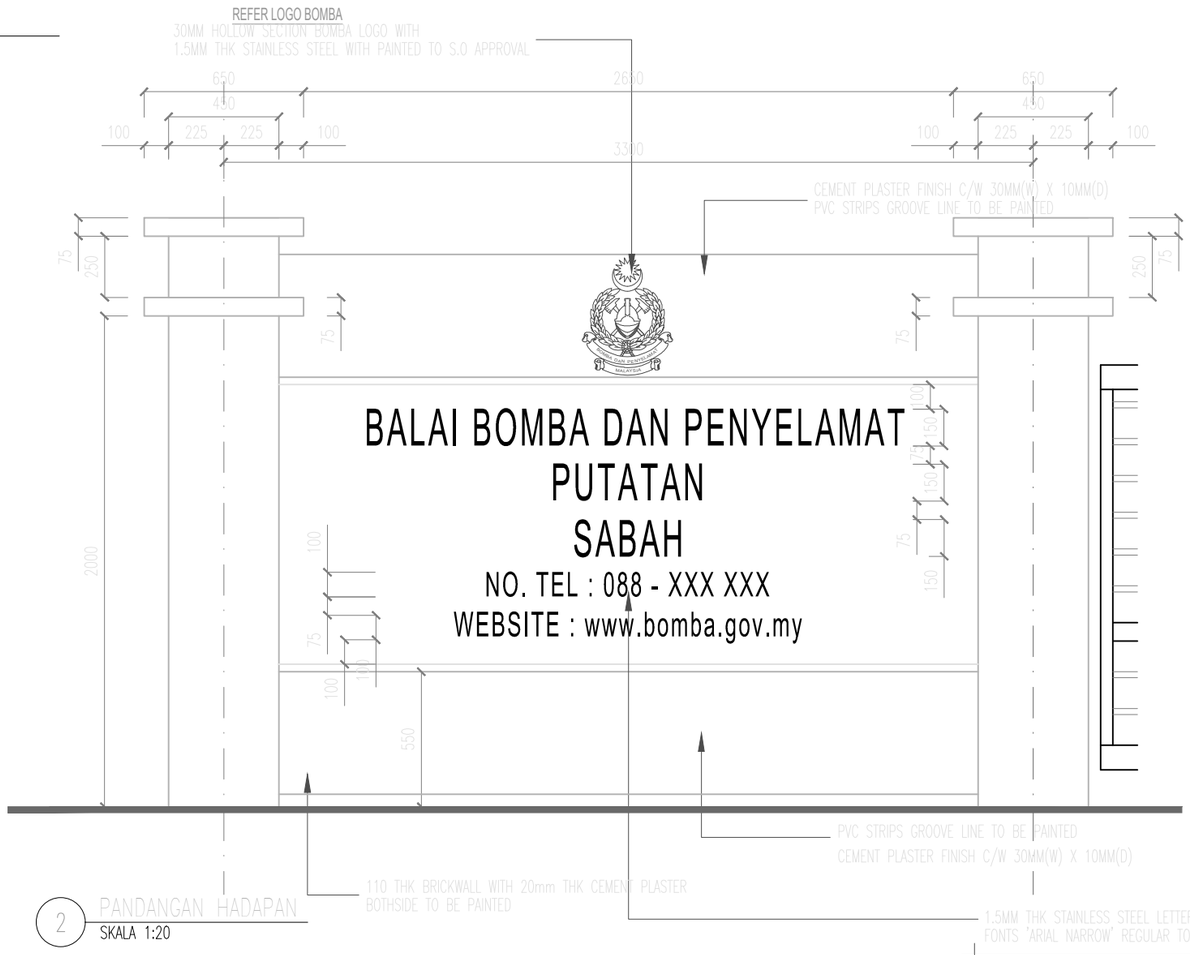


2 PANDANGAN HADAPAN
SKALA 1:20

**AS-BUILT DRAWING**

Pemaju :

KEMENTERIAN PERUMAHAN DAN KERAJAAN TEMPATAN

Pemilik :

JABATAN BOMBA DAN PENYELAMAT MALAYSIA

Tajuk Projek:

CADANGAN PEMBINAAN PROJEK BALAI BOMBA & KUARTERS PUTATAN DI ATAS SEBAHAGIAN LOT N.T 213059771, JALAN SAILAN IMBAAN PUTATAN, DAERAH PUTATAN, SABAH

Tajuk Komponen:

PAPAN TANDA UTAMA

Tajuk Lukisan:

PELAN LANTAI
KERATAN A–A
PANDANGAN HADAPAN

ARCHITECT
ALASIM OMAR ARCHITECT
F-27-1, ROYAL PLAZA PUTATAN
KM 11.2, JALAN PUTATAN
88200, KOTA KINABALU, SABAH
E : alasim.architect@gmail.com
T : +6 088 760 752
F: +6 088 761 752

DWG INFO
Scale : As Shown
Date : JANUARY 2024
Drawing Number : Revision 0

DWG TITLE

| Sketch | DP Sub | JPBM | Construction |
|---|---|---|---|
| Prelim | BP Sub | Contract | As-Built |

200413/ASBUILT/049/REV.0




3 PAPAN TANDA RUANGAN JENTERA
SKALA 1:50






4 PLAT TAHUN BALAI BOMBA
SKALA 1:25

5 BOMBA LOGO
N.T.S

REFER TO SIGNAGE 2

NOTES:
LUKISAN INI ADALAH SEBAGAI PANDUAN BAGI MENGAMBARKAN KEADAAN TAPAK. KETEPATAN KEADAAN, KEDUDUKAN, UKURAN DAN SEBAGAINYA ADALAH TIDAK DIJAMIN. PIHAK KONTRAKTOR HENDAKLAH MELAWAT SENDIRI BAGI PERINCIAN YANG SEBENARNYA.

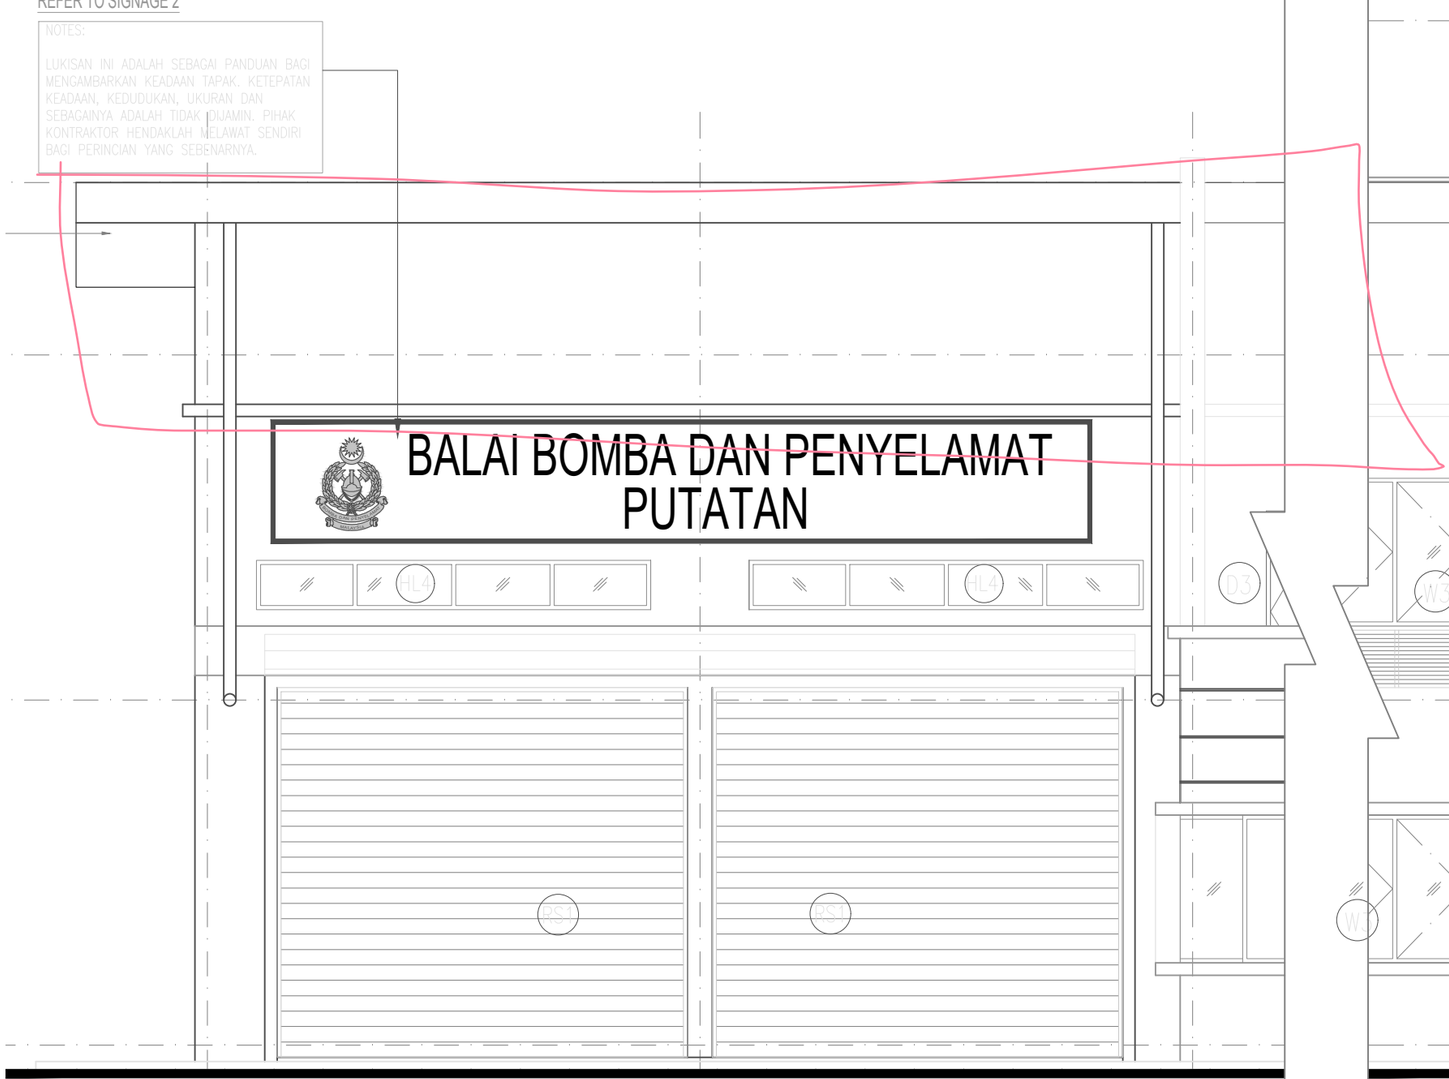

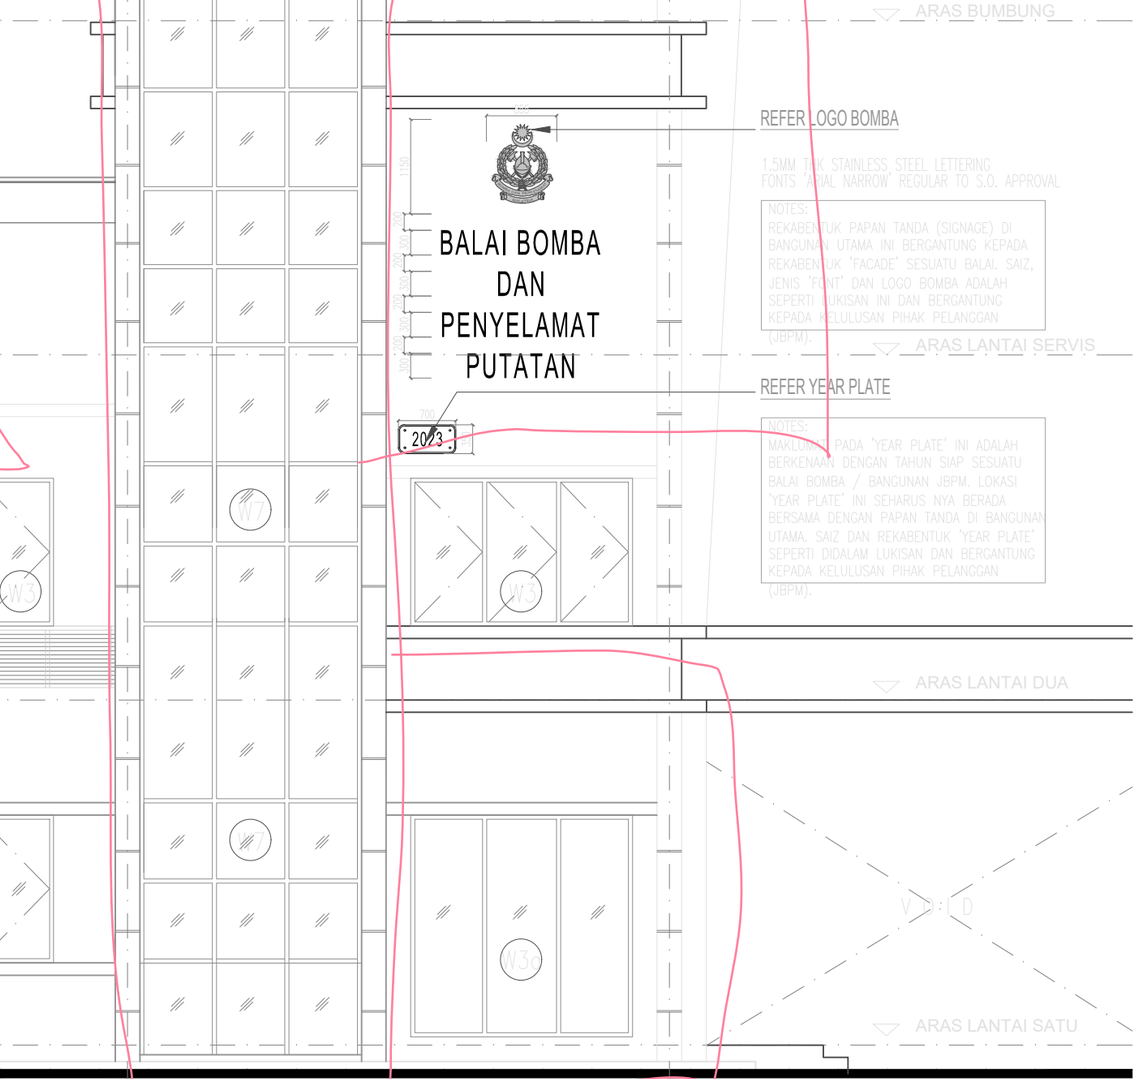
1 PANDANGAN HADAPAN RUANGAN JENTERA
SKALA 1:75

**AS-BUILT DRAWING**

2 PANDANGAN HADAPAN BALAI
SKALA 1:75

Pemaju :
KEMENTERIAN PERUMAHAN DAN KERAJAAN TEMPATAN

Pemilik :
JABATAN BOMBA DAN PENYELAMAT MALAYSIA

Tajuk Projek:
CADANGAN PEMBINAAN PROJEK BALAI BOMBA & KUARTERS PUTATAN DI ATAS SEBAHAGIAN LOT N.T 213059771, JALAN SAILAN IMBAAN PUTATAN, DAERAH PUTATAN, SABAH

Tajuk Komponen:
PAPAN TANDA DAN
PLAT TAHUN BALAI BOMBA


Tajuk Lukisan:
PANDANGAN HADAPAN RUANGAN JENTERA
PANDANGAN HADAPAN BALAI
PAPAN TANDA RUANGAN JENTERA
PLAT TAHUN BALAI BOMBA
BOMBA LOGO

ALASIM OMAR ARCHITECT
F-27-1, ROYAL PLAZA PUTATAN
KM 11.2, JALAN PUTATAN
88200, KOTA KINABALU, SABAH
E : alasim.architect@gmail.com
T : +6 088 760 752
F: +6 088 761 752


| Scale | : As Shown | Sketch | DP Sub | JPBM | Construction |
|---|---|---|---|---|---|
| Date | : JANUARY 2024 | Prelim | BP Sub | Contract | As-Built |

Drawing Number : Revision 0


DWG NO : 200413/ASBUILT/050/REV.0

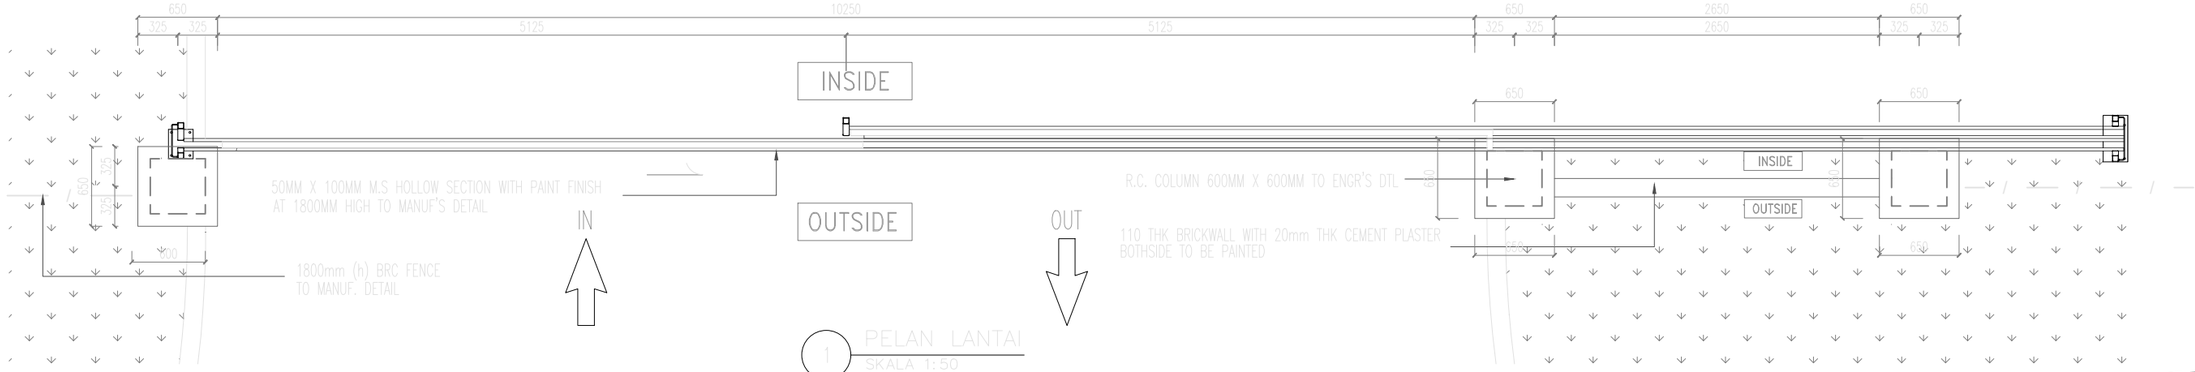



1 PELAN LANTAI
SKALA 1:50

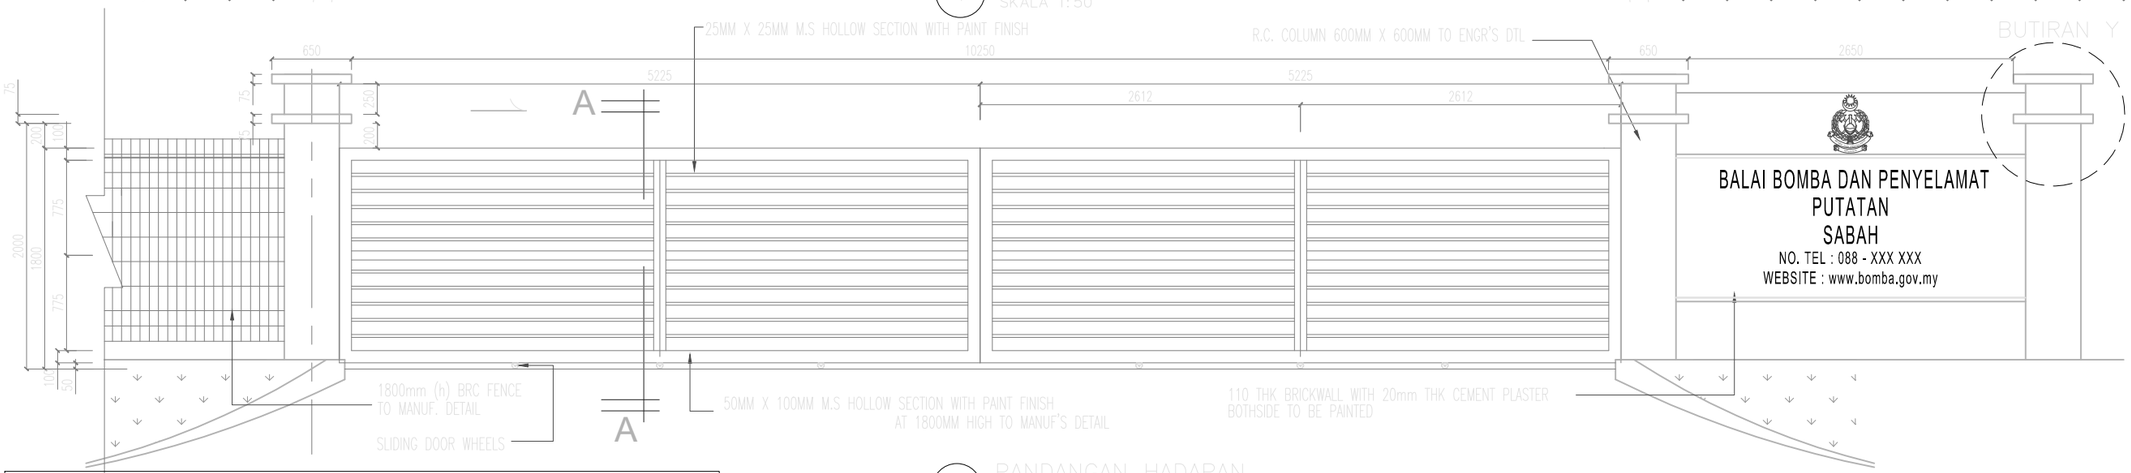



2 PANDANGAN HADAPAN
SKALA 1:50

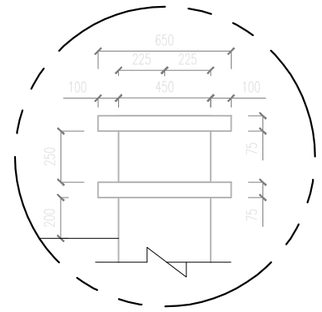



BUTIRAN Y
SKALA 1:30

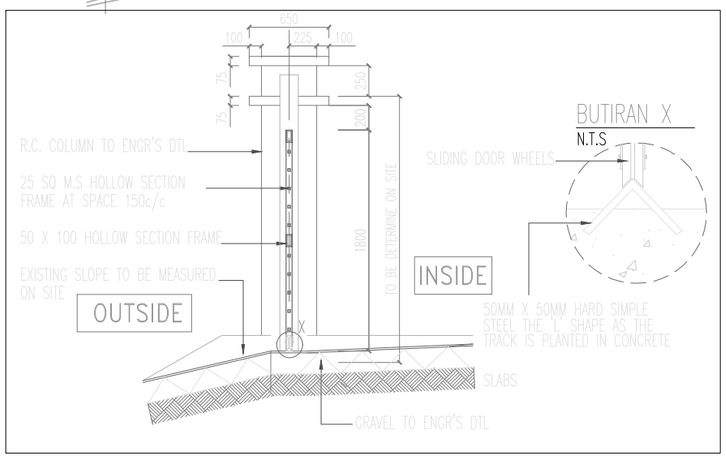


3 KERATAN A-A
SKALA 1:25

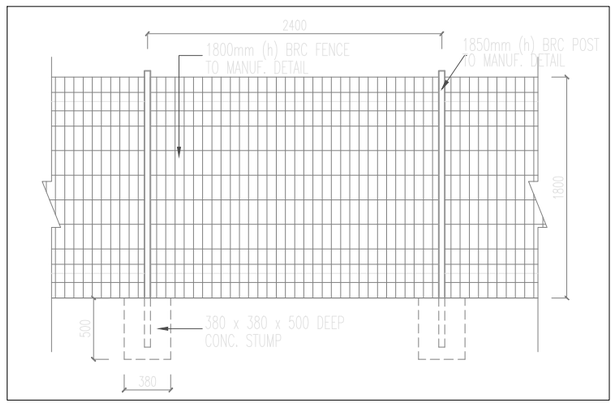



4 BUTIRAN 'A' ( BRC FENCE )
SKALA 1:50

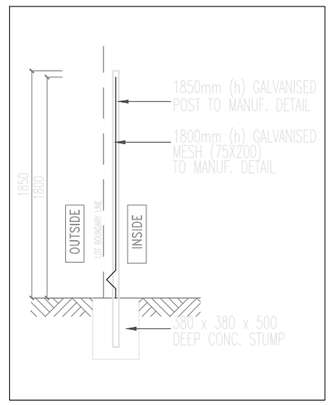


5 BUTIRAN 'B'( BRC FENCE )
SKALA 1:50



6 GAMBAR (BRC FENCE)
N.T.S

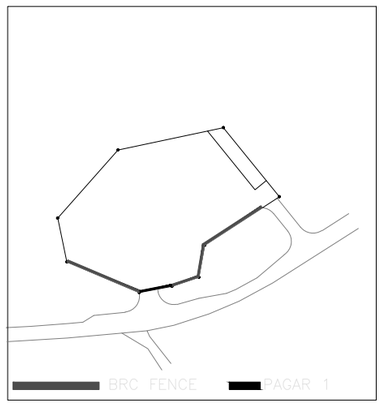


7 LOKASI PAGAR
N.T.S

# AS-BUILT DRAWING

Pemaju :

KEMENTERIAN PERUMAHAN DAN KERAJAAN TEMPATAN

Pemilik :

JABATAN BOMBA DAN PENYELAMAT MALAYSIA

Tajuk Projek:

CADANGAN PEMBINAAN PROJEK BALAI BOMBA & KUARTERS PUTATAN DI ATAS SEBAHAGIAN LOT N.T 213059771, JALAN SAILAN IMBAAN PUTATAN, DAERAH PUTATAN, SABAH

Tajuk Komponen:

PAGAR 1

Tajuk Lukisan:

PELAN LANTAI
PANDANGAN HADAPAN
KERATAN A-A
BUTIRAN 'A' ( BRC FENCE )
BUTIRAN 'B'( BRC FENCE )
GAMBAR (BRC FENCE)
LOKASI PAGAR


ARCHITECT
ALASIM OMAR ARCHITECT
F-27-1, ROYAL PLAZA PUTATAN
KM 11.2, JALAN PUTATAN
88200, KOTA KINABALU, SABAH
E : alasim.architect@gmail.com
T : +6 088 760 752
F: +6 088 761 752

DWG INFO
Scale : As Shown
Date : JANUARY 2024
Drawing Number : Revision 0


DWG TITLE

| Sketch | DP Sub | JPBM | Construction |
|---|---|---|---|
| Prelim | BP Sub | Contract | As-Built |


200413/ASBUILT/051/REV.0

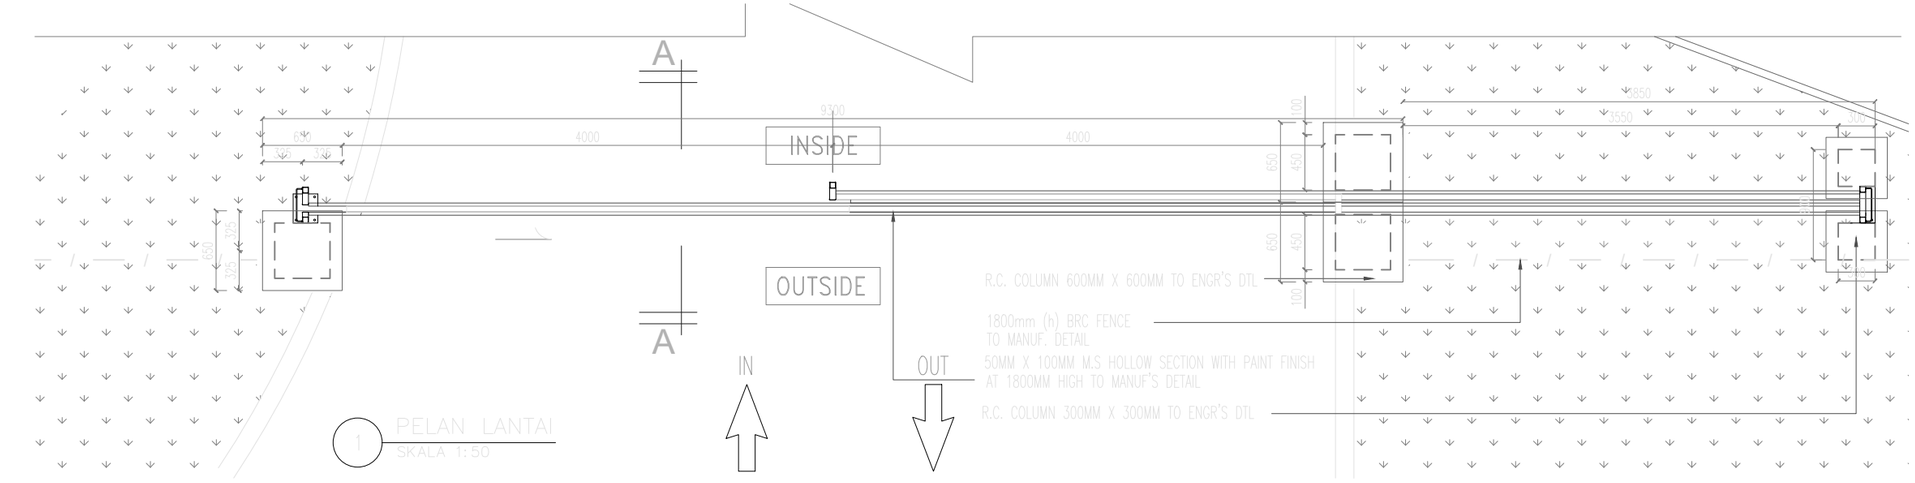



1 PELAN LANTAI
SKALA 1:50

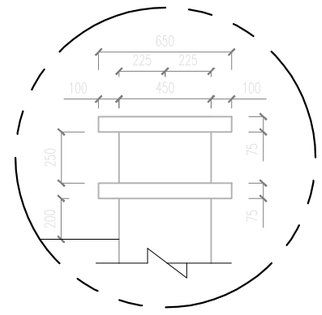



BUTIRAN Y
SKALA 1:30

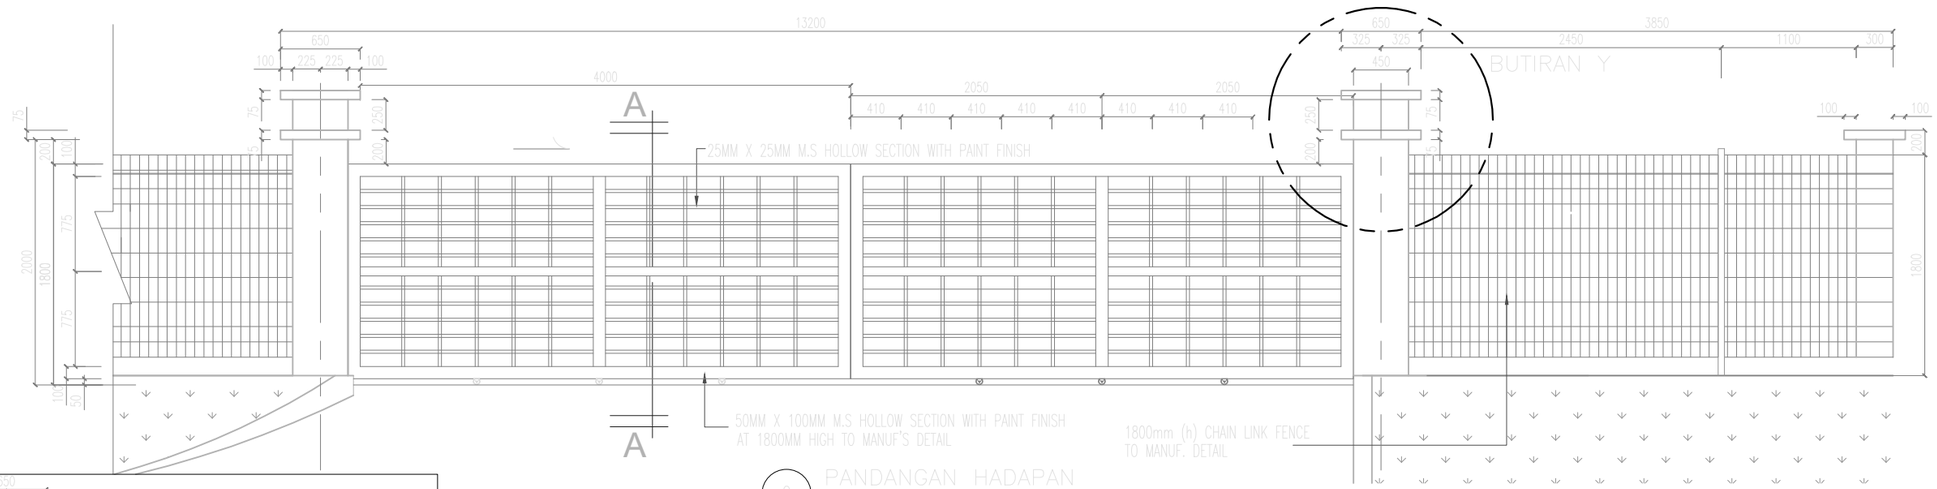



2 PANDANGAN HADAPAN
SKALA 1:50

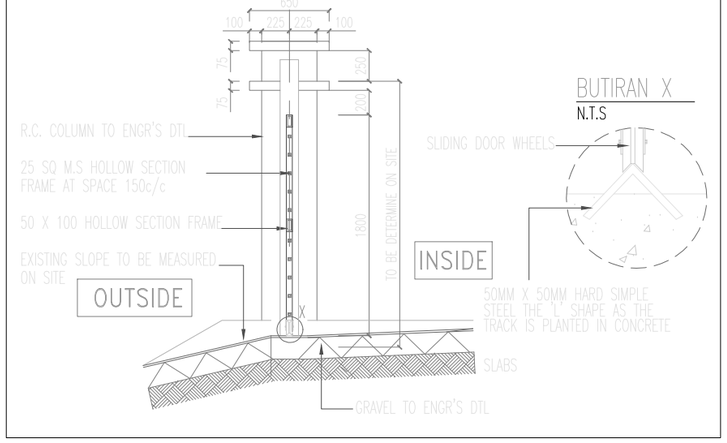



3 KERATAN A-A
SKALA 1:25

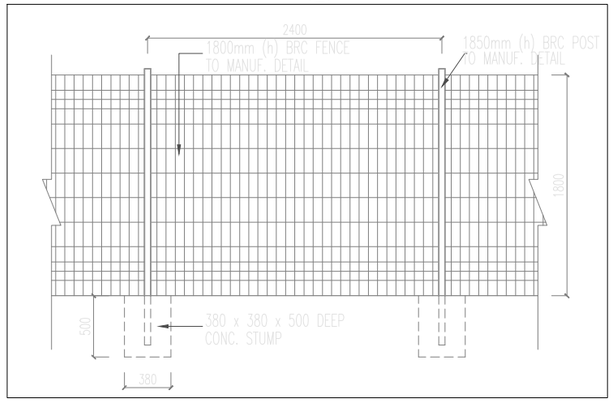



4 BUTIRAN 'A' (CHAIN LINK FENCE)
SKALA 1:50

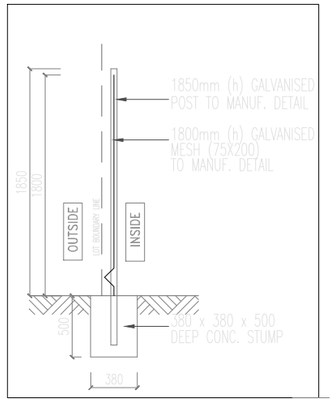


5 BUTIRAN 'B'(CHAIN LINK FENCE)
SKALA 1:50

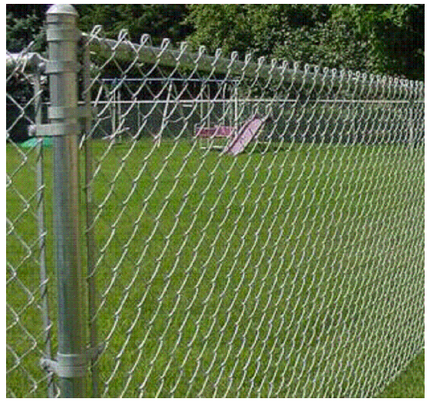

6 GAMBAR (CHAIN LINK FENCE)
N.T.S

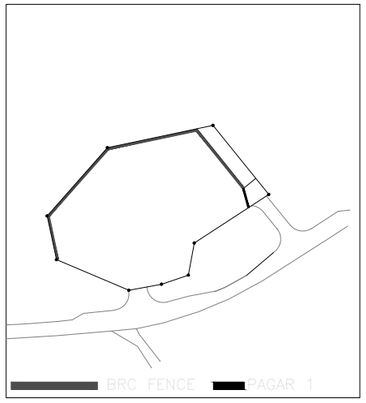


7 LOKASI PAGAR
N.T.S

# AS-BUILT DRAWING

Pemaju :

KEMENTERIAN PERUMAHAN DAN KERAJAAN TEMPATAN

Pemilik :

JABATAN BOMBA DAN PENYELAMAT MALAYSIA

Tajuk Projek:

CADANGAN PEMBINAAN PROJEK BALAI BOMBA & KUARTERS PUTATAN DI ATAS SEBAHAGIAN LOT N.T 213059771, JALAN SAILAN IMBAAN PUTATAN, DAERAH PUTATAN, SABAH

Tajuk Komponen:

PAGAR 2

Tajuk Lukisan:

PELAN LANTAI
PANDANGAN HADAPAN
KERATAN A-A
BUTIRAN 'A' ( BRC FENCE )
BUTIRAN 'B'( BRC FENCE )
GAMBAR (BRC FENCE)
LOKASI PAGAR

ARCHITECT
ALASIM OMAR ARCHITECT
F-27-1, ROYAL PLAZA PUTATAN
KM 11.2, JALAN PUTATAN
88200, KOTA KINABALU, SABAH
E : alasim.architect@gmail.com
T : +6 088 760 752
F: +6 088 761 752


DWG INFO
Scale : As Shown
Date : JANUARY 2024

DWG TITLE


| Sketch | DP Sub | JPBM | Construction |
|---|---|---|---|
| Prelim | BP Sub | Contract | As-Built |

Drawing Number : Revision 0

200413/ASBUILT/052/REV.0

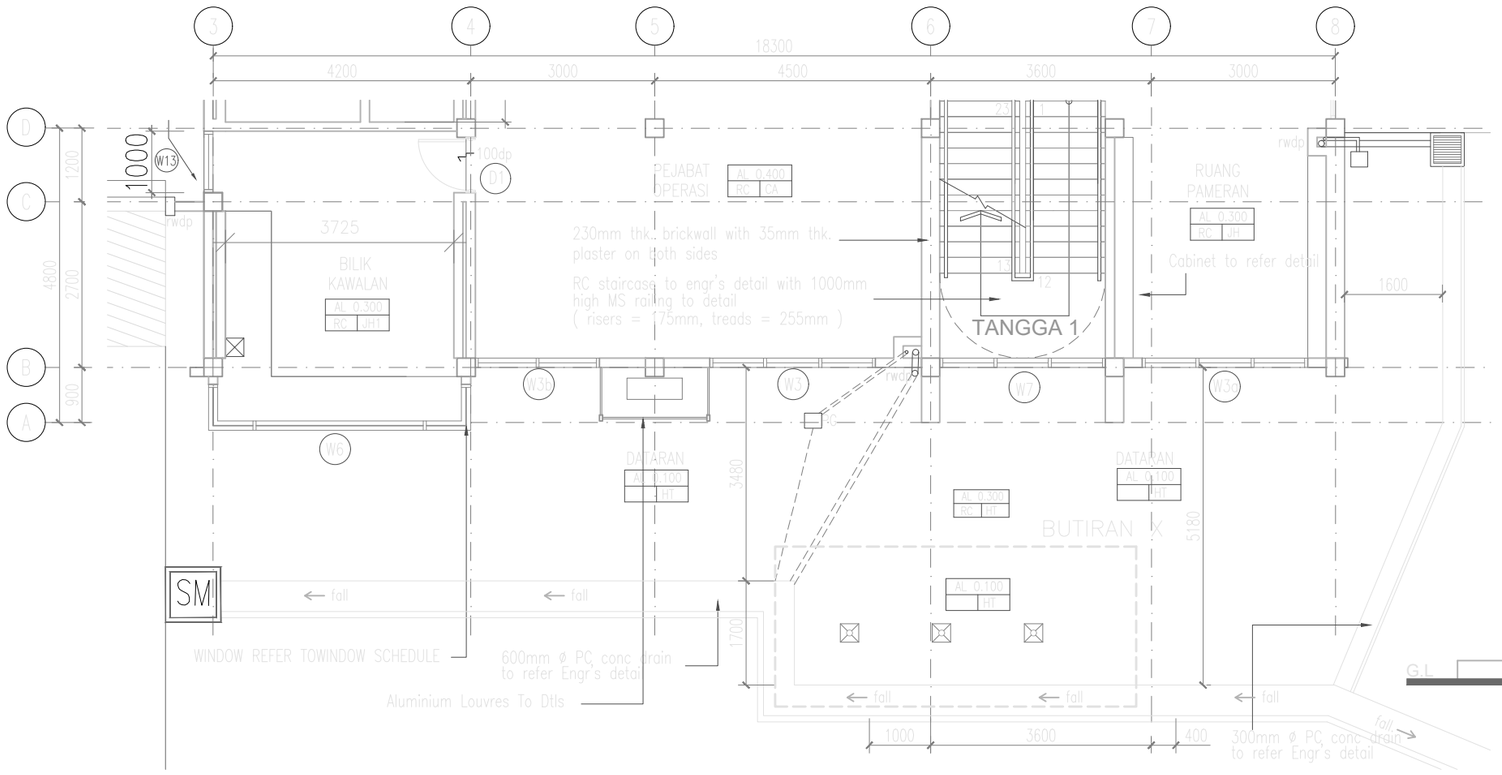



1 PELAN LANTAI BAWAH
SKALA 1:50

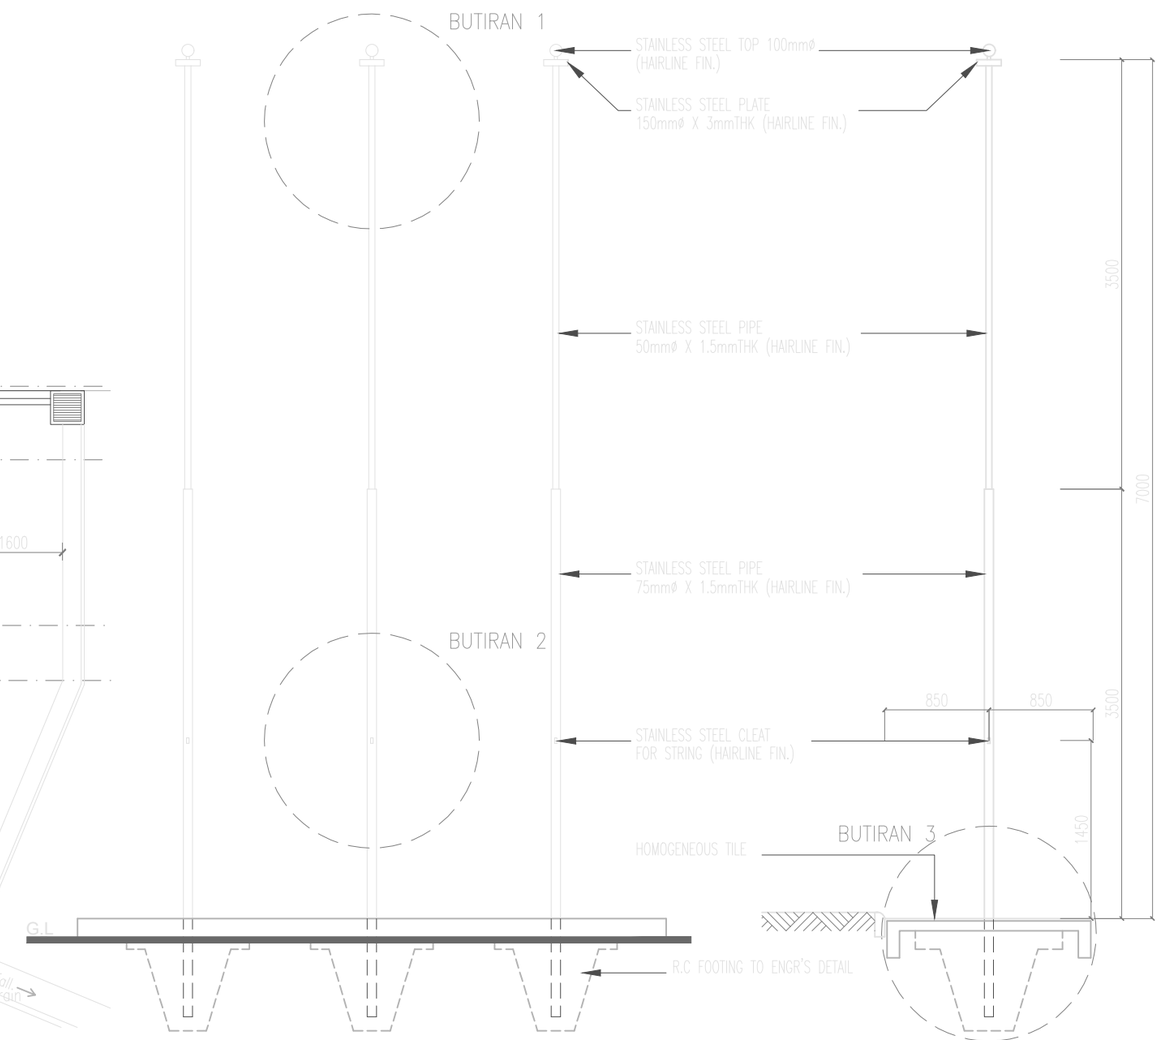



2 PANDANGAN
SKALA 1:50


3 KERATAN
SKALA 1:50

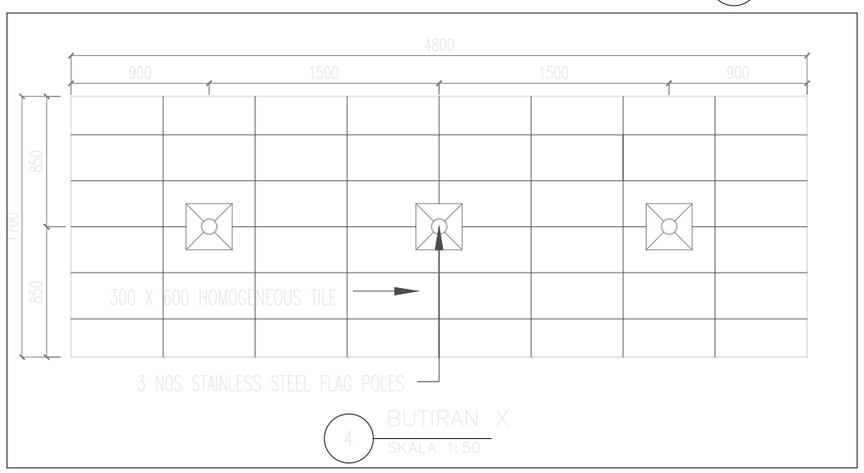


4 BUTIRAN X
SKALA 1:50

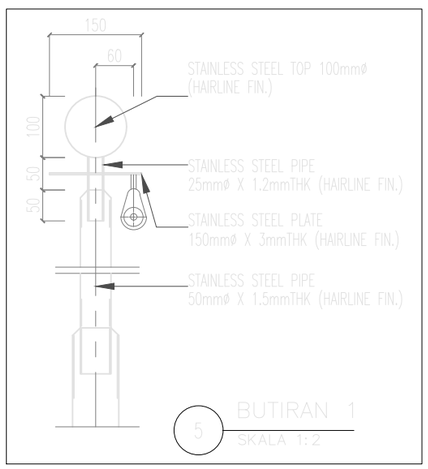



5 BUTIRAN 1
SKALA 1:2

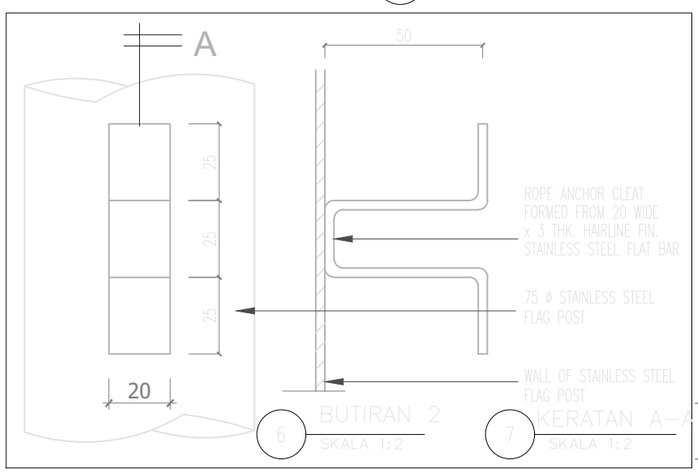


6 BUTIRAN 2
SKALA 1:2

7 KERATAN A-A
SKALA 1:2

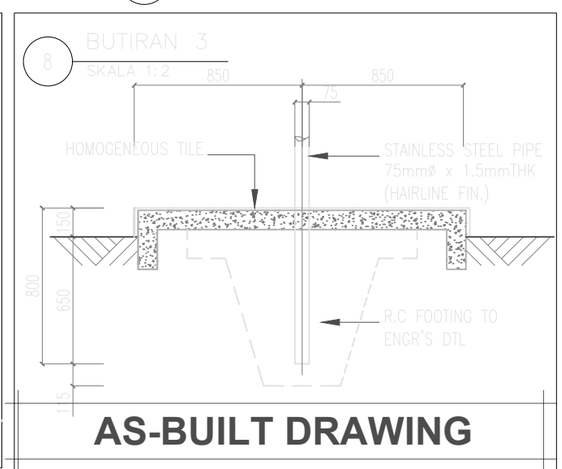


**AS-BUILT DRAWING**

Pemaju :

KEMENTERIAN PERUMAHAN DAN KERAJAAN TEMPATAN

Pemilik :

JABATAN BOMBA DAN PENYELAMAT MALAYSIA

Tajuk Projek:

CADANGAN PEMBINAAN PROJEK BALAI BOMBA & KUARTERS PUTATAN DI ATAS SEBAHAGIAN LOT N.T 213059771, JALAN SAILAN IMBAAN PUTATAN, DAERAH PUTATAN, SABAH

Tajuk Komponen:

TIANG BENDERA

Tajuk Lukisan:
PELAN LANTAI
PANDANGAN
KERATAN
BUTIRAN X
BUTIRAN 1
BUTIRAN 2
BUTIRAN 3


ALASIM OMAR ARCHITECT
F-27-1, ROYAL PLAZA PUTATAN
KM 11.2, JALAN PUTATAN
88200, KOTA KINABALU, SABAH
E : alasim.architect@gmail.com
T : +6 088 760 752
F: +6 088 761 752

DWG INFO
Scale : As Shown
Date : JANUARY 2024
Drawing Number : Revision 0


DWG TITLE

| Sketch | DP Sub | IPBM | Construction |
|---|---|---|---|
| Prelim | BP Sub | Contract | As-Built |


200413/ASBUILT/053/REV.0

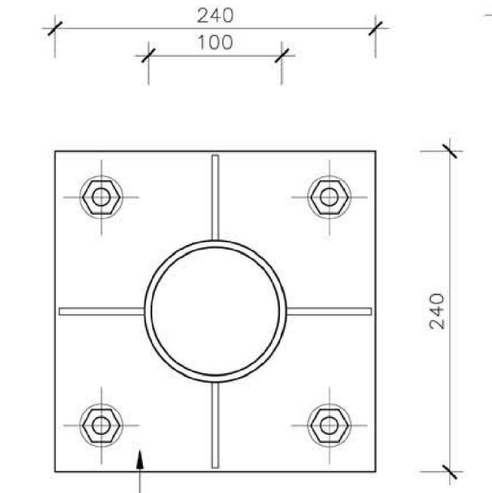



PELAN (BHG,ATS)
TIANG GELUNCUR (SLIDING POLE )
SKALA 1:5

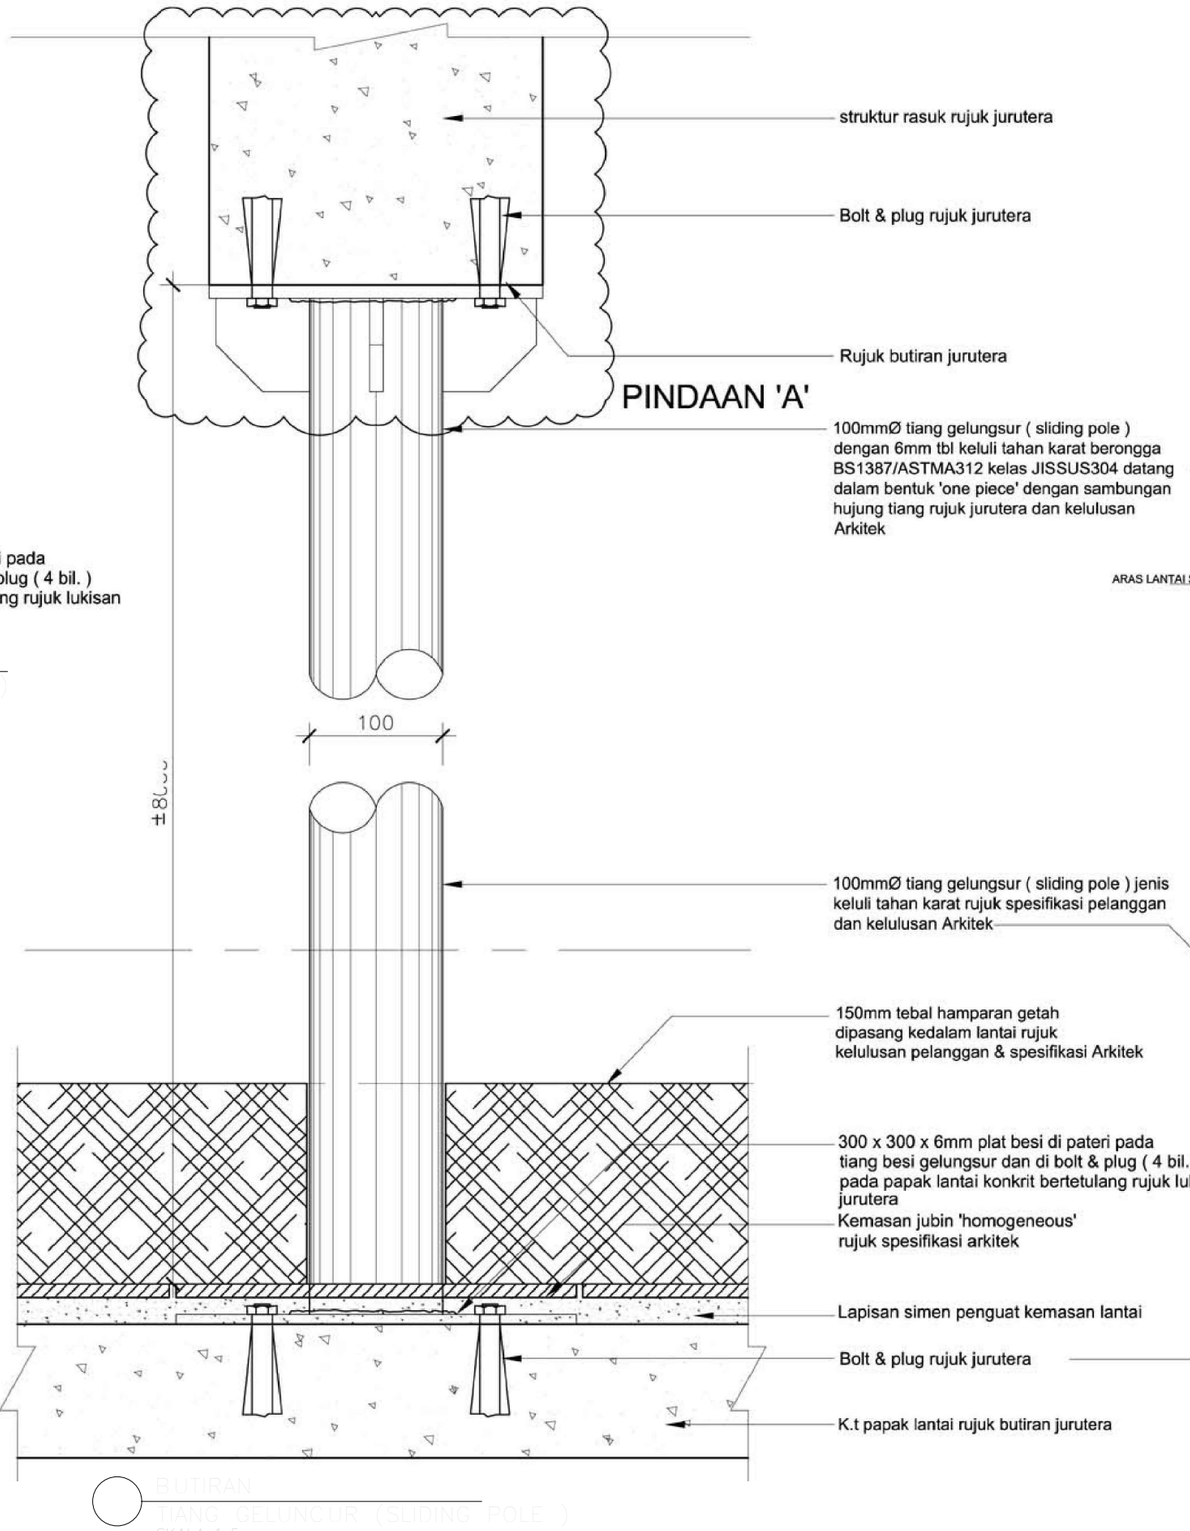


BUTIRAN
TIANG GELUNCUR (SLIDING POLE )
SKALA 1:5

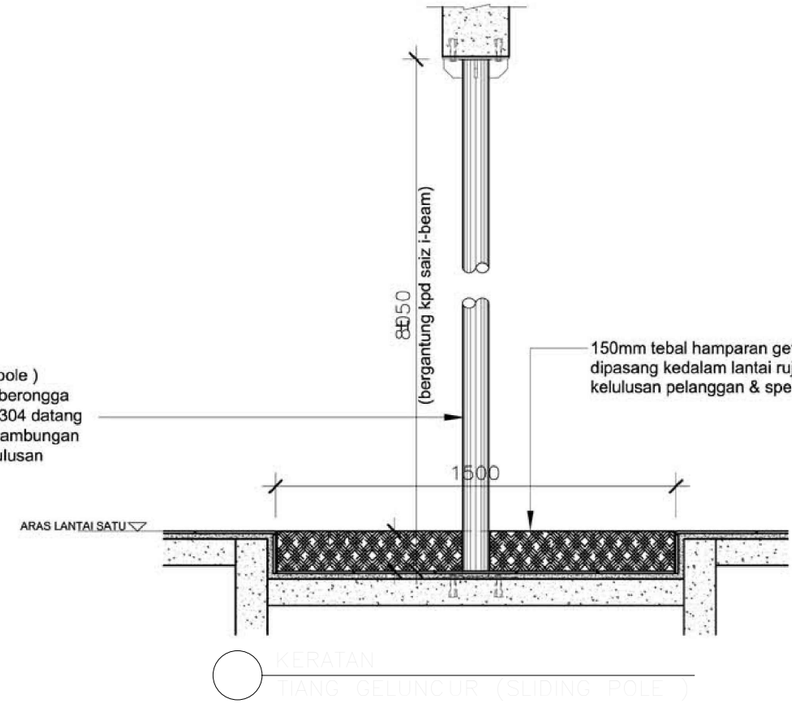


KERATAN
TIANG GELUNCUR (SLIDING POLE )
SKALA 1:5

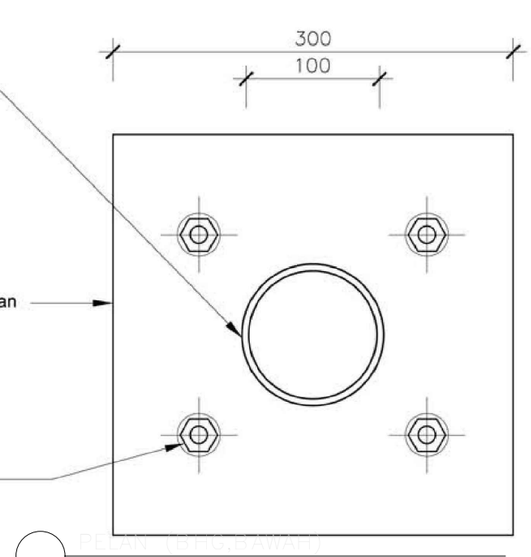


PELAN (BHG,BAWAH)
TIANG GELUNCUR (SLIDING POLE )
SKALA 1:5

# AS-BUILT DRAWING

Pemaju :
KEMENTERIAN PERUMAHAN DAN KERAJAAN TEMPATAN

Pemilik :
JABATAN BOMBA DAN PENYELAMAT MALAYSIA

Tajuk Projek:
CADANGAN PEMBINAAN PROJEK BALAI BOMBA & KUARTERS PUTATAN DI ATAS SEBAHAGIAN LOT N.T 213059771, JALAN SAILAN IMBAAN PUTATAN, DAERAH PUTATAN, SABAH

Tajuk Komponen:
TIANG GELUNCUR (SLIDING POLE)

Tajuk Lukisan:
PELAN (BHG,ATS)
PELAN (BHG,BAWAH)
KERATAN
BUTIRAN

ARCHITECT
ALASIM OMAR ARCHITECT
F-27-1, ROYAL PLAZA PUTATAN
KM 11.2, JALAN PUTATAN
88200, KOTA KINABALU, SABAH
E : alasim.architect@gmail.com
T : +6 088 760 752
F: +6 088 761 752

DWG INFO
Scale : As Shown
Date : JANUARY 2024
Drawing Number : Revision 0

DWG TITLE

| Sketch | DP Sub | IPBM | Construction |
|---|---|---|---|
| Prelim | BP Sub | Contract | As-Built |

200413/ASBUILT/054/REV.0

## SIGNAGES SCHEDULE-BLOK BALAI BOMBA

| RUANG | JENIS PEMASANGAN | KOS BAHAM | KOD REKABENTUK | BILANGAN |
|---|---|---|---|---|
| ARAS 1 | | | | |
| RUANG LOBI | | | | |
| RUANG PAMERAN | WM2 | ACR | A1 | 1 |
| KUANTER | WM1 | ACR | A3 | 1 |
| PEJABAT OPERASI | DM | ACR | A1 | 1 |
| BILIK KAWALAN | DM | ACR | A1 | 2 |
| BILIK B.A | DM | ACR | A1 | 1 |
| UTILITI PERALATAN | DM | ACR | A1 | 1 |
| BILIK MESS & PANTRI | DM | ACR | A1 | 2 |
| STOR | DM | ACR | A1 | 1 |
| BILIK MSB | DM | ACR | A1 | 1 |
| BILIK GENSET | DM | ACR | A1 | 2 |
| BILIK SEDIA WANITA | DM | ACR | A1 | 2 |
| TANDAS WANITA | WM2 | ACR | A2 | 1 |
| TANDAS WANITA & OKU | WM2 | ACR | A2 | 1 |
| TANDAS LELAKI | WM2 | ACR | A2 | 1 |
| BILIK KETUA BALAI | DM | ACR | A1a | 1 |
| SESALUR TELEFON | DM | ACR | A1 | 1 |
| SESALUR ELEKTRIK | DM | ACR | A1 | 1 |
| DRY POWDER | WM | ACR | A6 | 4 |
| TANGGA | WM3 | ACR | A5 | 1 |
| KELUAR SIGN | CM | TO SUPPLYER SPECS & BOMBA APPROVAL | TO SUPPLYER SPECS & BOMBA APPROVAL | AS DWG |
| ARAS 2 | | | | |
| SURAU | WM2 | ACR | A2 | 1 |
| RUANG WUDUK | DM | ACR | A1 | 1 |
| BILIK UNIT PILI BOMBA | DM | ACR | A3 | 1 |
| BILIK PERSEDIAAN PENYELIA | DM | ACR | A1 | 1 |
| TANDAS PENYELIA | WM2 | ACR | A1 | 2 |
| BILIK BASUH | DM | ACR | A1 | 1 |
| RUANG JEMURAN | DM | ACR | A1 | 1 |
| BILIK PERSEDIAAN LELAKI | WM2 | ACR | A1 | 2 |
| TANDAS LELAKI | DM | ACR | A1 | 1 |
| BILIK SUKAN / GYMASIUM | DM | ACR | A1 | 1 |
| BILIK MESYUARAT | DM | ACR | A1 | 2 |
| BILIK KULIAH | DM | ACR | A1 | 2 |
| SESALUR TELEFON | DM | ACR | A2 | 1 |
| SESALUR ELEKTRIK | WM | ACR | A2 | 1 |
| TANGGA | WM3 | ACR | A2 | 1 |
| KELUAR SIGN | CM | TO SUPPLYER SPECS & BOMBA APPROVAL | TO SUPPLYER SPECS & BOMBA APPROVAL | AS DWG |

## SIGNAGES SCHEDULE-MENARA LATIHAN

| RUANG | JENIS PEMASANGAN | KOS BAHAM | KOD REKABENTUK | BILANGAN |
|---|---|---|---|---|
| ARAS BAWAH | | | | |
| SALUR ELEKTRIK | DM | ACR | A1 | 1 |
| SALUR PANCUR KERING | DM | ACR | A6 | 1 |
| TEROWONG ASAP | DM | ACR | A1 | 1 |
| ARAS 1 | | | | |
| SALUR ELEKTRIK | DM | ACR | A1 | 1 |
| SALUR PANCUR KERING | DM | ACR | A6 | 1 |
| TEROWONG ASAP | DM | ACR | A1 | 1 |
| ARAS 2 | | | | |
| SALUR ELEKTRIK | DM | ACR | A1 | 1 |
| SALUR PANCUR KERING | DM | ACR | A6 | 1 |
| TEROWONG ASAP | DM | ACR | A1 | 1 |
| ARAS 3 | | | | |
| SALUR ELEKTRIK | DM | ACR | A1 | 1 |
| SALUR PANCUR KERING | DM | ACR | A6 | 1 |
| TEROWONG ASAP | DM | ACR | A1 | 1 |
| ARAS 4 | | | | |
| SALUR ELEKTRIK | DM | ACR | A1 | 1 |
| SALUR PANCUR KERING | DM | ACR | A6 | 1 |
| TEROWONG ASAP | DM | ACR | A1 | 1 |
| ARAS 5 | | | | |
| SALUR ELEKTRIK | DM | ACR | A1 | 1 |
| SALUR PANCUR KERING | DM | ACR | A6 | 1 |
| TEROWONG ASAP | DM | ACR | A1 | 1 |

## SIGNAGES SCHEDULE-KUARTERS F

| RUANG | JENIS PEMASANGAN | KOS BAHAM | KOD REKABENTUK | BILANGAN |
|---|---|---|---|---|
| PINTU MASUK UTAMA | | | | |
| KUARTERS F-1(A-1-1) | WM1 | ACR | A4 | 1 |
| KUARTERS F-2(A-1-2) | WM1 | ACR | A4 | 1 |

## SIGNAGES SCHEDULE-STOR

| RUANG | JENIS PEMASANGAN | KOS BAHAM | KOD REKABENTUK | BILANGAN |
|---|---|---|---|---|
| ARAS 2 | | | | |
| STOR BARANG KESING | WM1 | ACR | A1 | 1 |
| STOR BARANG BASAH | WM1 | ACR | A1 | 1 |

## SIGNAGES SCHEDULE-RUMAH PAM

| RUANG | JENIS PEMASANGAN | KOS BAHAM | KOD REKABENTUK | BILANGAN |
|---|---|---|---|---|
| ARAS 1 | | | | |
| RUMAH PAM | WM1 | ACR | A1 | 1 |

## SIGNAGES SCHEDULE-TNB

| RUANG | JENIS PEMASANGAN | KOS BAHAM | KOD REKABENTUK | BILANGAN |
|---|---|---|---|---|
| ARAS 1 | | | | |
| IKUT LUKISAN PEMBINAAN | | | | |

NOTA:

BILANGAN BANGUNAN & 'SIGNAGE' ADALAH BERGANTUNG KEPADA PROJEK BALAI BOMBA YANG BERKENAAN

PETUNJUK:

| JENIS PEMASANGAN | KOD BAHAN |
|---|---|
| WM: WALL MOUNTED AT 1.5M HEIGHT | ACR: 3MM THICK ACRYLIC C/W EVERSE INKJET STICKER |
| WM1: WALL MOUNTED ABOVE DOOR | |
| WM2: CANTILEVERED WALL MOUNTED | |
| WM3: WALL MOUNTED AT 2.1 HEIGHT | |
| CM: CEILING MOUNTED | |
| DM: DOOR MOUNTED | |
| FS: FREE STANDING SIGNAGE | |

# 'SIGNAGES'

PEMBINAAN BALAI BOMBA DAN PENYELAMAT PIAWAI 2 PETAK

**AS-BUILT DRAWING**

Pemaju :

KEMENTERIAN PERUMAHAN DAN KERAJAAN TEMPATAN

Pemilik :

JABATAN BOMBA DAN PENYELAMAT MALAYSIA

Tajuk Projek:

CADANGAN PEMBINAAN PROJEK BALAI BOMBA & KUARTERS PUTATAN DI ATAS SEBAHAGIAN LOT N.T 213059771, JALAN SAILAN IMBAAN PUTATAN, DAERAH PUTATAN, SABAH

Tajuk Komponen:

SIGNAGES

Tajuk Lukisan:

JADUAL SIGNAGES


ARCHITECT

ALASIM OMAR ARCHITECT

F-27-1, ROYAL PLAZA PUTATAN
KM 11.2, JALAN PUTATAN
88200, KOTA KINABALU, SABAH
E : alasim.architect@gmail.com
T : +6 088 760 752
F: +6 088 761 752


DWG INFO


Scale : As Shown
Date : JANUARY 2024

Drawing Number : Revision 0

DWG TITLE

| Sketch | DP Sub | JPBM | Construction |
|---|---|---|---|
| Prelim | BP Sub | Contract | As-Built |

200413/ASBUILT/055/REV.0

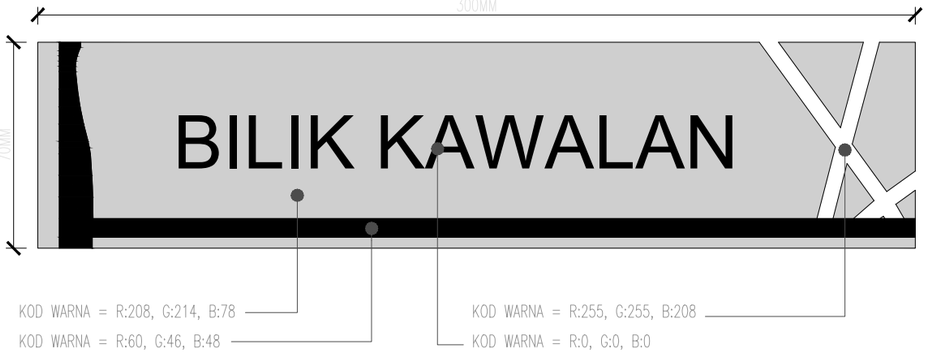


PANDANGAN HADAPAN

SPESIFIKASI BAHAN :
- 3mm Acrylic c/w Reverse Inkjet Sticker
- Pemasangan menggunakan 3M 'double sided tape'
- Tulisan jenis 'Arial'




PANDANGAN SISI





PANDANGAN SISI




PANDANGAN HADAPAN




SPESIFIKASI BAHAN :
- 3mm Acrylic c/w Reverse Inkjet Sticker
- Pemasangan menggunakan 3M 'double sided tape'
- Tulisan jenis 'Arial'
- 3mm thk. sliding clear acrylic for officer's name

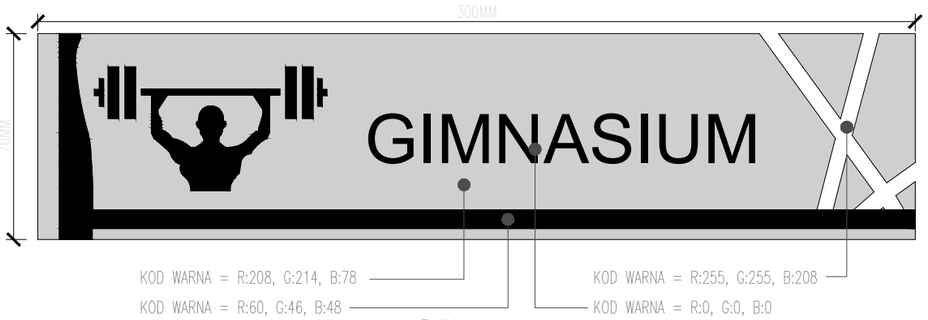



PANDANGAN HADAPAN




PANDANGAN SISI

SPESIFIKASI BAHAN :
- 3mm Acrylic c/w Reverse Inkjet Sticker
- Pemasangan menggunakan 3M 'double sided tape'
- Tulisan jenis 'Arial'

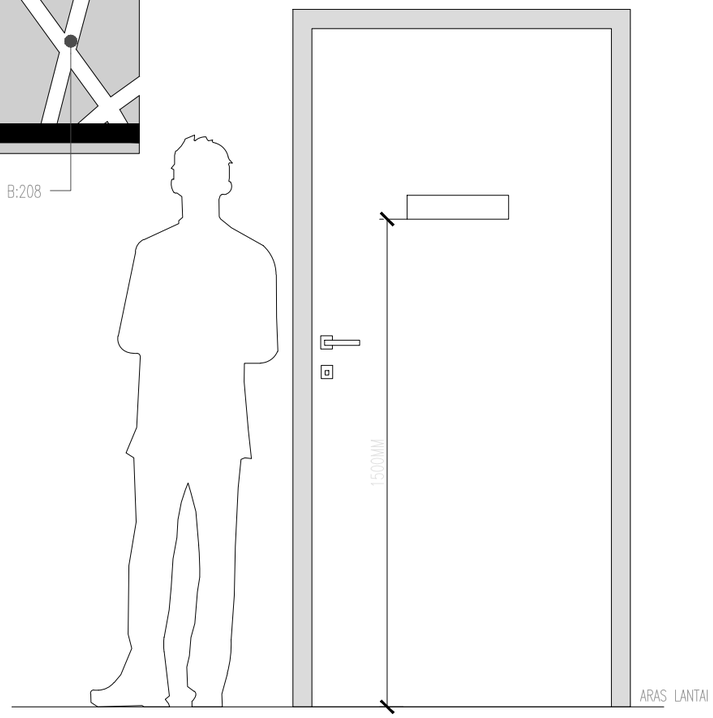


PANDANGAN KESELURUHAN







PANDANGAN HADAPAN

PANDANGAN SISI

SPESIFIKASI BAHAN :
- 3mm Acrylic c/w Reverse Inkjet Sticker
- Pemasangan menggunakan 3M 'double sided tape'
- Tulisan jenis 'Arial'

**AS-BUILT DRAWING**

Pemaju :

KEMENTERIAN PERUMAHAN DAN KERAJAAN TEMPATAN

Pemilik :

JABATAN BOMBA DAN PENYELAMAT MALAYSIA

Tajuk Projek:

CADANGAN PEMBINAAN PROJEK BALAI BOMBA & KUARTERS PUTATAN DI ATAS SEBAHAGIAN LOT N.T 213059771, JALAN SAILAN IMBAAN PUTATAN, DAERAH PUTATAN, SABAH

Tajuk Komponen: SIGNAGES


Tajuk Lukisan:
- TYPE A1 – JENIS PEMASANGAN–DM
- TYPE A1a – JENIS PEMASANGAN–DM – BILIK KETUA BALAI/MESYUARAT
- TYPE A1 – JENIS PEMASANGAN–DM – BILIK GIMNASIUM
- TYPE A6 – JENIS PEMASANGAN–DM


ALASIM OMAR ARCHITECT
F-27-1, ROYAL PLAZA PUTATAN
KM 11.2, JALAN PUTATAN
88200, KOTA KINABALU, SABAH
E : alasim.architect@gmail.com
T : +6 088 760 752
F: +6 088 761 752

DWG INFO: Scale : As Shown; Date : JUN 2020; Drawing Number : Revision 0

DWG TITLE: Sketch | DP Sub | JPBM | Construction; Prelim | BP Sub | Contract | As-Built

200413/ASBUILT/056/REV.0

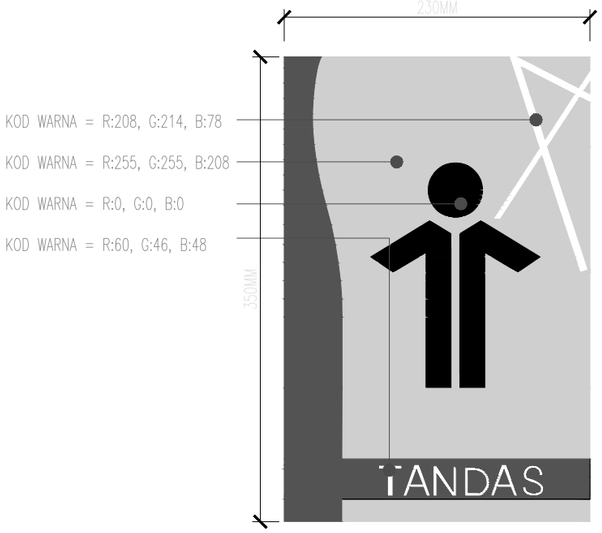

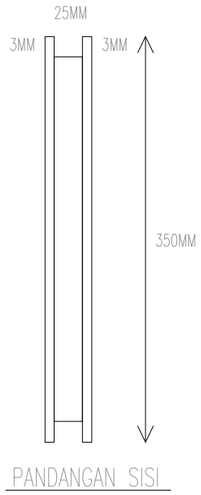




PANDANGAN SISI






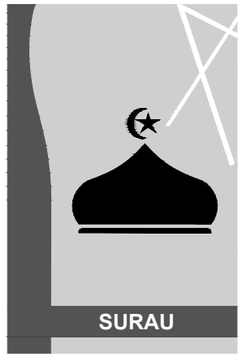




SPESIFIKASI BAHAN :
- 3mm Acrylic c/w Reverse Inkjet Sticker
- Pemasangan menggunakan 'Ms structure fixed to wall plug'
- Tulisan jenis 'Arial'

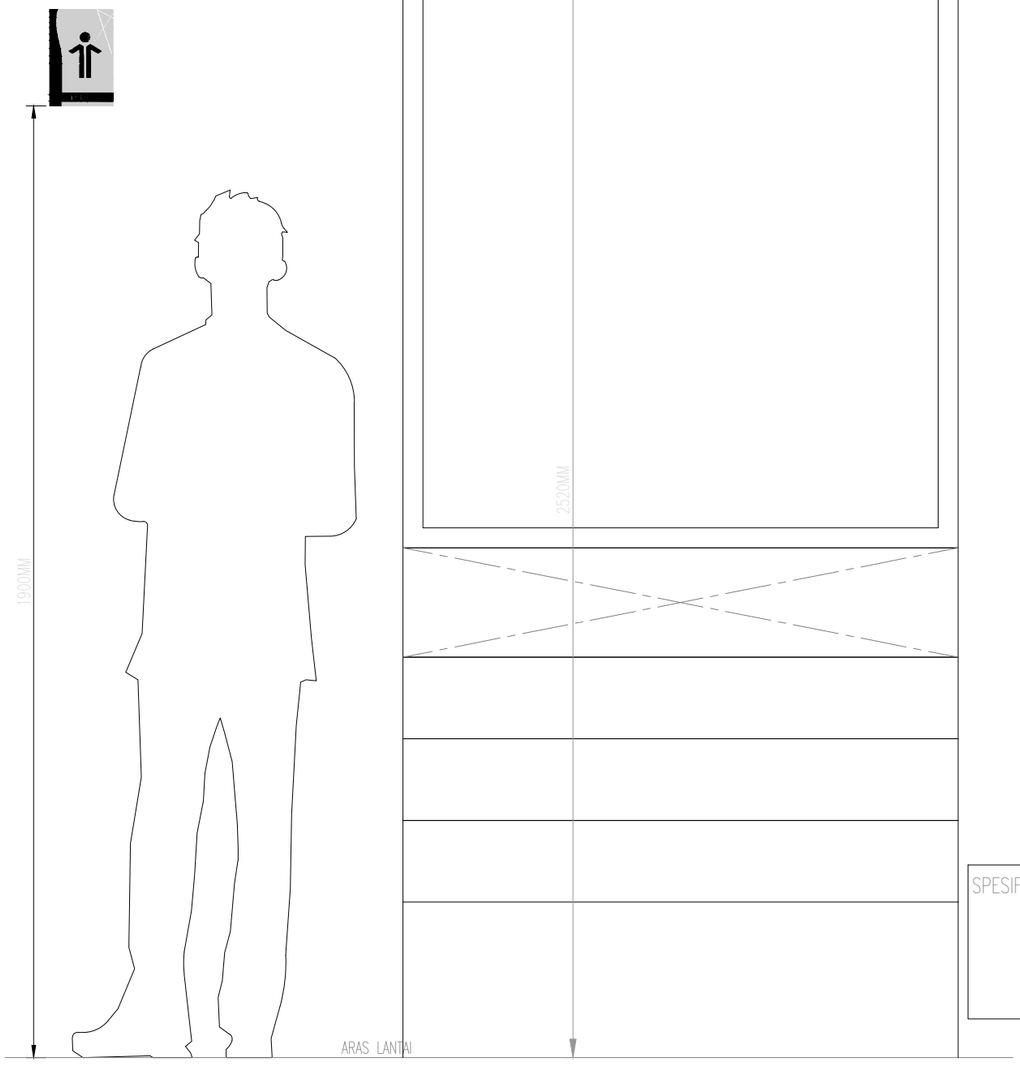


PANDANGAN KESELURUHAN




PANDANGAN SISI

SPESIFIKASI BAHAN :
- 3mm Acrylic c/w Reverse Inkjet Sticker
- Pemasangan menggunakan 3M 'double sided tape' dan di skrew
- Tulisan jenis 'Arial'

**AS-BUILT DRAWING**

Pemaju :
KEMENTERIAN PERUMAHAN DAN KERAJAAN TEMPATAN

Pemilik :
JABATAN BOMBA DAN PENYELAMAT MALAYSIA

Tajuk Projek:
CADANGAN PEMBINAAN PROJEK BALAI BOMBA & KUARTERS PUTATAN DI ATAS SEBAHAGIAN LOT N.T 213059771, JALAN SAILAN IMBAAN PUTATAN, DAERAH PUTATAN, SABAH

Tajuk Komponen:
SIGNAGES

Tajuk Lukisan:
TYPE A2
JENIS PEMASANGAN–WM2

TYPE A3
JENIS PEMASANGAN–WM1
RUANG KAUNTER


ARCHITECT
ALASIM OMAR ARCHITECT
F–27–1, ROYAL PLAZA PUTATAN
KM 11.2, JALAN PUTATAN
88200, KOTA KINABALU, SABAH
E : alasim.architect@gmail.com
T : +6 088 760 752
F: +6 088 761 752

DWG INFO
Scale : As Shown
Date : JANUARY 2024
Drawing Number : Revision 0

DWG TITLE


| Sketch | DP Sub | IPBM | Construction |
|---|---|---|---|
| Prelim | BP Sub | Contract | As–Built |

200413/ASBUILT/057/REV.0

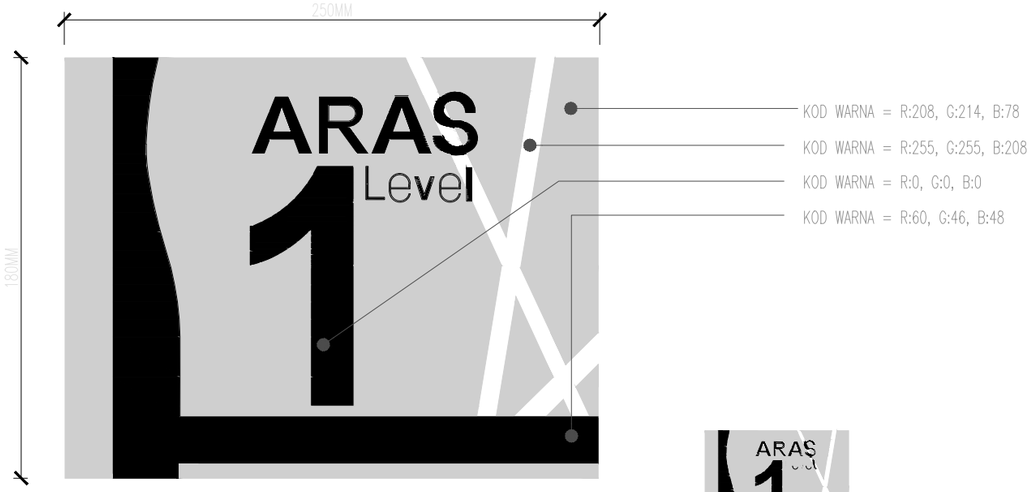


PANDANGAN HADAPAN



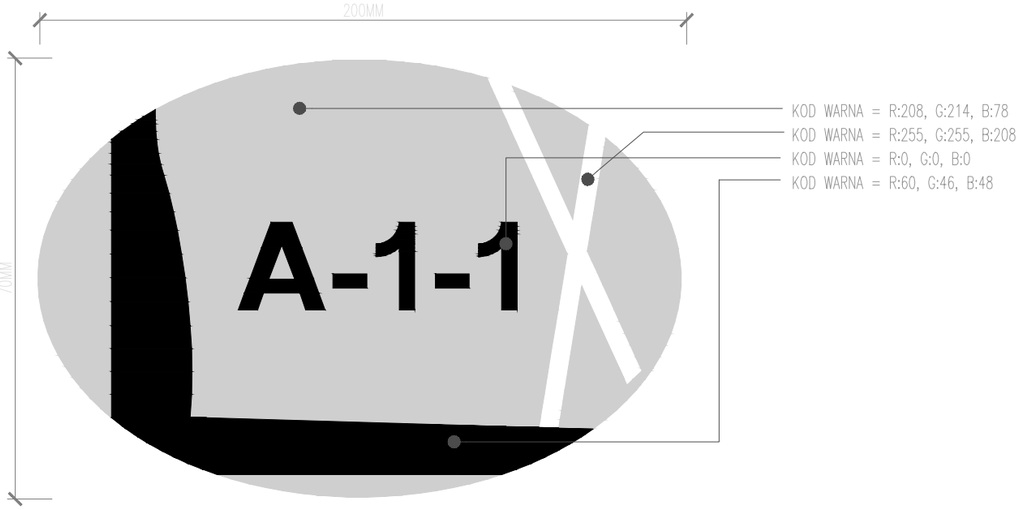




PANDANGAN HADAPAN





PANDANGAN SISI

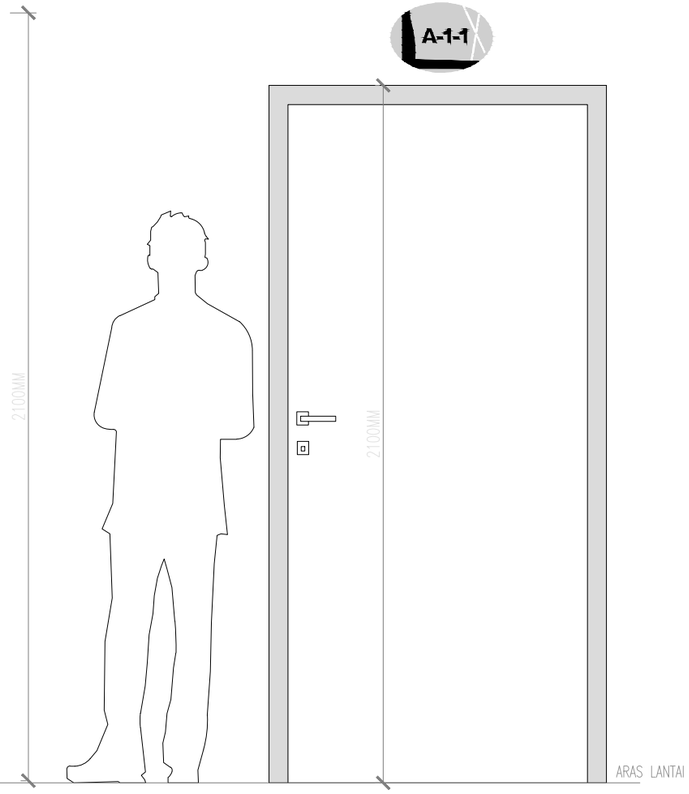


PANDANGAN KESELURUHAN



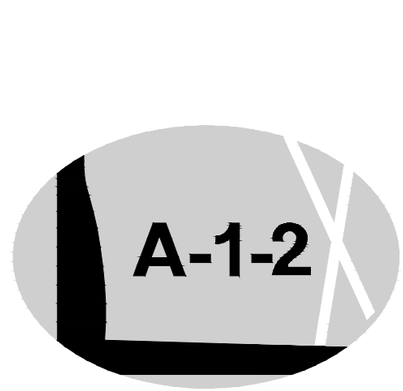



PANDANGAN SISI

SPESIFIKASI BAHAN :
- 3mm Acrylic c/w Reverse Inkjet Sticker
- Pemasangan menggunakan 3M 'double sided tape'
- Tulisan jenis 'Arial' Bold

SPESIFIKASI BAHAN :
- 3mm Acrylic c/w Reverse Inkjet Sticker
- Pemasangan menggunakan 3M 'double sided tape'
- Tulisan jenis 'Arial' Bold

# AS-BUILT DRAWING

Pemaju :

KEMENTERIAN PERUMAHAN DAN KERAJAAN TEMPATAN

Pemilik :

JABATAN BOMBA DAN PENYELAMAT MALAYSIA

Tajuk Projek:

CADANGAN PEMBINAAN PROJEK BALAI BOMBA & KUARTERS PUTATAN DI ATAS SEBAHAGIAN LOT N.T 213059771, JALAN SAILAN IMBAAN PUTATAN, DAERAH PUTATAN, SABAH

Tajuk Komponen:

SIGNAGES

Tajuk Lukisan:
TYPE A4
JENIS PEMASANGAN-WM1
KUARTERS

TYPE A5
JENIS PEMASANGAN-WM3
RUANG SEBELAH TANGGA


ARCHITECT
ALASIM OMAR ARCHITECT
F-27-1, ROYAL PLAZA PUTATAN
KM 11.2, JALAN PUTATAN
88200, KOTA KINABALU, SABAH
E : alasim.architect@gmail.com
T : +6 088 760 752
F: +6 088 761 752

DWG INFO
Scale : As Shown
Date : JANUARY 2024
Drawing Number : Revision 0

DWG TITLE

| Sketch | DP Sub | IPBM | Construction |
|---|---|---|---|
| Prelim | BP Sub | Contract | As-Built |


200413/ASBUILT/058/REV.0

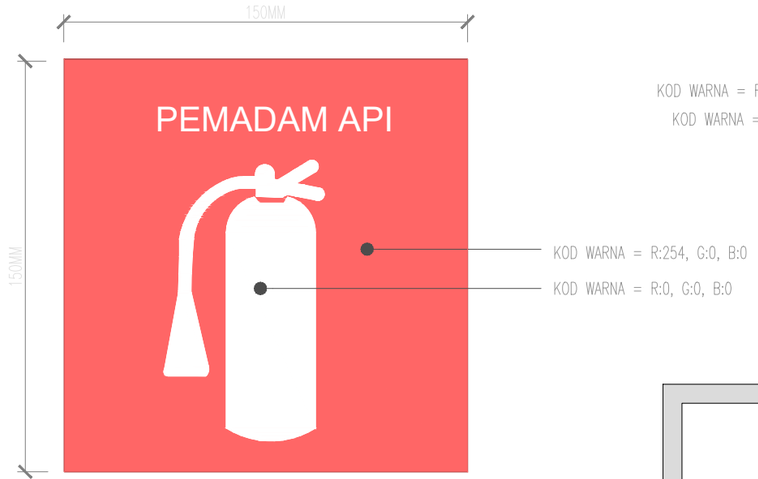


PANDANGAN HADAPAN





PANDANGAN HADAPAN

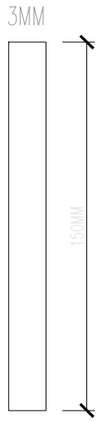



PANDANGAN SISI

SPESIFIKASI BAHAN :
- 3mm Acrylic c/w Reverse Inkjet Sticker
- Pemasangan menggunakan 3M 'double sided tape'
- Tulisan jenis 'Arial' bold

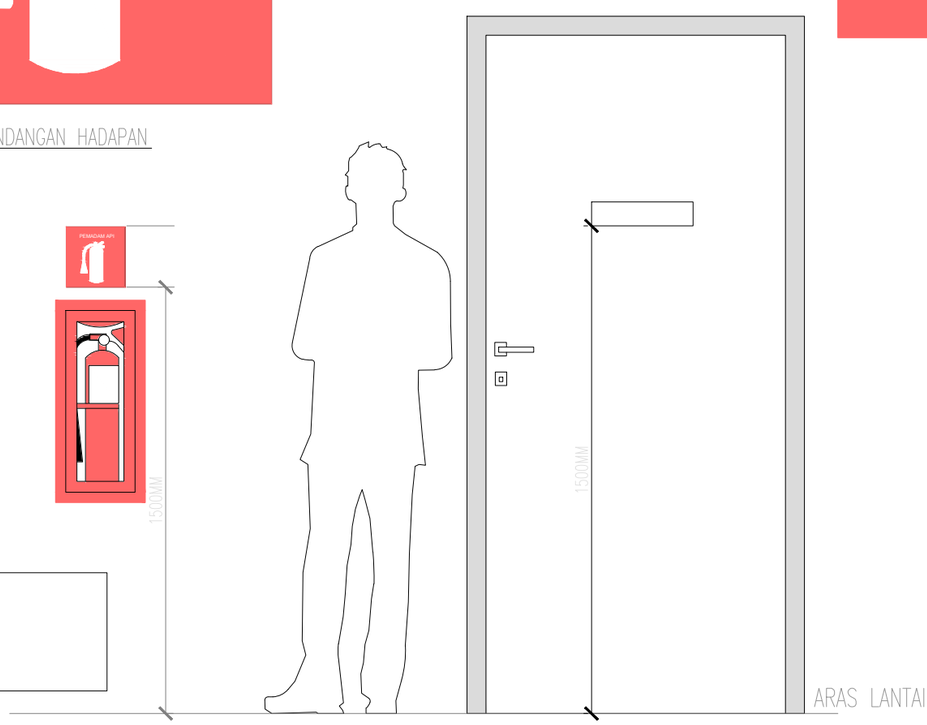


PANDANGAN KESELURUHAN

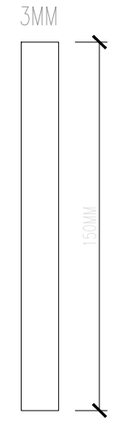


PANDANGAN SISI

SPESIFIKASI BAHAN :
- 3mm Acrylic c/w Reverse Inkjet Sticker
- Pemasangan menggunakan 3M 'double sided tape'
- Tulisan jenis 'Arial'

# AS-BUILT DRAWING

Pemaju :

KEMENTERIAN PERUMAHAN DAN KERAJAAN TEMPATAN

Pemilik :

JABATAN BOMBA DAN PENYELAMAT MALAYSIA

Tajuk Projek:

CADANGAN PEMBINAAN PROJEK BALAI BOMBA & KUARTERS PUTATAN DI ATAS SEBAHAGIAN LOT N.T 213059771, JALAN SAILAN IMBAAN PUTATAN, DAERAH PUTATAN, SABAH

Tajuk Komponen:

SIGNAGES

Tajuk Lukisan:

TYPE A6
PEMASANGAN WM

TYPE A1
JENIS PEMASANGAN-DM

ALASIM OMAR ARCHITECT
F-27-1, ROYAL PLAZA PUTATAN
KM 11.2, JALAN PUTATAN
88200, KOTA KINABALU, SABAH
E : alasim.architect@gmail.com
T : +6 088 760 752
F: +6 088 761 752

DWG INFO

Scale : As Shown
Date : JANUARY 2024

Drawing Number : Revision 0

DWG TITLE

| Sketch | DP Sub | IPBM | Construction |
|---|---|---|---|
| Prelim | BP Sub | Contract | As-Built |

200413/ASBUILT/059/REV.0

## LOOSE FURNITURE

***ALLOW ITEM LOOSE FURNITURE DALAM KONTRAK***

BENGKEL SEMAKAN REKA BENTUK BALAI BOMBA DAN PENYELAMAT JABATAN BOMBA DAN PENYELAMAT

**ROLLER BLIND**

LOKASI (BALAI KATEGORI 'C'):
1. BILIK KAWALAN + PENYELIA
2. PEJABAT
3. BILIK MESYUARAT + KULIAH
4. BILIK KETUA BALAI
5. BILIK BERSEDIA PENYELIA
6.. BILIK BERSEDIA LELAKI
7. BILIK BERSEDIA WANITA
7. RUANG PAMERAN + LOBBY
9. BILIK UNIT PILI BOMBA
10. SURAU







MEJA BILIK MESYUARAT

LOKER INDIVIDU



ROLLER BLIND







RAK PPE ( BAJU API, HELMET, GLOVE, KASUT dsb )

**AS-BUILT DRAWING**

Pemaju :
KEMENTERIAN PERUMAHAN DAN KERAJAAN TEMPATAN

Pemilik :
JABATAN BOMBA DAN PENYELAMAT MALAYSIA

Tajuk Projek:
CADANGAN PEMBINAAN PROJEK BALAI BOMBA & KUARTERS PUTATAN DI ATAS SEBAHAGIAN LOT N.T 213059771, JALAN SAILAN IMBAAN PUTATAN, DAERAH PUTATAN, SABAH

Tajuk Komponen:
LOOSE FURNITURE

Tajuk Lukisan:
MEJA BILIK MESYUARAT
LOKER INDIVIDU
ROLLER BLIND

ALASIM OMAR ARCHITECT
F-27-1, ROYAL PLAZA PUTATAN
KM 11.2, JALAN PUTATAN
88200, KOTA KINABALU, SABAH
E : alasim.architect@gmail.com
T : +6 088 760 752
F: +6 088 761 752

DWG INFO
Scale : As Shown
Date : JANUARY 2024
Drawing Number : Revision 0

DWG TITLE

| Sketch | DP Sub | JPBM | Construction |
|---|---|---|---|
| Prelim | BP Sub | Tontract | As-Built |

200413/ASBUILT/060/REV.0

BILIK KAWALAN



BILIK PANTRI



# AS-BUILT DRAWING

Pemaju :

KEMENTERIAN PERUMAHAN DAN KERAJAAN TEMPATAN

Pemilik :

JABATAN BOMBA DAN PENYELAMAT MALAYSIA

Tajuk Projek:

CADANGAN PEMBINAAN PROJEK BALAI BOMBA & KUARTERS PUTATAN DI ATAS SEBAHAGIAN LOT N.T 213059771, JALAN SAILAN IMBAAN PUTATAN, DAERAH PUTATAN, SABAH

Tajuk Komponen:

BUILT IN FURNITURE

Tajuk Lukisan:

BIIK PANTRI
BILIK KAWALAN

ARCHITECT

ALASIM OMAR ARCHITECT
F-27-1, ROYAL PLAZA PUTATAN
KM 11.2, JALAN PUTATAN
88200, KOTA KINABALU, SABAH
E : alasim.architect@gmail.com
T : +6 088 760 752
F: +6 088 761 752

DWG INFO


Scale : As Shown
Date : JANUARY 2024

DWG TITLE


| Sketch | DP Sub | JPBM | Construction |
|---|---|---|---|
| Prelim | BP Sub | Contract | As-Built |

Drawing Number : Revision 0


200413/ASBUILT/061/REV.0

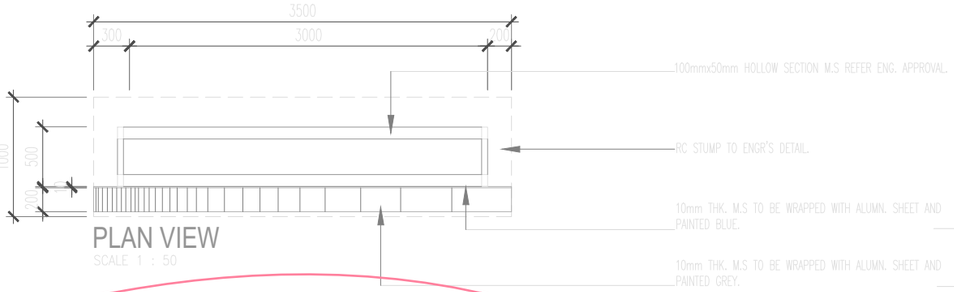



PLAN VIEW
SCALE 1 : 50

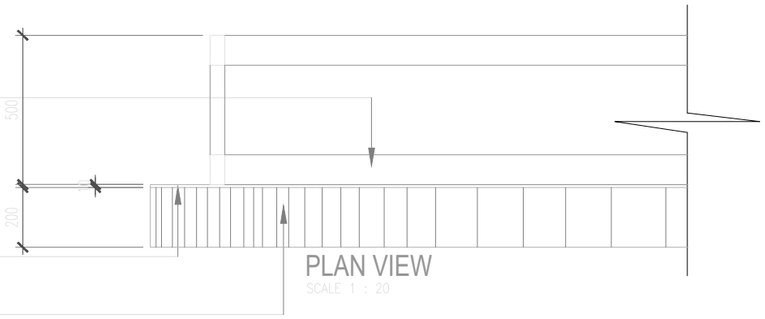



PLAN VIEW
SCALE 1 : 20

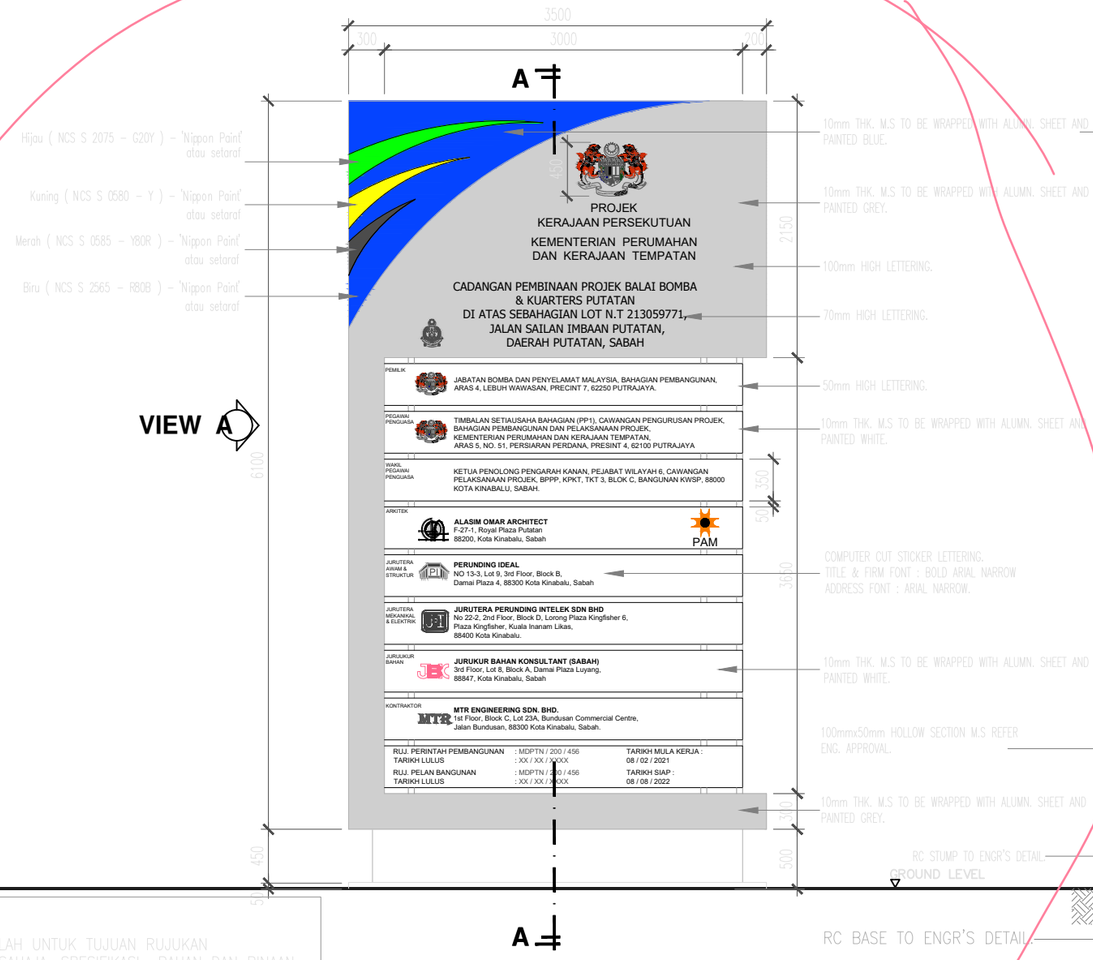



FRONT ELEVATION
SCALE 1 : 50

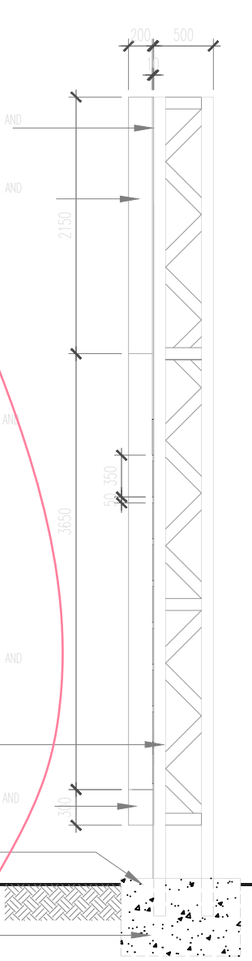


SECTION A-A
SCALE 1 : 50

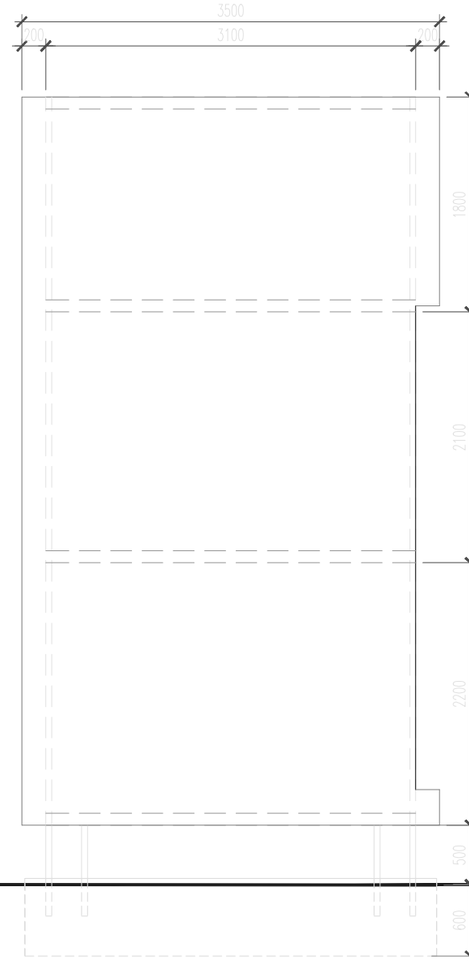


REAR ELEVATION
SCALE 1 : 50

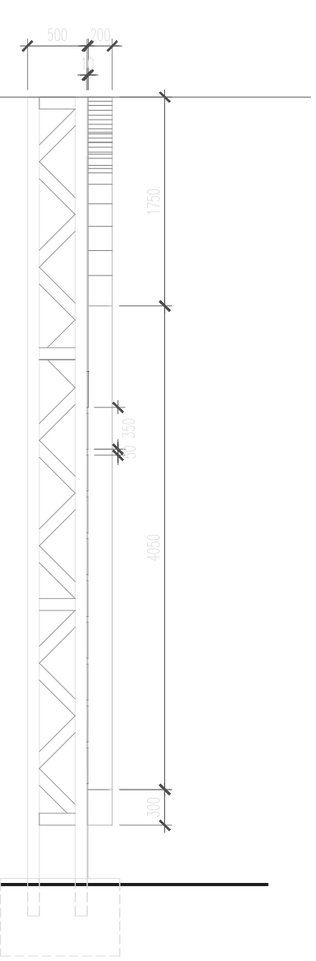


VIEW A
SCALE 1 : 50

**AS-BUILT DRAWING**

Pemaju :

KEMENTERIAN PERUMAHAN DAN KERAJAAN TEMPATAN

Pemilik :

JABATAN BOMBA DAN PENYELAMAT MALAYSIA

Tajuk Projek:

CADANGAN PEMBINAAN PROJEK BALAI BOMBA & KUARTERS PUTATAN DI ATAS SEBAHAGIAN LOT N.T 213059771, JALAN SAILAN IMBAAN PUTATAN, DAERAH PUTATAN, SABAH

Tajuk Komponen:

PAPAN TANDA PIAWAI BALAI BOMBA

Tajuk Lukisan:

PLAN VIEW
FRONT ELEVATION
SECTION A-A
REAR ELEVATION
VIEW A

ARCHITECT
ALASIM OMAR ARCHITECT
F-27-1, ROYAL PLAZA PUTATAN
KM 11.2, JALAN PUTATAN
88200, KOTA KINABALU, SABAH
E : alasim.architect@gmail.com
T : +6 088 760 752
F: +6 088 761 752

DWG INFO.
Scale : As Shown
Date : JANUARY 2024
Drawing Number : Revision 0

DWG TITLE

| Sketch | DP Sub | JPBM | Construction |
|---|---|---|---|
| Prelim | BP Sub | Contract | As-Built |

200413/ASBUILT/062/REV.0


**ALASIM OMAR ARCHITECT**
F-27-1, Royal Plaza Putatan,
Km 11.2, Jalan Putatan,
88200 Kota Kinabalu, Sabah.


**PERUNDING IDEAL**
No 13-3, Lot 9, 3rd Floor,
Block B, Damai Plaza 4,
88300 Kota Kinabalu, Sabah.

**JURUTERA PERUNDING INTELEK SDN BHD**
No 22-2, 2nd Floor, Block D, Lorong Plaza
Kingfisher 6, Plaza Kingfisher, Kuala Inanam
Likas, 88400 Kota Kinabalu, Sabah.


**JURUKUR BAHAN KONSULTANT (SABAH)**
3rd floor, Lot 8, Block A,
Damai Plaza Luyang,
88847 Kota Kinabalu, Sabah.


**MTR ENGINEERING SDN. BHD.**
1st Floor, Block C, Lot 23A,
Bundusan Commercial Centre,
Jalan Bundusan,
88300 Kota Kinabalu, Sabah.

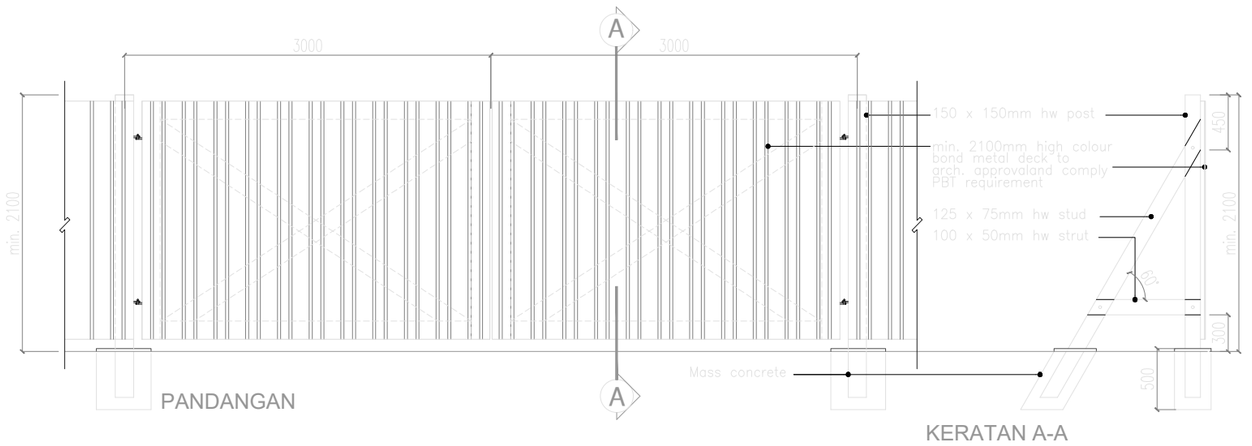

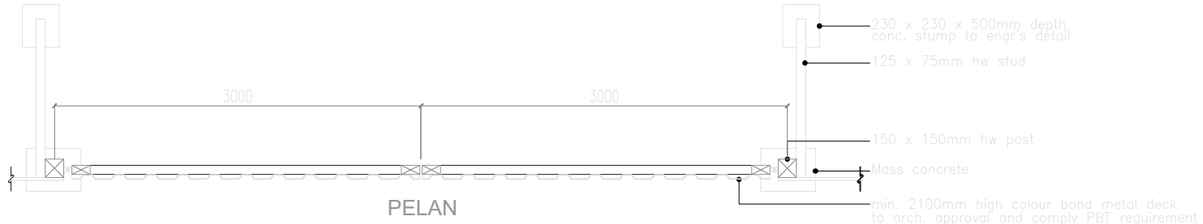
BUTIRAN HOARDING ( GATE )

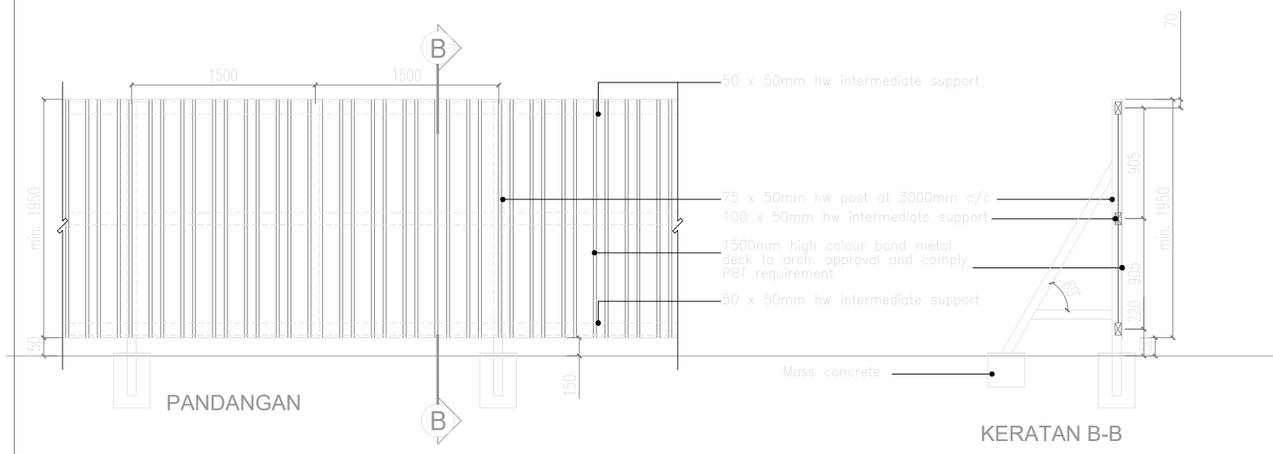


BUTIRAN HOARDING ( TIPIKAL )

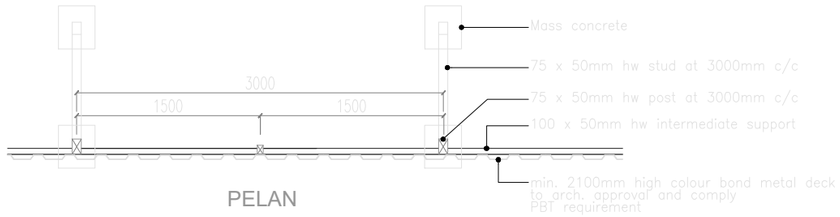NOTA:-

LUKISAN INI MERUPAKAN LUKISAN PIAWAIAN YANG DI GUNAPAKAI OLEH KPKT, WALAUBAGAIMANAPUN KETINGGIAN HOARDING INI ADALAH TERTAKLUK KEPADA KEPERLUAN PIHAK BERKUASA TEMPATAN SESUATU PROJEK.

**AS-BUILT DRAWING**

Pemaju :
KEMENTERIAN PERUMAHAN DAN KERAJAAN TEMPATAN

Pemilik :
JABATAN BOMBA DAN PENYELAMAT MALAYSIA

Tajuk Projek:
CADANGAN PEMBINAAN PROJEK BALAI BOMBA & KUARTERS PUTATAN DI ATAS SEBAHAGIAN LOT N.T 213059771, JALAN SAILAN IMBAAN PUTATAN, DAERAH PUTATAN, SABAH

Tajuk Komponen:
LOGO DAN ALAMAT PAPAN TANDA HOARDING PIAWAI KPKT

Tajuk Lukisan:
LOGO DAN ALAMAT PAPAN TANDA
BUTIRAN HOARDING ( GATE )
BUTIRAN HOARDING ( TIPIKAL )


ALASIM OMAR ARCHITECT
F-27-1, ROYAL PLAZA PUTATAN
KM 11.2, JALAN PUTATAN
88200, KOTA KINABALU, SABAH
E : alasim.architect@gmail.com
T : +6 088 760 752
F: +6 088 761 752


Scale : As Shown
Date : JANUARY 2024

| Sketch | DP Sub | JPBM | Construction |
|---|---|---|---|
| Prelim | BP Sub | Contract | As-Built |

Drawing Number : Revision 0

DWG TITLE : 200413/ASBUILT/063/REV.0