

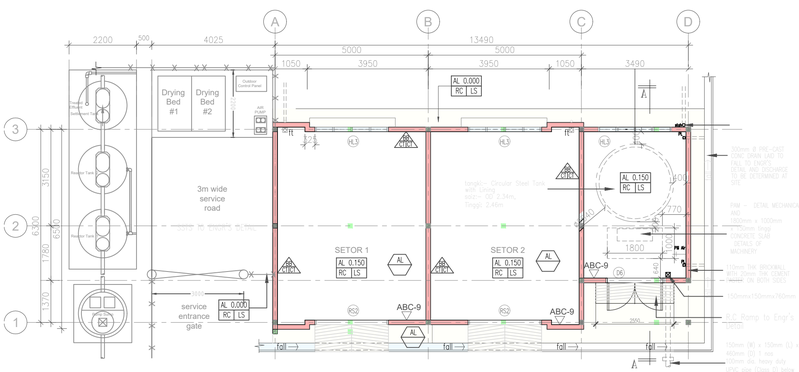


1 PELAN LANTAI
-STOR 1 , 2
BILIK PAM
-SSTS
SKALA 1:100

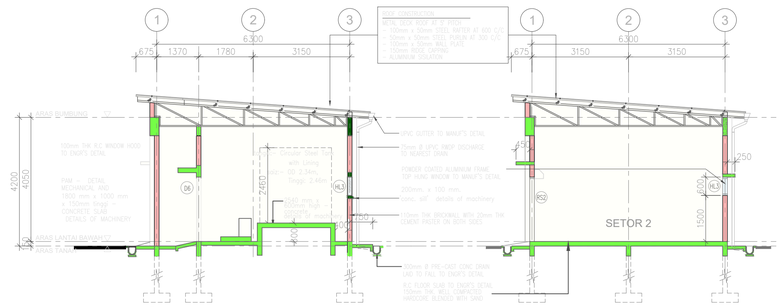


2 KERATAN A - A
SKALA 1:100

3 KERATAN B - B
SKALA 1:100

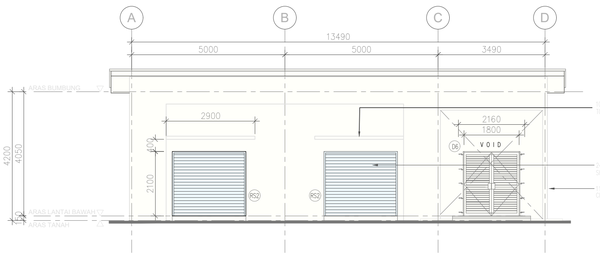

4 PANDANGAN HADAPAN
SKALA 1:100

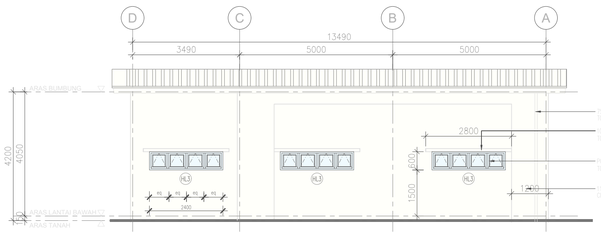

5 PANDANGAN BELAKANG
SKALA 1:100

SCHEDULE OF NATURAL LIGHTING AND VENTILATION (ASAL)

DESCRIPTION	FLOOR AREA (M SQ.)	OPENING REQUIRED (10%) M SQ.	OPENING PROVIDED M SQ.	OPENING PROVIDED (%)	REMARKS
PELAN LANTAI ARAS BAWAH					
STOR 1	32.00	3.20	7.77	24.3	
STOR 2	32.00	3.20	7.77	24.3	
RUANG PAM	23.00	2.30	5.30	23	
KESELURUHAN	63.00				

DOOR SCHEDULE

MARK	SIZE (Width X Height)	SPECIFICATION
D1	2400 X 3100	METAL FRAME ALUMINIUM ROLLER SHUTTER (REFER TO ARCH'S DETAIL)
D2	1500 X 2100	ALUMINIUM FRAME WITH TIMER LOUVERS DOOR (REFER TO ARCH'S DETAIL)

WINDOW SCHEDULE

MARK	SIZE (Width X Height)	SPECIFICATION
W1	2400 X 600	ALUMINIUM CASTELLATED FRAME W/ 6 MM THICK TEMPERED GLASS FIXED WINDOW (REFER TO ARCH'S DETAIL)

SILING

Kerangka siling
Kemasan siling

Kerangka Siling

Kemasan Siling
AL - 0.55mm tbl Siling jalur Aluminium Kemasan Siling Ceiling, hujuk butiran pengakun (jenis corak / warna)

BUMBUNG

Kemasan bumbung
Kerangka bumbung

Kerangka bumbung

Kemasan bumbung

PETUNJUK

LANTAI


bahan/ sistem binaan — Kemasan lantai

KOD	KETERANGAN
RC	200mm tbl. dinding konkrit tetuliang serta 150mm tbl lapisan kerap untuk anti bocoh/ tanah (hujbut)
LS	kerja simen 1/4 water proofing/ jenis cement/finish rd. butiran pengakun

DINDING

kemasan dlm. — bahan/ sistem binaan — kemasan dinding

KOD	KETERANGAN
KT	200mm tbl. dinding konkrit dgn. 20mm tbl. lapis simen kerja untuk kedap air/ anti bocoh/ tanah (hujbut)
BB	110mm tbl. dinding bata/ batu dgn. 40mm tbl. kerja simen kasar kedap air/ anti bocoh/ tanah (hujbut)
CT	kemasan, cat kalis cuaca /kelembapan/, jenis dan warna yang ditunjukkan (rujuk Arkitek) (Cara aplikasi mengikut butiran Pembekal)

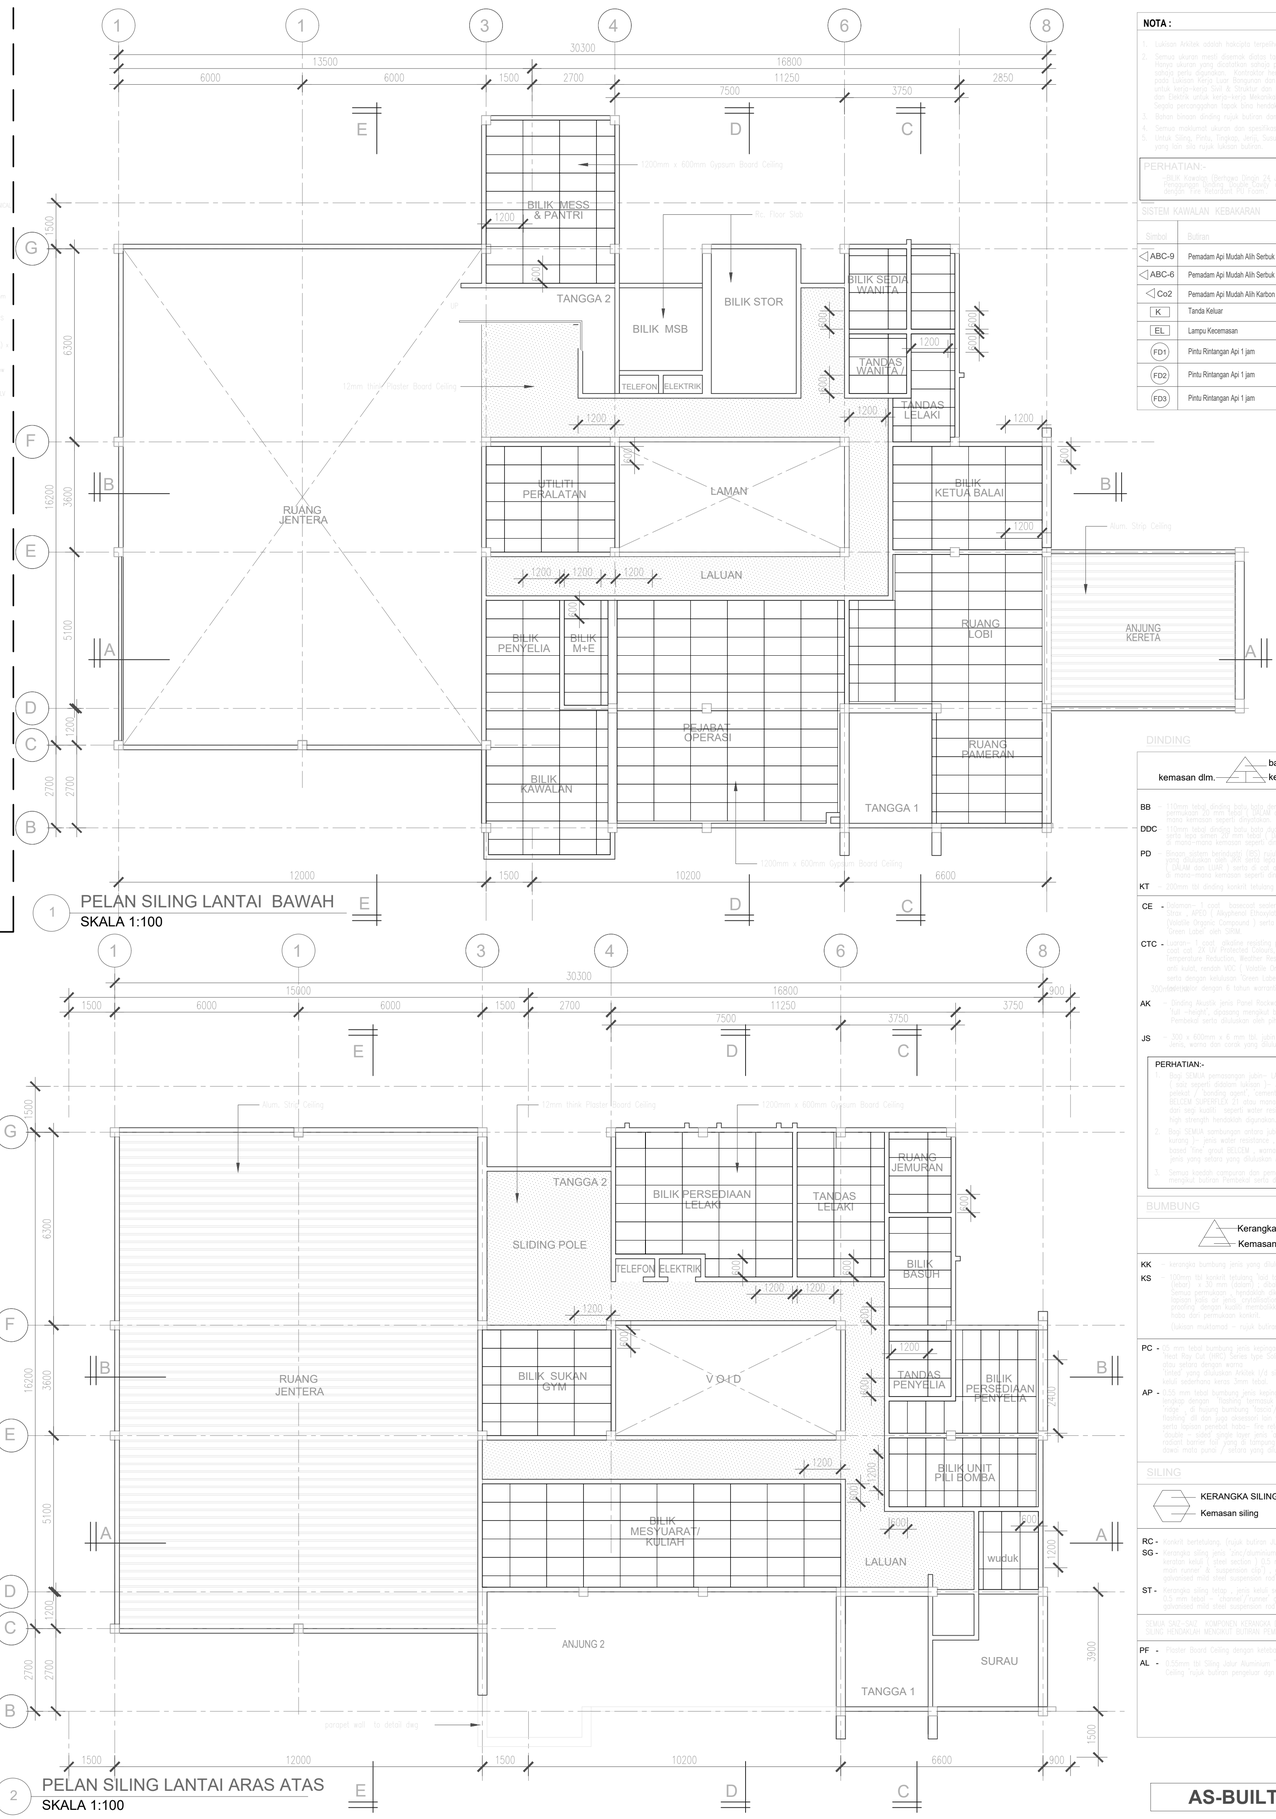

1 PELAN SILING LANTAI BAWAH
SKALA 1:100

2 PELAN SILING LANTAI ARAS ATAS
SKALA 1:100

NOTA :

1. Lukisan Arkitek adalah Keluaran Terpenting.
2. Semua ukuran mesti disemak dahulu tapak tuntun. Jangan ukuran yang tertera di lukisan ini digunakan, sebaliknya perlu diperiksa. Arkitektur hendaklah merujuk pada Lukisan Kerja (yang diterbitkan dari Arkitek) untuk kerja-kerja Sivil & Struktur dan Lukisan Mekanikal dan Elektrikal untuk kerja-kerja Mekanikal & Elektrik. Segala percanggahan hanya boleh dibetulkan/ diterapkan kepada Pegawai Penguasa.
3. Bahan binaan dinding rujuk butiran dan lukisan perubera.
4. Semua maklumat ukuran dan spesifikasi tahan.
5. Untuk Siling Rata, Partisi, Jenis, Ketebalan, Peredut dan Material sembira yang lain dan rujuk lukisan butiran.

PERHATIAN:-
- BILIK KAWALAN (Berhawa Dingin 24 jam) dan BILIK MOF (Berhawa Dingin 24 jam) Siling dengan 25 mm gipsi tiles, simbol: Tiles Reference 600 x 600mm

SISTEM KAWALAN KEBAKARAN

Simbol	Butiran
ABC-9	Pemadam Api Mudah Alih Serbuk Kering 9kg
ABC-6	Pemadam Api Mudah Alih Serbuk Kering 6kg
Co2	Pemadam Api Mudah Alih Karbon Dioksida
K	Tanda Keluar
EL	Lampu Kecemasan
FD1	Pintu Rintangan Api 1 jam
FD2	Pintu Rintangan Api 1 jam
FD3	Pintu Rintangan Api 1 jam

DINDING

kemasan dlm. — bahan/sistem binaan — kemasan luar

BB - 110mm tebal, dinding bata, batu, dengan kerja simen, siap sedia/ dan bermaterial yang sama dengan BALAI dan LAIN / serta di kiri dan/ atau kanan kemasan seperti ditunjukkan.

DDC - 110mm tebal, dinding bata, batu, dgn 2 kerja simen, lapisan 12 mm tebal/ 1/2 inci dan