

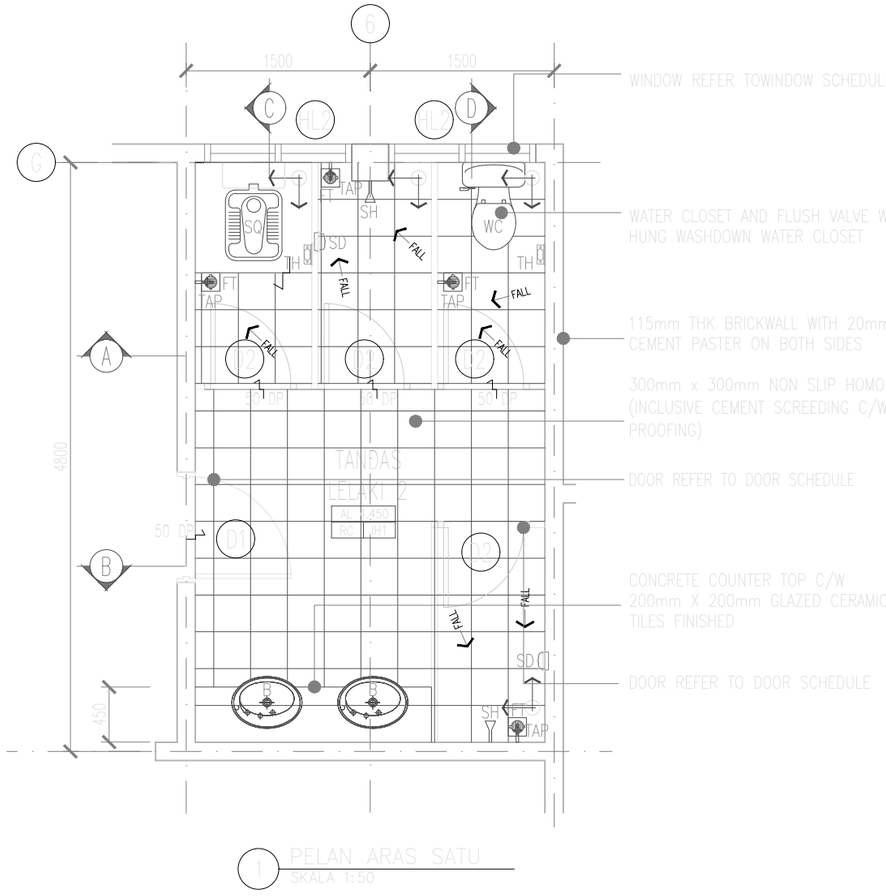


1 PELAN ARAS SATU
SKALA 1:50

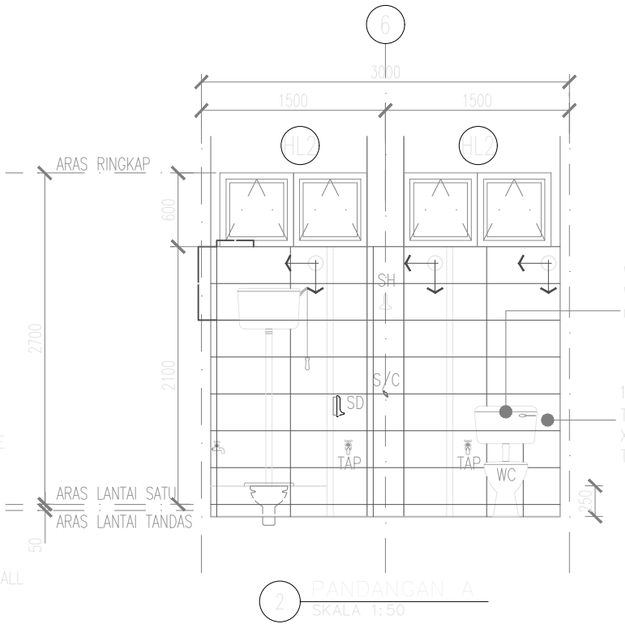

2 PANDANGAN A
SKALA 1:50

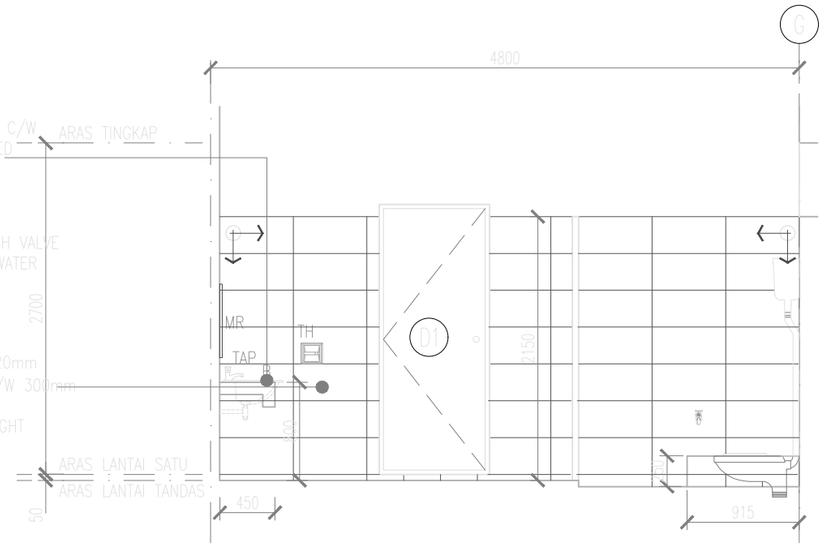

4 PANDANGAN C
SKALA 1:50

3 PANDANGAN B
SKALA 1:50

5 PANDANGAN D
SKALA 1:50

AS-BUILT DRAWING

Pemaju :

KEMENTERIAN PERUMAHAN DAN KERAJAAN TEMPATAN

Pemilik :

JABATAN BOMBA DAN PENYELAMAT MALAYSIA

Tajuk Projek:

CADANGAN PEMBINAAN PROJEK BALAI BOMBA & KUARTERS PUTATAN DI ATAS SEBAHAGIAN LOT N.T 213059771, JALAN SAILAN IMBAAN PUTATAN, DAERAH PUTATAN, SABAH

Tajuk Komponen:

BALAI BOMBA
(TANDAS LELAKI 2)

Tajuk Lukisan:

PELAN ARAS SATU
PANDANGAN A
PANDANGAN B
PANDANGAN C
PANDANGAN D

ALASIM OMAR ARCHITECT
F-27-1, ROYAL PLAZA PUTATAN
KM 11.2, JALAN PUTATAN
88200, KOTA KINABALU, SABAH
E : alasim.architect@gmail.com
T : +6 088 760 752
F: +6 088 761 752

ARCHITECT

DWG INFO

Scale : As Shown
Date : JANUARY 2026

Drawing Number : Revision 0

DWG TITLE

Sketch	DP Sub	JPBM	Construction
Prelim	BP Sub	Contract	As-Built

200413/ASBUILT/012/REV 0.