
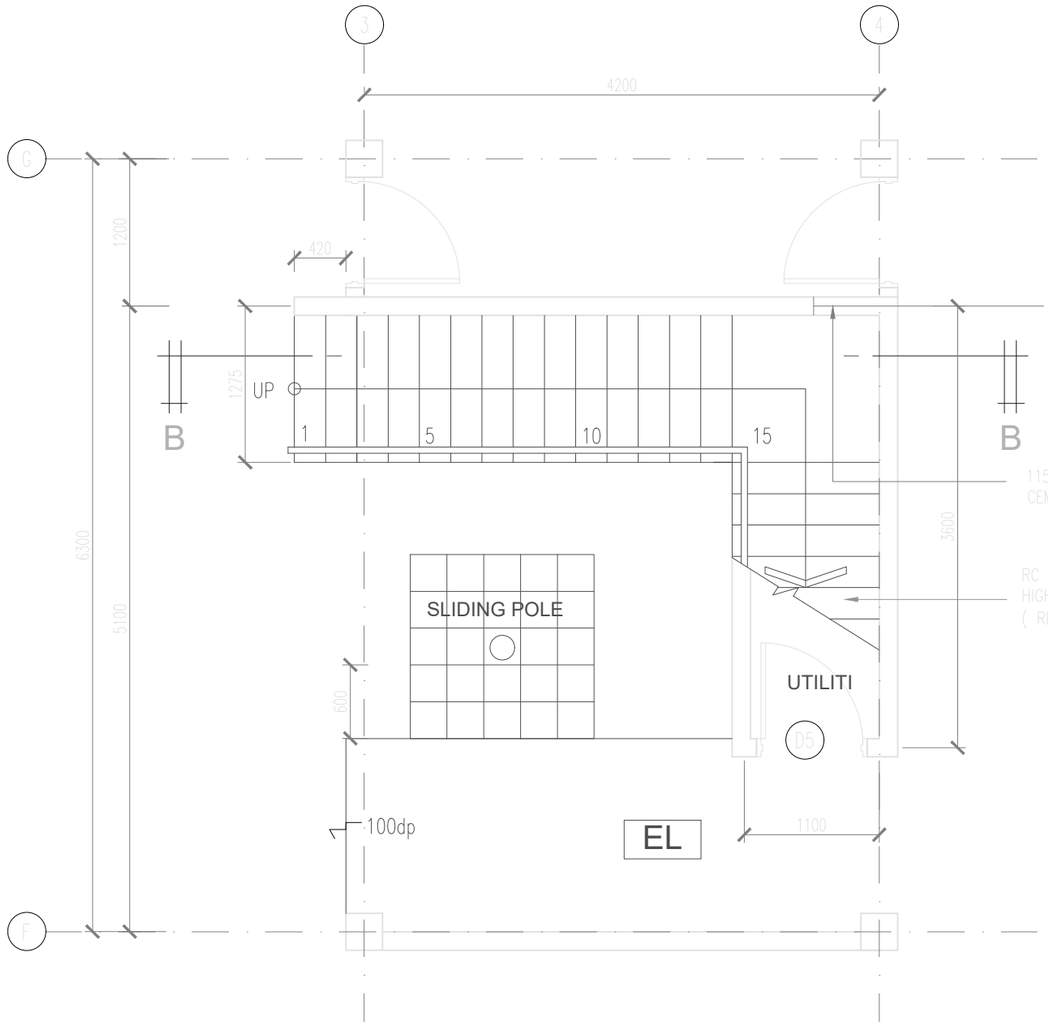



1 PELANTAI LANTAI BAWAH
SKALA 1:50

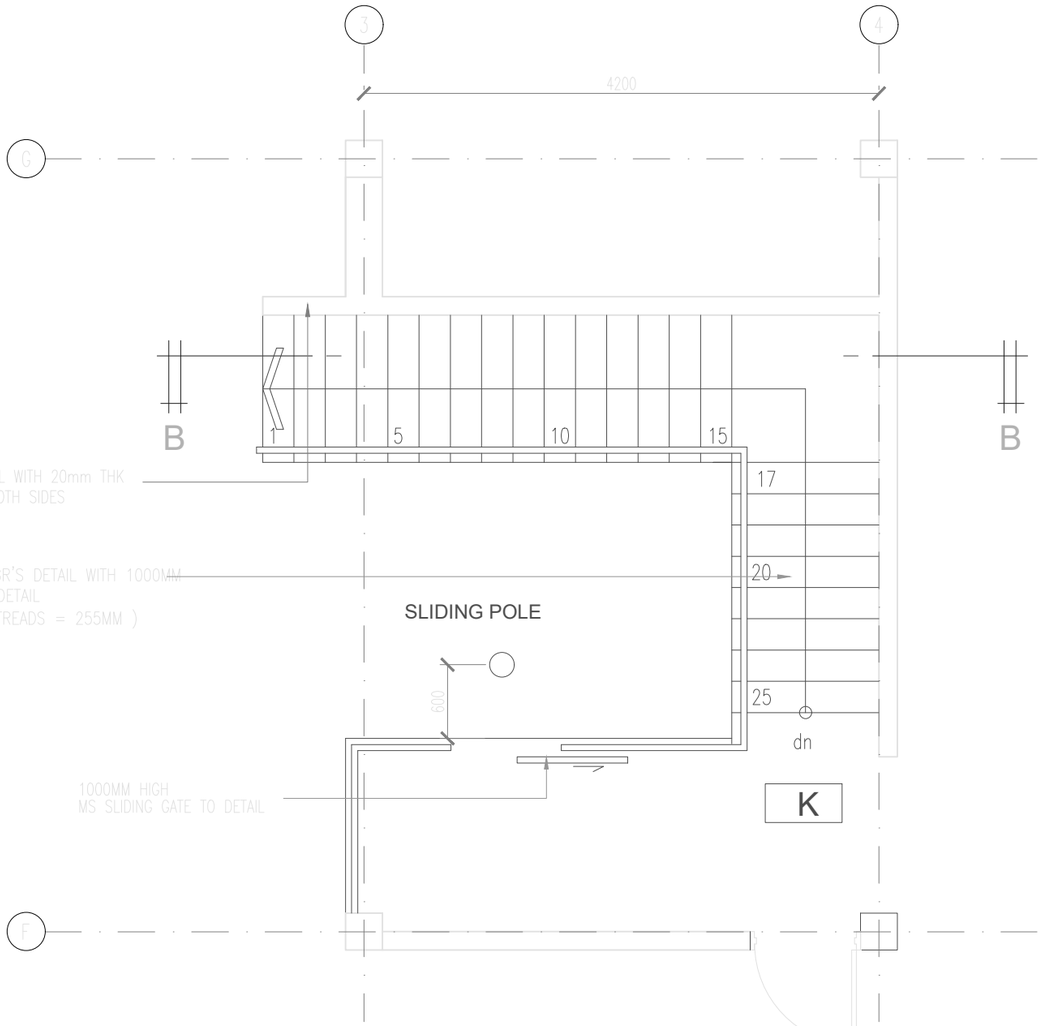


2 PELANTAI ARAS SATU
SKALA 1:50

# AS-BUILT DRAWING

Pemaju :

KEMENTERIAN PERUMAHAN DAN KERAJAAN TEMPATAN

Pemilik :

JABATAN BOMBA DAN PENYELAMAT MALAYSIA

Tajuk Projek:

CADANGAN PEMBINAAN PROJEK BALAI BOMBA & KUARTERS PUTATAN DI ATAS SEBAHAGIAN LOT N.T 213059771, JALAN SAILAN IMBAAN PUTATAN, DAERAH PUTATAN, SABAH

Tajuk Komponen:

BALAI BOMBA
(TANGGA 2)

Tajuk Lukisan:

PELAN LANTAI BAWAH
PELAN ARAS SATU

ARCHITECT

ALASIM JOMAR ARCHITECT
F-27-1, ROYAL PLAZA PUTATAN
KM 11.2, JALAN PUTATAN
88200, KOTA KINABALU, SABAH
E : alasim.architect@gmail.com
T : +6 088 760 752
F: +6 088 761 752

DWG INFO

Scale : As Shown
Date : JANUARY 2024

DWG TITLE

| Sketch | DP Sub | JPBM | Construction |
|---|---|---|---|
| Prelim | BP Sub | Contract | As-Built |

Drawing Number : Revision 0

200413/ASBUILT/020/REV.0