

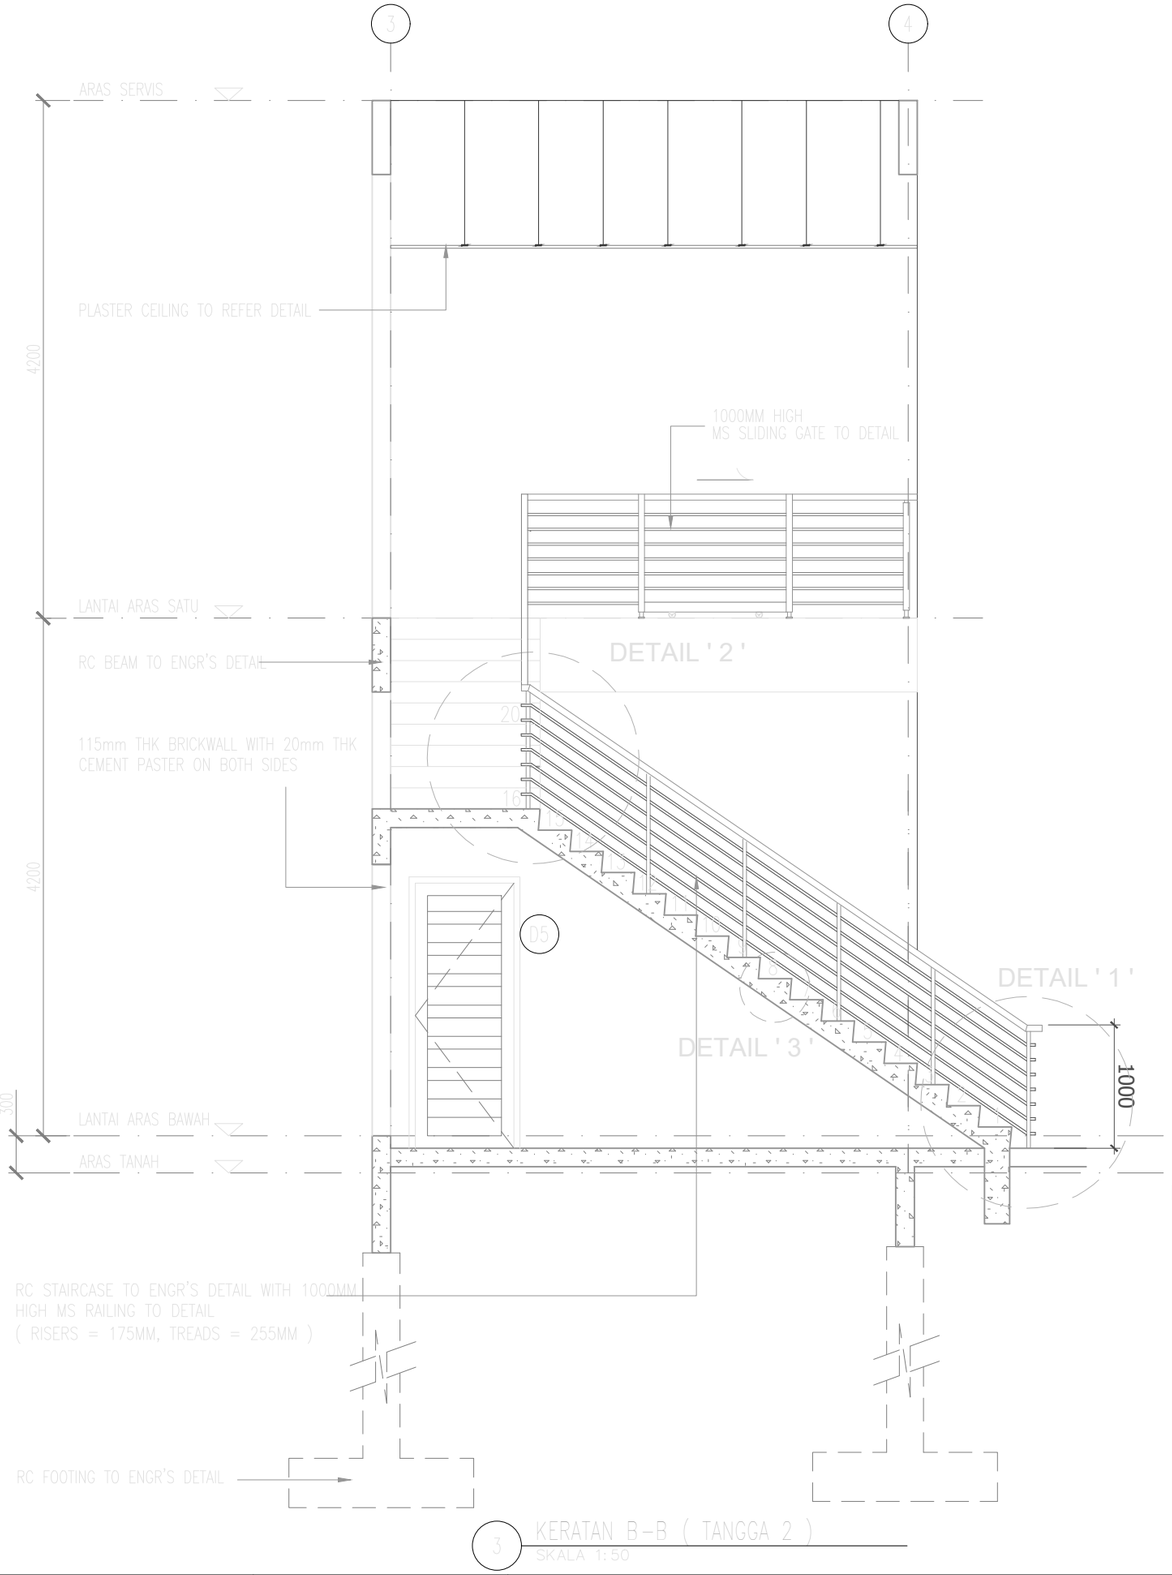


3 KERATAN B-B (TANGGA 2)
SKALA 1:50

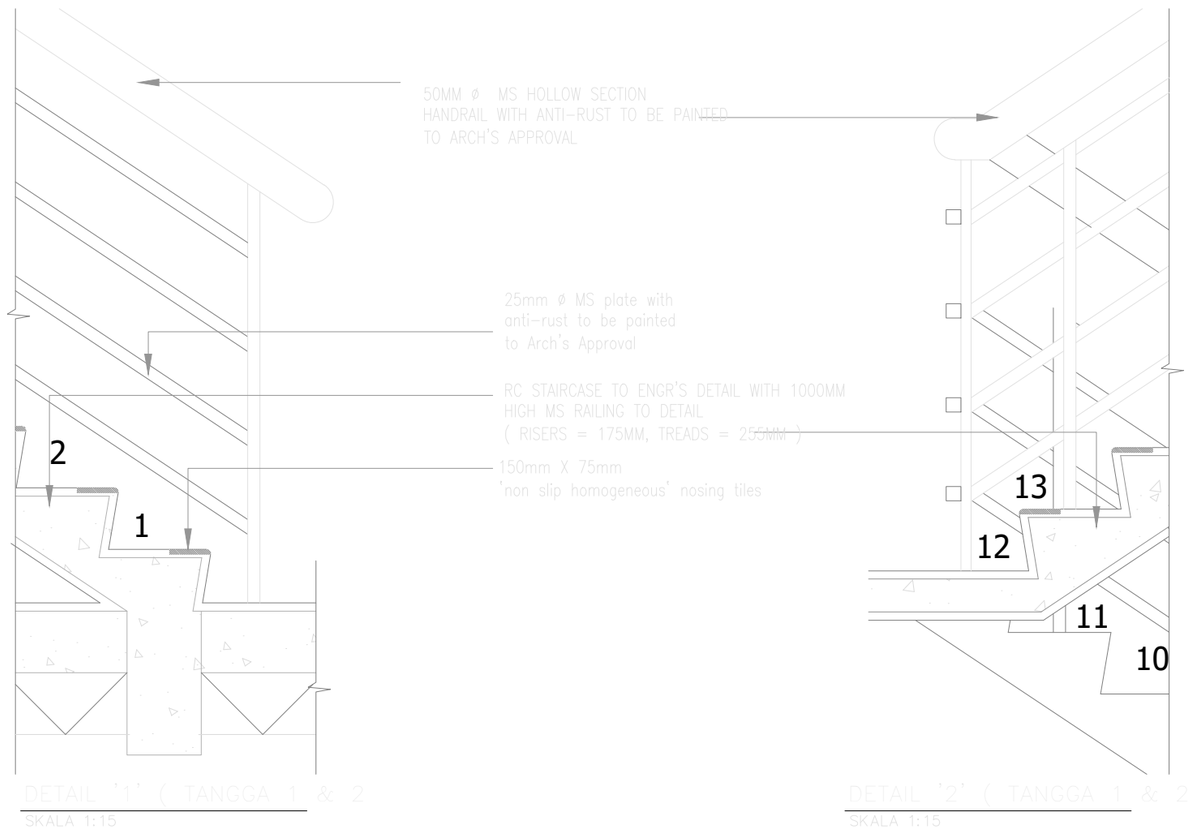

DETAIL '1' (TANGGA 1 & 2)
SKALA 1:15


DETAIL '2' (TANGGA 1 & 2)
SKALA 1:15

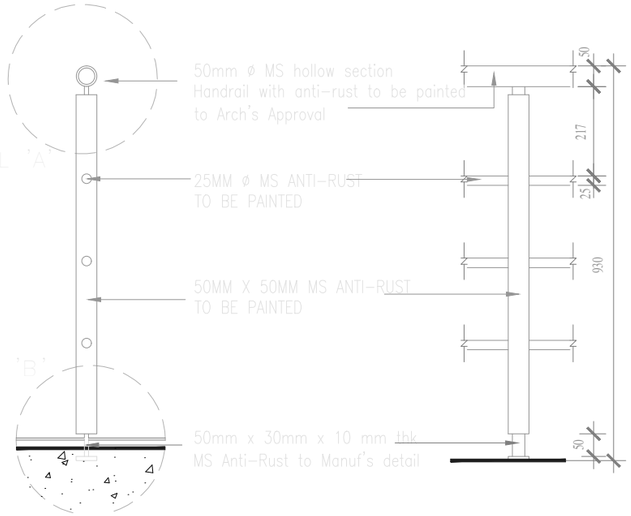

HANDRAIL DETAIL
SKALA 1:15



DETAIL 'A'
SKALA 1:5

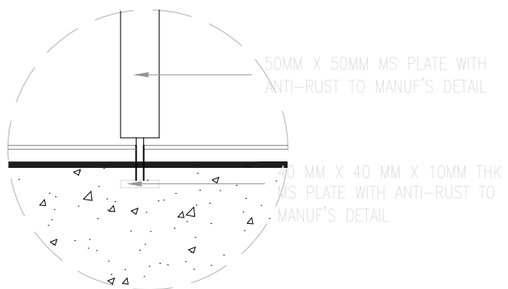

DETAIL 'B'
SKALA 1:5

AS-BUILT DRAWING

Pemaju :

KEMENTERIAN PERUMAHAN DAN KERAJAAN TEMPATAN

Pemilik :

JABATAN BOMBA DAN PENYELAMAT MALAYSIA

Tajuk Projek:

CADANGAN PEMBINAAN PROJEK BALAI BOMBA & KUARTERS PUTATAN DI ATAS SEBAHAGIAN LOT N.T 213059771, JALAN SAILAN IMBAAN PUTATAN, DAERAH PUTATAN, SABAH

Tajuk Komponen:

BALAI BOMBA
(TANGGA 2)

Tajuk Lukisan:

KERATAN B-B
DETAIL 1
DETAIL 2
HANDRAIL DETAIL

ARCHITECT
ALASIM OMAR ARCHITECT
F-27-1, ROYAL PLAZA PUTATAN
KM 11.2, JALAN PUTATAN
88200, KOTA KINABALU, SABAH
E : alasim.architect@gmail.com
T : +6 088 760 752
F: +6 088 761 752

DWG INFO
Scale : As Shown
Date : JANUARY 2024
Drawing Number : Revision 0

DWG TITLE

Sketch	DP Sub	IPBM	Construction
Prelim	BP Sub	Contract	As-Built

200413/ASBUILT/021/REV.0