

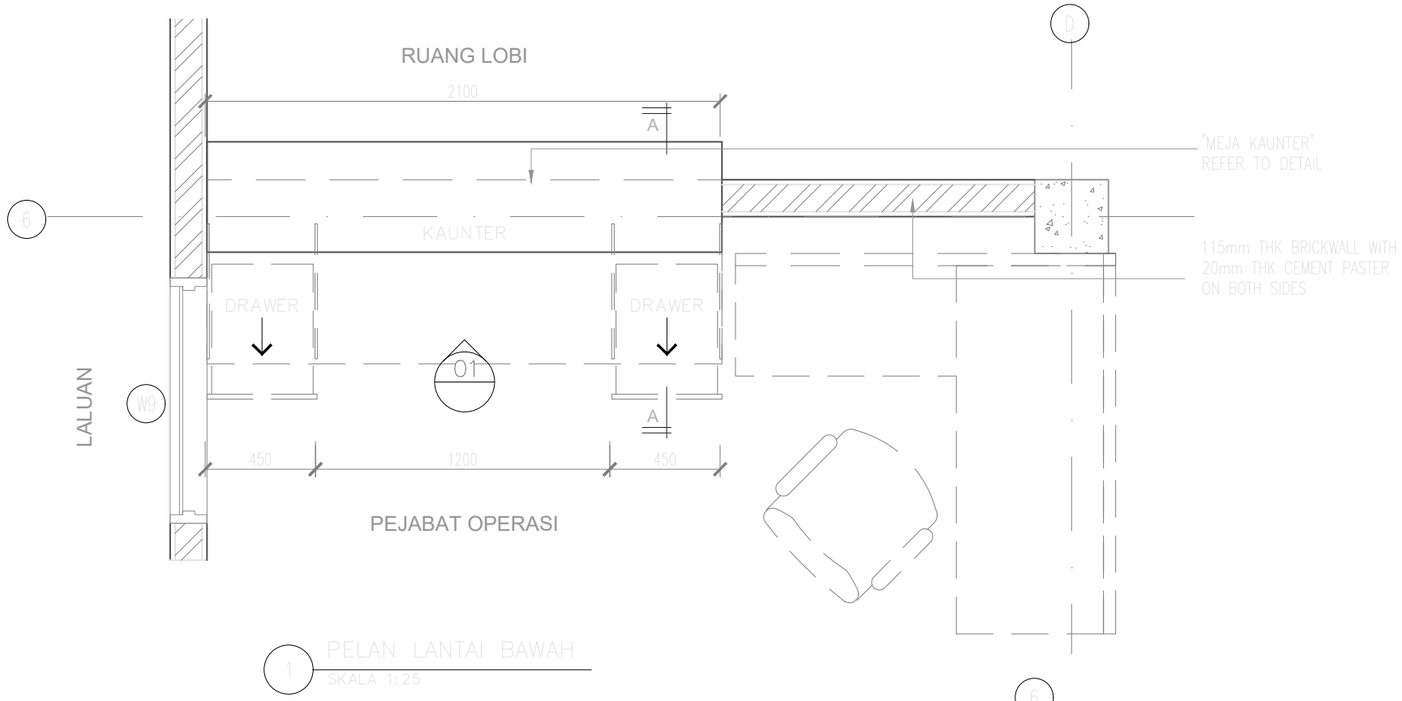


1 PELAN LANTAI BAWAH
SKALA 1:25

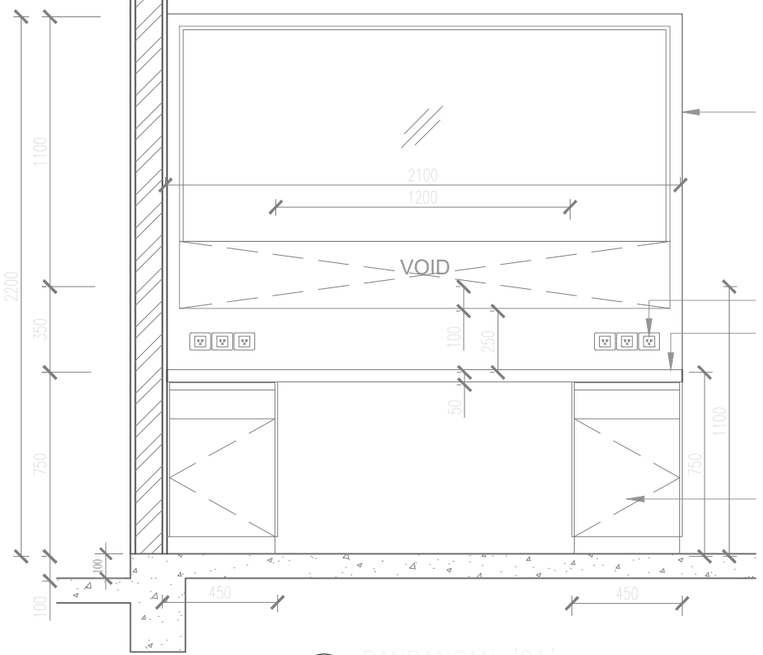

2 PANDANGAN '01'
SKALA 1:25

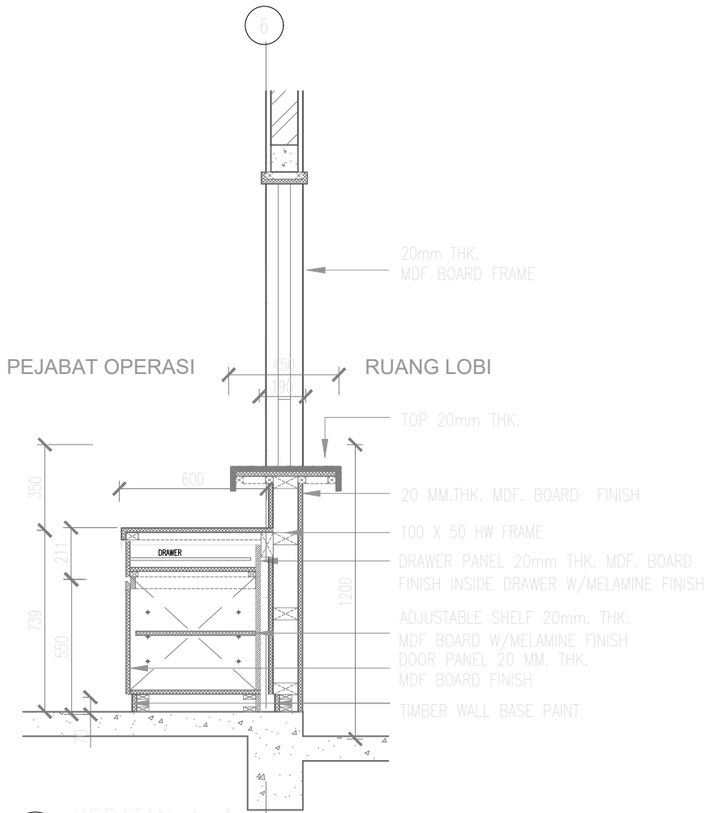

3 KERATAN A-A
SKALA 1:25

AS-BUILT DRAWING

Pemaju :

KEMENTERIAN PERUMAHAN DAN KERAJAAN TEMPATAN

Pemilik :

JABATAN BOMBA DAN PENYELAMAT MALAYSIA

Tajuk Projek:

CADANGAN PEMBINAAN PROJEK BALAI BOMBA & KUARTERS PUTATAN DI ATAS SEBAHAGIAN LOT N.T 213059771, JALAN SAILAN IMBAAN PUTATAN, DAERAH PUTATAN, SABAH

Tajuk Komponen:

BALAI BOMBA
(PEJABAT OPERASI)

Tajuk Lukisan:

PELAN LANTAI BAWAH
PANDANGAN 1
KERATAN A-A

ARCHITECT
ALASIM OMAR ARCHITECT
F-27-1, ROYAL PLAZA PUTATAN
KM 11.2, JALAN PUTATAN
88200, KOTA KINABALU, SABAH
E : alasim.architect@gmail.com
T : +6 088 760 752
F: +6 088 761 752

DWG INFO

Scale : As Shown
Date : JANUARY 2024

Sketch	DP Sub	IPBM	Construction
Prelim	BP Sub	Contract	As-Built

DWG TITLE

Drawing Number : Revision 0

200413/ASBUILT/023/REV.0