

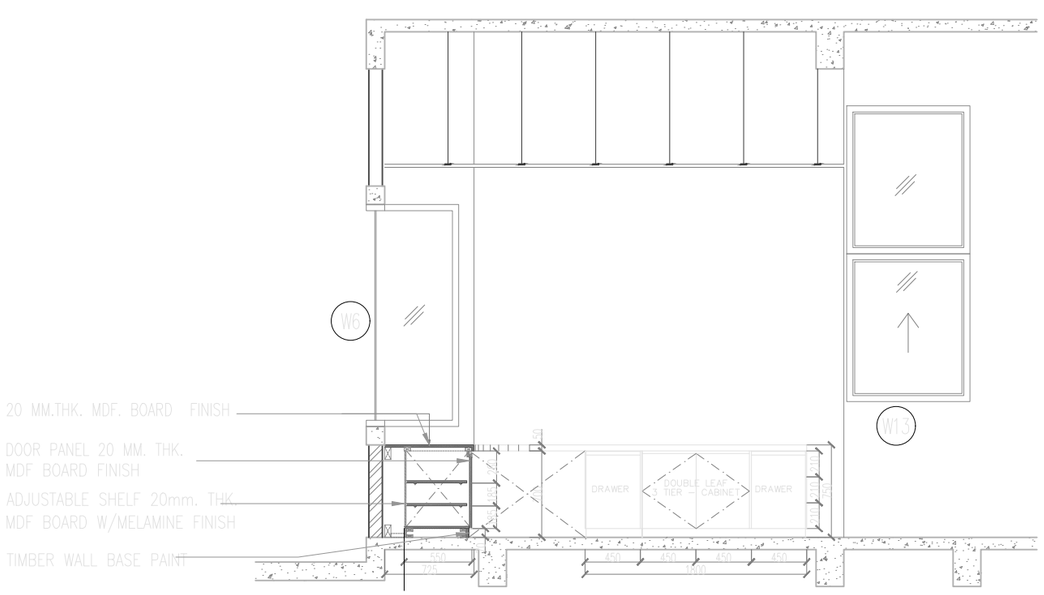


3 PANDANGAN '02' (KERATAN B-B)
SKALA 1:50

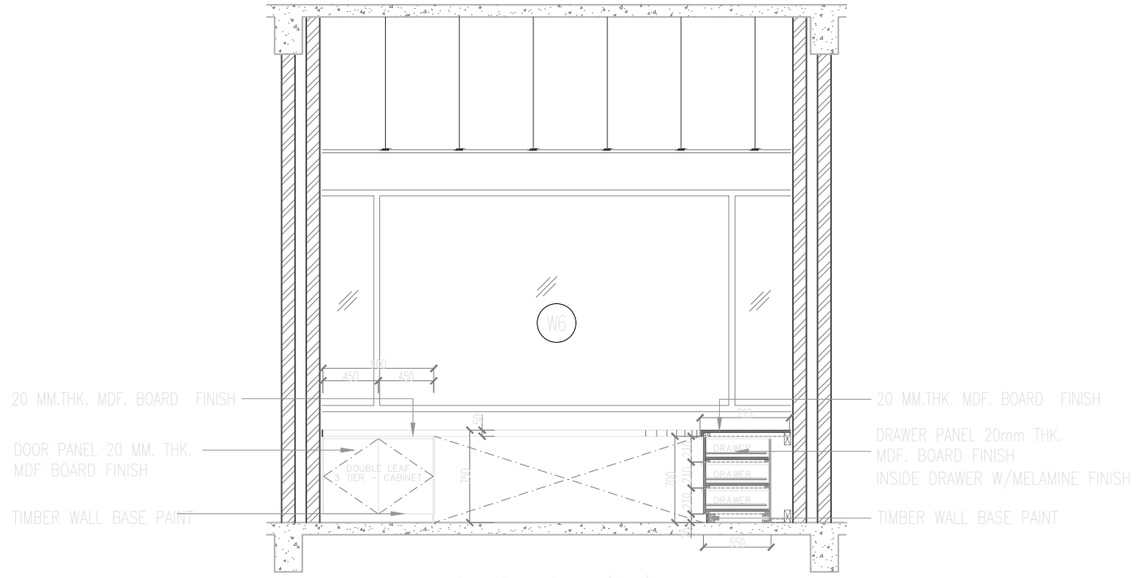

2 PANDANGAN '01'
SKALA 1:50

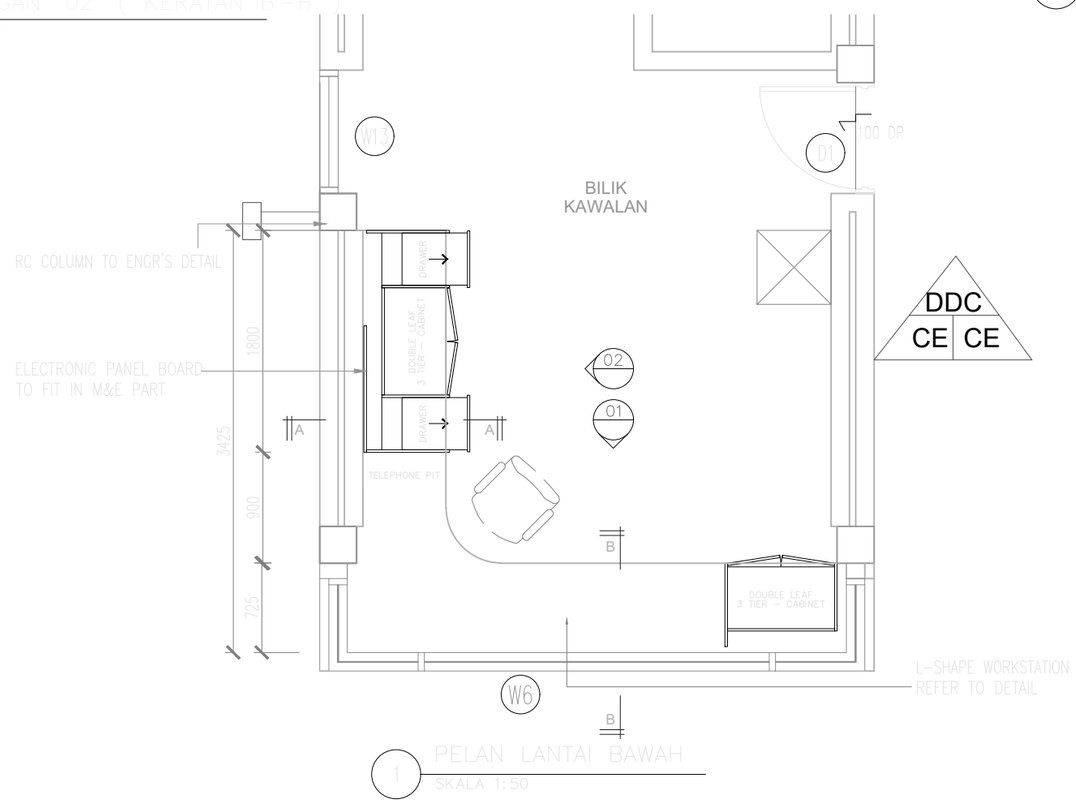

1 PELAN LANTAI BAWAH
SKALA 1:50

AS-BUILT DRAWING

Pemaju :

KEMENTERIAN PERUMAHAN DAN KERAJAAN TEMPATAN

Pemilik :

JABATAN BOMBA DAN PENYELAMAT MALAYSIA

Tajuk Projek:

CADANGAN PEMBINAAN PROJEK BALAI BOMBA & KUARTERS PUTATAN DI ATAS SEBAHAGIAN LOT N.T 213059771, JALAN SAILAN IMBAAN PUTATAN, DAERAH PUTATAN, SABAH

Tajuk Komponen:

BALAI BOMBA
(BILIK KAWALAN)

Tajuk Lukisan:

PELAN LANTAI BAWAH
PANDANGAN 1
PANDANGAN 2(KERATAN B-B)

ARCHITECT
ALASIM OMAR ARCHITECT
F-27-1, ROYAL PLAZA PUTATAN
KM 11.2, JALAN PUTATAN
88200, KOTA KINABALU, SABAH
E : alasim.architect@gmail.com
T : +6 088 760 752
F: +6 088 761 752

DWG INFO
Scale : As Shown
Date : JANUARY 2024

Sketch	DP Sub	IPBM	Construction
Prelim	BP Sub	Contract	As-Built

Drawing Number : Revision 0

DWG TITLE
200413/ASBUILT/024/REV.0