
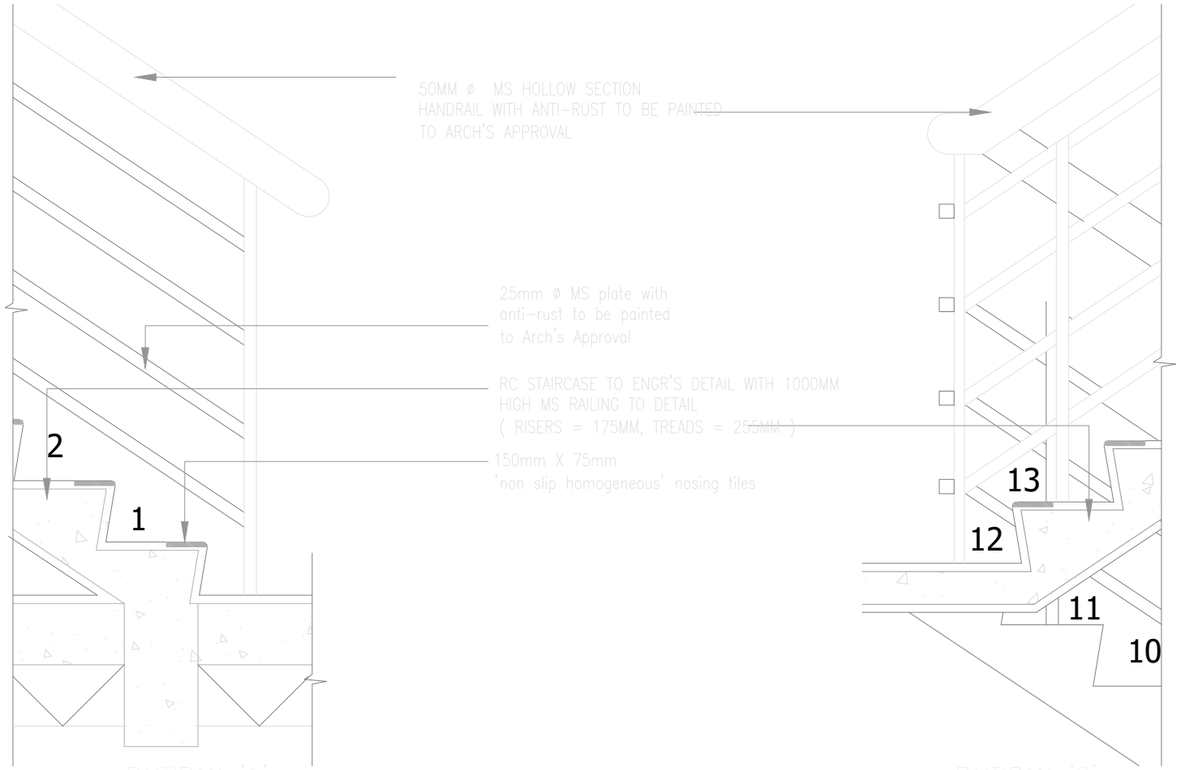


BUTIRAN '1'

SKALA 1:15


BUTIRAN '2'

SKALA 1:15

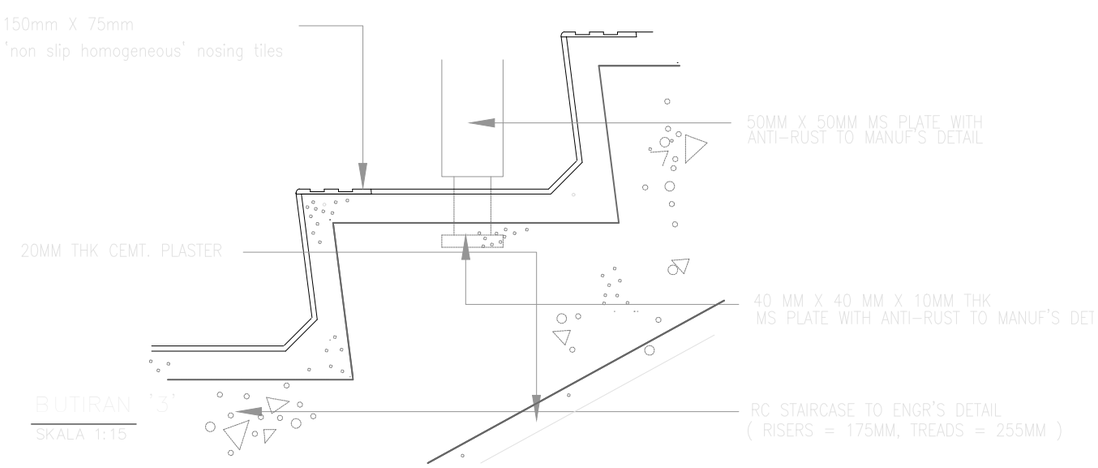


BUTIRAN '3'

SKALA 1:15

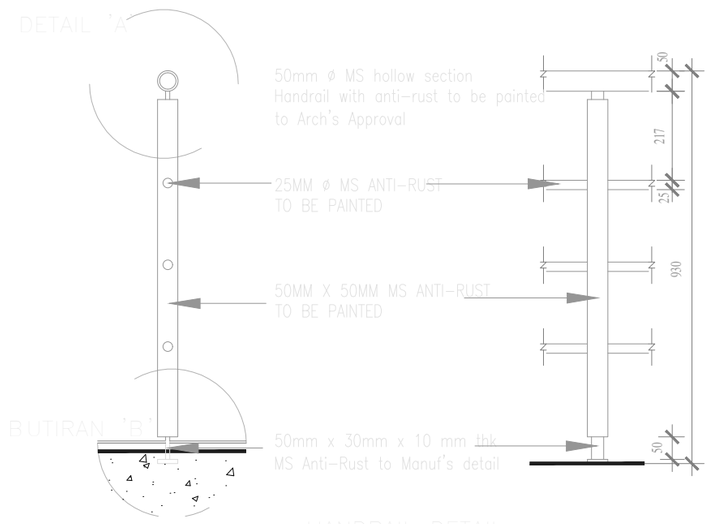


HANDRAIL DETAIL

SKALA 1:15

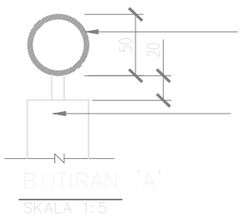

BUTIRAN 'A'

SKALA 1:5

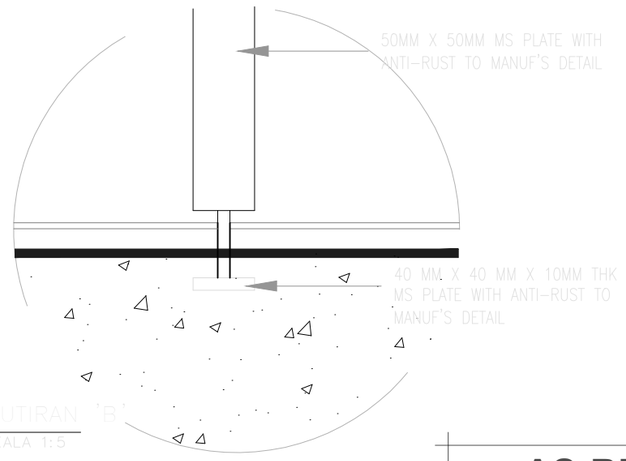

BUTIRAN 'B'

SKALA 1:5

AS-BUILT DRAWING

Pemaju :

KEMENTERIAN PERUMAHAN DAN KERAJAAN TEMPATAN

Pemilik :

JABATAN BOMBA DAN PENYELAMAT MALAYSIA

Tajuk Projek:

CADANGAN PEMBINAAN PROJEK BALAI BOMBA & KUARTERS PUTATAN DI ATAS SEBAHAGIAN LOT N.T 213059771, JALAN SAILAN IMBAAN PUTATAN, DAERAH PUTATAN, SABAH

Tajuk Komponen:

KUARTERS
(TANGGA)

Tajuk Lukisan:

BUTIRAN 1
BUTIRAN 2
BUTIRAN 3
HANDRAIL DETAIL
BUTIRAN A
BUTIRAN B

ARCHITECT
ALASIM OMAR ARCHITECT
F-27-1, ROYAL PLAZA PUTATAN
KM 11.2, JALAN PUTATAN
88200, KOTA KINABALU, SABAH
E : alasim.architect@gmail.com
T : +6 088 760 752
F: +6 088 761 752

DWG INFO

Scale : As Shown
Date : JANUARY 2024

Drawing Number : Revision 0

DWG TITLE

Sketch	DP Sub	IPBM	Construction
Prelim	BP Sub	Contract	As-Built

200413/ASBUILT/034/REV.0