
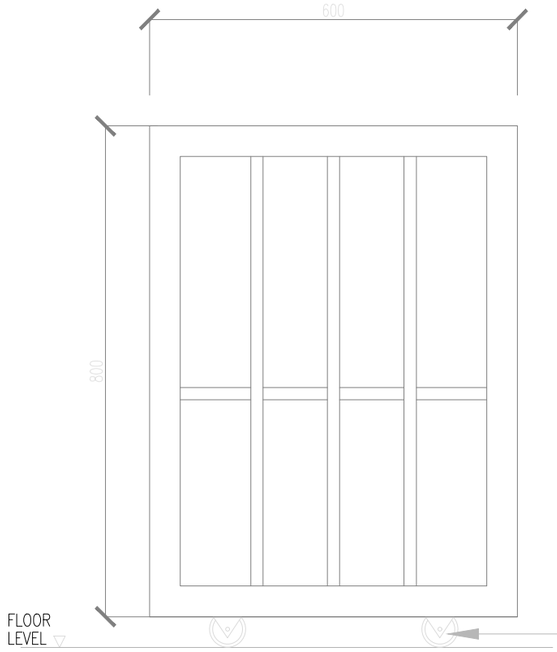


Roda pintu gelangsar
rujuk butiran pengeluar

BUTIRAN PINTU P2
SKALA 1:10

NOTA:
1. Semua sambungan hendaklah di kimpal

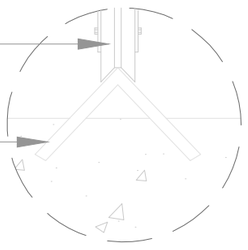

Roda pintu gelangsar

50mm X 50mm keluli sederhana keras bentuk 'L' sebagai trek ditanam di dalam papak konkrit

BUTIRAN A

AS-BUILT DRAWING

Pemaju :

KEMENTERIAN PERUMAHAN DAN KERAJAAN TEMPATAN

Pemilik :

JABATAN BOMBA DAN PENYELAMAT MALAYSIA

Tajuk Projek:

CADANGAN PEMBINAAN PROJEK BALAI BOMBA & KUARTERS PUTATAN DI ATAS SEBAHAGIAN LOT N.T 213059771, JALAN SAILAN IMBAAN PUTATAN, DAERAH PUTATAN, SABAH

Tajuk Komponen:

KUARTERS
(PINTU)

Tajuk Lukisan:

BUTIRAN PINTU

ARCHITECT
ALASIM JOMAR ARCHITECT
F-27-1, ROYAL PLAZA PUTATAN
KM 11.2, JALAN PUTATAN
88200, KOTA KINABALU, SABAH
E : alasim.architect@gmail.com
T : +6 088 760 752
F: +6 088 761 752

DWG INFO
Scale : As Shown
Date : JANUARY 2024
Drawing Number : Revision 0

DWG TITLE

Sketch	DP Sub	JPBM	Construction
Prelim	BP Sub	Contract	As-Built

200413/ASBUILT/040/REV.0