

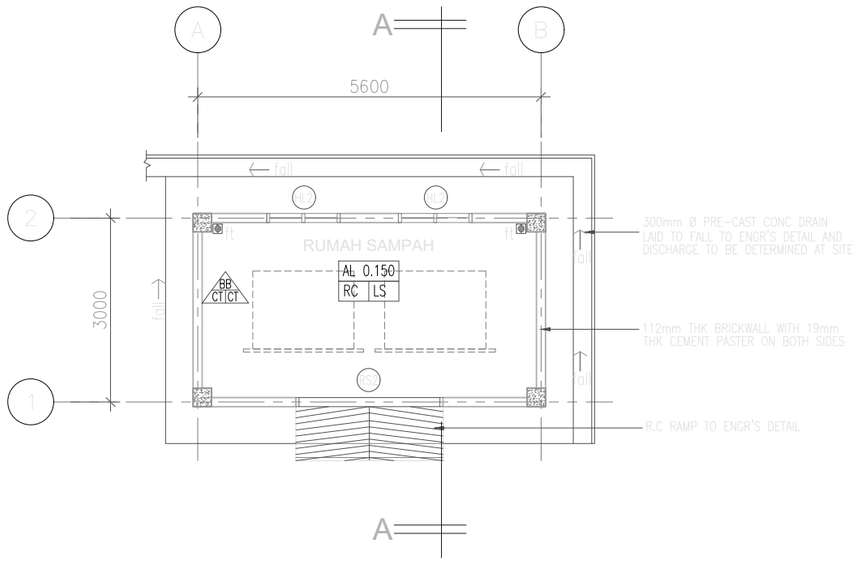


1 PELAN LANTAI
SKALA 1:100

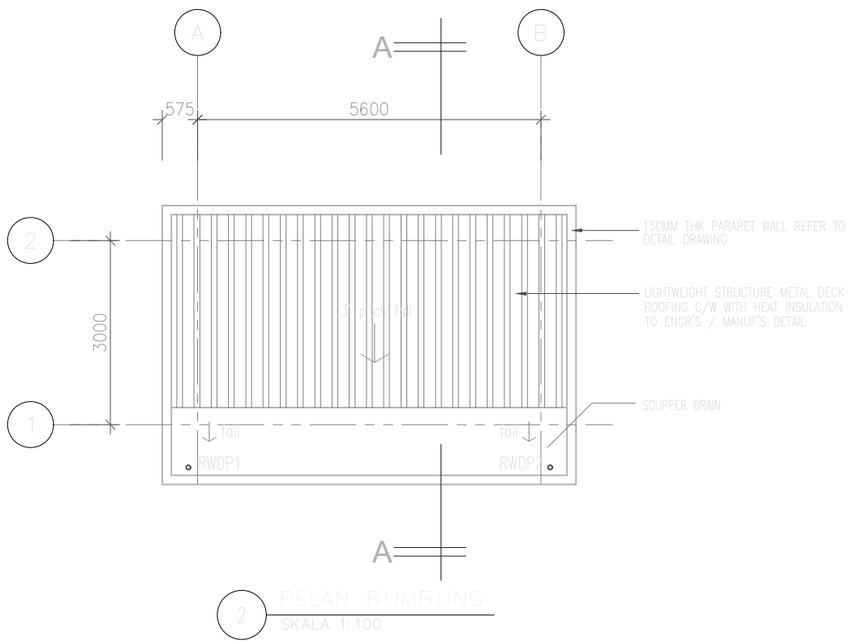


2 PELAN BUMBUNG
SKALA 1:100

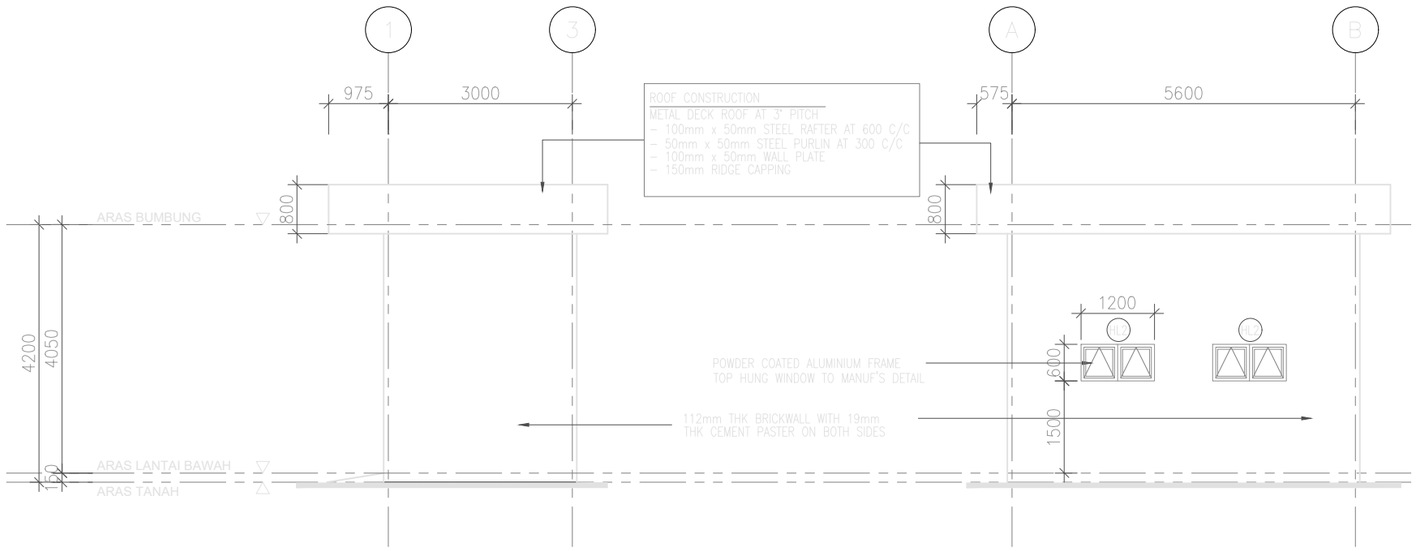

5 PANDANGAN SISI
SKALA 1:100

6 PANDANGAN BELAKANG
SKALA 1:100

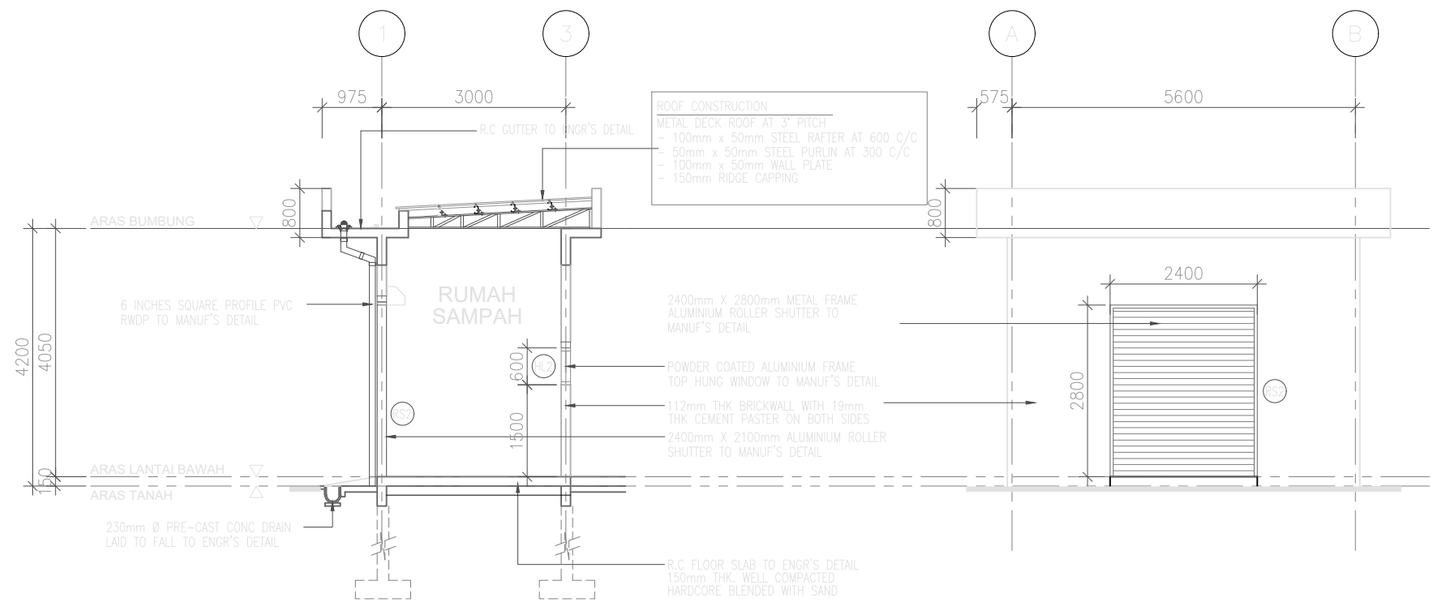

3 KERATAN A-A
SKALA 1:100

4 PANDANGAN HADAPAN
SKALA 1:100

AS-BUILT DRAWING

Pemaju :

KEMENTERIAN PERUMAHAN DAN KERAJAAN TEMPATAN

Pemilik :

JABATAN BOMBA DAN PENYELAMAT MALAYSIA

Tajuk Projek:

CADANGAN PEMBINAAN PROJEK BALAI BOMBA & KUARTERS PUTATAN DI ATAS SEBAHAGIAN LOT N.T 213059771, JALAN SAILAN IMBAAN PUTATAN, DAERAH PUTATAN, SABAH

Tajuk Komponen:

RUMAH SAMPAH

Tajuk Lukisan:

PELAN LANTAI
PELAN BUMBUNG
KERATAN A-A
PANDANGAN HADAPAN
PANDANGAN SISI
PANDANGAN BELAKANG

ARCHITECT
ALASIM OMAR ARCHITECT
F-27-1, ROYAL PLAZA PUTATAN
KM 11.2, JALAN PUTATAN
88200, KOTA KINABALU, SABAH
E : alasim.architect@gmail.com
T : +6 088 760 752
F: +6 088 761 752

DWG INFO
Scale : As Shown
Date : JANUARY 2024
Drawing Number : Revision 0

DWG TITLE

Sketch	DP Sub	JPBM	Construction
Prelim	BP Sub	Contract	As-Built

200413/ASBUILT/041/REV.0