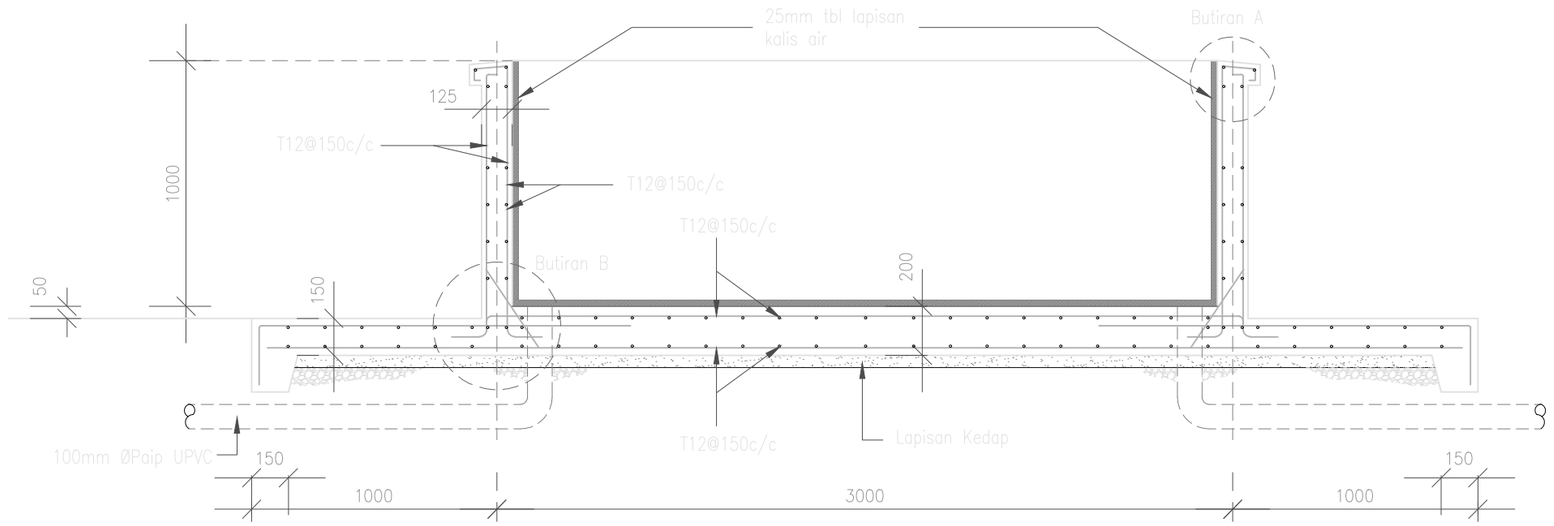
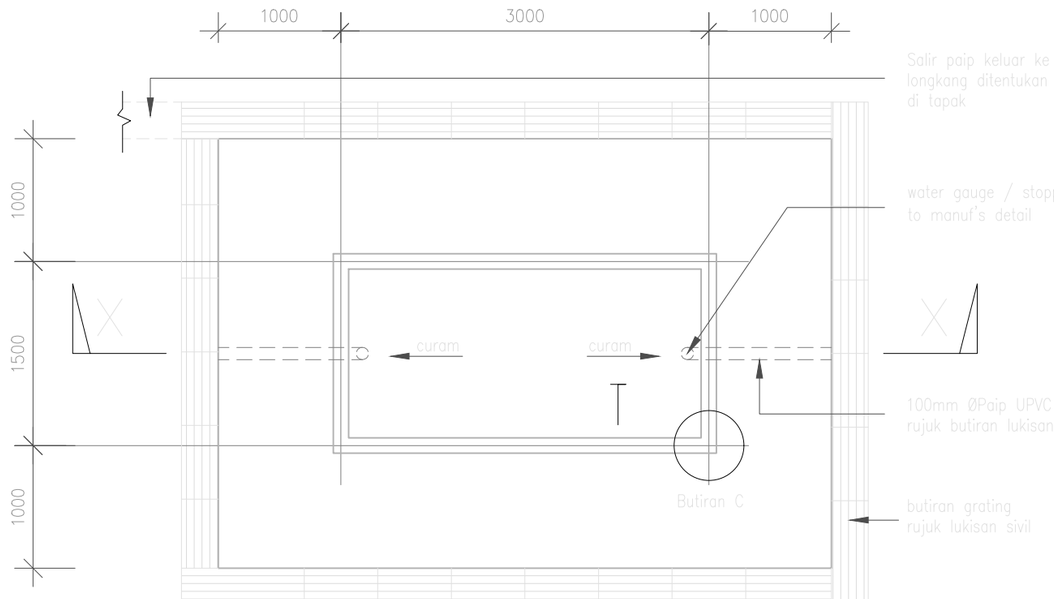
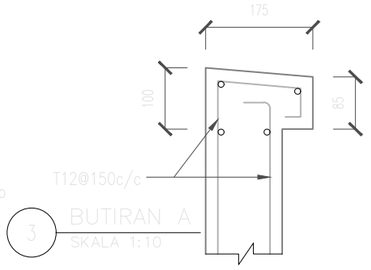


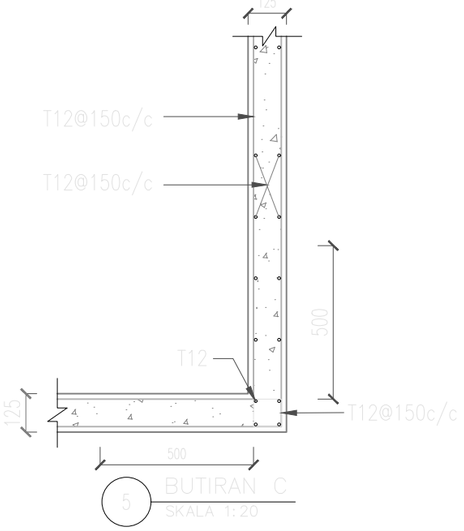

2 KERATAN X–X
SKALA 1:25



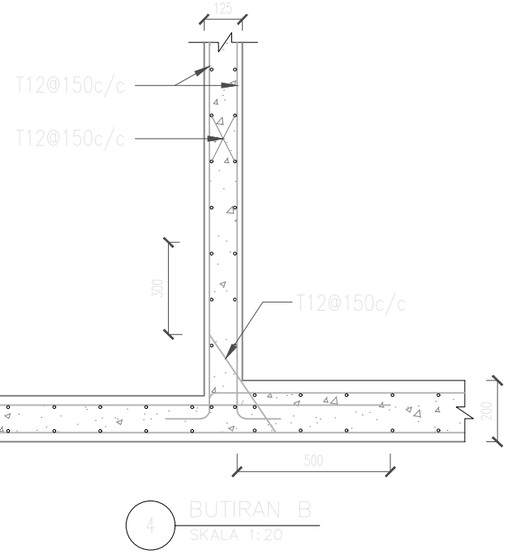

1 PELAN LANTAI
SKALA 1:50




3 BUTIRAN A
SKALA 1:10




5 BUTIRAN C
SKALA 1:20




4 BUTIRAN B
SKALA 1:20

# AS-BUILT DRAWING

Pemaju :

KEMENTERIAN PERUMAHAN DAN KERAJAAN TEMPATAN

Pemilik :

JABATAN BOMBA DAN PENYELAMAT MALAYSIA

Tajuk Projek:

CADANGAN PEMBINAAN PROJEK BALAI BOMBA & KUARTERS PUTATAN DI ATAS SEBAHAGIAN LOT N.T 213059771, JALAN SAILAN IMBAAN PUTATAN, DAERAH PUTATAN, SABAH

Tajuk Komponen:

KOLAH AIR

Tajuk Lukisan:

PELAN LANTAI
KERATAN X–X
BUTIRAN B
BUTIRAN C

ARCHITECT
ALASIM OMAR ARCHITECT
F–27–1, ROYAL PLAZA PUTATAN
KM 11.2, JALAN PUTATAN
88200, KOTA KINABALU, SABAH
E : alasim.architect@gmail.com
T : +6 088 760 752
F: +6 088 761 752

DWG INFO

Scale : As Shown
Date : JANUARY 2024

DWG TITLE

| Sketch | DP Sub | JPBM | Construction |
|---|---|---|---|
| Prelim | BP Sub | Contract | As–Built |

Drawing Number : Revision 0

200413/ASBUILT/042/REV.0