
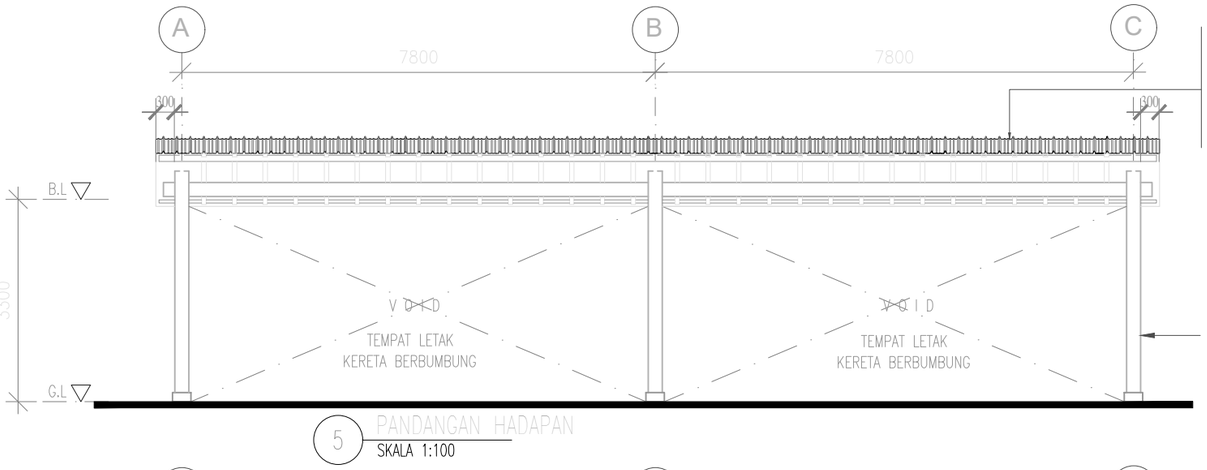



5 PANDANGAN HADAPAN
SKALA 1:100

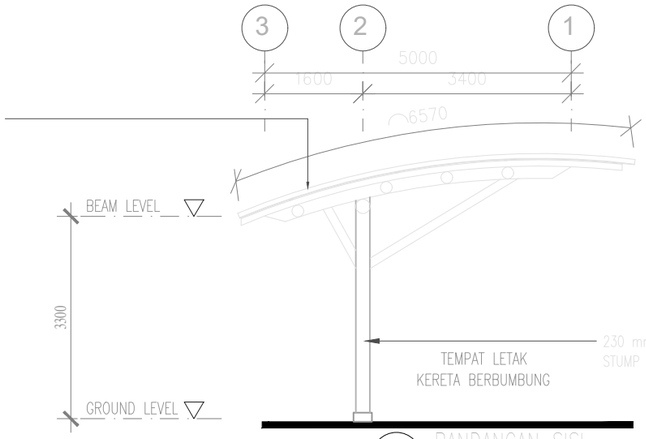


6 PANDANGAN SISI
SKALA 1:100

NOTA :


1. Lukisan Arkitek adalah hakcipta terpelihara.
2. Semua ukuran mesti disemak diatas tapak binaan. Hanya ukuran yang dicatatkan sahaja perlu digunakan, sahaja perlu digunakan. Kontraktor hendaklah merujuk pada Lukisan Kerja Luar Bangunan dan Struktur untuk kerja–kerja Sivil & Struktur dan Lukisan Mekanikal dan Elektrik untuk kerja–kerja Mekanikal & Elektrik. Segala percanggahan tapak bina hendaklah dilaporkan kepada Pegawai Penguasa.
3. Bahan binaan dinding rujuk butiran dan kelulusan jurutera.

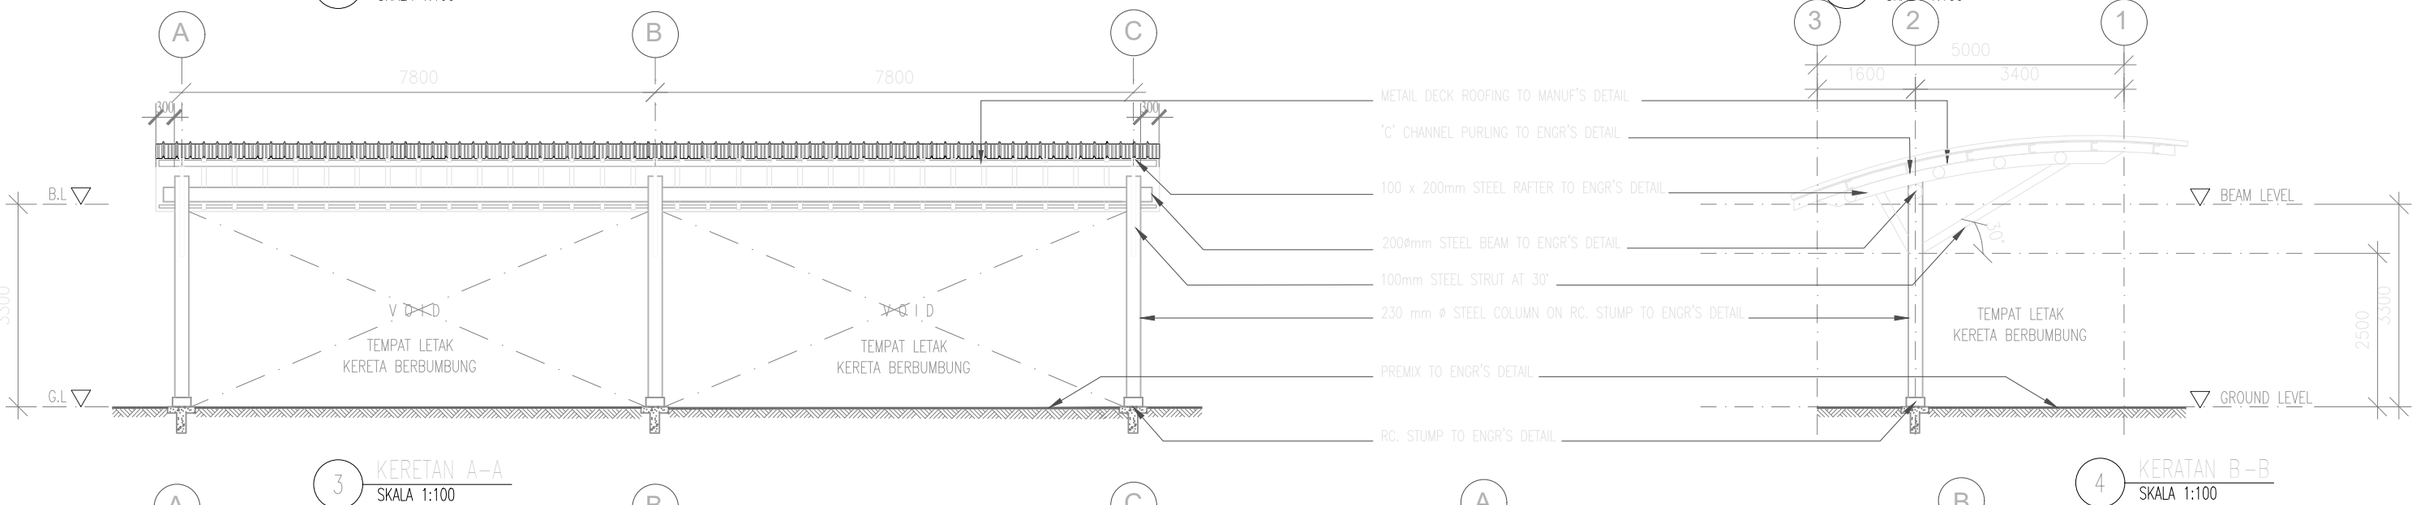

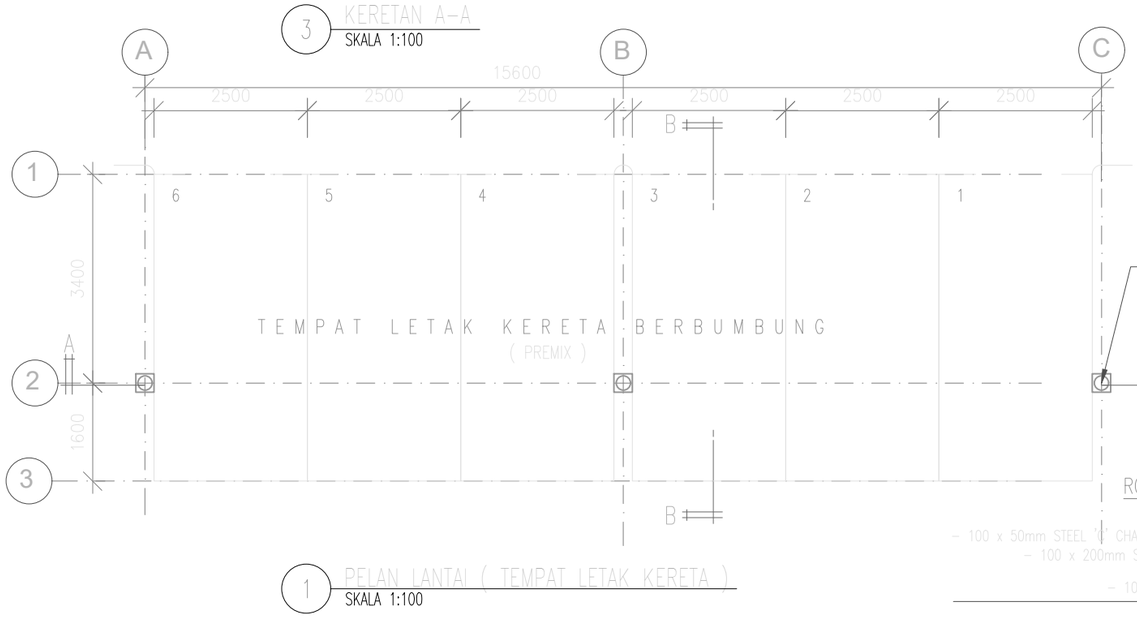

3 KERETAN A–A
SKALA 1:100

1 PELAN LANTAI (TEMPAT LETAK KERETA)
SKALA 1:100

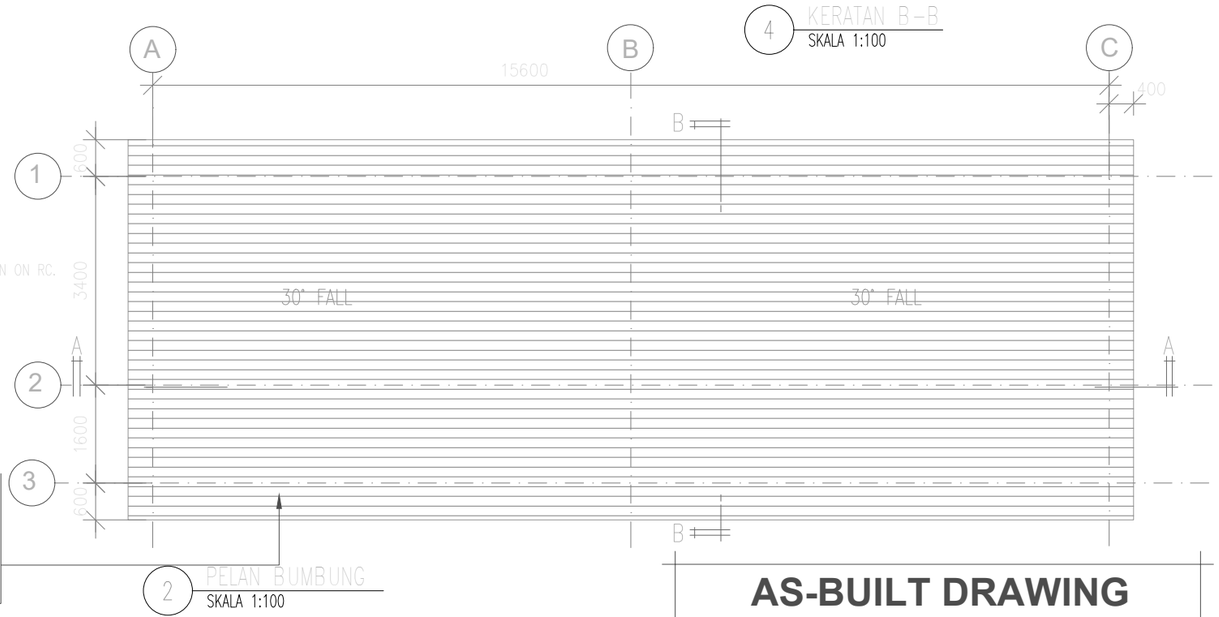

4 KERATAN B–B
SKALA 1:100

2 PELAN BUMBUNG
SKALA 1:100

AS-BUILT DRAWING

Pemaju :

KEMENTERIAN PERUMAHAN DAN KERAJAAN TEMPATAN

Pemilik :

JABATAN BOMBA DAN PENYELAMAT MALAYSIA

Tajuk Projek:

CADANGAN PEMBINAAN PROJEK BALAI BOMBA & KUARTERS PUTATAN DI ATAS SEBAHAGIAN LOT N.T 213059771, JALAN SAILAN IMBAAN PUTATAN, DAERAH PUTATAN, SABAH

Tajuk Komponen:

TEMPAT LETAK KERETA

Tajuk Lukisan:

PELAN LANTAI
PELAN BUMBUNG
KERATAN A–A
KERATAN B–B
PANDANGAN HADAPAN
PANDANGAN SISI

ALASIM OMAR ARCHITECT
F–27–1, ROYAL PLAZA PUTATAN
KM 11.2, JALAN PUTATAN
88200, KOTA KINABALU, SABAH
E : alasim.architect@gmail.com
T : +6 088 760 752
F: +6 088 761 752

DWG INFO

Scale : As Shown
Date : JANUARY 2024

Drawing Number : Revision 0

DWG TITLE

Sketch	DP Sub	JPBM	Construction
Prelim	BP Sub	Contract	As–Built

200413/ASBUILT/043/REV.0