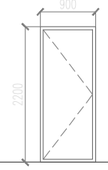
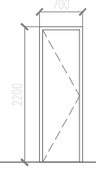
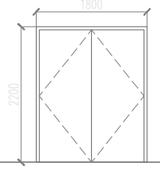
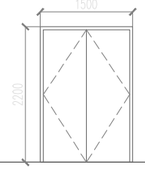
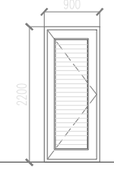
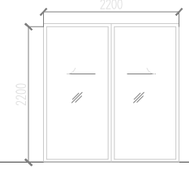
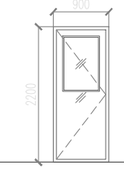
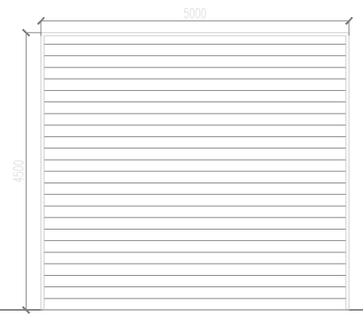
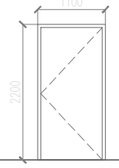
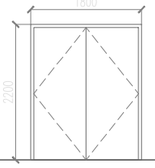
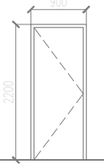
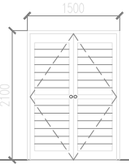
JADUAL PINTU

TYPE		D1	D2	D3	D4	D5	SD1	D1A
								
SPECIFICATION		METAL FRAME TIMBER SOLID DOOR	METAL FRAME PLYWOOD FLUSH DOOR	METAL FRAME TIMBER SOLID DOOR	METAL FRAME TIMBER SOLID DOOR	METAL FRAME PLYWOOD FLUSH DOOR HW LOUVRESS BELOW	ALUMN FRAME GLASS SLIDING DOOR WITH FIXED GLASS PANEL.	METAL FRAME TIMBER SOLID DOOR C/W HALF GLASS PANEL
IRONMONGERY								
SIZE	HEIGHT	2200	2200	2200	2200	2200	2200	2200
	WIDTH	900	700	1800	1500	900	2200	900
LOCATION	(BLOK UTAMA)	BILIK KAWALAN, BILIK M&E, BILIK KETUA BALAI TANDAS LELAKI, BILIK SEDIA WANITA, BILIK MESS & PANTRI	TANDAS LELAKI	BILIK UTILITI PERALATAN	PEJABAT OPERASI	TANDAS OKU UTILITI	RUANG LOBI	BILIK PENYELIA
	ARAS 2 (BLOK UTAMA)	BILIK MESYUARAT/KULIAH, SURAU, BILIK UNIT PILI BOMBA BILIK PERSEDIAAN PENYELIA, BILIK BASUH, TANGKI AIR BILIK PERSEDIAAN LELAKI, BILIK GYM	TANDAS LELAKI	–	–	–	–	–
	ARAS 1-5 (MENARA LATIHAN)	MENARA LATIHAN	MENARA LATIHAN	–	–	–	–	–
FLOOR LEVELS	ARAS 1	9	1	1	1	2	1	1
	ARAS 2	17	4	–	–	–	–	–
	MENARA LATIHAN	12	11	–	–	–	–	–
TOTAL NOS		38	16	1	1	2	1	1

TYPE		RS1	RS2	FD1	FD2	FD3	D6
							
SPECIFICATION		HIGH QUALITY CLEAR VIEW TRANSPARENT MOTORISE ROLLER SHUTTER	METAL FRAME ALUMINIUM ROLLER SHUTTER	1HR FIRE RATED DOOR	1HR FIRE RATED DOOR	1HR FIRE RATED DOOR	ALUMINIUM FRAME WITH FIXED LOVRES DOOR
IRONMONGERY							
SIZE	HEIGHT	4500	2800	2200	2200	2200	2100
	WIDTH	5000	2400	1100	1800	900	1500
LOCATION	ARAS 1 (BLOK UTAMA)	RUANG JENTERA	BILIK UTILITI	RUANG LOBI	BILIK SERVIS	TELEFON, ELEKTRIK	–
	ARAS 2 (BLOK UTAMA)	–	–	–	–	TELEFON, ELEKTRIK	–
	ARAS (SETOR LOGISTIK)	–	SETOR LOGISTIK	–	–	–	–
	ARAS (RUMAH SAMPAH)	–	RUMAH SAMPAH	–	–	–	–
	ARAS (RUMAH PAM)	–	–	–	–	–	RUMAH PAM
FLOOR LEVELS	ARAS 1	2	1	1	1	2	–
	ARAS 2		–	–	–	2	–
	SETOR LOGISTIK	–	2	–	–	–	–
	RUMAH SAMPAH	–	1	–	–	–	–
	RUMAH PAM	–	–	–	–	–	1
TOTAL NOS		4	4	1	1	4	1

AS-BUILT DRAWING

Pemaju :

KEMENTERIAN PERUMAHAN DAN KERAJAAN TEMPATAN

Pemilik :

JABATAN BOMBA DAN PENYELAMAT MALAYSIA

Tajuk Projek:

CADANGAN PEMBINAAN PROJEK BALAI BOMBA & KUARTERS PUTATAN DI ATAS SEBAHAGIAN LOT N.T 213059771, JALAN SAILAN IMBAAN PUTATAN, DAERAH PUTATAN, SABAH

Tajuk Komponen:

(JADUAL PINTU)
BALAI BOMBA
MENARA LATIHAN
STOR LOGISTIK)
RUMAH SAMPAH
RUMAH PAM

ARCHITECT
ALASIM OMAR ARCHITECT
F-27-1, ROYAL PLAZA PUTATAN
KM 11.2, JALAN PUTATAN
88200, KOTA KINABALU, SABAH
E : alasim.architect@gmail.com
T : +6 088 760 752
F: +6 088 761 752

DWG INFO

Scale : As Shown
Date : JANUARY 2024

Drawing Number : Revision 0

DWG TITLE

Sketch	DP Sub	JPBM	Construction
Prelim	BP Sub	Contract	As-Built

200413/ASBUILT/044/REV.0