

3 PAPAN TANDA RUANGAN JENTERA
SKALA 1:50




4 PLAT TAHUN BALAI BOMBA
SKALA 1:25

5 BOMBA LOGO
N.T.S

REFER TO SIGNAGE 2

NOTES:
LUKISAN INI ADALAH SEBAGAI PANDUAN BAGI MENGAMBARKAN KEADAAN TAPAK. KETEPATAN KEADAAN, KEDUDUKAN, UKURAN DAN SEBAGAINYA ADALAH TIDAK DIJAMIN. PIHAK KONTRAKTOR HENDAKLAH MELAWAT SENDIRI BAGI PERINCIAN YANG SEBENARNYA.



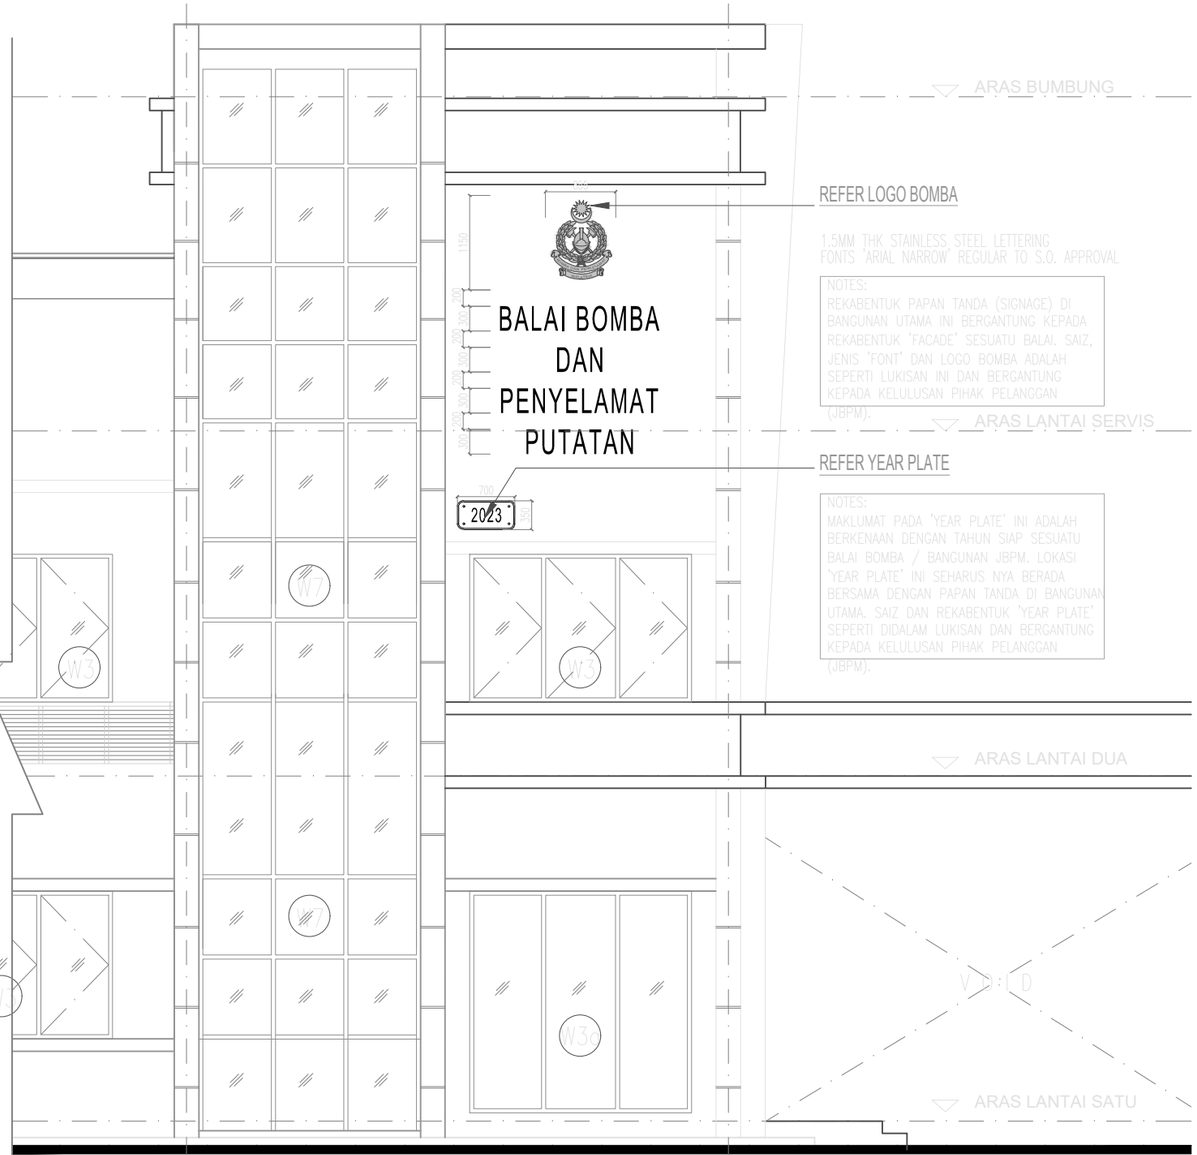

1 PANDANGAN HADAPAN RUANGAN JENTERA
SKALA 1:75

AS-BUILT DRAWING

2 PANDANGAN HADAPAN BALAI
SKALA 1:75

Pemaju :
KEMENTERIAN PERUMAHAN DAN KERAJAAN TEMPATAN

Pemilik :
JABATAN BOMBA DAN PENYELAMAT MALAYSIA

Tajuk Projek:
CADANGAN PEMBINAAN PROJEK BALAI BOMBA & KUARTERS PUTATAN DI ATAS SEBAHAGIAN LOT N.T 213059771, JALAN SAILAN IMBAAN PUTATAN, DAERAH PUTATAN, SABAH

Tajuk Komponen:
PAPAN TANDA DAN PLAT TAHUN BALAI BOMBA

Tajuk Lukisan:
PANDANGAN HADAPAN RUANGAN JENTERA
PANDANGAN HADAPAN BALAI
PAPAN TANDA RUANGAN JENTERA
PLAT TAHUN BALAI BOMBA
BOMBA LOGO

ALASIM OMAR ARCHITECT
F-27-1, ROYAL PLAZA PUTATAN
KM 11.2, JALAN PUTATAN
88200, KOTA KINABALU, SABAH
E : alasim.architect@gmail.com
T : +6 088 760 752
F: +6 088 761 752

Scale	: As Shown	Sketch	DP Sub	JPBM	Construction
Date	: JANUARY 2024	Prelim	BP Sub	Contract	As-Built

Drawing Number : Revision 0

200413/ASBUILT/050/REV.0