

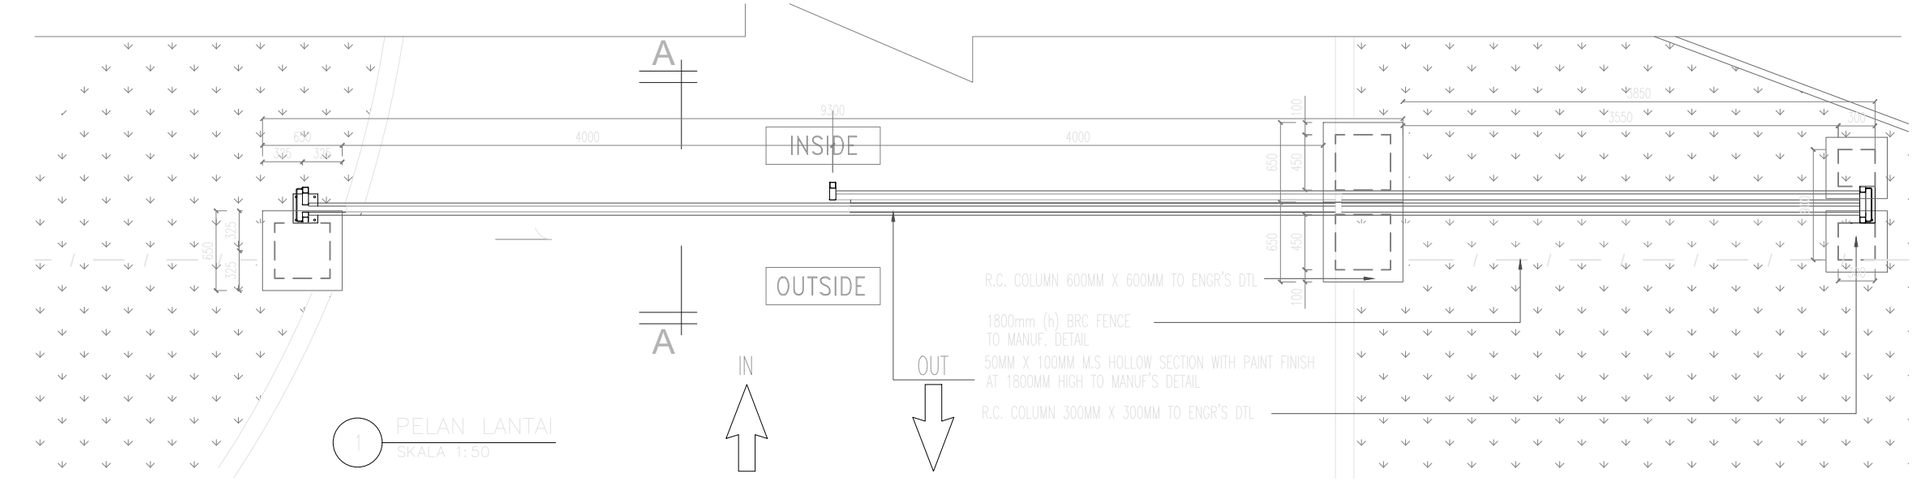



1 PELAN LANTAI
SKALA 1:50

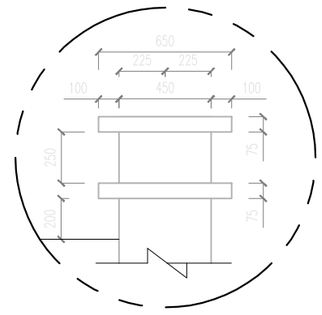


BUTIRAN Y
SKALA 1:30

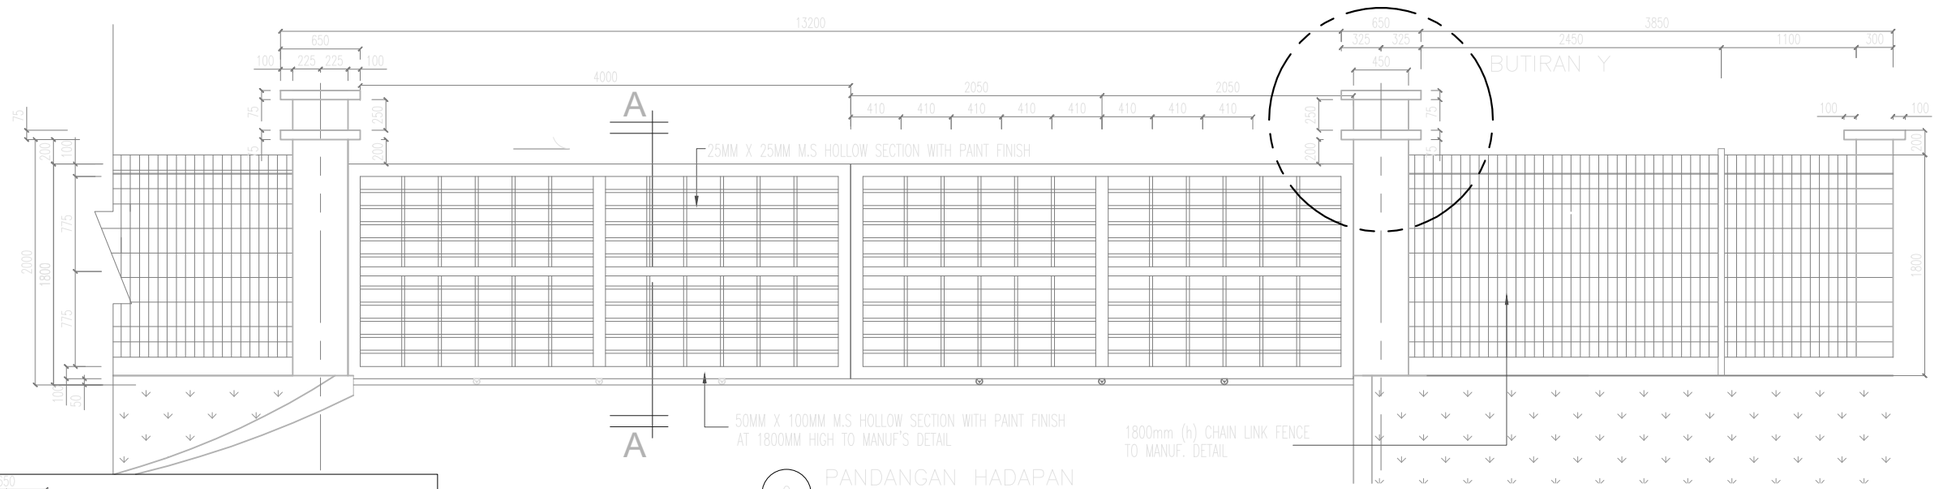


2 PANDANGAN HADAPAN
SKALA 1:50

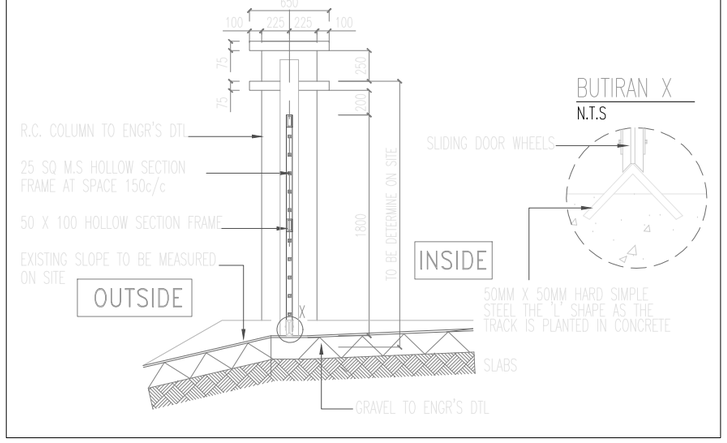


3 KERATAN A-A
SKALA 1:25

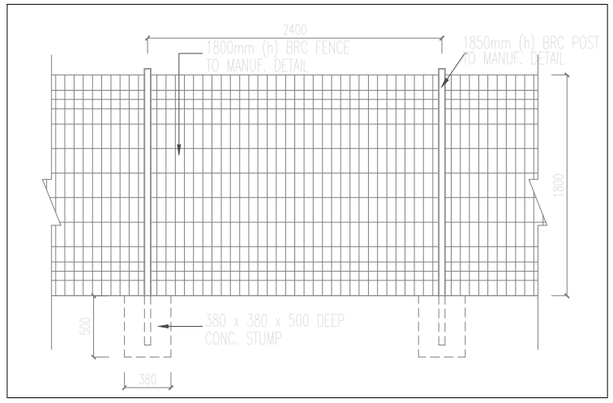


4 BUTIRAN 'A' (CHAIN LINK FENCE)
SKALA 1:50

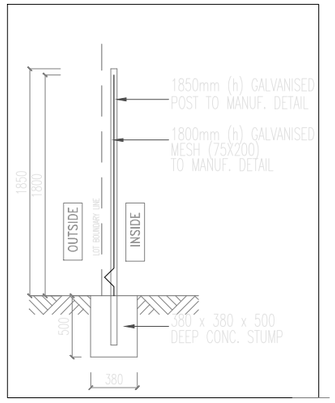

5 BUTIRAN 'B'(CHAIN LINK FENCE)
SKALA 1:50

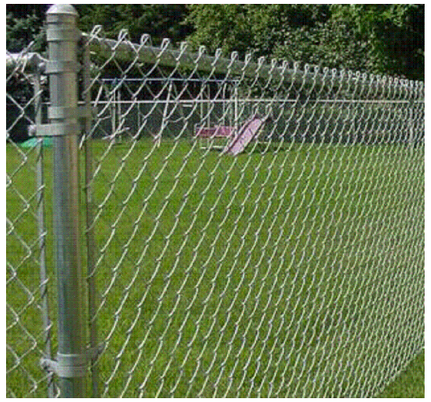

6 GAMBAR (CHAIN LINK FENCE)
N.T.S

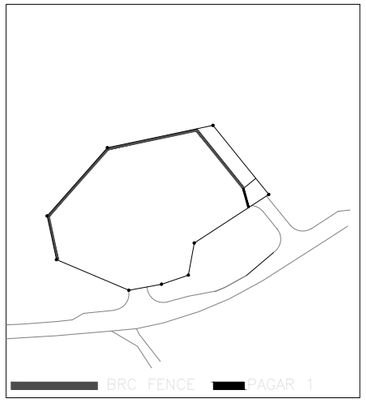

7 LOKASI PAGAR
N.T.S

AS-BUILT DRAWING

Pemaju :

KEMENTERIAN PERUMAHAN DAN KERAJAAN TEMPATAN

Pemilik :

JABATAN BOMBA DAN PENYELAMAT MALAYSIA

Tajuk Projek:

CADANGAN PEMBINAAN PROJEK BALAI BOMBA & KUARTERS PUTATAN DI ATAS SEBAHAGIAN LOT N.T 213059771, JALAN SAILAN IMBAAN PUTATAN, DAERAH PUTATAN, SABAH

Tajuk Komponen:

PAGAR 2

Tajuk Lukisan:

PELAN LANTAI
PANDANGAN HADAPAN
KERATAN A-A
BUTIRAN 'A' (BRC FENCE)
BUTIRAN 'B'(BRC FENCE)
GAMBAR (BRC FENCE)
LOKASI PAGAR

ARCHITECT
ALASIM OMAR ARCHITECT
F-27-1, ROYAL PLAZA PUTATAN
KM 11.2, JALAN PUTATAN
88200, KOTA KINABALU, SABAH
E : alasim.architect@gmail.com
T : +6 088 760 752
F: +6 088 761 752

DWG INFO
Scale : As Shown
Date : JANUARY 2024

DWG TITLE

Sketch	DP Sub	JPBM	Construction
Prelim	BP Sub	Contract	As-Built

Drawing Number : Revision 0

200413/ASBUILT/052/REV.0