

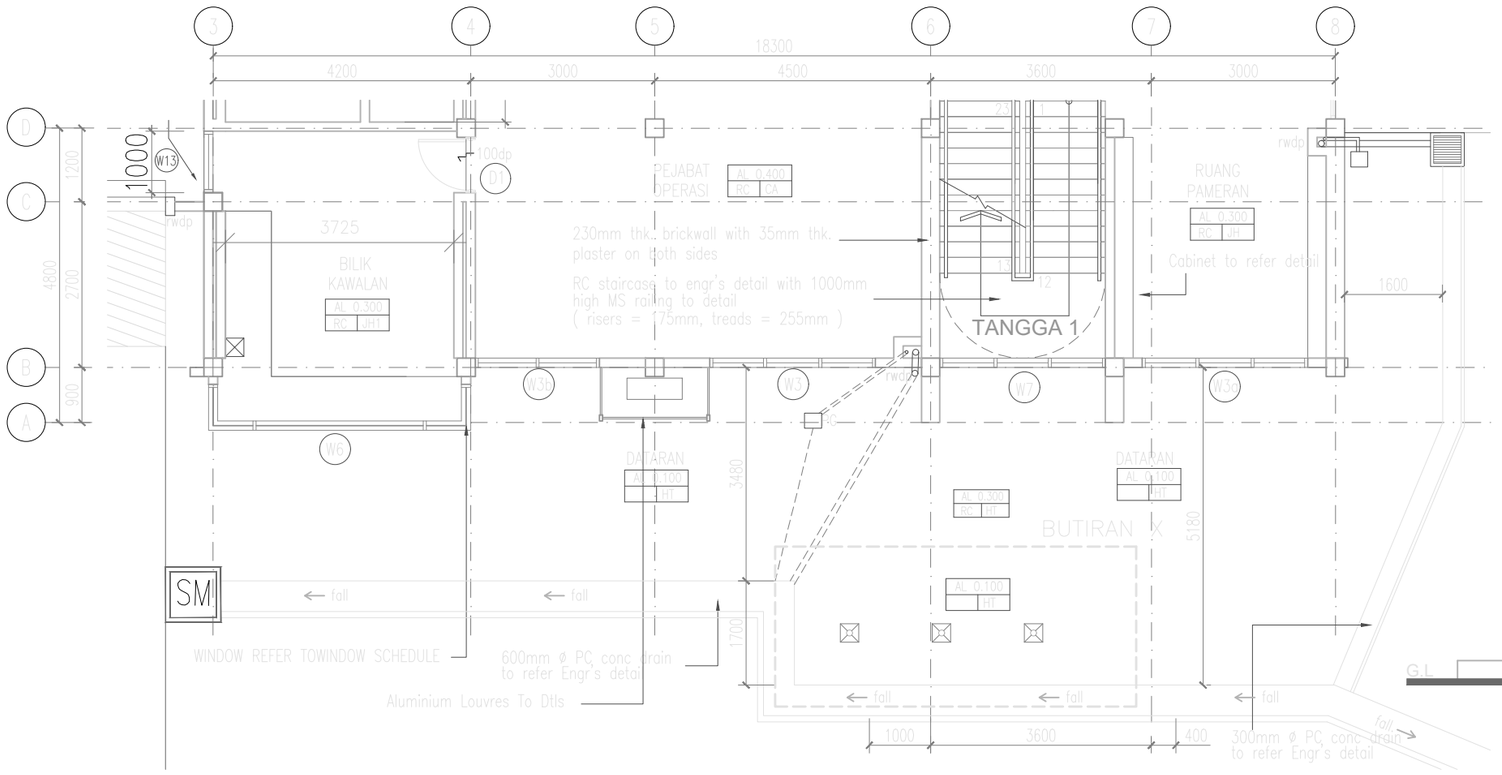


1 PELAN LANTAI BAWAH
SKALA 1:50

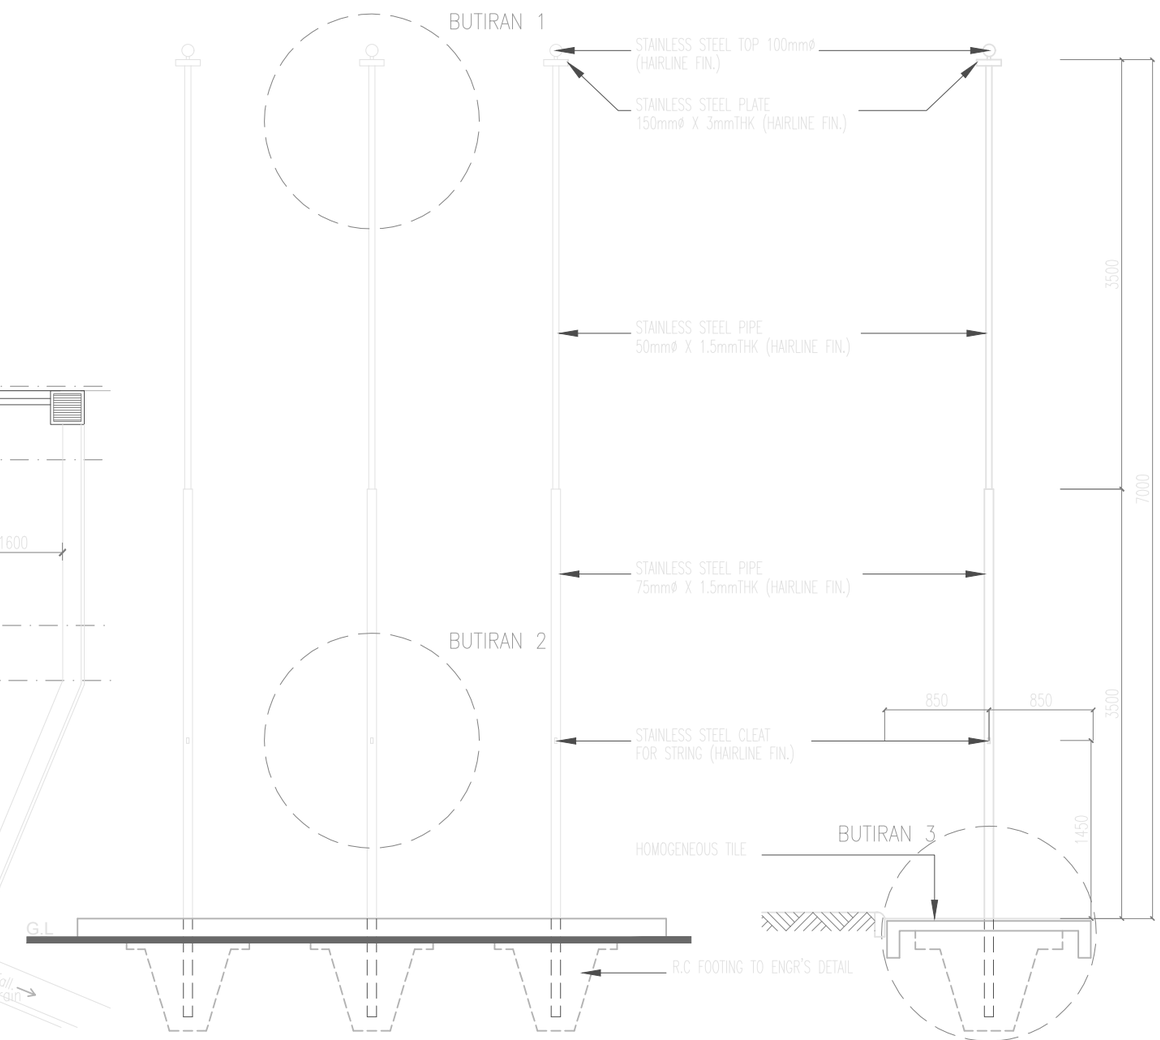


2 PANDANGAN
SKALA 1:50


3 KERATAN
SKALA 1:50

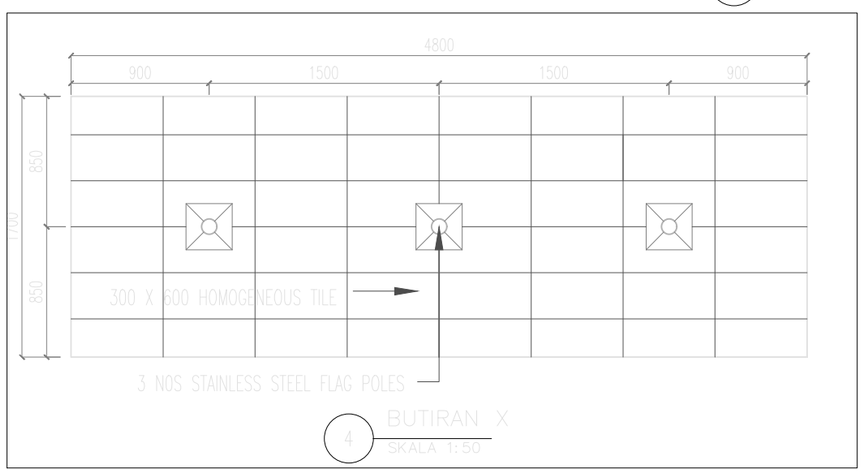

4 BUTIRAN X
SKALA 1:50

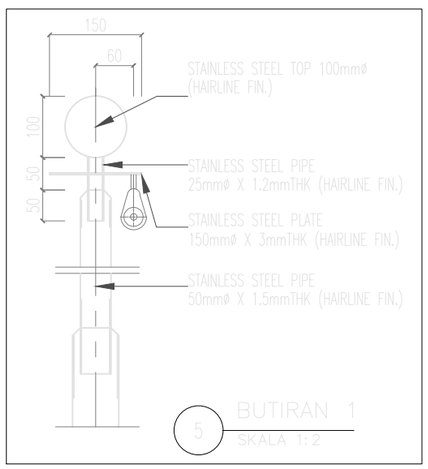


5 BUTIRAN 1
SKALA 1:2

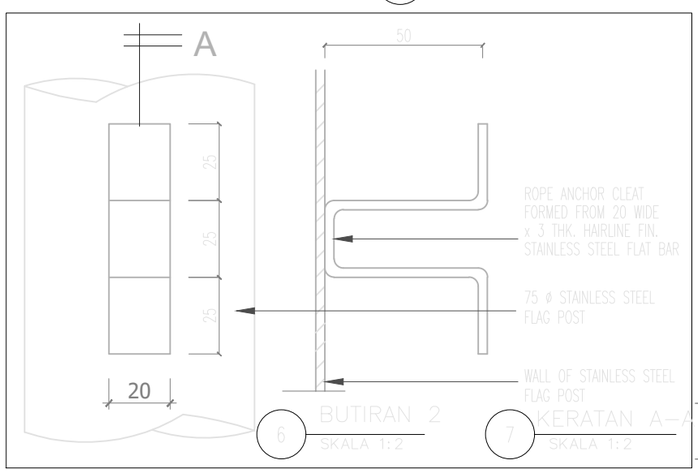

6 BUTIRAN 2
SKALA 1:2

7 KERATAN A-A
SKALA 1:2

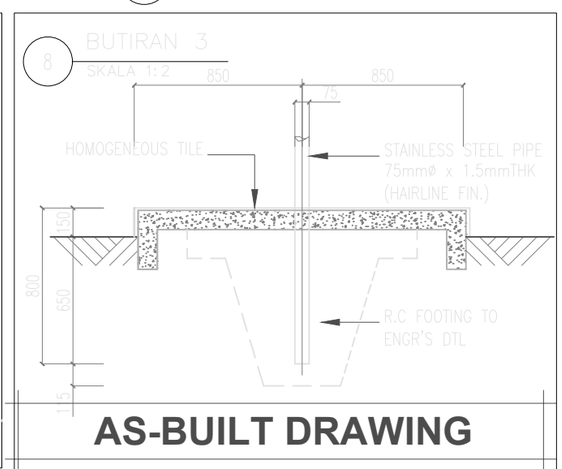

AS-BUILT DRAWING

Pemaju :

KEMENTERIAN PERUMAHAN DAN KERAJAAN TEMPATAN

Pemilik :

JABATAN BOMBA DAN PENYELAMAT MALAYSIA

Tajuk Projek:

CADANGAN PEMBINAAN PROJEK BALAI BOMBA & KUARTERS PUTATAN DI ATAS SEBAHAGIAN LOT N.T 213059771, JALAN SAILAN IMBAAN PUTATAN, DAERAH PUTATAN, SABAH

Tajuk Komponen:

TIANG BENDERA

Tajuk Lukisan:
PELAN LANTAI
PANDANGAN
KERATAN
BUTIRAN X
BUTIRAN 1
BUTIRAN 2
BUTIRAN 3

ALASIM OMAR ARCHITECT
F-27-1, ROYAL PLAZA PUTATAN
KM 11.2, JALAN PUTATAN
88200, KOTA KINABALU, SABAH
E : alasim.architect@gmail.com
T : +6 088 760 752
F: +6 088 761 752

DWG INFO
Scale : As Shown
Date : JANUARY 2024
Drawing Number : Revision 0

DWG TITLE

Sketch	DP Sub	IPBM	Construction
Prelim	BP Sub	Contract	As-Built

200413/ASBUILT/053/REV.0