

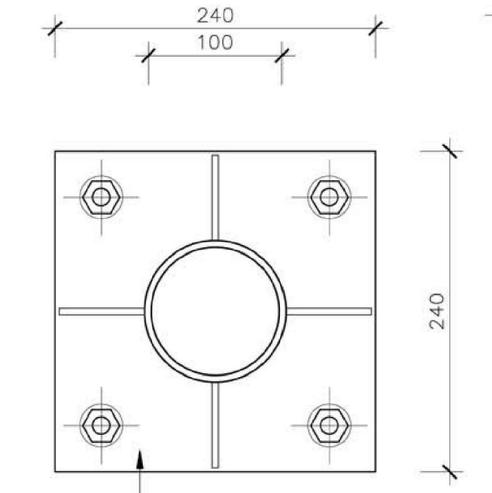



PELAN (BHG,ATS)
TIANG GELUNCUR (SLIDING POLE)
SKALA 1:5

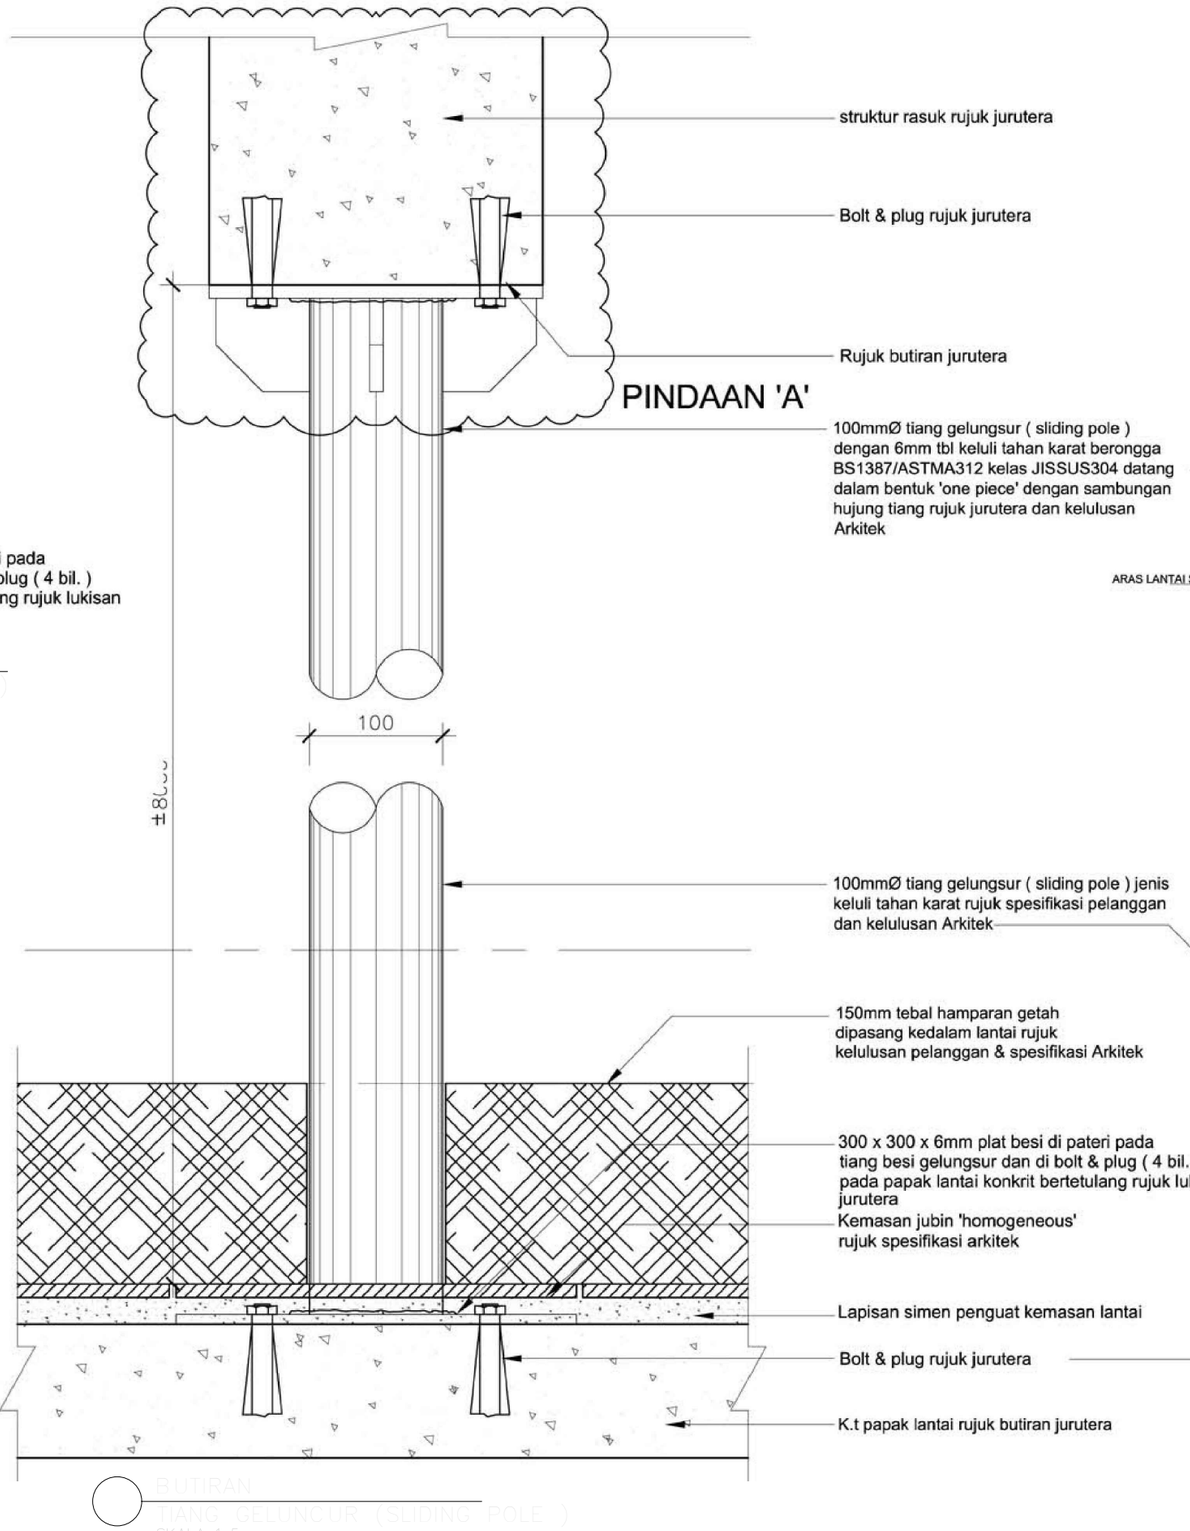

BUTIRAN
TIANG GELUNCUR (SLIDING POLE)
SKALA 1:5

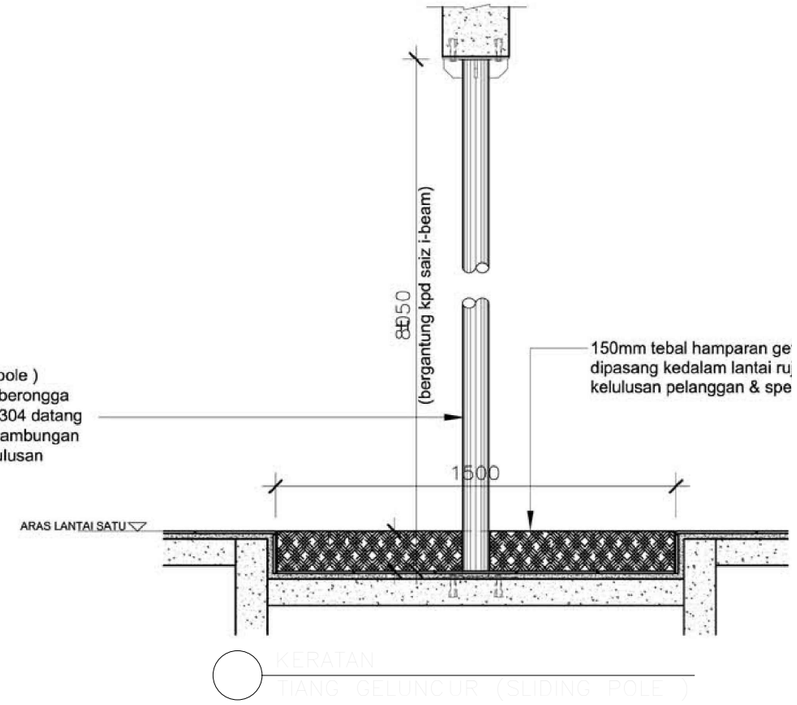

KERATAN
TIANG GELUNCUR (SLIDING POLE)
SKALA 1:5

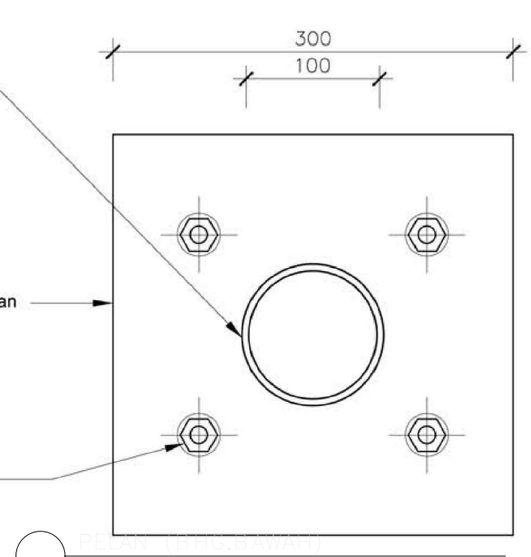

PELAN (BHG,BAWAH)
TIANG GELUNCUR (SLIDING POLE)
SKALA 1:5

AS-BUILT DRAWING

Pemaju :
KEMENTERIAN PERUMAHAN DAN KERAJAAN TEMPATAN

Pemilik :
JABATAN BOMBA DAN PENYELAMAT MALAYSIA

Tajuk Projek:
CADANGAN PEMBINAAN PROJEK BALAI BOMBA & KUARTERS PUTATAN DI ATAS SEBAHAGIAN LOT N.T 213059771, JALAN SAILAN IMBAAN PUTATAN, DAERAH PUTATAN, SABAH

Tajuk Komponen:
TIANG GELUNCUR (SLIDING POLE)

Tajuk Lukisan:
PELAN (BHG,ATS)
PELAN (BHG,BAWAH)
KERATAN
BUTIRAN

ARCHITECT
ALASIM OMAR ARCHITECT
F-27-1, ROYAL PLAZA PUTATAN
KM 11.2, JALAN PUTATAN
88200, KOTA KINABALU, SABAH
E : alasim.architect@gmail.com
T : +6 088 760 752
F: +6 088 761 752

DWG INFO
Scale : As Shown
Date : JANUARY 2024
Drawing Number : Revision 0

DWG TITLE

Sketch	DP Sub	IPBM	Construction
Prelim	BP Sub	Contract	As-Built

200413/ASBUILT/054/REV.0