


PANDANGAN HADAPAN

SPESIFIKASI BAHAN :
- 3mm Acrylic c/w Reverse Inkjet Sticker
- Pemasangan menggunakan 3M 'double sided tape'
- Tulisan jenis 'Arial'

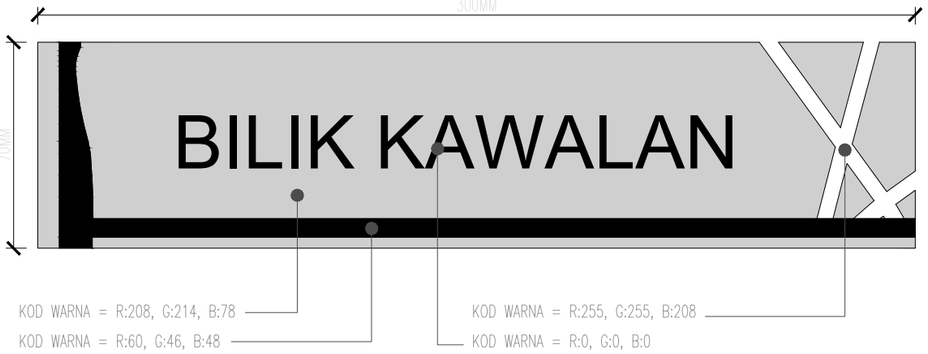

PANDANGAN SISI




PANDANGAN SISI



PANDANGAN HADAPAN



SPESIFIKASI BAHAN :
- 3mm Acrylic c/w Reverse Inkjet Sticker
- Pemasangan menggunakan 3M 'double sided tape'
- Tulisan jenis 'Arial'
- 3mm thk. sliding clear acrylic for officer's name

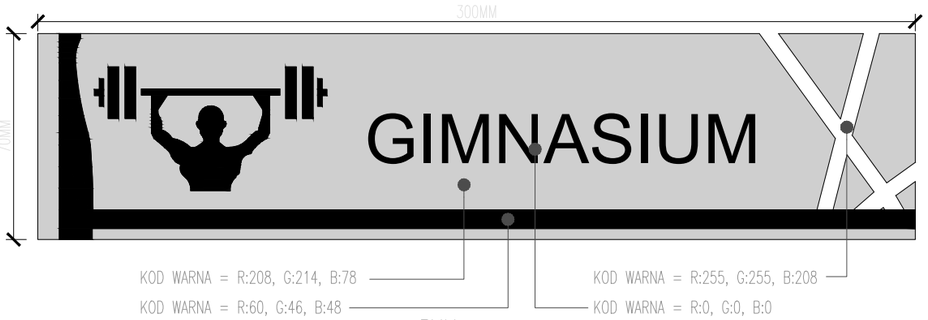


PANDANGAN HADAPAN



PANDANGAN SISI

SPESIFIKASI BAHAN :
- 3mm Acrylic c/w Reverse Inkjet Sticker
- Pemasangan menggunakan 3M 'double sided tape'
- Tulisan jenis 'Arial'

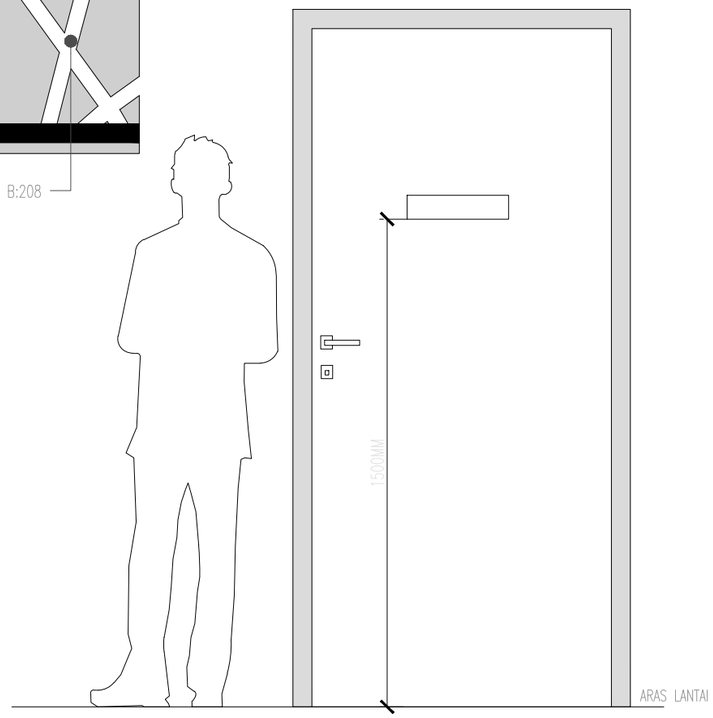

PANDANGAN KESELURUHAN





PANDANGAN HADAPAN

PANDANGAN SISI

SPESIFIKASI BAHAN :
- 3mm Acrylic c/w Reverse Inkjet Sticker
- Pemasangan menggunakan 3M 'double sided tape'
- Tulisan jenis 'Arial'

AS-BUILT DRAWING

Pemaju :

KEMENTERIAN PERUMAHAN DAN KERAJAAN TEMPATAN

Pemilik :

JABATAN BOMBA DAN PENYELAMAT MALAYSIA

Tajuk Projek:

CADANGAN PEMBINAAN PROJEK BALAI BOMBA & KUARTERS PUTATAN DI ATAS SEBAHAGIAN LOT N.T 213059771, JALAN SAILAN IMBAAN PUTATAN, DAERAH PUTATAN, SABAH

Tajuk Komponen: SIGNAGES

Tajuk Lukisan:
- TYPE A1 – JENIS PEMASANGAN–DM
- TYPE A1a – JENIS PEMASANGAN–DM – BILIK KETUA BALAI/MESYUARAT
- TYPE A1 – JENIS PEMASANGAN–DM – BILIK GIMNASIUM
- TYPE A6 – JENIS PEMASANGAN–DM

ALASIM OMAR ARCHITECT
F-27-1, ROYAL PLAZA PUTATAN
KM 11.2, JALAN PUTATAN
88200, KOTA KINABALU, SABAH
E : alasim.architect@gmail.com
T : +6 088 760 752
F: +6 088 761 752

DWG INFO: Scale : As Shown; Date : JUN 2020; Drawing Number : Revision 0

DWG TITLE: Sketch | DP Sub | JPBM | Construction; Prelim | BP Sub | Contract | As-Built

200413/ASBUILT/056/REV.0