




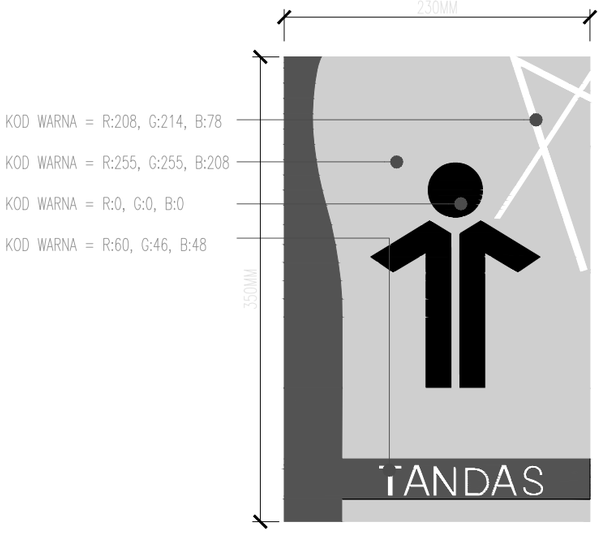

PANDANGAN SISI

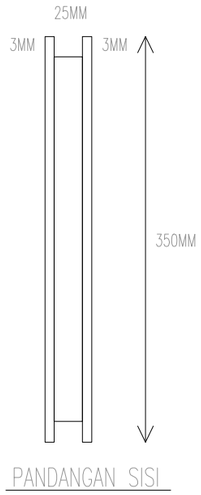


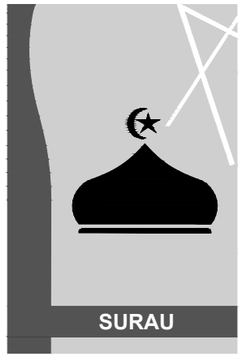



SPESIFIKASI BAHAN :
- 3mm Acrylic c/w Reverse Inkjet Sticker
- Pemasangan menggunakan 'Ms structure fixed to wall plug'
- Tulisan jenis 'Arial'



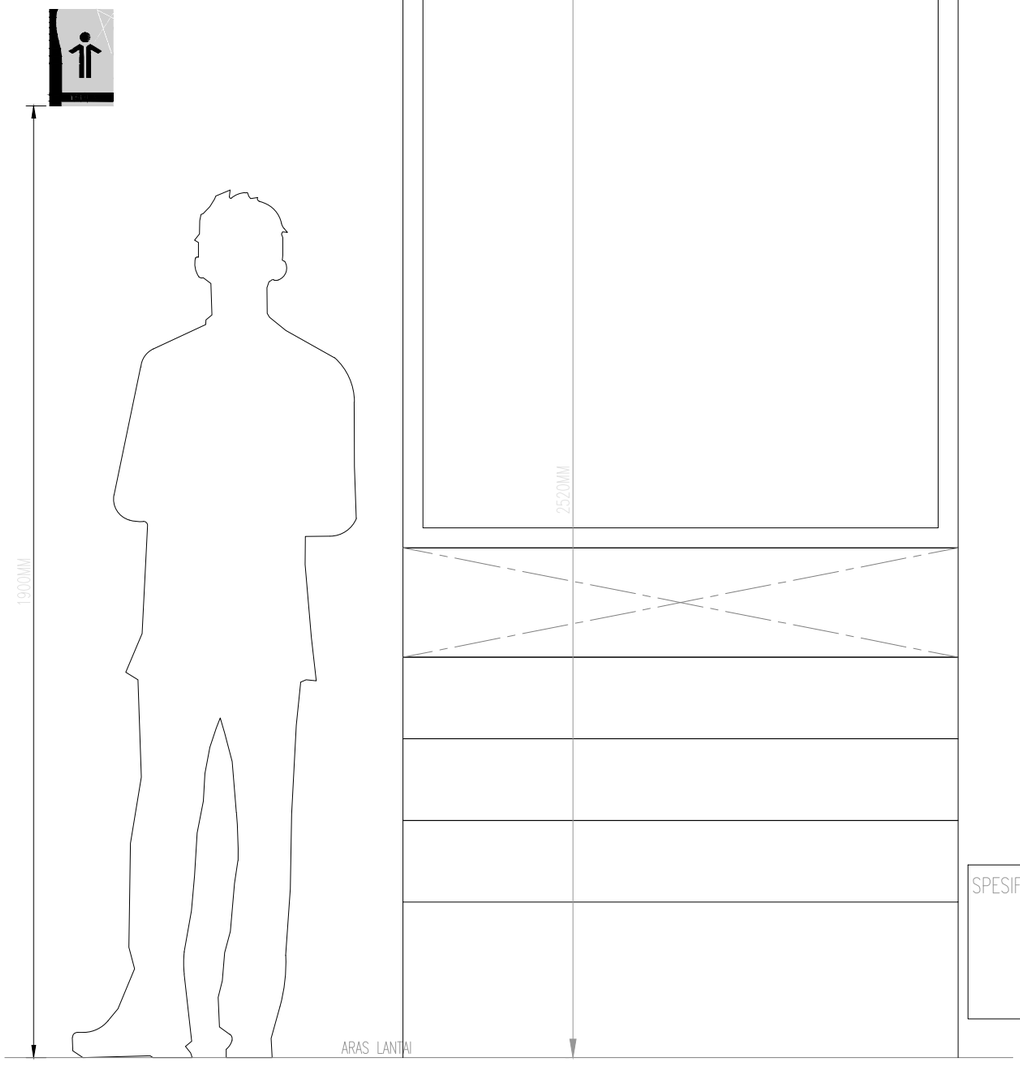

PANDANGAN KESELURUHAN



PANDANGAN SISI

SPESIFIKASI BAHAN :
- 3mm Acrylic c/w Reverse Inkjet Sticker
- Pemasangan menggunakan 3M 'double sided tape' dan di skrew
- Tulisan jenis 'Arial'

AS-BUILT DRAWING

Pemaju :
KEMENTERIAN PERUMAHAN DAN KERAJAAN TEMPATAN

Pemilik :
JABATAN BOMBA DAN PENYELAMAT MALAYSIA

Tajuk Projek:
CADANGAN PEMBINAAN PROJEK BALAI BOMBA & KUARTERS PUTATAN DI ATAS SEBAHAGIAN LOT N.T 213059771, JALAN SAILAN IMBAAN PUTATAN, DAERAH PUTATAN, SABAH

Tajuk Komponen:
SIGNAGES

Tajuk Lukisan:
TYPE A2
JENIS PEMASANGAN–WM2

TYPE A3
JENIS PEMASANGAN–WM1
RUANG KAUNTER

ARCHITECT
ALASIM OMAR ARCHITECT
F–27–1, ROYAL PLAZA PUTATAN
KM 11.2, JALAN PUTATAN
88200, KOTA KINABALU, SABAH
E : alasim.architect@gmail.com
T : +6 088 760 752
F: +6 088 761 752

DWG INFO
Scale : As Shown
Date : JANUARY 2024
Drawing Number : Revision 0

DWG TITLE

Sketch	DP Sub	IPBM	Construction
Prelim	BP Sub	Contract	As–Built

200413/ASBUILT/057/REV.0