



PANDANGAN HADAPAN

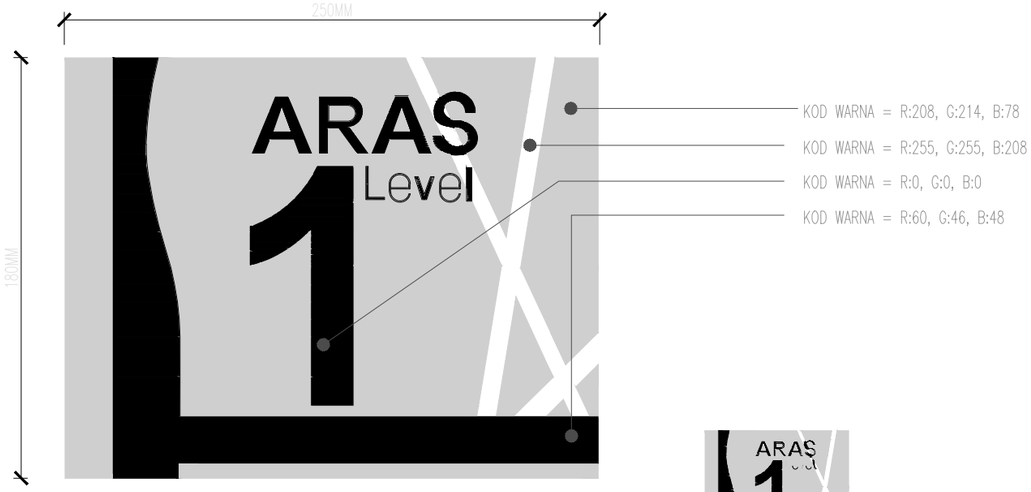


PANDANGAN HADAPAN

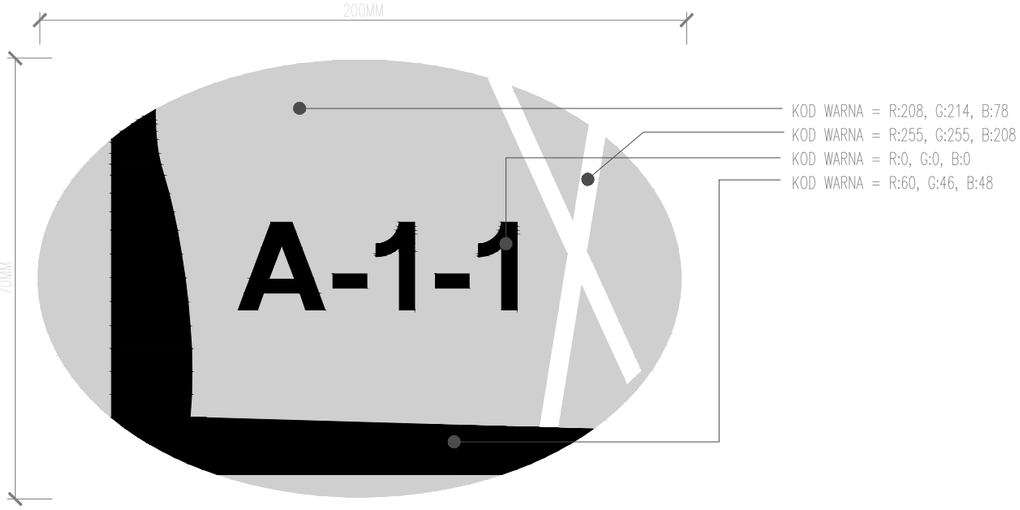


PANDANGAN SISI



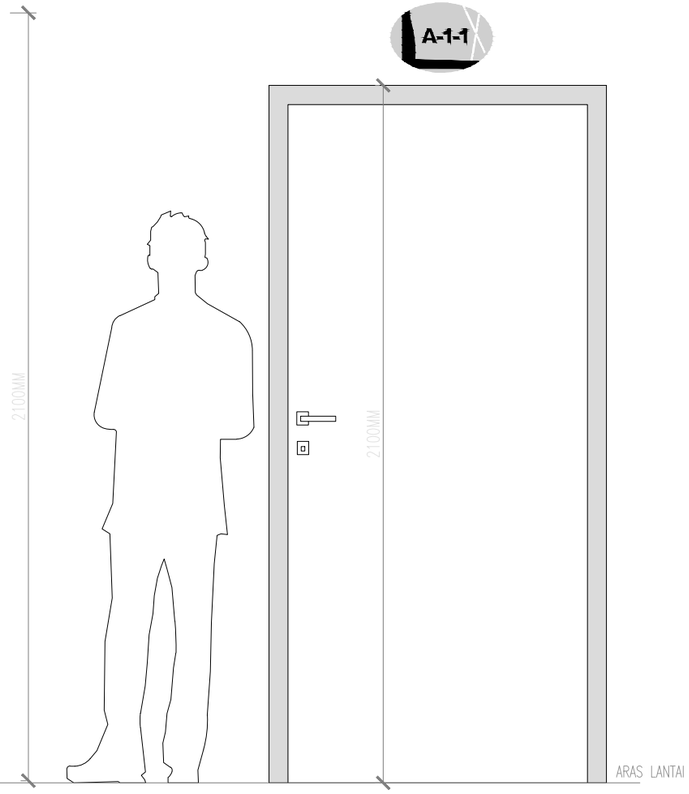

PANDANGAN KESELURUHAN

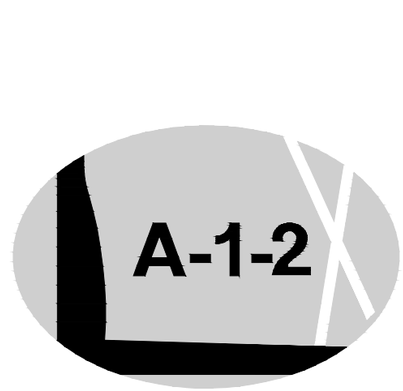



PANDANGAN SISI

SPESIFIKASI BAHAN :
- 3mm Acrylic c/w Reverse Inkjet Sticker
- Pemasangan menggunakan 3M 'double sided tape'
- Tulisan jenis 'Arial' Bold

SPESIFIKASI BAHAN :
- 3mm Acrylic c/w Reverse Inkjet Sticker
- Pemasangan menggunakan 3M 'double sided tape'
- Tulisan jenis 'Arial' Bold

AS-BUILT DRAWING

Pemaju :

KEMENTERIAN PERUMAHAN DAN KERAJAAN TEMPATAN

Pemilik :

JABATAN BOMBA DAN PENYELAMAT MALAYSIA

Tajuk Projek:

CADANGAN PEMBINAAN PROJEK BALAI BOMBA & KUARTERS PUTATAN DI ATAS SEBAHAGIAN LOT N.T 213059771, JALAN SAILAN IMBAAN PUTATAN, DAERAH PUTATAN, SABAH

Tajuk Komponen:

SIGNAGES

Tajuk Lukisan:
TYPE A4
JENIS PEMASANGAN-WM1
KUARTERS

TYPE A5
JENIS PEMASANGAN-WM3
RUANG SEBELAH TANGGA

ARCHITECT
ALASIM OMAR ARCHITECT
F-27-1, ROYAL PLAZA PUTATAN
KM 11.2, JALAN PUTATAN
88200, KOTA KINABALU, SABAH
E : alasim.architect@gmail.com
T : +6 088 760 752
F: +6 088 761 752

DWG INFO
Scale : As Shown
Date : JANUARY 2024
Drawing Number : Revision 0

DWG TITLE

Sketch	DP Sub	IPBM	Construction
Prelim	BP Sub	Contract	As-Built

200413/ASBUILT/058/REV.0