



PLAN VIEW
SCALE 1 : 50

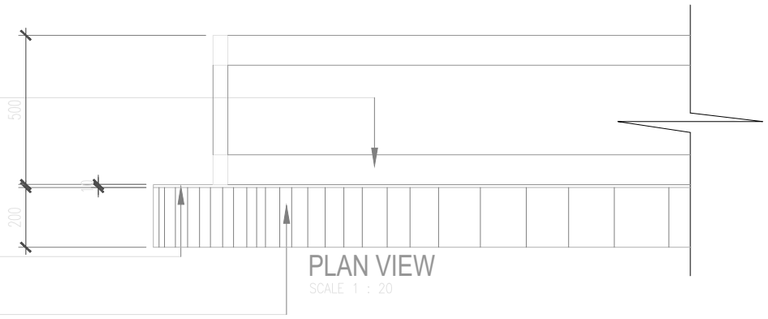


PLAN VIEW
SCALE 1 : 20

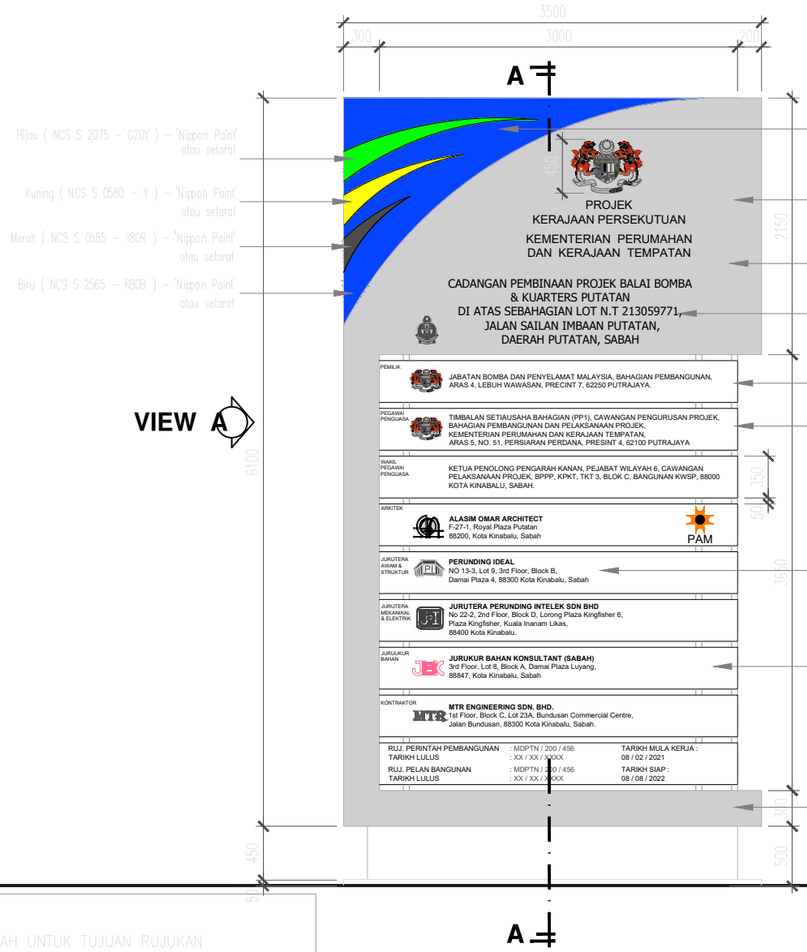


CATATAN:–

LUKISAN INI ADALAH UNTUK TUJUAN RUJUKAN RUPA BENTUK SAHAJA. SPESIFIKASI BAHAN DAN BINAAN HENDAKLAH MERUJUK KEPADA LUKISAN TENDER.


FRONT ELEVATION
SCALE 1 : 50

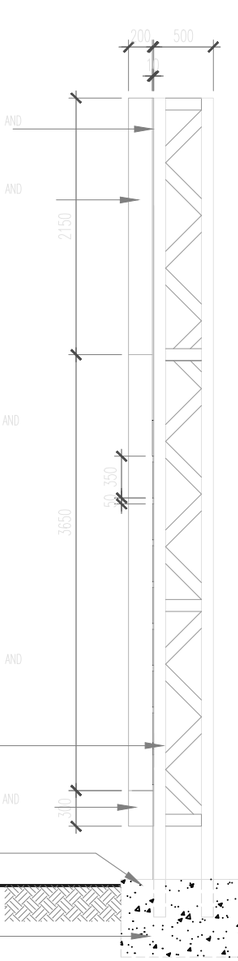

SECTION A-A
SCALE 1 : 50

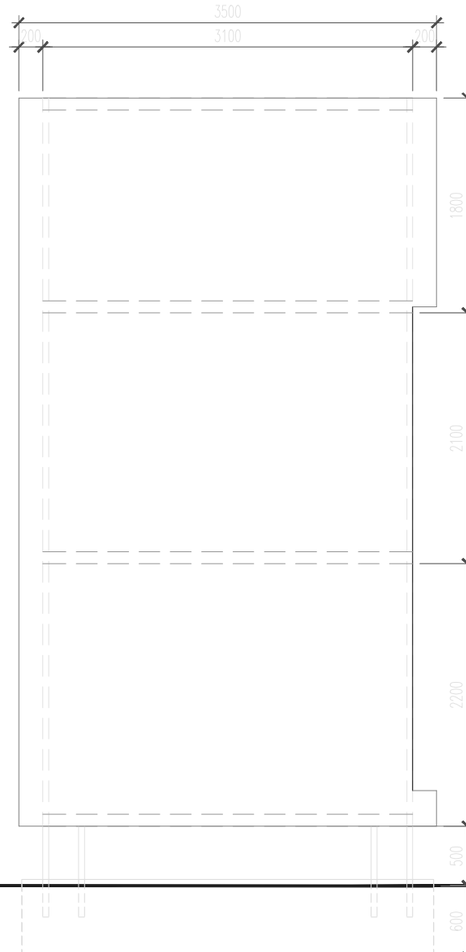

REAR ELEVATION
SCALE 1 : 50

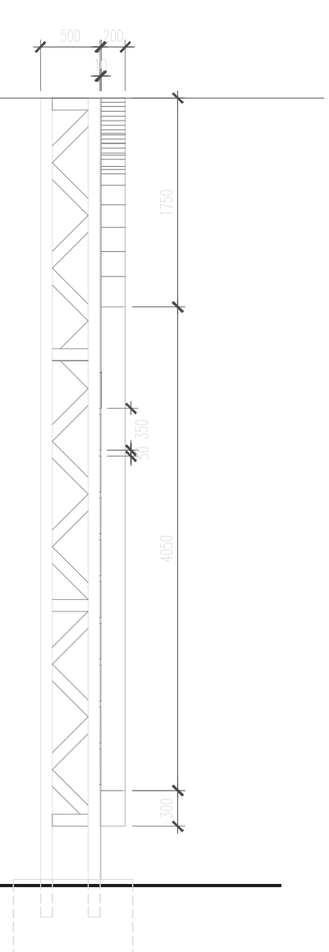

VIEW A
SCALE 1 : 50

AS-BUILT DRAWING

Pemaju : KEMENTERIAN PERUMAHAN DAN KERAJAAN TEMPATAN	Pemilik : JABATAN BOMBA DAN PENYELAMAT MALAYSIA	Tajuk Projek: CADANGAN PEMBINAAN PROJEK BALAI BOMBA & KUARTERS PUTATAN DI ATAS SEBAHAGIAN LOT N.T 213059771, JALAN SAILAN IMBAAN PUTATAN, DAERAH PUTATAN, SABAH	Tajuk Komponen: PAPAN TANDA PIAWAI BALAI BOMBA Tajuk Lukisan: PLAN VIEW, FRONT ELEVATION, SECTION A–A, REAR ELEVATION, VIEW A

ALASIM OMAR ARCHITECT
F–27–1, ROYAL PLAZA PUTATAN
KM 11.2, JALAN PUTATAN
88200, KOTA KINABALU, SABAH
E : alasim.architect@gmail.com
T : +6 088 760 752
F: +6 088 761 752

DWG INFO
Scale : As Shown
Date : JANUARY 2024
Drawing Number : Revision 0

DWG TITLE

Sketch	DP Sub	JPBM	Construction
Prelim	BP Sub	Contract	As–Built

200413/ASBUILT/062/REV.0