

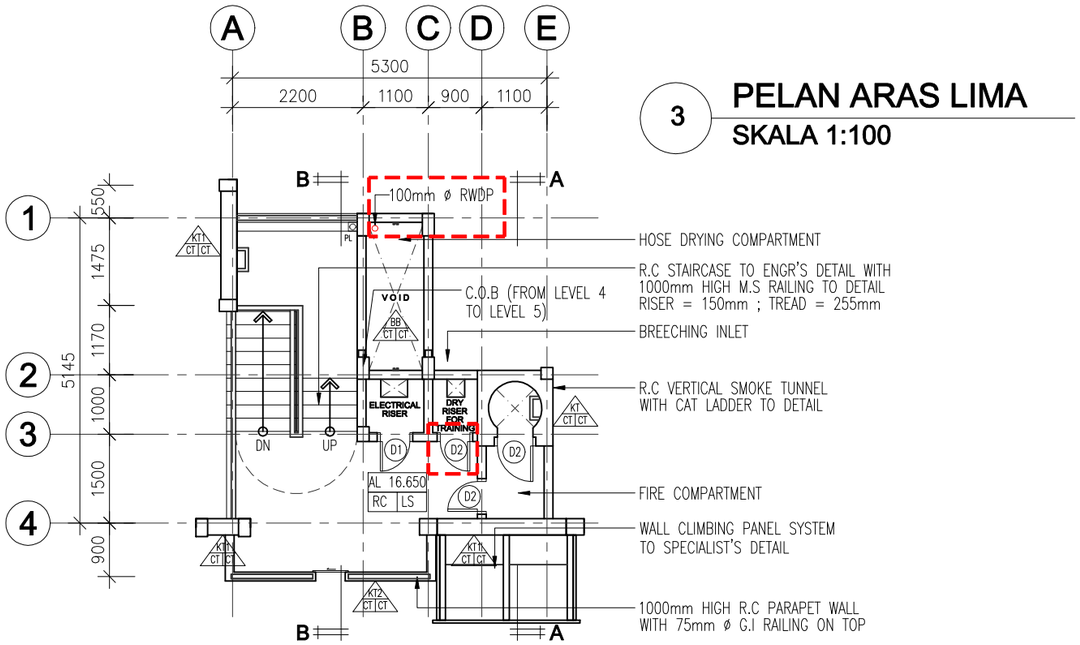



3 PELAN ARAS LIMA
SKALA 1:100

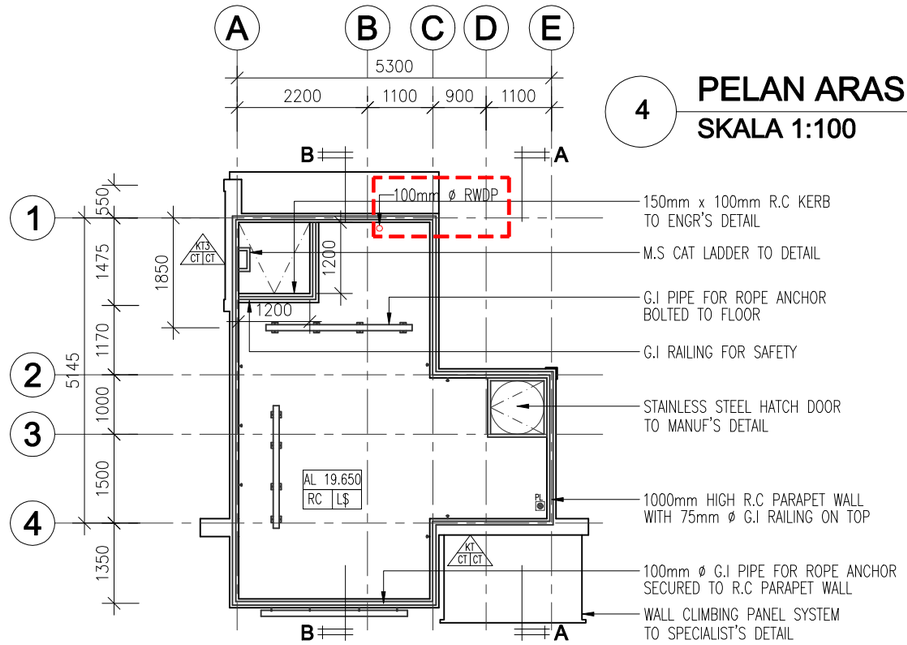

4 PELAN ARAS BUMBUNG
SKALA 1:100

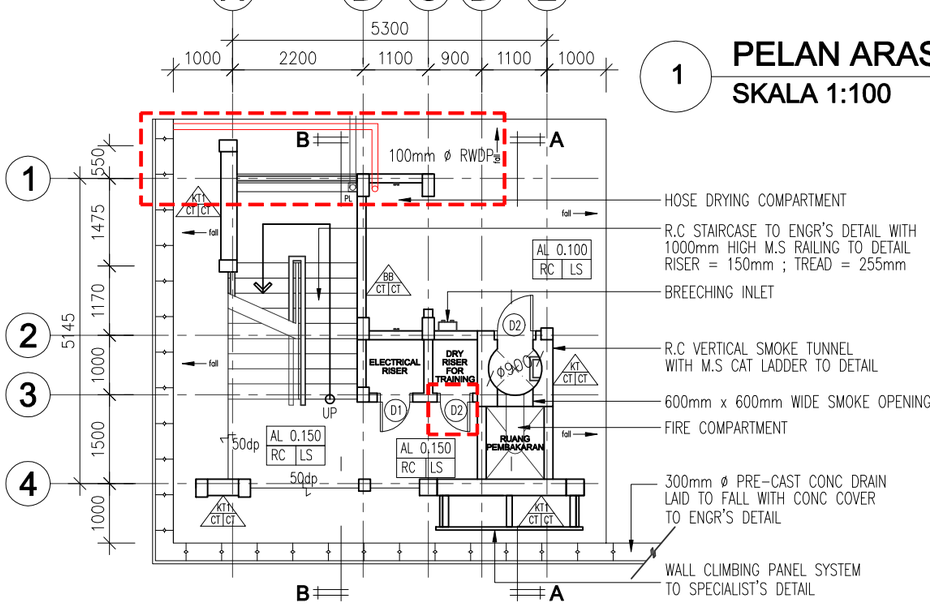

1 PELAN ARAS BAWAH
SKALA 1:100

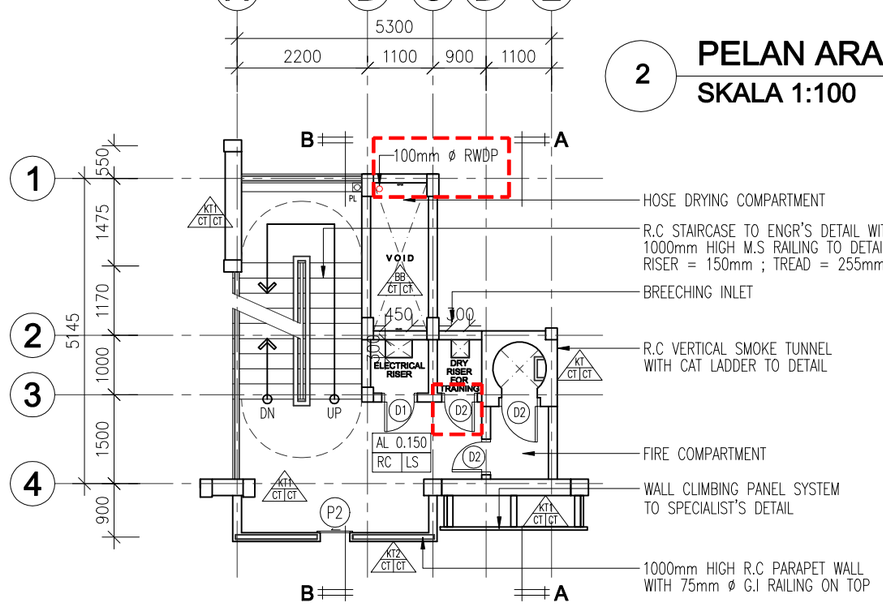

2 PELAN ARAS SATU HINGGA EMPAT
SKALA 1:100

Pemaju : KEMENTERIAN PERUMAHAN DAN KERAJAAN TEMPATAN	Pemilik : JABATAN BOMBA DAN PENYELAMAT MALAYSIA	Tajuk Projek: PEMBINAAN PROJEK BALAI BOMBA & KUARTERS PUTATAN DI ATAS SEBAHAGIAN LOT N.T 213059771, JALAN SAILAN IMBAAN PUTATAN, DAERAH PUTATAN, SABAH	Tajuk Komponen: Pindaan Rekabentuk 2 Tajuk Lukisan: Menara Latihan

ARCHITECT
ALASIM OMAR ARCHITECT
F-27-1, ROYAL PLAZA PUTATAN
KM 11.2, JALAN PUTATAN
88200, KOTA KINABALU, SABAH
E : alasim.architect@gmail.com
T : +6 088 760 752
F: +6 088 761 752

DWG INFO
Drawn by : DANIAL
Checked by : Sym
Scale : As Shown
Date : JUL 2022
Drawing Number : Revision 0 1 2

DWG TITLE

Sketch	DP Sub	JPBM	Construction
Prelim	BP Sub	Contract	As-Built

200413/JBPMput/