

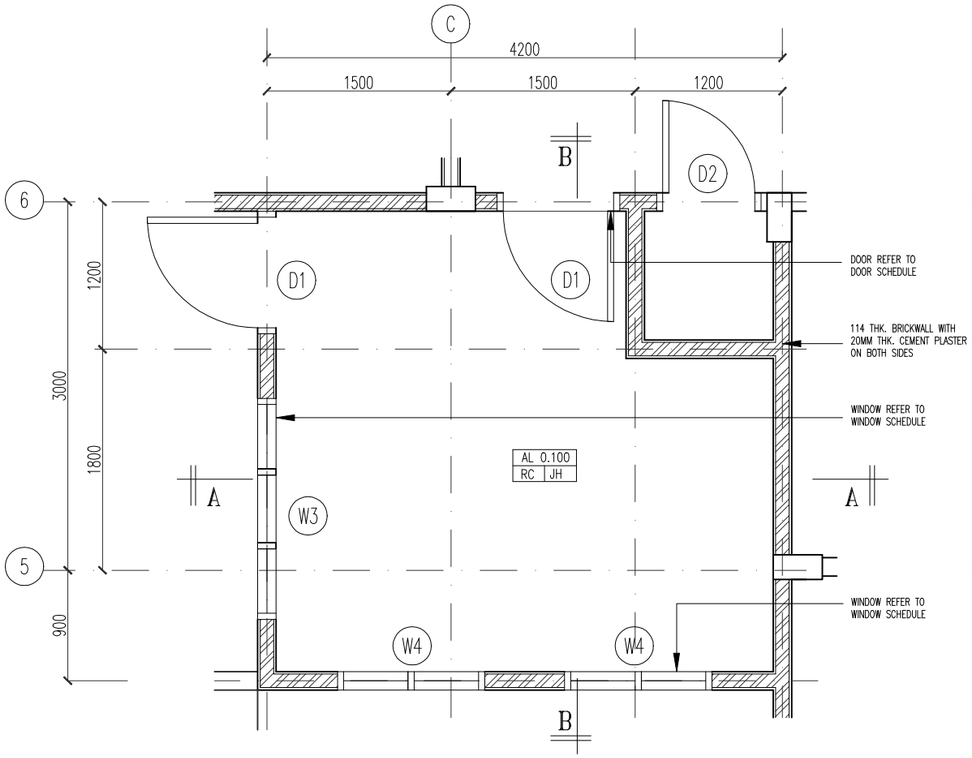



1 PELAN LANTAI BAWAH
SKALA 1:50

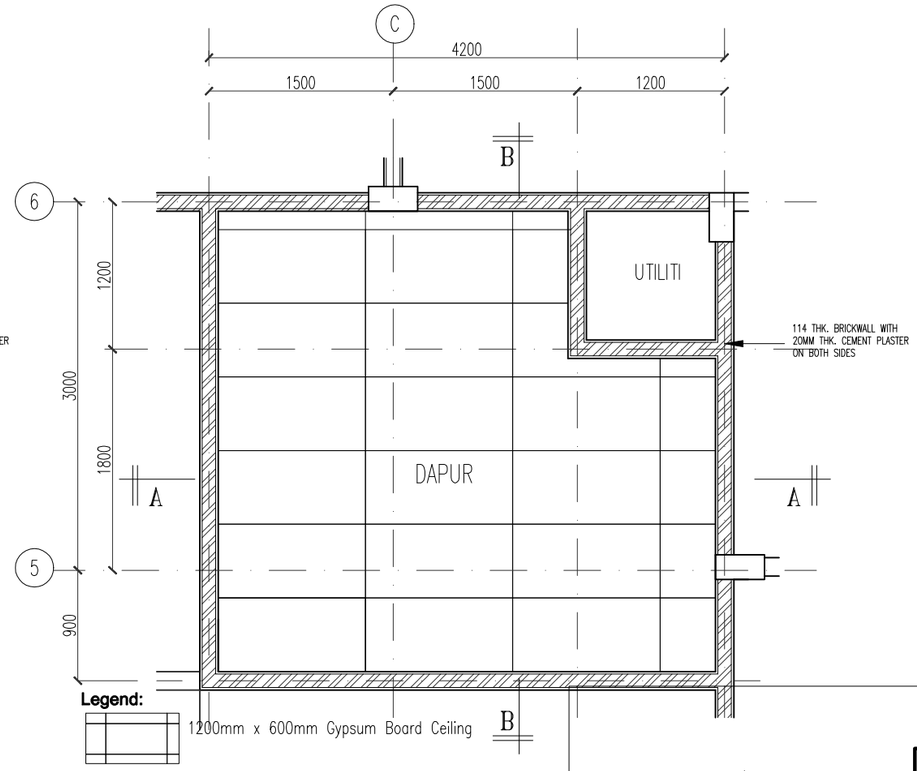


2 PELAN SILING
SKALA 1:50

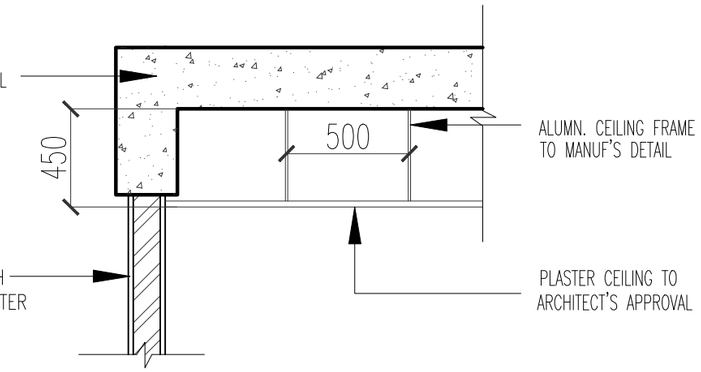

5 BUTIRAN 1
SKALA 1:25

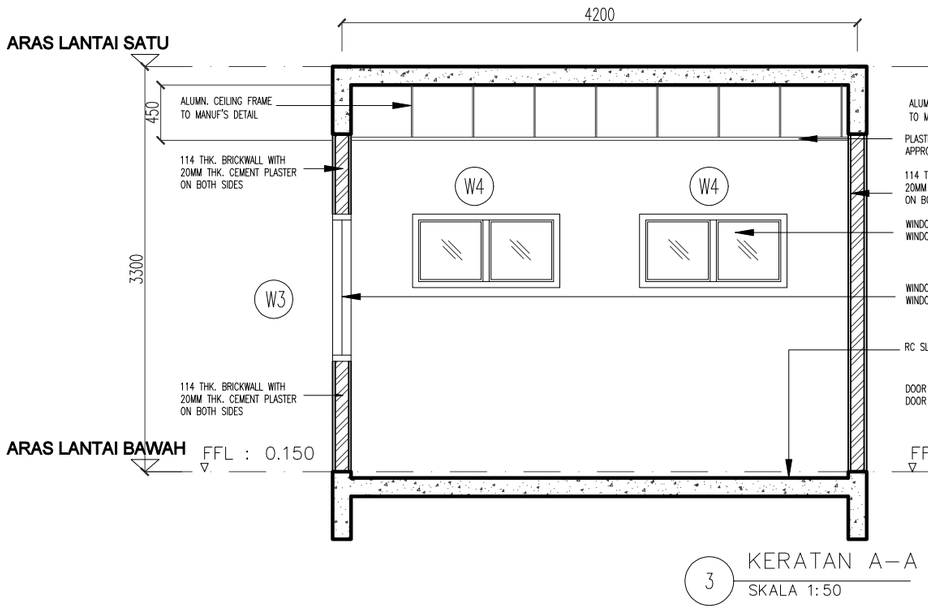

3 KERATAN A–A
SKALA 1:50

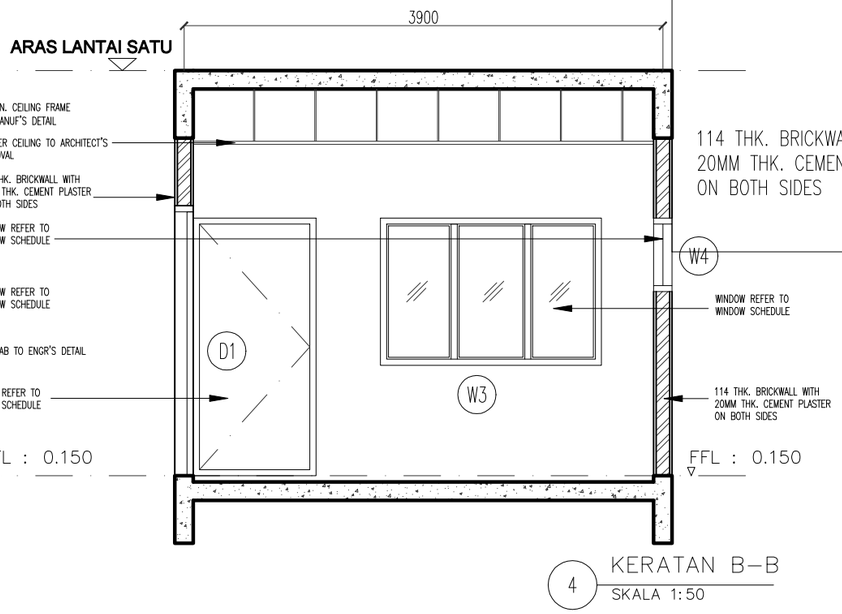

4 KERATAN B–B
SKALA 1:50

CONSTRUCTION DRAWING

Pemaju :

KEMENTERIAN PERUMAHAN DAN KERAJAAN TEMPATAN

Pemilik :

JABATAN BOMBA DAN PENYELAMAT MALAYSIA

Tajuk Projek:

CADANGAN PEMBINAAN PROJEK BALAI BOMBA & KUARTERS PUTATAN DI ATAS SEBAHAGIAN LOT N.T 213059771, JALAN SAILAN IMBAAN PUTATAN, DAERAH PUTATAN, SABAH

Tajuk Komponen:

PINDAAN 5–KUARTERS
(DAPUR UNIT E)

Tajuk Lukisan:

PELAN LANTAI BAWAH
PELAN SILING
KERATAN A–A
KERATAN B–B


ARCHITECT
ALASIM OMAR ARCHITECT
F–27–1, ROYAL PLAZA PUTATAN
KM 11.2, JALAN PUTATAN
88200, KOTA KINABALU, SABAH
E : alasim.architect@gmail.com
T : +6 088 760 752
F: +6 088 761 752

DWG INFO
Drawn by : DANIAL
Checked by : Sym
Scale : As Shown
Date : JUL 2022
Drawing Number : Revision 0 1 2


DWG TITLE

Sketch	DP Sub	JPBM	Construction
Prelim	BP Sub	Contract	As–Built


200413/JBPMput/DUE–28

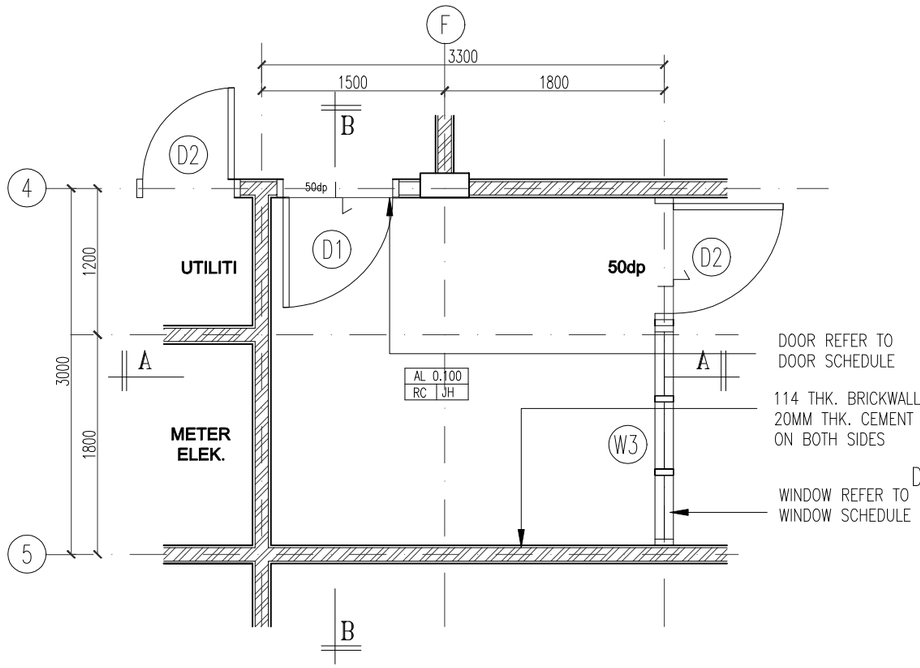


1 PELAN LANTAI BAWAH (DAPUR UNIT F)
SKALA 1:50

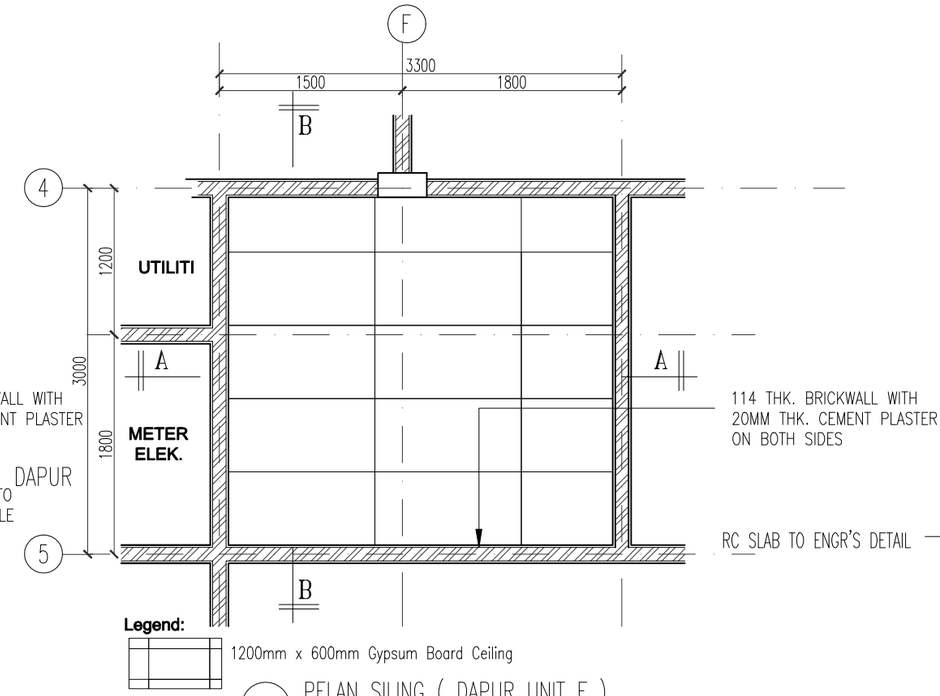


2 PELAN SILING (DAPUR UNIT F)
SKALA 1:50

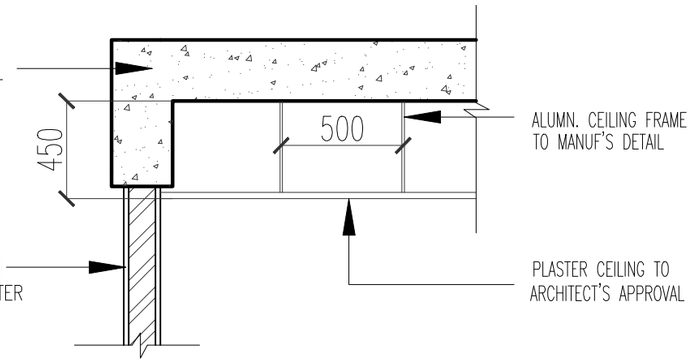

5 BUTIRAN 1
SKALA 1:25

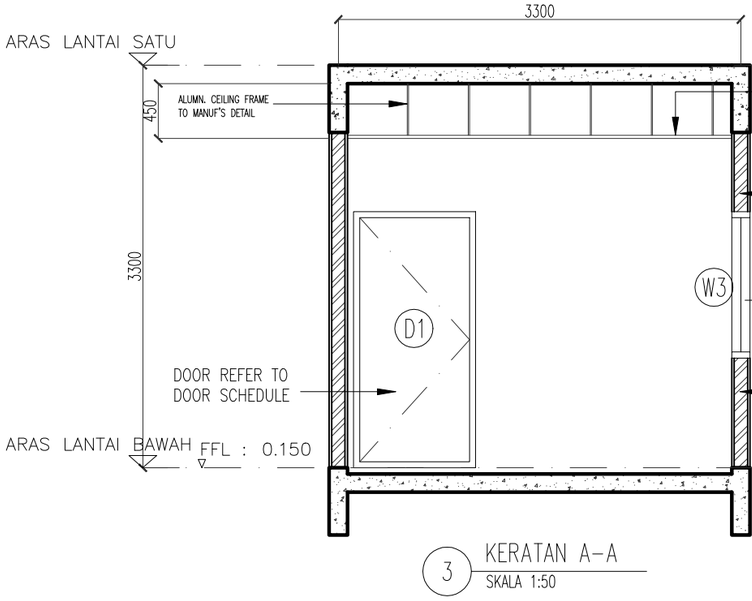

3 KERATAN A-A
SKALA 1:50

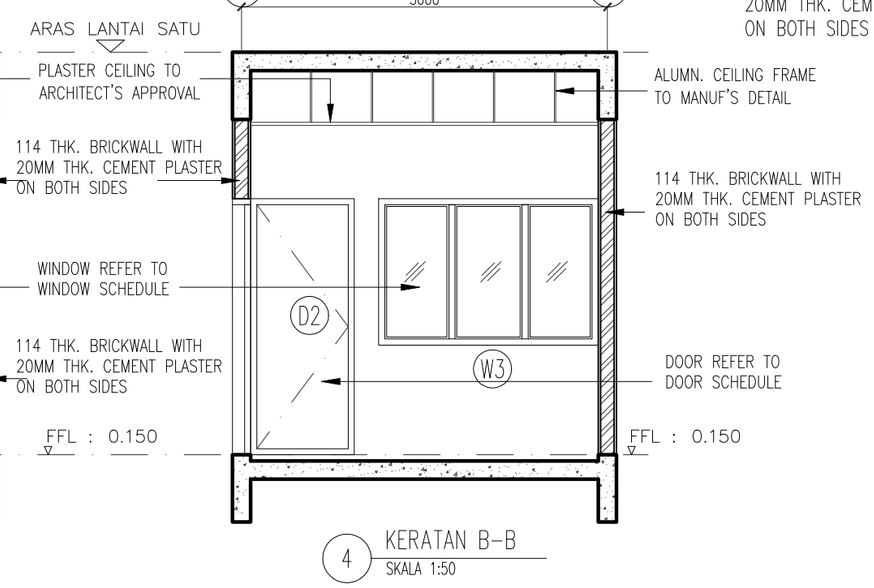

4 KERATAN B-B
SKALA 1:50

CONSTRUCTION DRAWING

Pemaju :

KEMENTERIAN PERUMAHAN DAN KERAJAAN TEMPATAN

Pemilik :

JABATAN BOMBA DAN PENYELAMAT MALAYSIA

Tajuk Projek:

CADANGAN PEMBINAAN PROJEK BALAI BOMBA & KUARTERS PUTATAN DI ATAS SEBAHAGIAN LOT N.T 213059771, JALAN SAILAN IMBAAN PUTATAN, DAERAH PUTATAN, SABAH

Tajuk Komponen:

PINDAAN 5-KUARTERS
(DAPUR UNIT F)

Tajuk Lukisan:

PELAN LANTAI BAWAH
PELAN SILING
KERATAN A-A
KERATAN B-B

ARCHITECT

ALASIM OMAR ARCHITECT
F-27-1, ROYAL PLAZA PUTATAN
KM 11.2, JALAN PUTATAN
88200, KOTA KINABALU, SABAH
E : alasim.architect@gmail.com
T : +6 088 760 752
F: +6 088 761 752

DWG INFO

Drawn by : DANIAL
Checked by : Sym
Scale : As Shown
Date : JUL 2022

Drawing Number : Revision 0 1 2

DWG TITLE

Sketch	DP Sub	JPBM	Construction
Prelim	BP Sub	Contract	As-Built

200413/JBPMput/DUF-29