

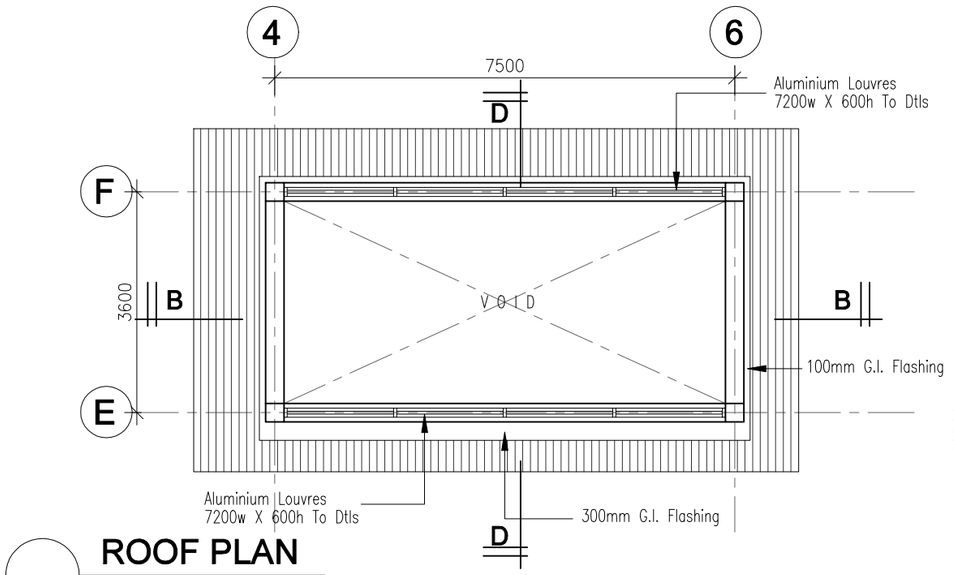



ROOF PLAN
SKALA 1:100

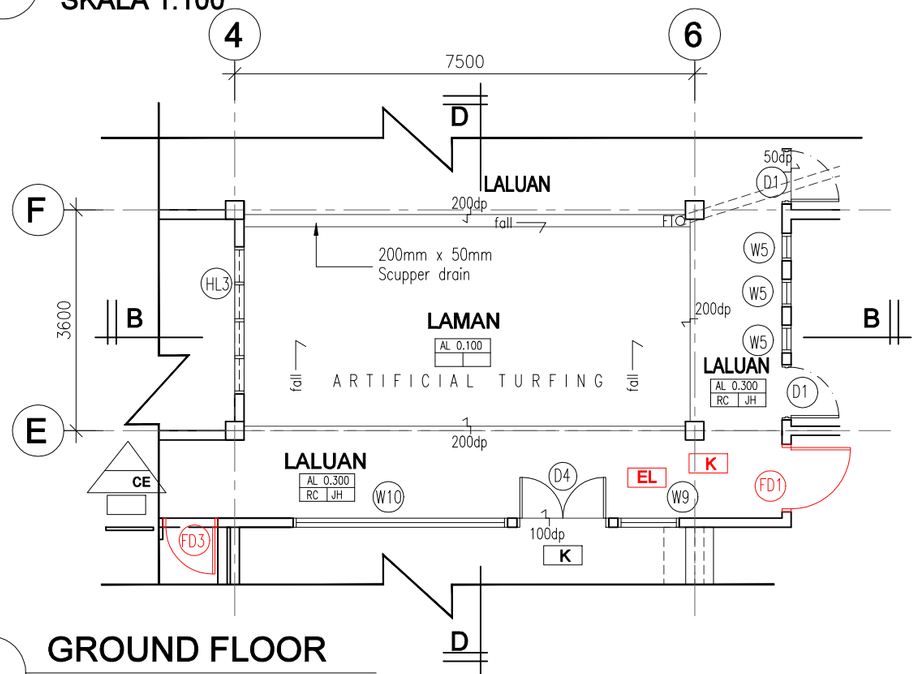

GROUND FLOOR
SKALA 1:100

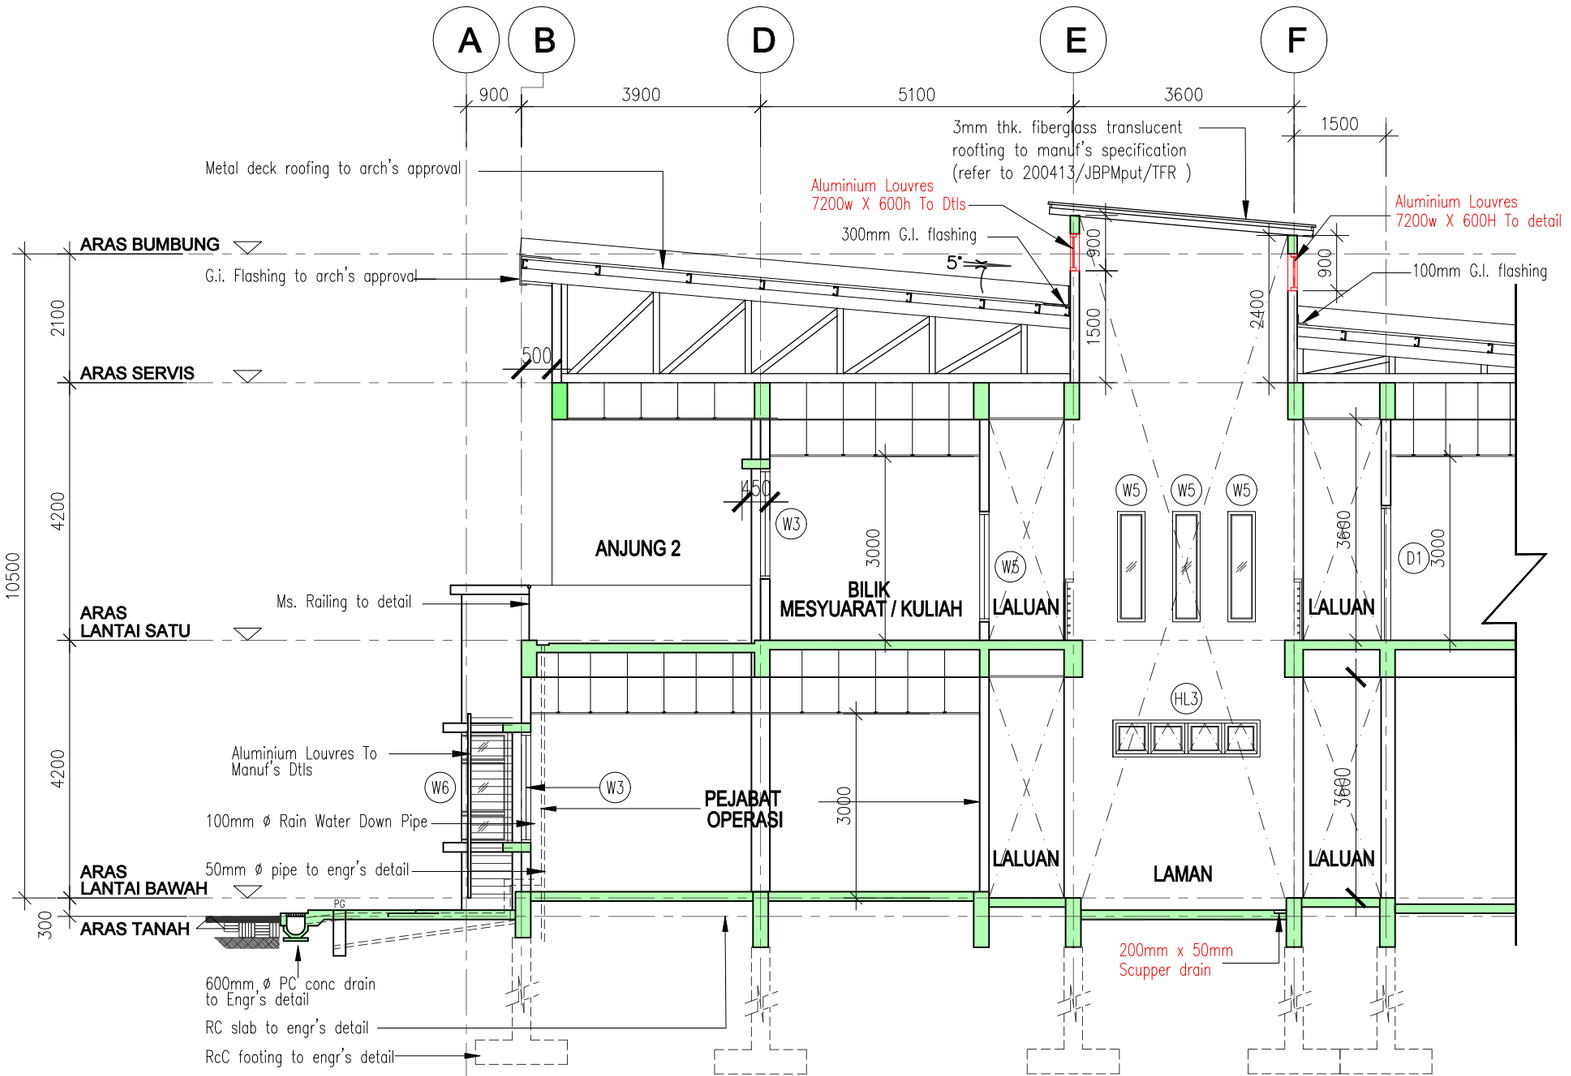

KERATAN D-D
SKALA 1:100

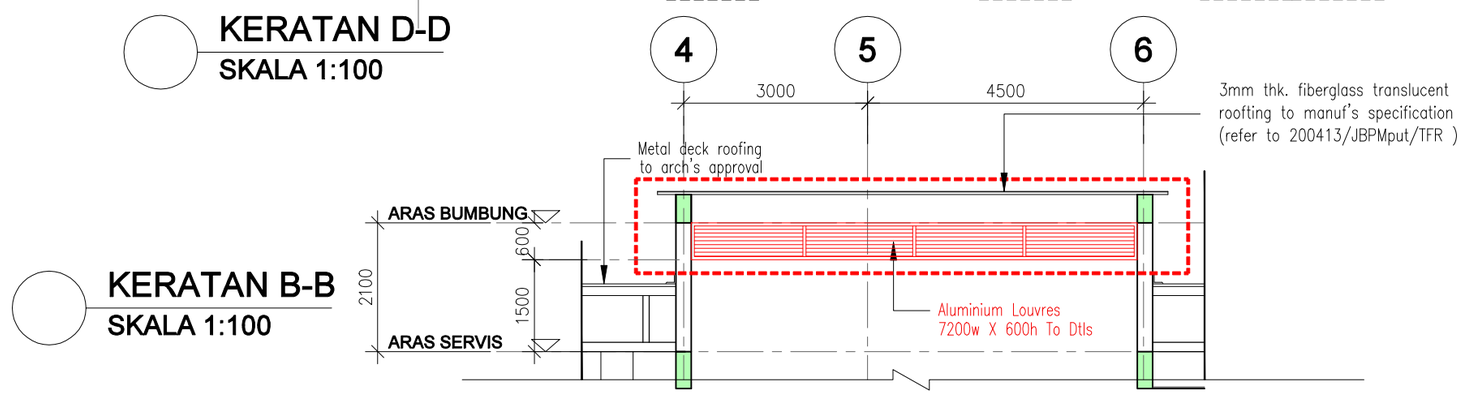

KERATAN B-B
SKALA 1:100

Pemaju :

KEMENTERIAN PERUMAHAN DAN KERAJAAN TEMPATAN

Pemilik :

JABATAN BOMBA DAN PENYELAMAT MALAYSIA

Tajuk Projek:

PEMBINAAN PROJEK BALAI BOMBA & KUARTERS PUTATAN DI ATAS SEBAHAGIAN LOT N.T 213059771, JALAN SAILAN IMBAAN PUTATAN, DAERAH PUTATAN, SABAH

Tajuk Komponen:

Pindaan Rekabentuk 7

Tajuk Lukisan:

BALAI BOMBA
–ALUMINIUM LOUVRES

ARCHITECT

ALASIM OMAR ARCHITECT
F-27-1, ROYAL PLAZA PUTATAN
KM 11.2, JALAN PUTATAN
88200, KOTA KINABALU, SABAH
E : alasim.architect@gmail.com
T : +6 088 760 752
F: +6 088 761 752

DWG INFO

Drawn by : DANIAL
Checked by : Sym
Scale : As Shown
Date : Aug 2022
Drawing Number : Revision 0 1 2

DWG TITLE

Sketch	DP Sub	JPBM	Construction
Prelim	BP Sub	Contract	As-Built

200413/JBPMput/ AL