ALASIM OMAR ARCHITECT
F-27-1, Block F, 1st Floor,
Royal Plaza Putatan, KM 11.2, Jalan Putatan,
88200, Kota Kinabalu, Sabah.
email : alasim.architect@gmail.com
Tel : 088 760 752 Fax : 088 761 752

Ruj Tuan: KPKT.600-3/88/1(41)
Ruj Kami: AoA/BBPut/PR8
Tarikh: 28/09/2022

Kepada : **KEMENTERIAN PERUMAHAN DAN KERAJAAN TEMPATAN**
BAHAGIAN PEMBANGUNAN DAN PERLAKSANAAN PROJEK,
Aras 5-8, No.51,
Persiaran Perdana, Presint 4,
62100, Putrajaya.

Perhatian : **Ar. Wan Mohammad Norshah Abdul Satar**
Ketua Penolong Pengarah Unit Seni Bina

Tuan,

Projek : **PROJEK BALAI BOMBA DAN KUARTERS PUTATAN, SABAH.**

Perkara: **Pindaan Rekabentuk 8 - *Signages***

Merujuk kepada perkara di atas, pihak kami ingin menambahbaik rekabentuk *signages* bagi Blok Balai Bomba, Menara Latihan, Kuarters F, Stor dan Rumah Pam.

Oleh itu, pindaan rekabentuk perlu dibuat. Berikut adalah dokumen-dokumen untuk pindaan rekabentuk 8:

1. **Borang Pindaan Rekabentuk.** KPKT.600-3/88/1(41) PR 8
   Tiada perubahan kos dari rekabentuk asal.

2. **Lukisan Pindaan Rekabentuk.**
   Lukisan Pindaan Rekabentuk 8 - *Signages*

Sila hubungi kami sekiranya pihak Tuan memerlukan penjelasan lebih lanjut.

Sekian dan terima kasih.
Yang benar,
ALASIM OMAR ARCHITECT

LEMBAGA ARKITEK MALAYSIA

Ar. IDr. Datu Alasim bin Datu Omar
LAM Reg. Number : A/D 17
LAM Reg. Number : ID/D 6
Mobile : +6 013 - 39 75752

cc : File

Ar.IDr.Datu Alasim bin Datu Omar
B.Arch(UiTM) Dip.Arch(ITM)
LAM (A/D 17) LAM (ID/D 6)

BORANG PINDAAN REKABENTUK

A. KEPERLUAN PINDAAN REKABENTUK

Tajuk Projek : **PROJEK BALAI BOMBA DAN KUARTERS PUTATAN, SABAH**

No. Projek/Ruj. Fail: KPKT.600-3/88/1(41) PR 8	Tarikh : **28/09/2022**	No. Permohonan: **8**

Bidang: Senibina / Awam/Struktur/Mekanikal/Elektrikal / dan lain-lain (nyatakan) (*)

Skop Kerja: Senibina

Kategori pindaan: Rekabentuk/Spesifikasi/Bahan binaan dan lain-lain (nyatakan) (*)

Rekabentuk

Keterangan perubahan kerja yang terlibat:

Rekabentuk *Signages di Balai Bomba, Menara Latihan, Kuarters F, Stor dan Rumah Pam.*

(Guna lampiran tambahan jika perlu)

Justifikasi perubahan: Keperluan pelanggan/ Masalah tapak / Penambahbaikan rekabentuk dan lain-lain (nyatakan) (*)

Penambahbaikan rekabentuk *Signages.*

(Guna lampiran tambahan jika perlu)

No.Lukisan (semua lukisan berkaitan) / Spesifikasi :

PR8 - *Signages*

(Guna lampiran tambahan jika perlu)

Dipohon oleh;	Disokong/Tidak Disokong
.....	.....
(Perunding /~~Kontraktor~~)	(KUR)
Tarikh : 28/09/2022	Tarikh :

B. PERSETUJUAN PINDAAN REKABENTUK

☐ Dipersetujui ☐ Tidak dipersetujui ☐ Dipersetujui dengan syarat

Ulasan:

.....
.....

Diluluskan oleh;

.....
PP/PD
Tarikh:

s.k: KUPP
KUP
KUR
KUKUB

Nota: *1. (*) potong mana yang tidak berkenaan*

SIGNAGES SCHEDULE-BLOK BALAI BOMBA

RUANG	JENIS PEMASANGAN	KOD BAHAN	KOD REKABENTUK	BILANGAN
ARAS 1				
RUANG LOBI				
RUANG PAMERAN	WM2	ACR	A1	1
KUANTER	WM1	ACR	A3	1
PEJABAT OPERASI	DM	ACR	A1	1
BILIK KAWALAN	DM	ACR	A1	2
BILIK B.A	DM	ACR	A1	1
UTILITI PERALATAN	DM	ACR	A1	1
BILIK MESS & PANTRI	DM	ACR	A1	2
STOR	DM	ACR	A1	1
BILIK MSB	DM	ACR	A1	1
BILIK GENSET	DM	ACR	A1	2
BILIK SEDIA WANITA	DM	ACR	A1	2
TANDAS WANITA	WM2	ACR	A2	1
TANDAS WANITA & OKU	WM2	ACR	A2	1
TANDAS LELAKI	WM2	ACR	A2	1
BILIK KETUA BALAI	DM	ACR	A1a	1
SESALUR TELEFON	DM	ACR	A1	1
SESALUR ELEKTRIK	DM	ACR	A1	1
DRY POWDER	WM	ACR	A6	4
TANGGA	WM3	ACR	A5	1
KELUAR SIGN	CM	TO SUPPLYER SPECS & BOMBA APPROVAL	TO SUPPLYER SPECS & BOMBA APPROVAL	AS DWG
ARAS 2				
SURAU	WM2	ACR	A2	1
RUANG WUDUK	DM	ACR	A1	1
BILIK UNIT PILI BOMBA	DM	ACR	A3	1
BILIK PERSEDIAAN PENYELIA	DM	ACR	A1	1
TANDAS PENYELIA	WM2	ACR	A1	2
BILIK BASUH	DM	ACR	A1	1
RUANG JEMURAN	DM	ACR	A1	1
BILIK PERSEDIAAN LELAKI	WM2	ACR	A1	2
TANDAS LELAKI	DM	ACR	A1	1
BILIK SUKAN / GYMASIUM	DM	ACR	A1	1
BILIK MESYUARAT	DM	ACR	A1	2
BILIK KULIAH	DM	ACR	A1	2
SESALUR TELEFON	DM	ACR	A2	1
SESALUR ELEKTRIK	WM	ACR	A2	1
TANGGA	WM3	ACR	A2	1
KELUAR SIGN	CM	TO SUPPLYER SPECS & BOMBA APPROVAL	TO SUPPLYER SPECS & BOMBA APPROVAL	AS DWG

SIGNAGES SCHEDULE-MENARA LATIHAN

RUANG	JENIS PEMASANGAN	KOD BAHAN	KOD REKABENTUK	BILANGAN
ARAS BAWAH				
SALUR ELEKTRIK	DM	ACR	A1	1
SALUR PANCUR KERING	DM	ACR	A6	1
TEROWONG ASAP	DM	ACR	A1	1
ARAS 1				
SALUR ELEKTRIK	DM	ACR	A1	1
SALUR PANCUR KERING	DM	ACR	A6	1
TEROWONG ASAP	DM	ACR	A1	1
ARAS 2				
SALUR ELEKTRIK	DM	ACR	A1	1
SALUR PANCUR KERING	DM	ACR	A6	1
TEROWONG ASAP	DM	ACR	A1	1
ARAS 3				
SALUR ELEKTRIK	DM	ACR	A1	1
SALUR PANCUR KERING	DM	ACR	A6	1
TEROWONG ASAP	DM	ACR	A1	1
ARAS 4				
SALUR ELEKTRIK	DM	ACR	A1	1
SALUR PANCUR KERING	DM	ACR	A6	1
TEROWONG ASAP	DM	ACR	A1	1
ARAS 5				
SALUR ELEKTRIK	DM	ACR	A1	1
SALUR PANCUR KERING	DM	ACR	A6	1
TEROWONG ASAP	DM	ACR	A1	1

SIGNAGES SCHEDULE-KUARTERS F

RUANG	JENIS PEMASANGAN	KOD BAHAN	KOD REKABENTUK	BILANGAN
PINTU MASUK UTAMA				
KUARTERS F-1(A-1-1)	WM1	ACR	A4	1
KUARTERS F-2(A-1-2)	WM1	ACR	A4	1

SIGNAGES SCHEDULE-STOR

RUANG	JENIS PEMASANGAN	KOD BAHAN	KOD REKABENTUK	BILANGAN
ARAS 2				
STOR BARANG KESING	WM1	ACR	A1	1
STOR BARANG BASAH	WM1	ACR	A1	1

SIGNAGES SCHEDULE-RUMAH PAM

RUANG	JENIS PEMASANGAN	KOD BAHAN	KOD REKABENTUK	BILANGAN
ARAS 1				
RUMAH PAM	WM1	ACR	A1	1

SIGNAGES SCHEDULE-TNB

RUANG	JENIS PEMASANGAN	KOD BAHAN	KOD REKABENTUK	BILANGAN
ARAS 1				
IKUT LUKISAN PEMBINAAN				

NOTA:

BILANGAN BANGUNAN & 'SIGNAGE' ADALAH BERGANTUNG KEPADA PROJEK BALAI BOMBA YANG BERKENAAN

PETUNJUK:

JENIS PEMASANGAN	KOD BAHAN
WM: WALL MOUNTED AT 1.5M HEIGHT	ACR: 3MM THICK ACRYLIC C/W EVERSE INKJET STICKER
WM1: WALL MOUNTED ABOVE DOOR	
WM2: CANTILEVERED WALL MOUNTED	
WM3: WALL MOUNTED AT 2.1 HEIGHT	
CM: CEILING MOUNTED	
DM: DOOR MOUNTED	
FS: FREE STANDING SIGNAGE	

'SIGNAGES'

PEMBINAAN BALAI BOMBA DAN PENYELAMAT PIAWAI 2 PETAK

CONSTRUCTION DRAWING

Pemaju :

KEMENTERIAN PERUMAHAN DAN KERAJAAN TEMPATAN

Pemilik :

JABATAN BOMBA DAN PENYELAMAT MALAYSIA

Tajuk Projek:

CADANGAN PEMBINAAN PROJEK BALAI BOMBA & KUARTERS PUTATAN DI ATAS SEBAHAGIAN LOT N.T 213059771, JALAN SAILAN IMBAAN PUTATAN, DAERAH PUTATAN, SABAH

Tajuk Komponen:

SIGNAGES

Tajuk Lukisan:

JADUAL SIGNAGES

ARCHITECT

ALASIM OMAR ARCHITECT
F-27-1, ROYAL PLAZA PUTATAN
KM 11.2, JALAN PUTATAN
88200, KOTA KINABALU, SABAH
E : alasim.architect@gmail.com
T : +6 088 760 752
F: +6 088 761 752

DWG INFO


Drawn by : SYAH
Checked by : Sym
Scale : As Shown
Date : AUG 2022

Drawing Number : Revision 0 1 2

DWG TITLE


Sketch	DP Sub	JPBM	Construction
Prelim	BP Sub	Contract	As-Built

200413/JBPMput/S-00 B

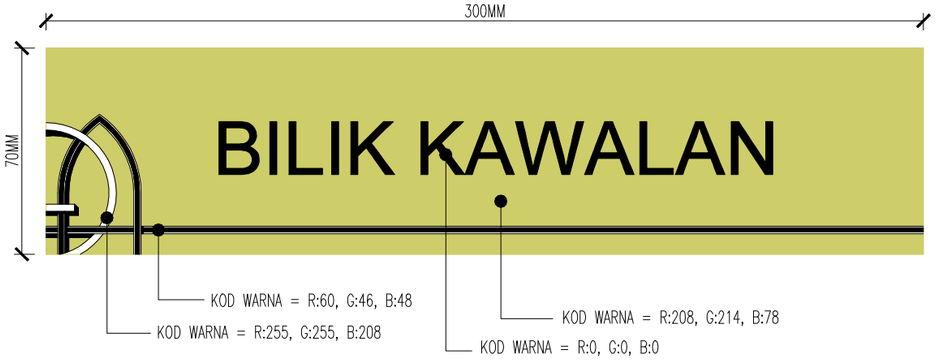


PANDANGAN HADAPAN


SPESIFIKASI BAHAN : –3mm Acrylic c/w Reverse Inkjet Sticker
–Pemasangan menggunakan 3M 'double sided tape'
–Tulisan jenis 'Arial'

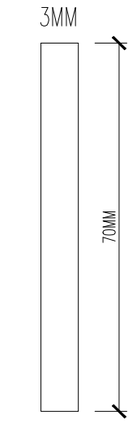

PANDANGAN SISI

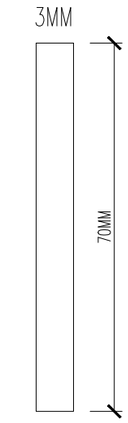


PANDANGAN SISI

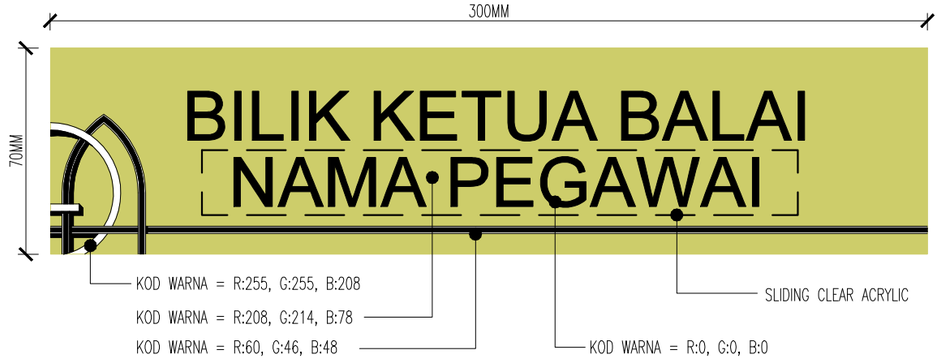


PANDANGAN HADAPAN



SPESIFIKASI BAHAN : –3mm Acrylic c/w Reverse Inkjet Sticker
–Pemasangan menggunakan 3M 'double sided tape'
–Tulisan jenis 'Arial'
–3mm thk. sliding clear acrylic for officer's name

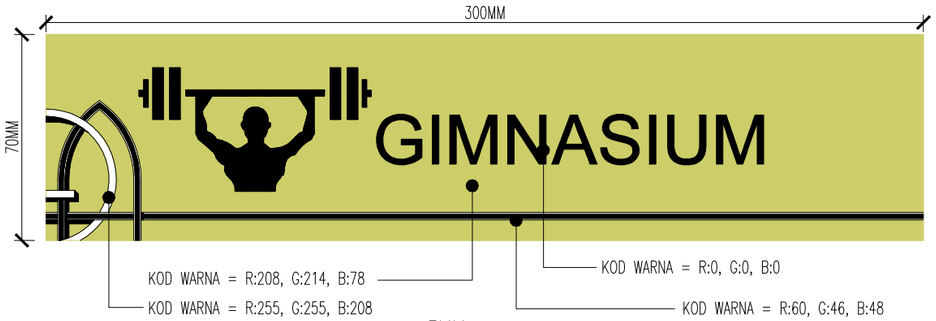


PANDANGAN HADAPAN

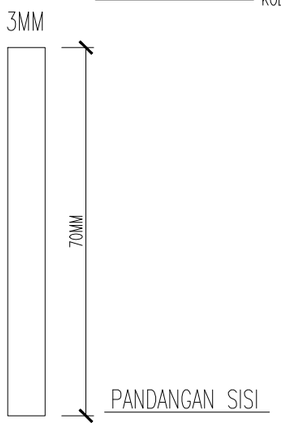


PANDANGAN SISI


SPESIFIKASI BAHAN : –3mm Acrylic c/w Reverse Inkjet Sticker
–Pemasangan menggunakan 3M 'double sided tape'
–Tulisan jenis 'Arial'

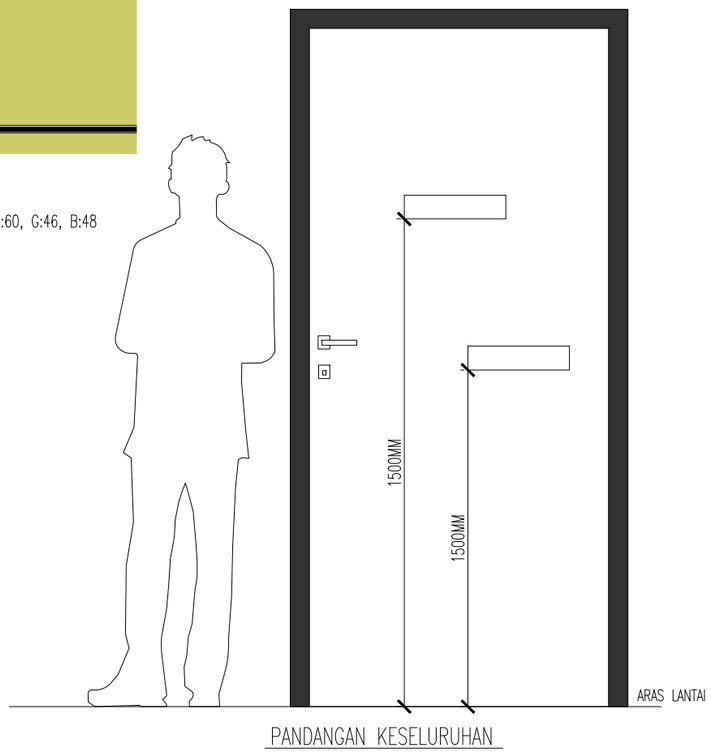

PANDANGAN KESELURUHAN

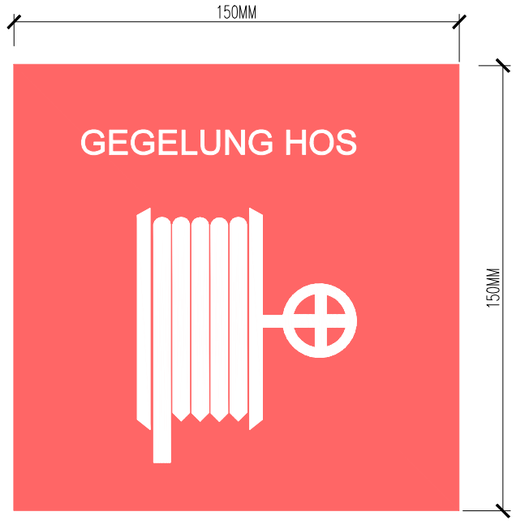

PANDANGAN HADAPAN

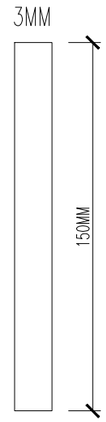

PANDANGAN SISI

SPESIFIKASI BAHAN : –3mm Acrylic c/w Reverse Inkjet Sticker
–Pemasangan menggunakan 3M 'double sided tape'
–Tulisan jenis 'Arial'

CONSTRUCTION DRAWING

Pemaju :
KEMENTERIAN PERUMAHAN DAN KERAJAAN TEMPATAN

Pemilik :
JABATAN BOMBA DAN PENYELAMAT MALAYSIA

Tajuk Projek:
CADANGAN PEMBINAAN PROJEK BALAI BOMBA & KUARTERS PUTATAN DI ATAS SEBAHAGIAN LOT N.T 213059771, JALAN SAILAN IMBAAN PUTATAN, DAERAH PUTATAN, SABAH

Tajuk Komponen:
SIGNAGES

Tajuk Lukisan:
–TYPE A1
–JENIS PEMASANGAN–DM
–TYPE A1a
–JENIS PEMASANGAN–DM
–BILIK KETUA BALAI/MESYUARAT
–TYPE A1
–JENIS PEMASANGAN–DM
–BILIK GIMNASIUM
–TYPE A6
–JENIS PEMASANGAN–DM


ARCHITECT
ALASIM OMAR ARCHITECT
F–27–1, ROYAL PLAZA PUTATAN
KM 11.2, JALAN PUTATAN
88200, KOTA KINABALU, SABAH
E : alasim.architect@gmail.com
T : +6 088 760 752
F: +6 088 761 752


DWG INFO
Drawn by : SYAH
Checked by : Sym
Scale : As Shown
Date : JUN 2020
Drawing Number : Revision 0 1 2


DWG TITLE


Sketch	DP Sub	JPBM	Construction
Prelim	BP Sub	Contract	As–Built

200413/JBPMput/S–01 B

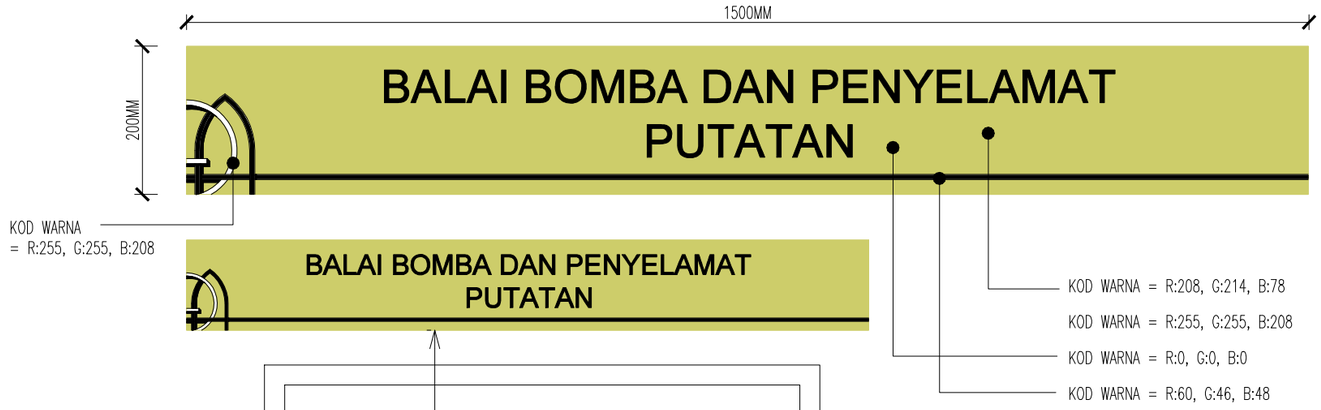

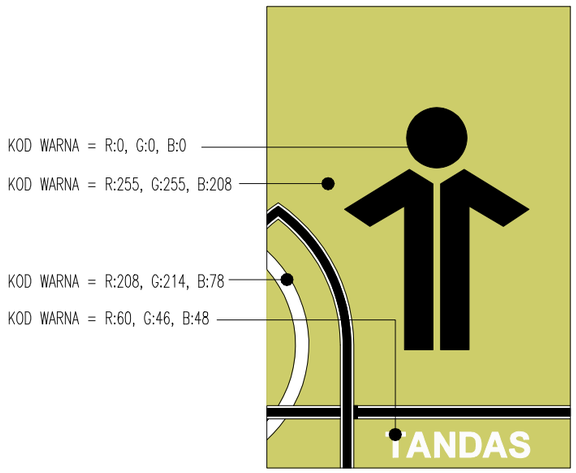

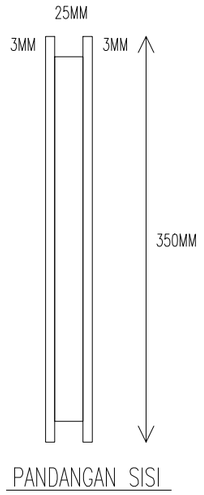


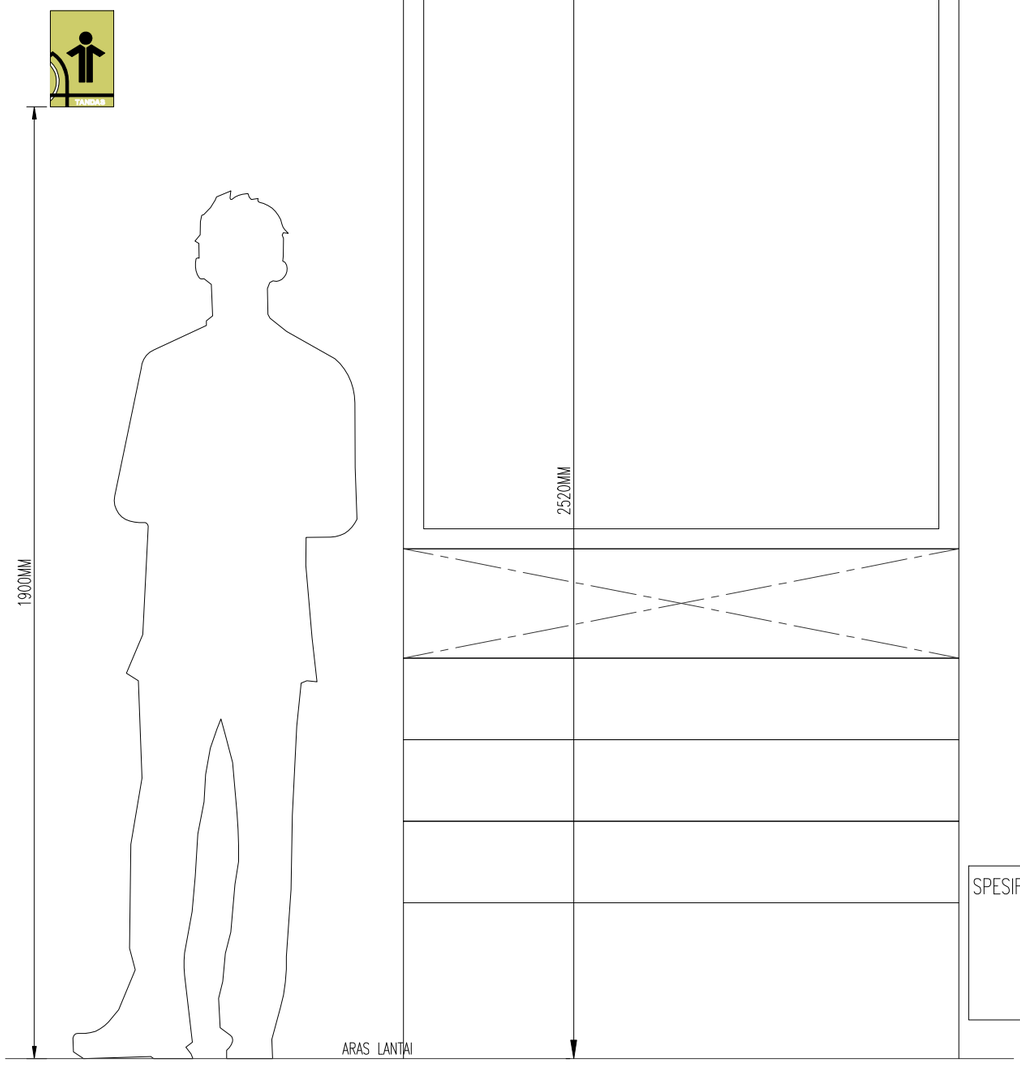


PANDANGAN KESELURUHAN





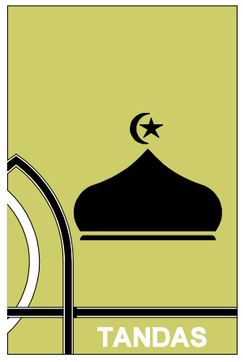

SPESIFIKASI BAHAN :
- 3mm Acrylic c/w Reverse Inkjet Sticker
- Pemasangan menggunakan 'Ms structure fixed to wall plug'
- Tulisan jenis 'Arial'

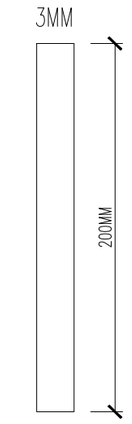

PANDANGAN SISI

SPESIFIKASI BAHAN :
- 3mm Acrylic c/w Reverse Inkjet Sticker
- Pemasangan menggunakan 3M 'double sided tape' dan di skrew
- Tulisan jenis 'Arial'

CONSTRUCTION DRAWING

Pemaju :

KEMENTERIAN PERUMAHAN DAN KERAJAAN TEMPATAN

Pemilik :

JABATAN BOMBA DAN PENYELAMAT MALAYSIA

Tajuk Projek:

CADANGAN PEMBINAAN PROJEK BALAI BOMBA & KUARTERS PUTATAN DI ATAS SEBAHAGIAN LOT N.T 213059771, JALAN SAILAN IMBAAN PUTATAN, DAERAH PUTATAN, SABAH

Tajuk Komponen:

SIGNAGES

Tajuk Lukisan:

TYPE A2
JENIS PEMASANGAN-WM2

TYPE A3
JENIS PEMASANGAN-WM1
RUANG KAUNTER

ARCHITECT
ALASIM OMAR ARCHITECT
F-27-1, ROYAL PLAZA PUTATAN
KM 11.2, JALAN PUTATAN
88200, KOTA KINABALU, SABAH
E : alasim.architect@gmail.com
T : +6 088 760 752
F: +6 088 761 752

DWG INFO


Drawn by : SYAH
Checked by : Sym
Scale : As Shown
Date : AUG 2022

Drawing Number : Revision 0 1 2


DWG TITLE

Sketch	DP Sub	JPBM	Construction
Prelim	BP Sub	Contract	As-Built


200413/JBPMput/S-02 B

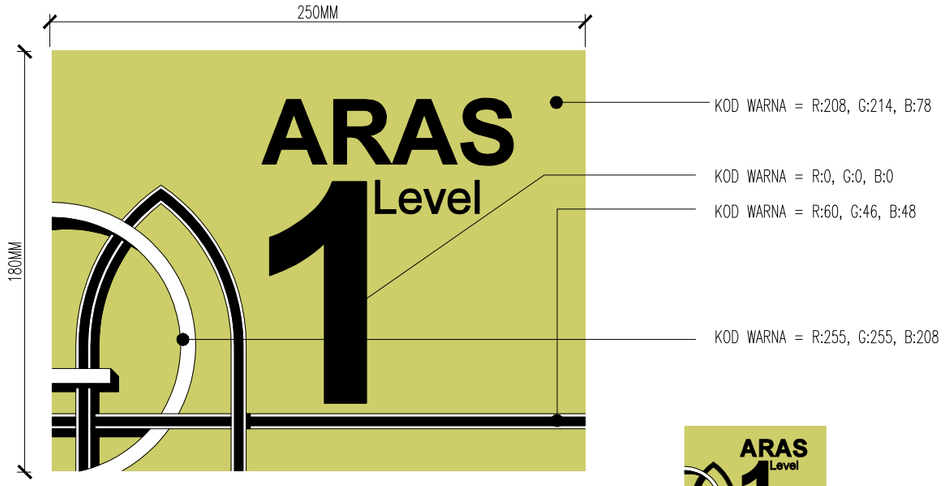

PANDANGAN HADAPAN

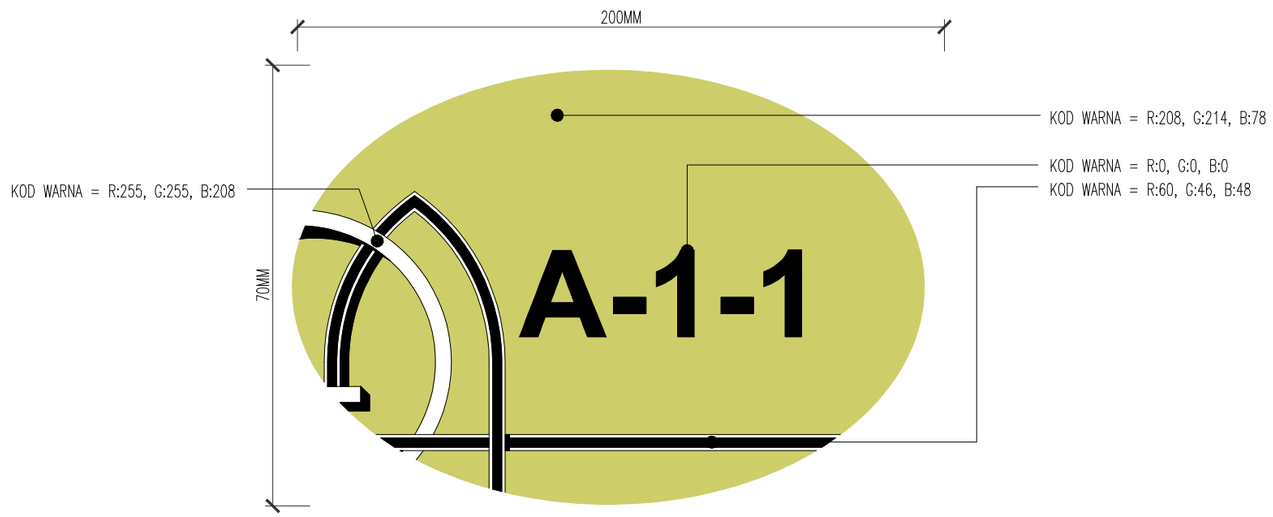


PANDANGAN HADAPAN

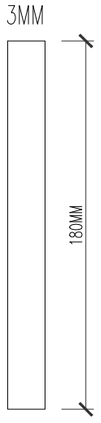





PANDANGAN SISI

SPESIFIKASI BAHAN : -3mm Acrylic c/w Reverse Inkjet Sticker
-Pemasangan menggunakan 3M 'double sided tape'
-Tulisan jenis 'Arial' Bold

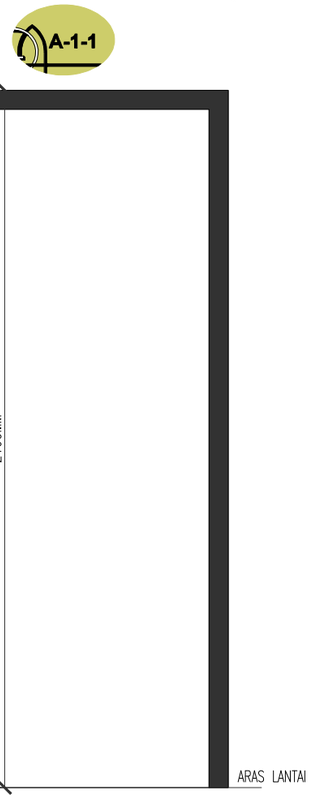

PANDANGAN KESELURUHAN

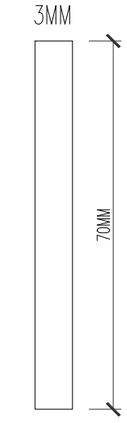

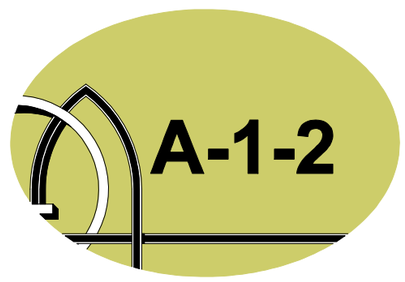

PANDANGAN SISI

SPESIFIKASI BAHAN : -3mm Acrylic c/w Reverse Inkjet Sticker
-Pemasangan menggunakan 3M 'double sided tape'
-Tulisan jenis 'Arial' Bold

CONSTRUCTION DRAWING

Pemaju :

KEMENTERIAN PERUMAHAN DAN KERAJAAN TEMPATAN

Pemilik :

JABATAN BOMBA DAN PENYELAMAT MALAYSIA

Tajuk Projek:

CADANGAN PEMBINAAN PROJEK BALAI BOMBA & KUARTERS PUTATAN DI ATAS SEBAHAGIAN LOT N.T 213059771, JALAN SAILAN IMBAAN PUTATAN, DAERAH PUTATAN, SABAH

Tajuk Komponen:

SIGNAGES

Tajuk Lukisan:

TYPE A4
JENIS PEMASANGAN-WM1
KUARTERS

TYPE A5
JENIS PEMASANGAN-WM3
RUANG SEBELAH TANGGA

ARCHITECT

ALASIM OMAR ARCHITECT
F-27-1, ROYAL PLAZA PUTATAN
KM 11.2, JALAN PUTATAN
88200, KOTA KINABALU, SABAH
E : alasim.architect@gmail.com
T : +6 088 760 752
F: +6 088 761 752


DWG INFO

Drawn by : SYAH
Checked by : Sym
Scale : As Shown
Date : AUG 2022
Drawing Number : Revision 0 1 2


DWG TITLE

Sketch	DP Sub	JPBM	Construction
Prelim	BP Sub	Contract	As-Built

200413/JBPMput/S-03 B

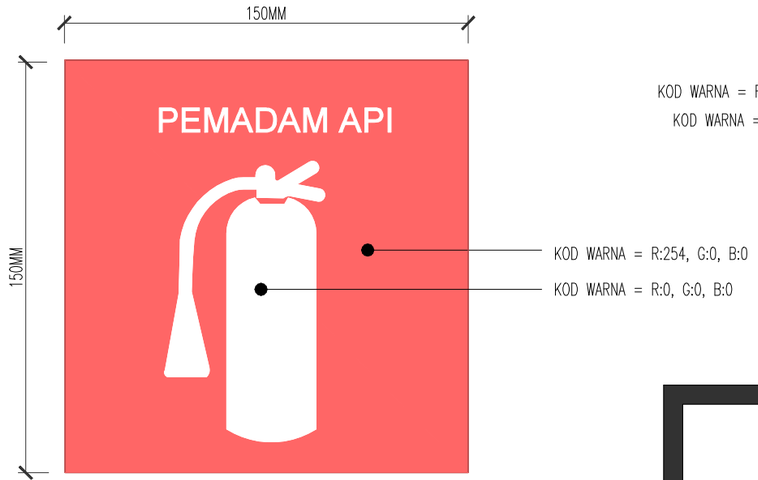


PANDANGAN HADAPAN

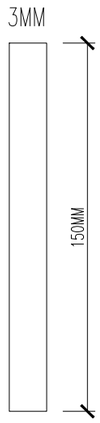

PANDANGAN SISI


SPESIFIKASI BAHAN : -3mm Acrylic c/w Reverse Inkjet Sticker
-Pemasangan menggunakan 3M 'double sided tape'
-Tulisan jenis 'Arial' bold

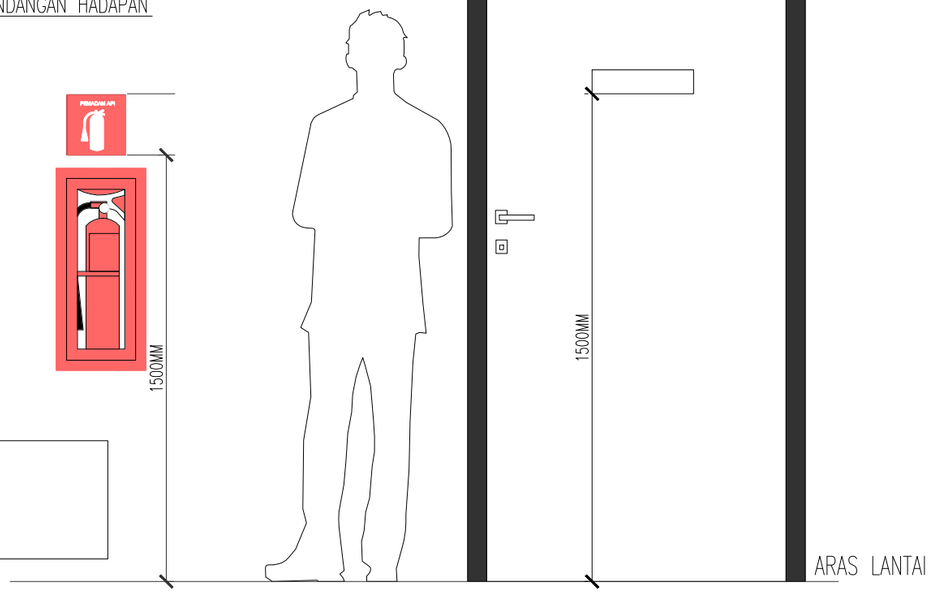

PANDANGAN KESELURUHAN



PANDANGAN HADAPAN

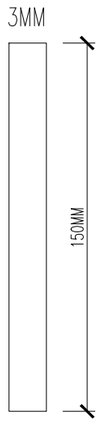

PANDANGAN SISI

SPESIFIKASI BAHAN : -3mm Acrylic c/w Reverse Inkjet Sticker
-Pemasangan menggunakan 3M 'double sided tape'
-Tulisan jenis 'Arial'

CONSTRUCTION DRAWING

Pemaju :

KEMENTERIAN PERUMAHAN DAN KERAJAAN TEMPATAN

Pemilik :

JABATAN BOMBA DAN PENYELAMAT MALAYSIA

Tajuk Projek:

CADANGAN PEMBINAAN PROJEK BALAI BOMBA & KUARTERS PUTATAN DI ATAS SEBAHAGIAN LOT N.T 213059771, JALAN SAILAN IMBAAN PUTATAN, DAERAH PUTATAN, SABAH

Tajuk Komponen:

SIGNAGES

Tajuk Lukisan:

TYPE A6
PEMASANGAN WM

TYPE A1
JENIS PEMASANGAN-DM

ARCHITECT

ALASIM OMAR ARCHITECT
F-27-1, ROYAL PLAZA PUTATAN
KM 11.2, JALAN PUTATAN
88200, KOTA KINABALU, SABAH
E : alasim.architect@gmail.com
T : +6 088 760 752
F: +6 088 761 752

DWG INFO

Drawn by : SYAH
Checked by : Sym
Scale : As Shown
Date : AUG 2022

Drawing Number : Revision 0 1 2

DWG TITLE

Sketch	DP Sub	JPBM	Construction
Prelim	BP Sub	Contract	As-Built

200413/JBPMput/S-04 B