ALASIM OMAR ARCHITECT
F-27-1, Block F, 1st Floor,
Royal Plaza Putatan, KM11.2, Jalan Putatan,
88200, Kota Kinabalu, Sabah
Email: aoarkitek@gmail.com
Tel: 088 760 752 Fax : 088 761 752

Ruj. Tuan : -
Ruj. Kami : AoA/BBPut/pr10

23 May 2024

KEMENTERIAN PERUMAHAN DAN KERAJAAN TEMPATAN
BAHAGIAN PEMBANGUNAN DAN PERLAKSANAAN PROJEK.
Aras 5-8, No.51,
Persiaran Perdana, Pesint 4,
62100, Putrajaya.

Attn: Ar. Ts. Norzaiti Binti Ahmad Zubaidi
Ketua Penolong Pengarah Kanan, Unit Seni Bina

Puan,
Projek: PROJEK BALAI BOMBA DAN KUAKTERS PUTATAN, SABAH.
Perkara: Pindaan Rekabentuk 10 – Penambahan *Shower* Rose pada bilik air pada bilik tidur utama (Kuarters),

---

Merujuk kepada mesyuarat bersama Ketua Setiausaha KPKT yang diadakan pada 23 Mei (Khamis).

2. Mesyuarat memutuskan bahawa 'shower rose' pada bilik air di bilik tidur utama(4unit) -Kuarters hendaklah dibuat dalam tempoh 4 minggu dari tarikh mesyuarat tanpa sebarang penambahan kos..

3. Maka dengan ini, surat dari pihak kontraktor No Rujukan : MTR/KPKT/JBPM/2024/323 bertarikh 27 Mac 2024 yang memaklumkan *shower rose* akan dibuat dalam tempoh 3 bulan selepas CPC adalah terbatal.

4. Bersama sama ini kami kemukakan dokumen pindaan rekabentuk untuk semakan pihak puan:

a) Borang Pindaan Rekabentuk 10 - BK-PEMB-PK(P)-08-14
b) Lukisan Pindaan Rekabentuk - 200413/JBPMput/TE&F-30A

Sila hubungi pihak kami sekiranya pihak Puan memerlukan penjelasan lebih lanjut.

Sekian dan Terima Kasih.

ALASIM OMAR ARCHITECT

Ar. IDr. Datu Alasim bin Datu Omar
LAM Reg. Number : A/D 17
LAM reg. Number : ID/D 6
Mobile : +6 017 474 4747

sk. MTR Engineering Sdn Bhd
Jurutera Perunding Intelek Sdn Bhd
Perunding Ideal
Jurukur Bahan Konsultant (Sabah)

BORANG PINDAAN REKABENTUK

A. KEPERLUAN PINDAAN REKABENTUK

Tajuk Projek : **PROJEK BALAI BOMBA DAN KUARTERS PUTATAN, SABAH**

No. Projek/Ruj. Fail:	Tarikh : **23/05/2024**	No. Permohonan: **10**
-		

Bidang: Senibina / Awam/Struktur/Mekanikal/Elektrikal / dan lain-lain (nyatakan) (*)

Skop Kerja: Senibina

Kategori pindaan: Rekabentuk/Spesifikasi/Bahan binaan dan lain-lain (nyatakan) (*)

Rekabentuk

Keterangan perubahan kerja yang terlibat:

Penambahan shower rose di bilik air utama (Kuarters)

(Guna lampiran tambahan jika perlu)

Justifikasi perubahan: Keperluan pelanggan/ Masalah tapak / Penambahbaikan rekabentuk dan lain-lain (nyatakan) (*)

Mesyuarat bersama KSU yang diadakan pada 23 Mei 2024 memutuskan bahawa shower rose padabilik air di bilik tidur utama (Kuarters) perlu ditambah oleh pihak kontraktor dalam masa 4 minggu dari tarikh mesyuarat tanpa penambahan kos .

(Guna lampiran tambahan jika perlu)

No.Lukisan (semua lukisan berkaitan) / Spesifikasi :

200413/JBPMput/TE&F-30A

(Guna lampiran tambahan jika perlu)

Dipohon oleh;	Disokong/Tidak Disokong
(Perunding ~~/Kontraktor~~)	(KUR)
Tarikh : 23/05/2024	Tarikh :

B. PERSETUJUAN PINDAAN REKABENTUK

☐ Dipersetujui ☐ Tidak dipersetujui ☐ Dipersetujui dengan syarat

Ulasan:

.....

.....

Diluluskan oleh;


.....

PP/PD


Tarikh:

s.k: KUPP
KUP
KUR
KUKUB


Nota: *1. (*) potong mana yang tidak berkenaan*

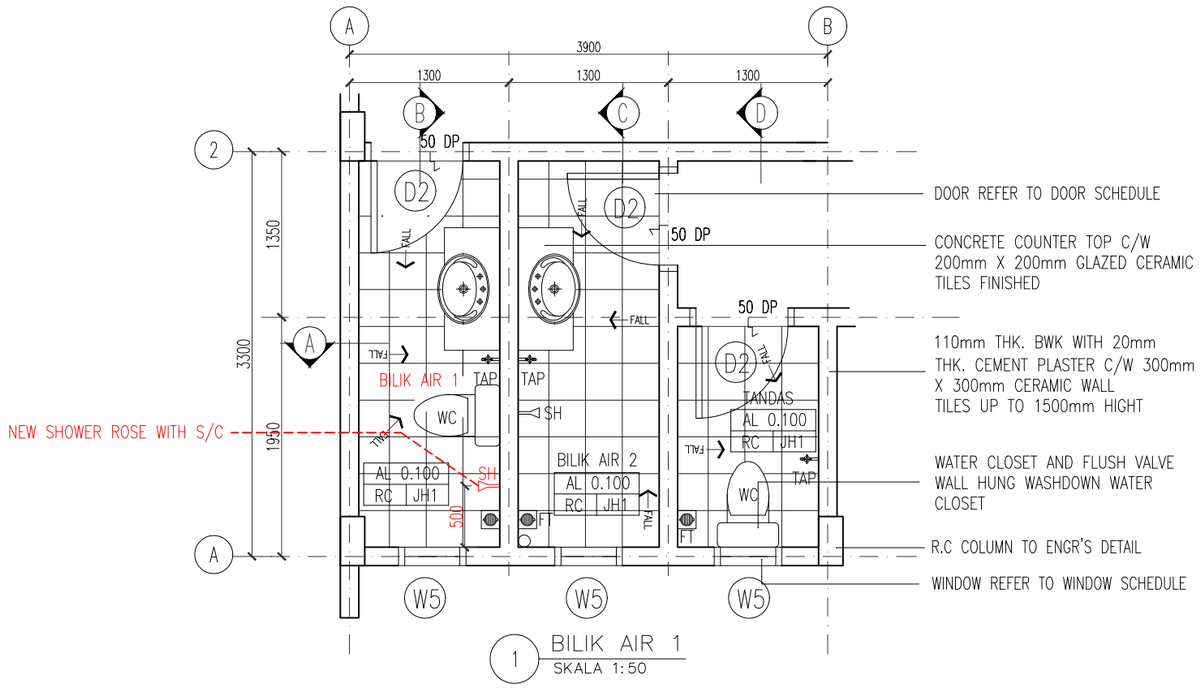

1 BILIK AIR 1
SKALA 1:50

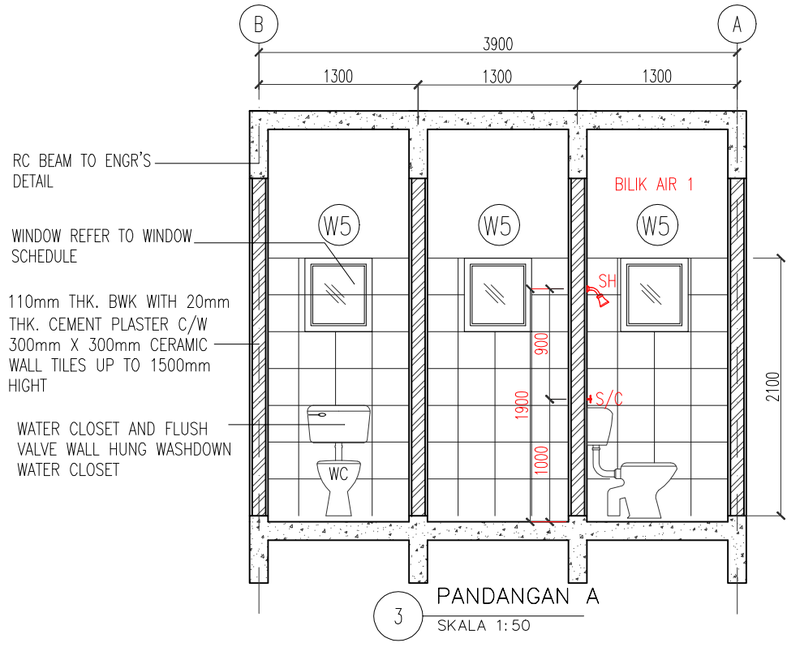

3 PANDANGAN A
SKALA 1:50

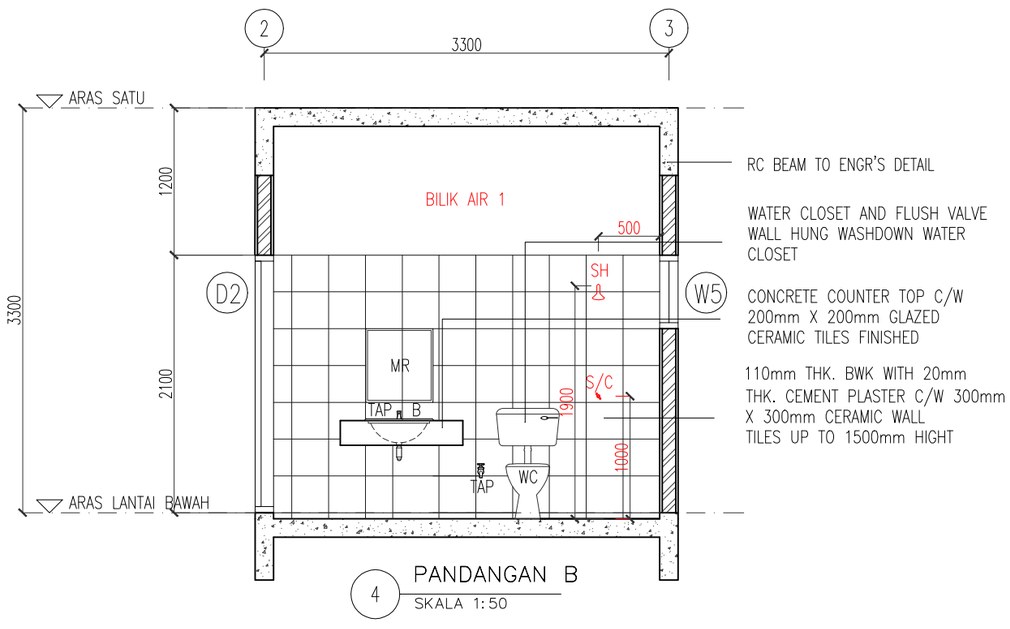

4 PANDANGAN B
SKALA 1:50

CONSTRUCTION DRAWING

Pemaju :

KEMENTERIAN PERUMAHAN DAN KERAJAAN TEMPATAN

Pemilik :

JABATAN BOMBA DAN PENYELAMAT MALAYSIA

Tajuk Projek:

CADANGAN PEMBINAAN PROJEK BALAI BOMBA & KUARTERS PUTATAN DI ATAS SEBAHAGIAN LOT N.T 213059771, JALAN SAILAN IMBAAN PUTATAN, DAERAH PUTATAN, SABAH

Tajuk Komponen:

PINDAAN REKABENTUK KUARTERS
(BILIK AIR 1)

Tajuk Lukisan:

PELAN LANTAI TANDAS 1
PANDANGAN A
PANDANGAN B

ALASIM OMAR ARCHITECT
F-27-1, ROYAL PLAZA PUTATAN
KM 11.2, JALAN PUTATAN
88200, KOTA KINABALU, SABAH
E : alasim.architect@gmail.com
T : +6 088 760 752
F: +6 088 761 752

ARCHITECT

DWG INFO

Drawn by : SYAH
Checked by : Sym
Scale : As Shown
Date : MAY 2024

Drawing Number : Revision 0 1 2

DWG TITLE

Sketch	DP Sub	JPBM	Construction
Prelim	BP Sub	Contract	As-Built

200413/JBPMput/TE&F-30 A