

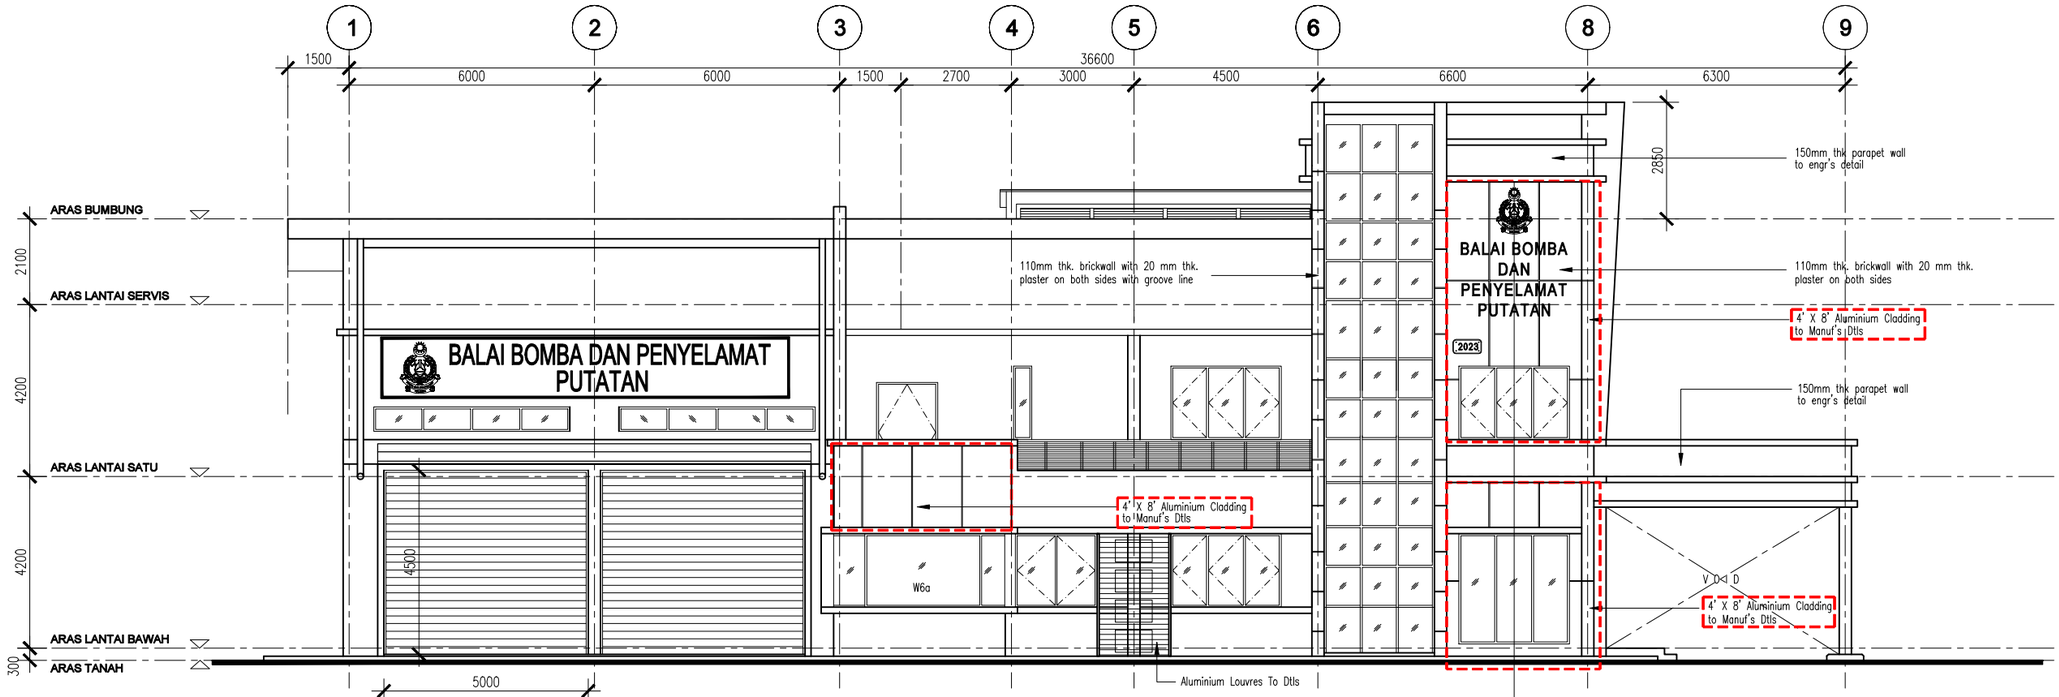


PANDANGAN HADAPAN
SKALA 1:150

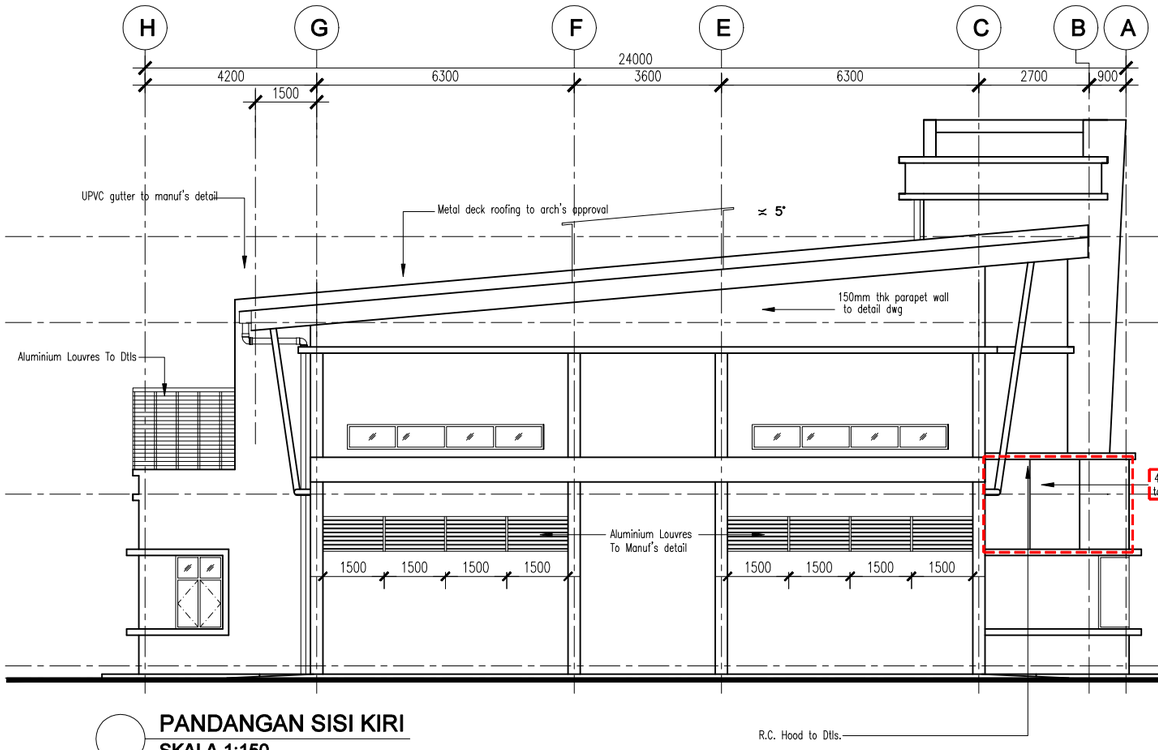

PANDANGAN SISI KIRI
SKALA 1:150

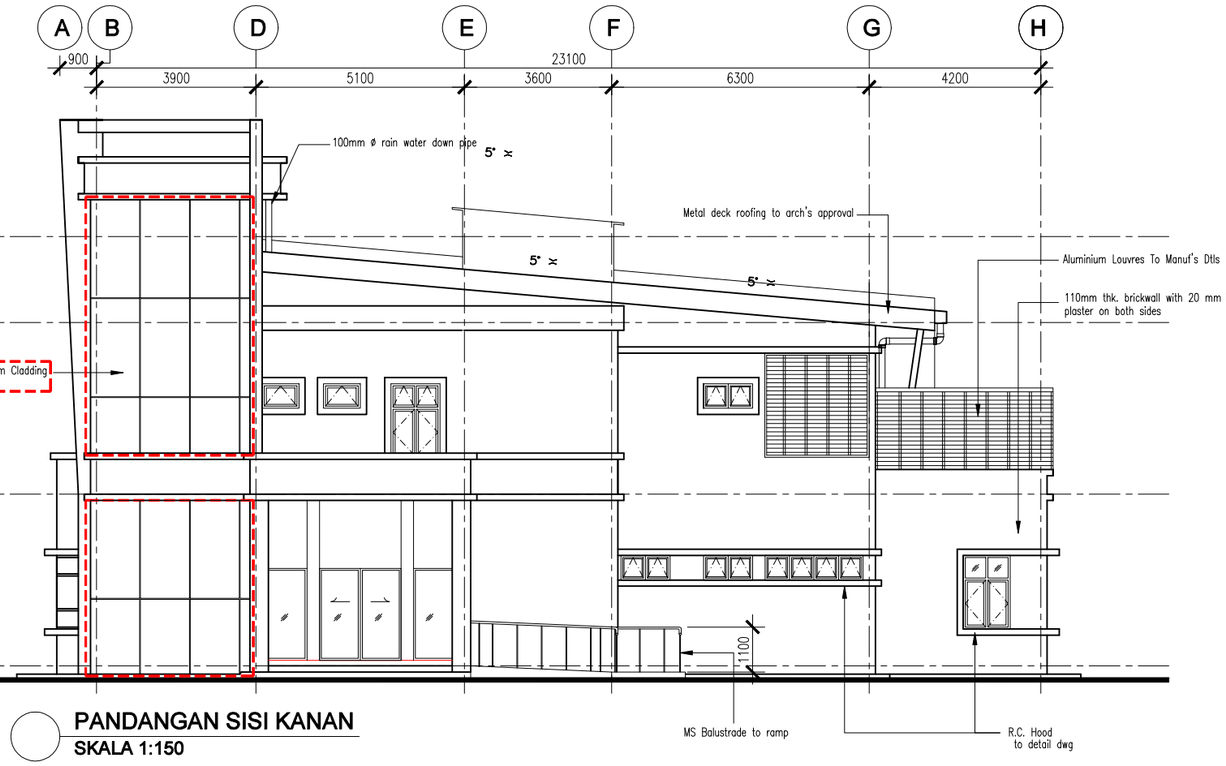

PANDANGAN SISI KANAN
SKALA 1:150

Pemaju :

KEMENTERIAN PERUMAHAN DAN KERAJAAN TEMPATAN

Pemilik :

JABATAN BOMBA DAN PENYELAMAT MALAYSIA

Tajuk Projek:

CADANGAN PEMBINAAN PROJEK BALAI BOMBA & KUARTERS PUTATAN DI ATAS SEBAHAGIAN LOT N.T 213059771, JALAN SAILAN IMBAAN PUTATAN, DAERAH PUTATAN, SABAH

Tajuk Komponen:

ALUMINIUM CLADDING (BALAI)

Tajuk Lukisan:

PANDANGAN SISI

ALASIM OMAR ARCHITECT
F-27-1, ROYAL PLAZA PUTATAN
KM 11.2, JALAN PUTATAN
88200, KOTA KINABALU, SABAH
E : alasim.architect@gmail.com
T : +6 088 760 752
F: +6 088 761 752

ARCHITECT

DWG INFO

Drawn by : SYAH
Checked by : Sym
Scale : As Shown
Date : JUN 2020

Drawing Number : Revision 0 1 2

DWG TITLE

Sketch	DP Sub	JPBM	Construction
Prelim	BP Sub	Contract	As-Built

200413/JBPMput/T-31