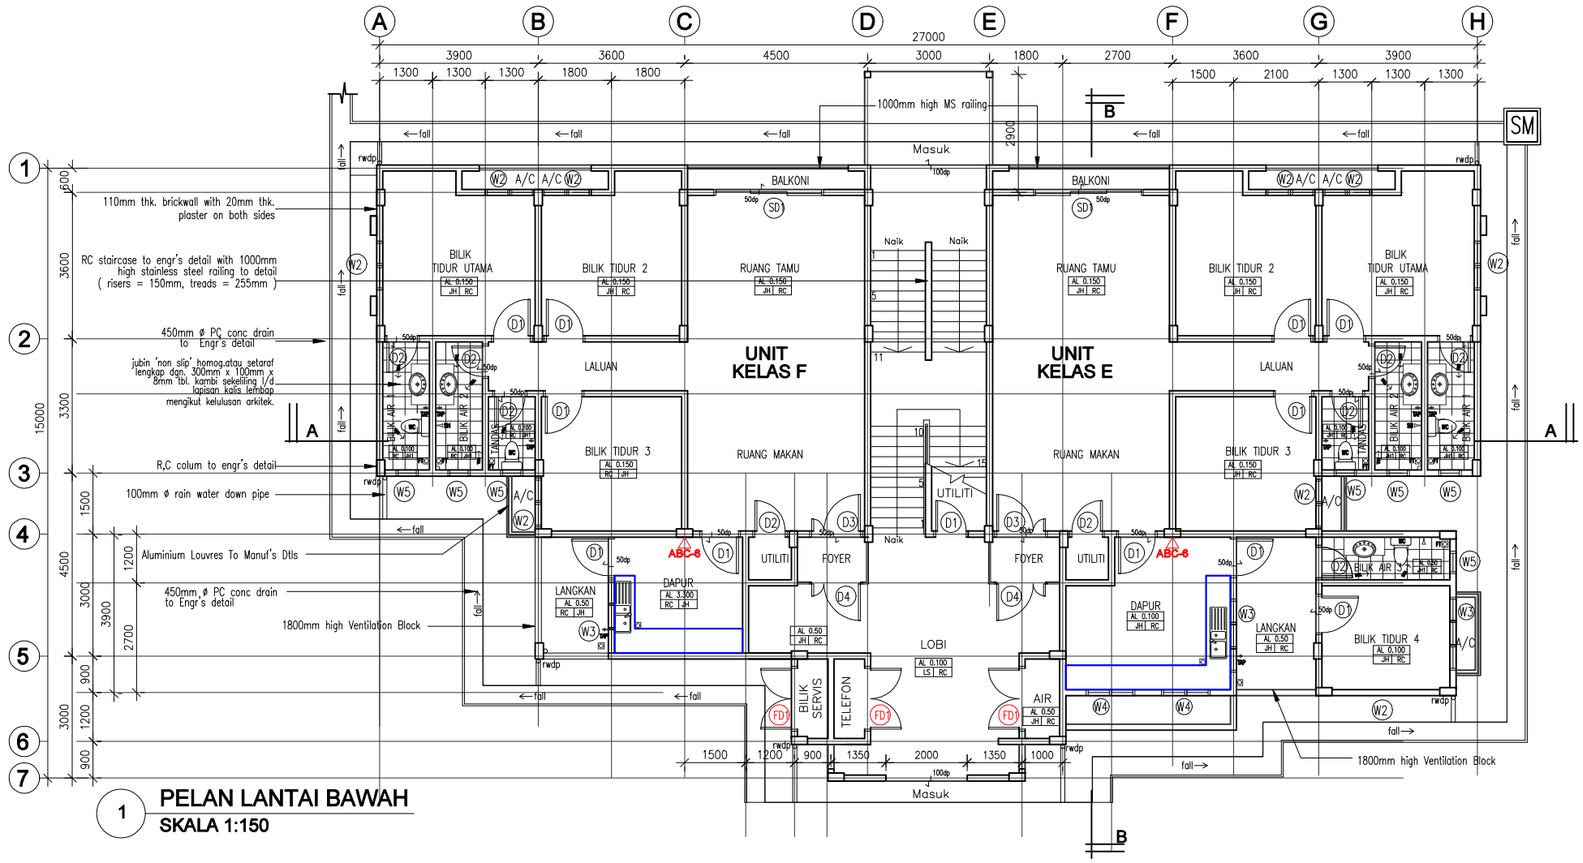


1 **PELAN LANTAI BAWAH**
SKALA 1:150

CONSTRUCTION DRAWING

Pemaju : KEMENTERIAN PERUMAHAN DAN KERAJAAN TEMPATAN	**Pemilik :** JABATAN BOMBA DAN PENYELAMAT MALAYSIA	**Tajuk Projek:** CADANGAN PEMBINAAN PROJEK BALAI BOMBA & KUARTERS PUTATAN DI ATAS SEBAHAGIAN LOT N.T 213059771, JALAN SAILAN IMBAAN PUTATAN, DAERAH PUTATAN, SABAH	**Tajuk Komponen:** / **Tajuk Lukisan:**	ARCHITECT: ALASIM OMAR ARCHITECT, F-27-1, ROYAL PLAZA PUTATAN, KM 11.2, JALAN PUTATAN, 88200, KOTA KINABALU, SABAH, E : alasim.architect@gmail.com, T : +6 088 760 752, F: +6 088 761 752

DWG INFO: Drawn by : DANIAL; Checked by : Sym; Scale : As Shown; Date : APR 2022; Drawing Number : Revision 0 1 2

DWG TITLE: Sketch | DP Sub | JPBM | Construction; Prelim | BP Sub | Contract | As-Built