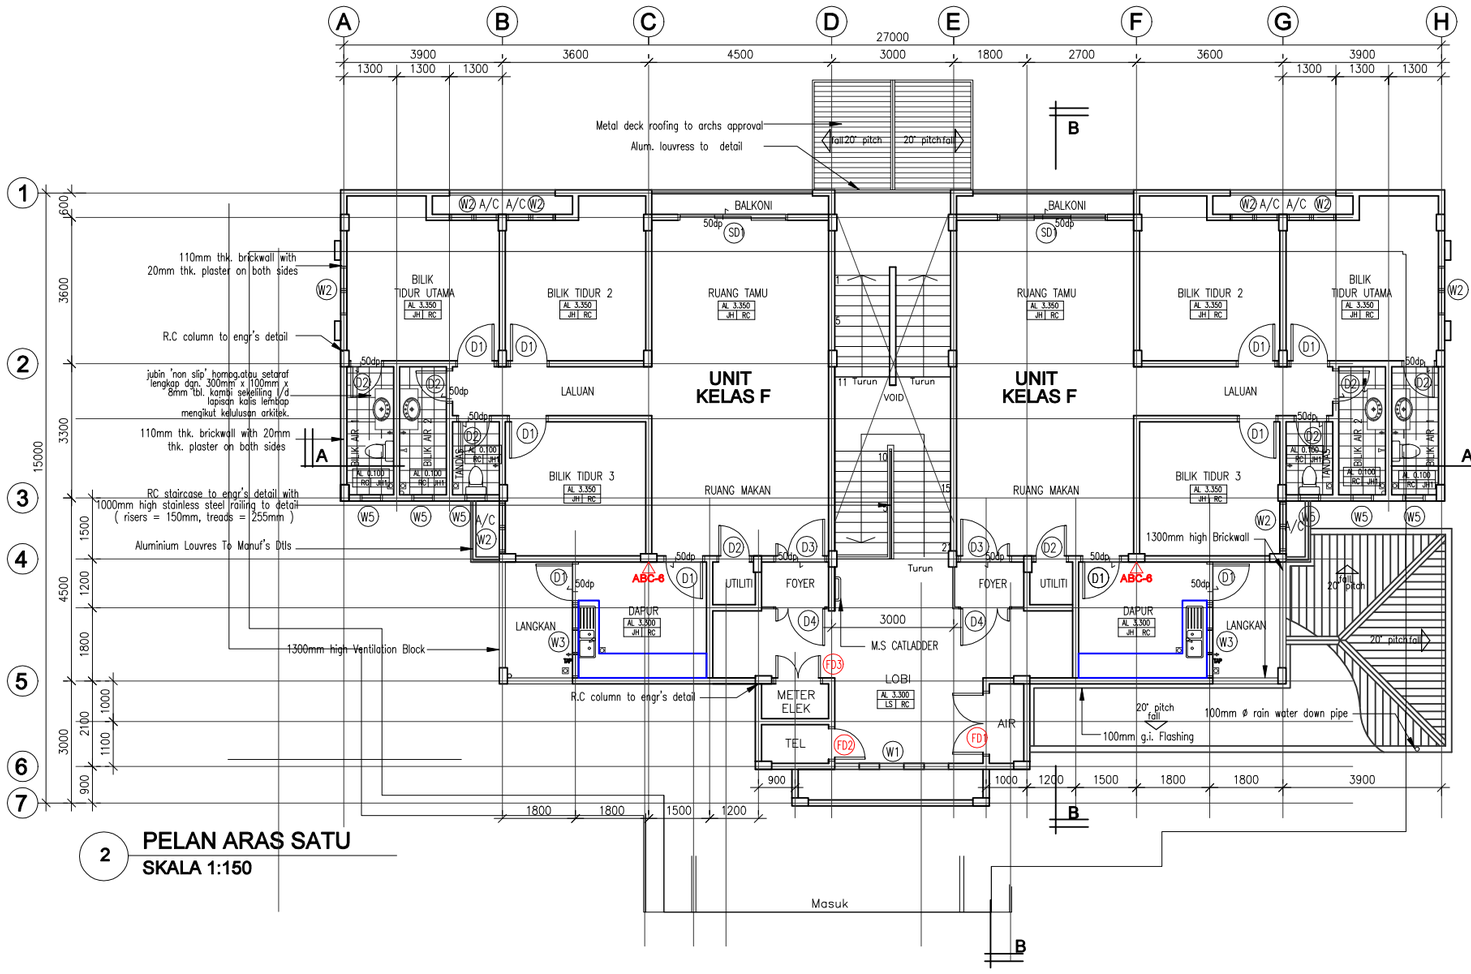


2 PELAN ARAS SATU
SKALA 1:150

CONSTRUCTION DRAWING

Pemaju : KEMENTERIAN PERUMAHAN DAN KERAJAAN TEMPATAN	**Pemilik :** JABATAN BOMBA DAN PENYELAMAT MALAYSIA	**Tajuk Projek:** CADANGAN PEMBINAAN PROJEK BALAI BOMBA & KUARTERS PUTATAN DI ATAS SEBAHAGIAN LOT N.T 213059771, JALAN SAILAN IMBAAN PUTATAN, DAERAH PUTATAN, SABAH	**Tajuk Komponen:** **Tajuk Lukisan:**	ARCHITECT ALASIM OMAR ARCHITECT F-27-1, ROYAL PLAZA PUTATAN KM 11.2, JALAN PUTATAN 88200, KOTA KINABALU, SABAH E : alasim.architect@gmail.com T : +6 088 760 752 F: +6 088 761 752

DWG INFO

Drawn by	: DANIAL
Checked by	: Sym
Scale	: As Shown
Date	: APR 2022
Drawing Number : Revision 0 1 2	

DWG TITLE

Sketch	DP Sub	JPBM	Construction
Prelim	BP Sub	Contract	As-Built