SIGNAGES SCHEDULE-BLOK BALAI BOMBA

RUANG	JENIS PEMASANGAN	KOS BAHAM	KOD REKABENTUK	BILANGAN
RUANG LOBI				
RUANG PAMERAN	WM2	ACR	A1	1
KUANTER	WM1	ACR	A3	1
PEJABAT OPERASI	DM	ACR	A1	1
BILIK KAWALAN	DM	ACR	A1	2
BILIK B.A	DM	ACR	A1	1
UTILITI PERALATAN	DM	ACR	A1	1
BILIK MESS & PANTRI	DM	ACR	A1	2
STOR	DM	ACR	A1	1
BILIK MSB	DM	ACR	A1	1
BILIK GENSET	DM	ACR	A1	2
BILIK SEDIA WANITA	DM	ACR	A1	2
TANDAS WANITA	WM2	ACR	A2	1
TANDAS WANITA & OKU	WM2	ACR	A2	1
TANDAS LELAKI	WM2	ACR	A2	1
BILIK KETUA BALAI	DM	ACR	A1a	1
SESALUR TELEFON	DM	ACR	A1	1
SESALUR ELEKTRIK	DM	ACR	A1	1
DRY POWDER	WM	ACR	A6	4
TANGGA	WM3	ACR	A5	1
KELUAR SIGN	CM	TO SUPPLYER SPECS & BOMBA APPROVAL	TO SUPPLYER SPECS & BOMBA APPROVAL	AS DWG
SURAU	WM2	ACR	A2	1
RUANG WUDUK	DM	ACR	A1	1
BILIK UNIT PILI BOMBA	DM	ACR	A3	1
BILIK PERSEDIAAN PENYELIA	DM	ACR	A1	1
TANDAS PENYELIA	WM2	ACR	A1	2
BILIK BASUH	DM	ACR	A1	1
RUANG JEMURAN	DM	ACR	A1	1
BILIK PERSEDIAAN LELAKI	WM2	ACR	A1	2
TANDAS LELAKI	DM	ACR	A1	1
BILIK SUKAN / GYMASIUM	DM	ACR	A1	1
BILIK MESYUARAT	DM	ACR	A1	2
BILIK KULIAH	DM	ACR	A1	2
SESALUR TELEFON	DM	ACR	A2	1
SESALUR ELEKTRIK	WM	ACR	A2	1
TANGGA	WM3	ACR	A2	1
KELUAR SIGN	CM	TO SUPPLYER SPECS & BOMBA APPROVAL	TO SUPPLYER SPECS & BOMBA APPROVAL	AS DWG

* Saya tidak semak lokasi/jadual ini. Mohon pemunding Arkitek utk memastikan perkara ini betul.

TQ Ain 22/6.

SIGNAGES SCHEDULE-MENARA LATIHAN

RUANG	JENIS PEMASANGAN	KOS BAHAM	KOD REKABENTUK	BILANGAN
SALUR ELEKTRIK	DM	ACR	A1	1
SALUR PANCUR KERING	DM	ACR	A6	1
TEROWONG ASAP	DM	ACR	A1	1
SALUR ELEKTRIK	DM	ACR	A1	1
SALUR PANCUR KERING	DM	ACR	A6	1
TEROWONG ASAP	DM	ACR	A1	1
SALUR ELEKTRIK	DM	ACR	A1	1
SALUR PANCUR KERING	DM	ACR	A6	1
TEROWONG ASAP	DM	ACR	A1	1
SALUR ELEKTRIK	DM	ACR	A1	1
SALUR PANCUR KERING	DM	ACR	A6	1
TEROWONG ASAP	DM	ACR	A1	1
SALUR ELEKTRIK	DM	ACR	A1	1
SALUR PANCUR KERING	DM	ACR	A6	1
TEROWONG ASAP	DM	ACR	A1	1
SALUR ELEKTRIK	DM	ACR	A1	1
SALUR PANCUR KERING	DM	ACR	A6	1
TEROWONG ASAP	DM	ACR	A1	1

SIGNAGES SCHEDULE-KUARTERS F

RUANG	JENIS PEMASANGAN	KOS BAHAM	KOD REKABENTUK	BILANGAN
KUARTERS F-1(A-1-1)	WM1	ACR	A4	1
KUARTERS F-2(A-1-2)	WM1	ACR	A4	1

SIGNAGES SCHEDULE-STOR

RUANG	JENIS PEMASANGAN	KOS BAHAM	KOD REKABENTUK	BILANGAN
STOR BARANG KESING	WM1	ACR	A1	1
STOR BARANG BASAH	WM1	ACR	A1	1

SIGNAGES SCHEDULE-RUMAH PAM

RUANG	JENIS PEMASANGAN	KOS BAHAM	KOD REKABENTUK	BILANGAN
RUMAH PAM	WM1	ACR	A1	1

SIGNAGES SCHEDULE-TNB

RUANG	JENIS PEMASANGAN	KOS BAHAM	KOD REKABENTUK	BILANGAN
IKUT LUKISAN PEMBINAAN				

NOTA:
BILANGAN BANGUNAN & 'SIGNAGE' ADALAH BERGANTUNG KEPADA PROJEK BALAI BOMBA YANG BERKENAAN

PETUNJUK:

JENIS PEMASANGAN	KOD BAHAN
WM: WALL MOUNTED AT 1.5M HEIGHT	ACR: 3MM THICK ACRYLIC C/W EVERSE INKJET STICKER
WM1: WALL MOUNTED ABOVE DOOR	
WM2: CANTILEVERED WALL MOUNTED	
WM3: WALL MOUNTED AT 2.1 HEIGHT	
CM: CEILING MOUNTED	
DM: DOOR MOUNTED	
FS: FREE STANDING SIGNAGE	

'SIGNAGES'

PEMBINAAN BALAI BOMBA DAN PENYELAMAT PIAWAI 2 PETAK

CONSTRUCTION DRAWING

Pemaju :
KEMENTERIAN PERUMAHAN DAN KERAJAAN TEMPATAN

Pemilik :
JABATAN BOMBA DAN PENYELAMAT MALAYSIA

Tajuk Projek:
CADANGAN PEMBINAAN PROJEK BALAI BOMBA & KUARTERS PUTATAN DI ATAS SEBAHAGIAN LOT N.T 213059771, JALAN SAILAN IMBAAN PUTATAN, DAERAH PUTATAN, SABAH

Tajuk Komponen:
SIGNAGES

Tajuk Lukisan:
JADUAL SIGNAGES


ARCHITECT
ALASIM OMAR ARCHITECT
F-27-1, ROYAL PLAZA PUTATAN
KM 11.2, JALAN PUTATAN
88200, KOTA KINABALU, SABAH
E : alasim.architect@gmail.com
T : +6 088 760 752
F: +6 088 761 752

DWG INFO
Drawn by : SYAH
Checked by : Sym
Scale : As Shown
Date : JUN 2020
Drawing Number : Revision 0 1 2

DWG TITLE

Sketch	DP Sub	JPBM	Construction
Prelim	BP Sub	Contract	As-Built

200413/JBPMput/S-00

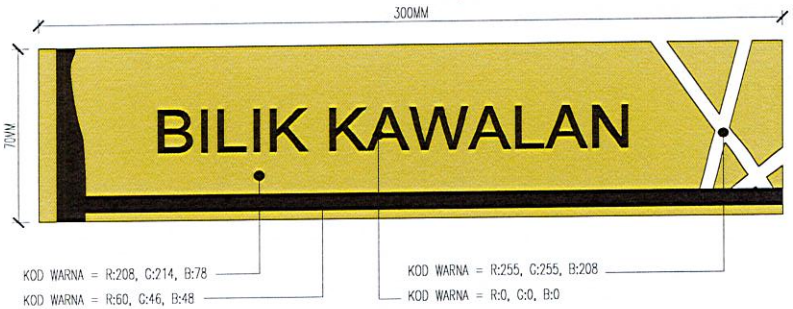


PANDANGAN HADAPAN


SPESIFIKASI BAHAN : -3mm Acrylic c/w Reverse Inkjet Sticker
-Pemasangan menggunakan 3M 'double sided tape'
-Tulisan jenis 'Arial'




PANDANGAN SISI

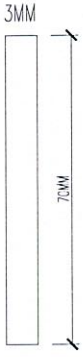


PANDANGAN SISI

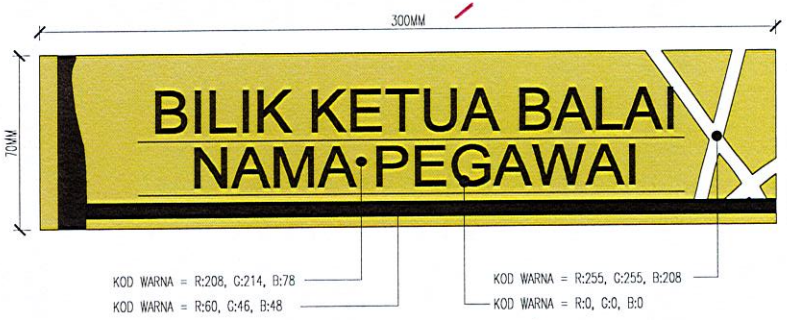

PANDANGAN HADAPAN

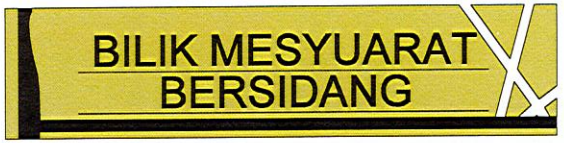

SPESIFIKASI BAHAN : -3mm Acrylic c/w Reverse Inkjet Sticker
-Pemasangan menggunakan 3M 'double sided tape'
-Tulisan jenis 'Arial'
-3mm thk. sliding clear acrylic for officer's name

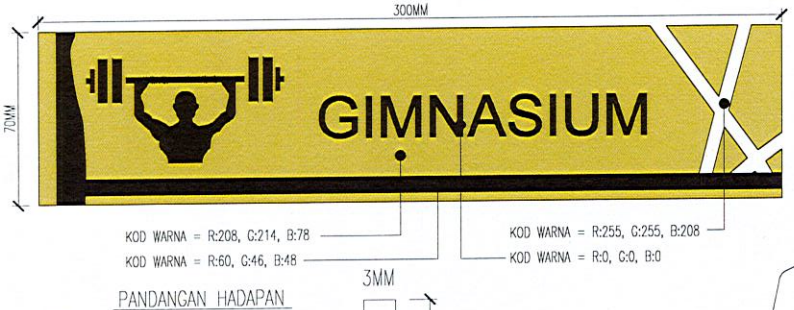


PANDANGAN HADAPAN




PANDANGAN SISI


SPESIFIKASI BAHAN : -3mm Acrylic c/w Reverse Inkjet Sticker
-Pemasangan menggunakan 3M 'double sided tape'
-Tulisan jenis 'Arial'

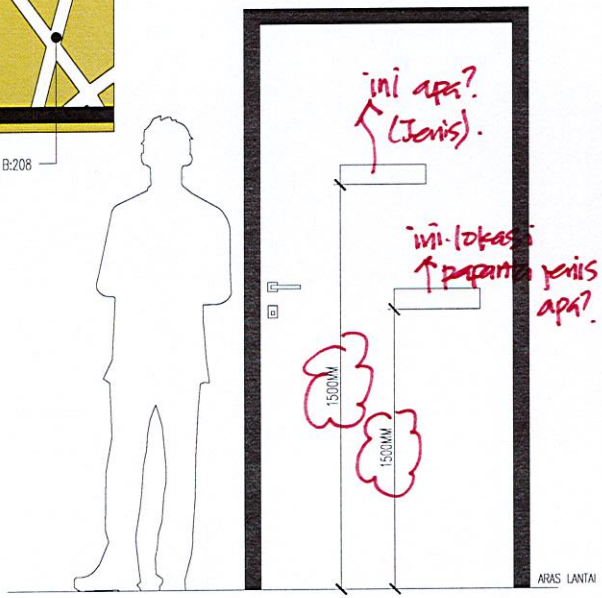

PANDANGAN KESELURUHAN

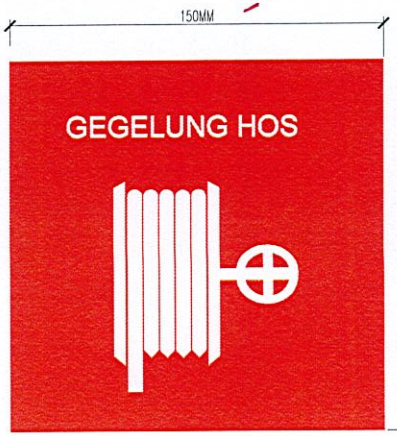

PANDANGAN HADAPAN

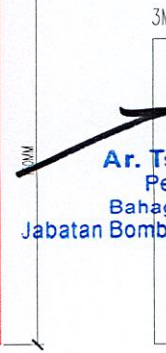

PANDANGAN SISI

SPESIFIKASI BAHAN : -3mm Acrylic c/w Reverse Inkjet Sticker
-Pemasangan menggunakan 3M 'double sided tape'
-Tulisan jenis 'Arial'

Ar. Ts. AZRI BIN AJI
Penguasa Bomba
Bahagian Pembangunan
Jabatan Bomba dan Penyelamat Malaysia
22.06.2022

CONSTRUCTION DRAWING

Pemaju : KEMENTERIAN PERUMAHAN DAN KERAJAAN TEMPATAN

Pemilik : JABATAN BOMBA DAN PENYELAMAT MALAYSIA

Tajuk Projek:

CADANGAN PEMBINAAN PROJEK BALAI BOMBA & KUARTERS PUTATAN DI ATAS SEBAHAGIAN LOT N.T 213059771, JALAN SAILAN IMBAAN PUTATAN, DAERAH PUTATAN, SABAH

Tajuk Komponen: SIGNAGES

Tajuk Lukisan:
-TYPE A1
-JENIS PEMASANGAN-DM
-TYPE A1a
-JENIS PEMASANGAN-DM
-BILIK KETUA BALAI/MESYUARAT
-TYPE A1
-JENIS PEMASANGAN-DM
-BILIK GIMNASIUM
-TYPE A6
-JENIS PEMASANGAN-DM

ARCHITECT
ALASIM OMAR ARCHITECT
F-27-1, ROYAL PLAZA PUTATAN
KM 11.2, JALAN PUTATAN
88200, KOTA KINABALU, SABAH
E : alasim.architect@gmail.com
T : +6 088 760 752
F: +6 088 761 752

DWG INFO
Drawn by : SYAH
Checked by : Sym
Scale : As Shown
Date : JUN 2020
Drawing Number : Revision 0 1 2

DWG TITLE


Sketch	DP Sub	JPBM	Construction
Prelim	BP Sub	Contract	As-Built

200413/JBPMput/S-01

Boleh dipendekkan. Cadangan 900 - 1,000mm






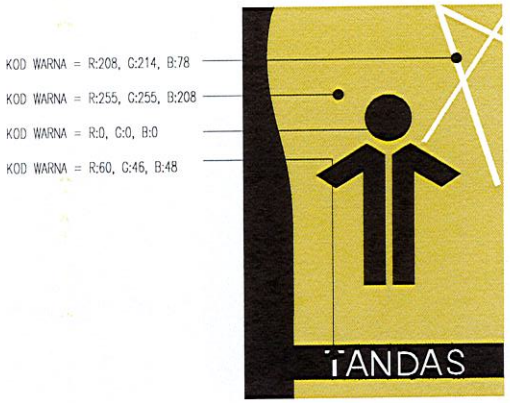




PANDANGAN SISI


Mohon semak semula saiz ini.
- tulisan besar
- cadangan 200mm.

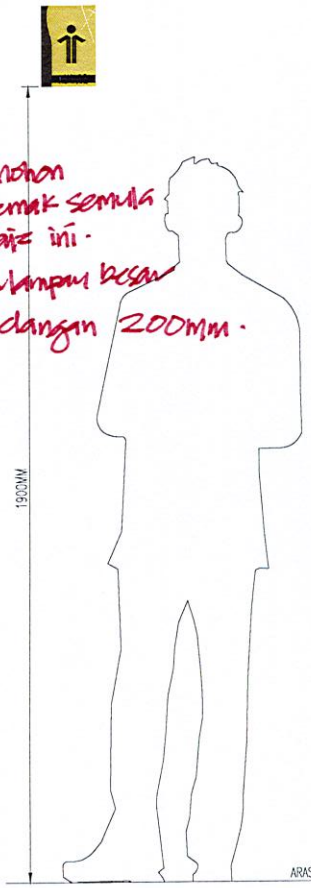

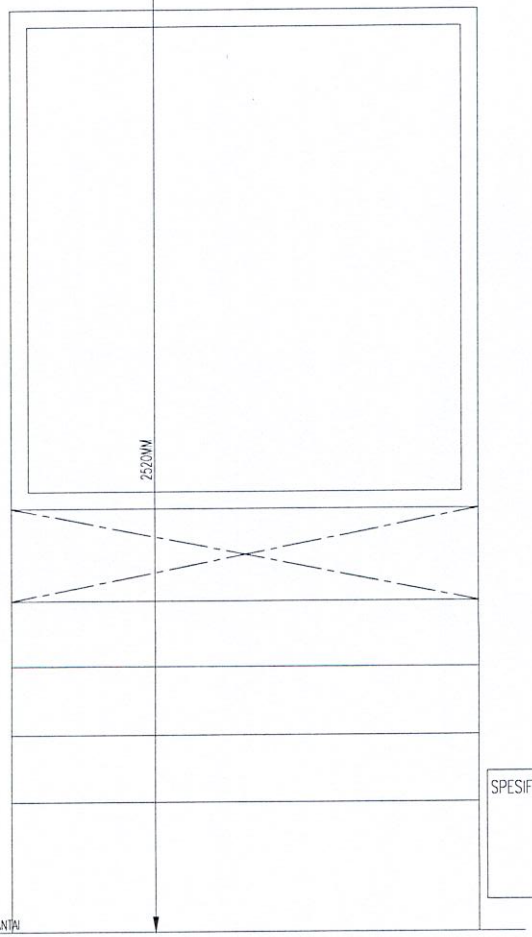

PANDANGAN KESELURUHAN

Ar. Ts. AZRI BIN AJI
Penguasa Bomba
Bahagian Pembangunan
Jabatan Bomba dan Penyelamat Malaysia
22.06.22

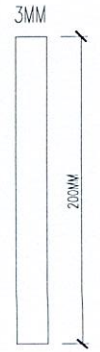

PANDANGAN SISI



SPESIFIKASI BAHAN : -3mm Acrylic c/w Reverse Inkjet Sticker
-Pemasangan menggunakan 'Ms structure fixed to wall plug'
-Tulisan jenis 'Arial'

SPESIFIKASI BAHAN : -3mm Acrylic c/w Reverse Inkjet Sticker
-Pemasangan menggunakan 3M 'double sided tape' dan di skrew
-Tulisan jenis 'Arial'

CONSTRUCTION DRAWING

Pemaju :
KEMENTERIAN PERUMAHAN DAN KERAJAAN TEMPATAN

Pemilik :
JABATAN BOMBA DAN PENYELAMAT MALAYSIA

Tajuk Projek:
CADANGAN PEMBINAAN PROJEK BALAI BOMBA & KUARTERS PUTATAN DI ATAS SEBAHAGIAN LOT N.T 213059771, JALAN SAILAN IMBAAN PUTATAN, DAERAH PUTATAN, SABAH

Tajuk Komponen:
SIGNAGES

Tajuk Lukisan:
TYPE A2
JENIS PEMASANGAN-WM2

TYPE A3
JENIS PEMASANGAN-WM1
RUANG KAUNTER

ARCHITECT
ALASIM OMAR ARCHITECT
F-27-1, ROYAL PLAZA PUTATAN
KM 11.2, JALAN PUTATAN
88200, KOTA KINABALU, SABAH
E : alasim.architect@gmail.com
T : +6 088 760 752
F: +6 088 761 752

DWG INFO
Drawn by : SYAH
Checked by : Sym
Scale : As Shown
Date : JUN 2020
Drawing Number : Revision 0 1 2


DWG TITLE


Sketch	DP Sub	JPBM	Construction
Prelim	BP Sub	Contract	As-Built

200413/JBPMput/S-02




PANDANGAN HADAPAN

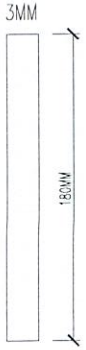

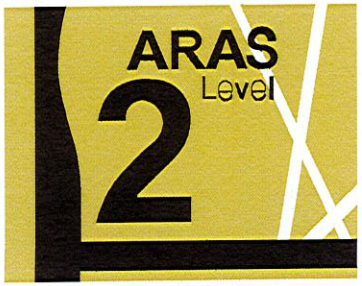


PANDANGAN SISI

SPESIFIKASI BAHAN : -3mm Acrylic c/w Reverse Inkjet Sticker
-Pemasangan menggunakan 3M 'double sided tape'
-Tulisan jenis 'Arial' Bold

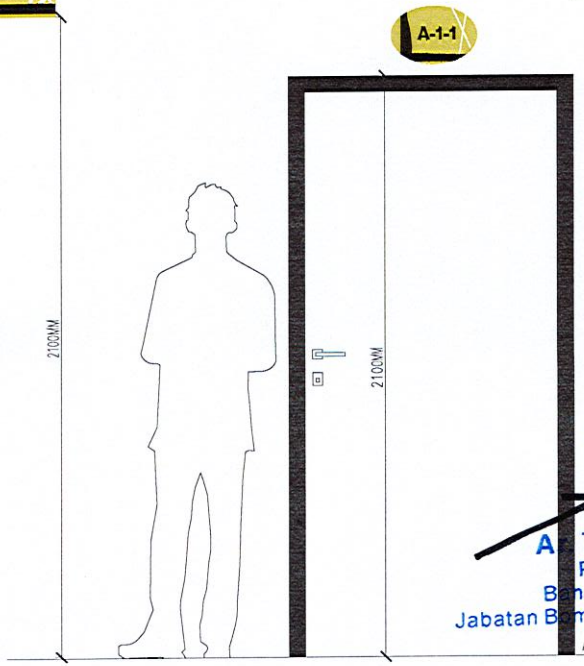


PANDANGAN KESELURUHAN

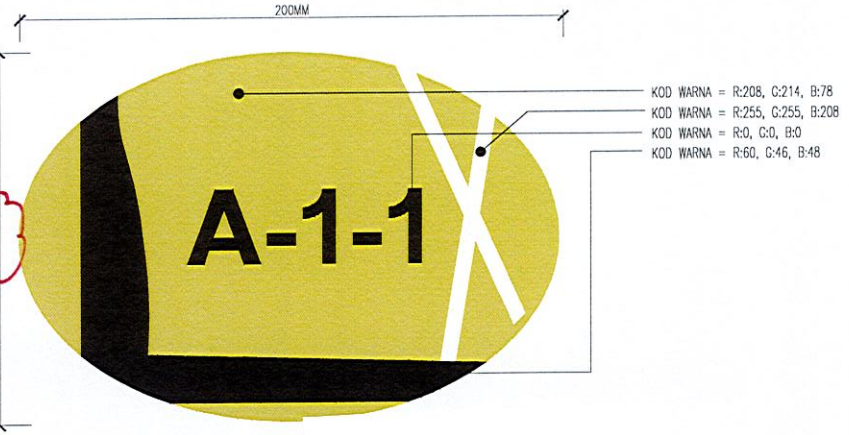

Semak semula ukuran ini -

PANDANGAN HADAPAN

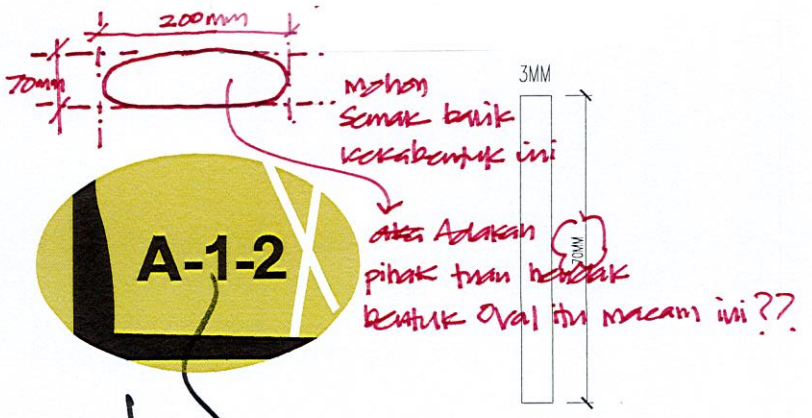

Mohon semak balik kekabentuk ini

atau Adakah pihak tuan berbuat berbentuk Oval itu macam ini??

PANDANGAN SISI

SPESIFIKASI BAHAN : -3mm Acrylic c/w Reverse Inkjet Sticker
-Pemasangan menggunakan 3M 'double sided tape'
-Tulisan jenis 'Arial' Bold

Ts. AZRI BIN AJI
Penguasa Bomba
Bahagian Pembangunan
Jabatan Bomba dan Penyelamat Malaysia

22.06.22

CONSTRUCTION DRAWING

Pemaju :
KEMENTERIAN PERUMAHAN DAN KERAJAAN TEMPATAN

Pemilik :
JABATAN BOMBA DAN PENYELAMAT MALAYSIA

Tajuk Projek:
CADANGAN PEMBINAAN PROJEK BALAI BOMBA & KUARTERS PUTATAN DI ATAS SEBAHAGIAN LOT N.T 213059771, JALAN SAILAN IMBAAN PUTATAN, DAERAH PUTATAN, SABAH

Tajuk Komponen:
SIGNAGES

Tajuk Lukisan:
TYPE A4
JENIS PEMASANGAN-WM1
KUARTERS

TYPE A5
JENIS PEMASANGAN-WM3
RUANG SEBELAH TANGGA


ALASIM OMAR ARCHITECT
F-27-1, ROYAL PLAZA PUTATAN
KM 11.2, JALAN PUTATAN
88200, KOTA KINABALU, SABAH
E : alasim.architect@gmail.com
T : +6 088 760 752
F: +6 088 761 752

DWG INFO
Drawn by : SYAH
Checked by : Sym
Scale : As Shown
Date : JUN 2020
Drawing Number : Revision 0 1 2

DWG TITLE

Sketch	DP Sub	JPBM	Construction
Prelim	BP Sub	Contract	As-Built

200413/JBPMput/S-03

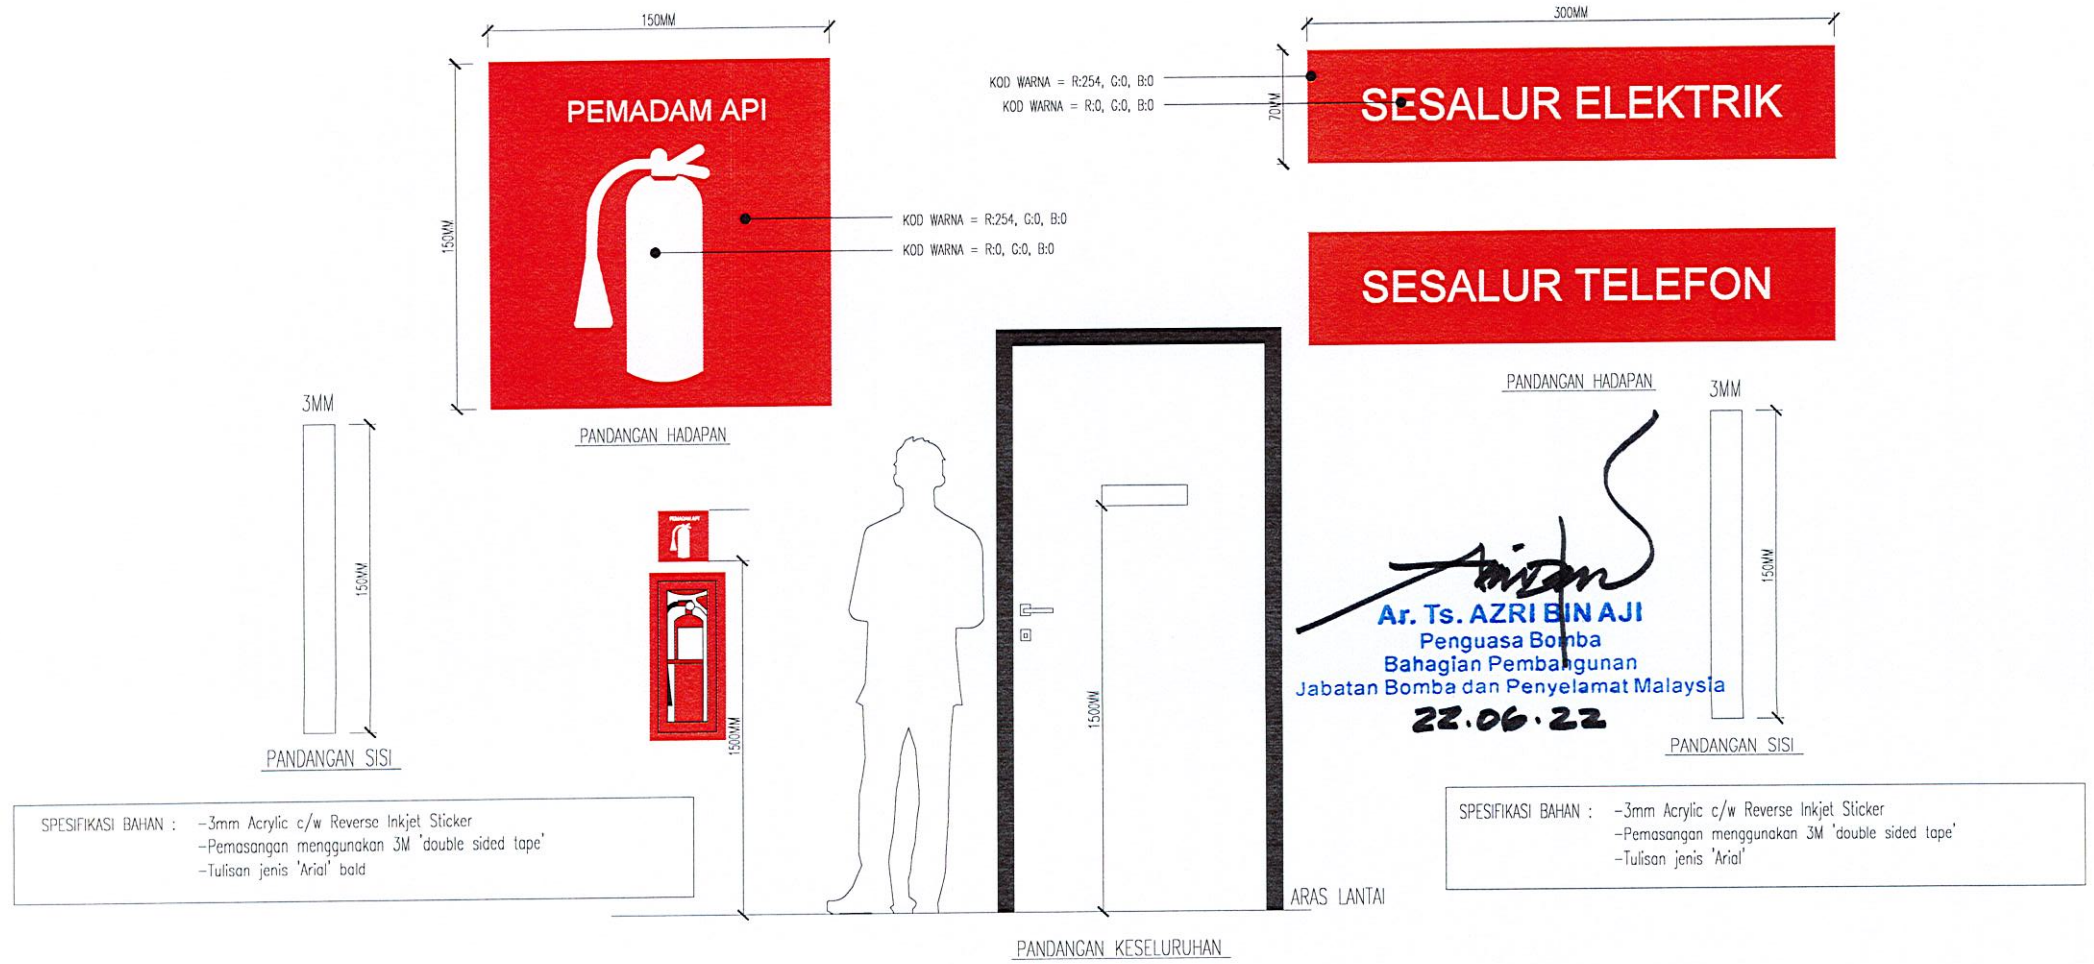

Ar. Ts. AZRI BIN AJI
Penguasa Bomba
Bahagian Pembangunan
Jabatan Bomba dan Penyelamat Malaysia
22.06.22

CONSTRUCTION DRAWING

Pemaju :
KEMENTERIAN PERUMAHAN DAN KERAJAAN TEMPATAN

Pemilik :
JABATAN BOMBA DAN PENYELAMAT MALAYSIA

Tajuk Projek:
CADANGAN PEMBINAAN PROJEK BALAI BOMBA & KUARTERS PUTATAN DI ATAS SEBAHAGIAN LOT N.T 213059771, JALAN SAILAN IMBAAN PUTATAN, DAERAH PUTATAN, SABAH

Tajuk Komponen:
SIGNAGES

Tajuk Lukisan:
TYPE A6
PEMASANGAN WM

TYPE A1
JENIS PEMASANGAN-DM


ARCHITECT
ALASIM OMAR ARCHITECT
F-27-1, ROYAL PLAZA PUTATAN
KM 11.2, JALAN PUTATAN
88200, KOTA KINABALU, SABAH
E : alasim.architect@gmail.com
T : +6 088 760 752
F: +6 088 761 752

DWG INFO
Drawn by : SYAH
Checked by : Sym
Scale : As Shown
Date : JUN 2020
Drawing Number : Revision 0 1 2


DWG TITLE

Sketch	DP Sub	JPBM	Construction
Prelim	BP Sub	Contract	As-Built


200413/JBPMput/S-04

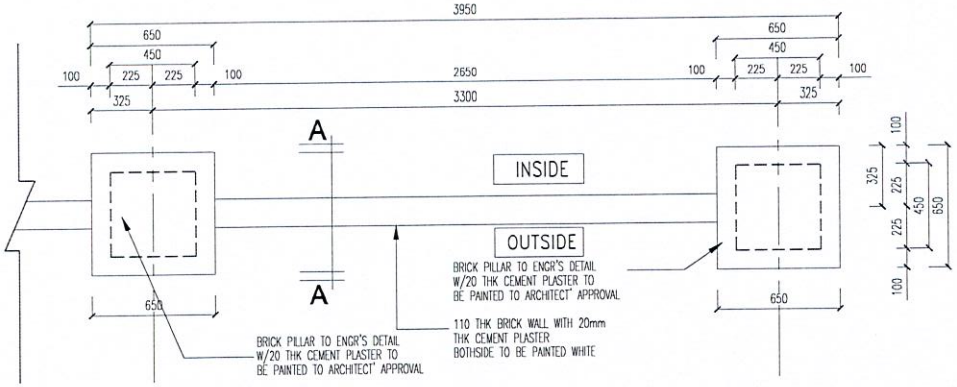

1 PELAN LANTAI
SKALA 1:20

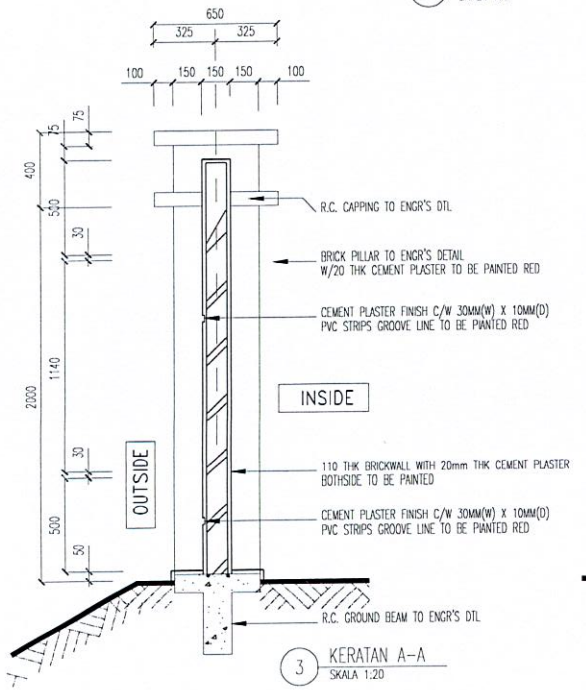

3 KERATAN A-A
SKALA 1:20

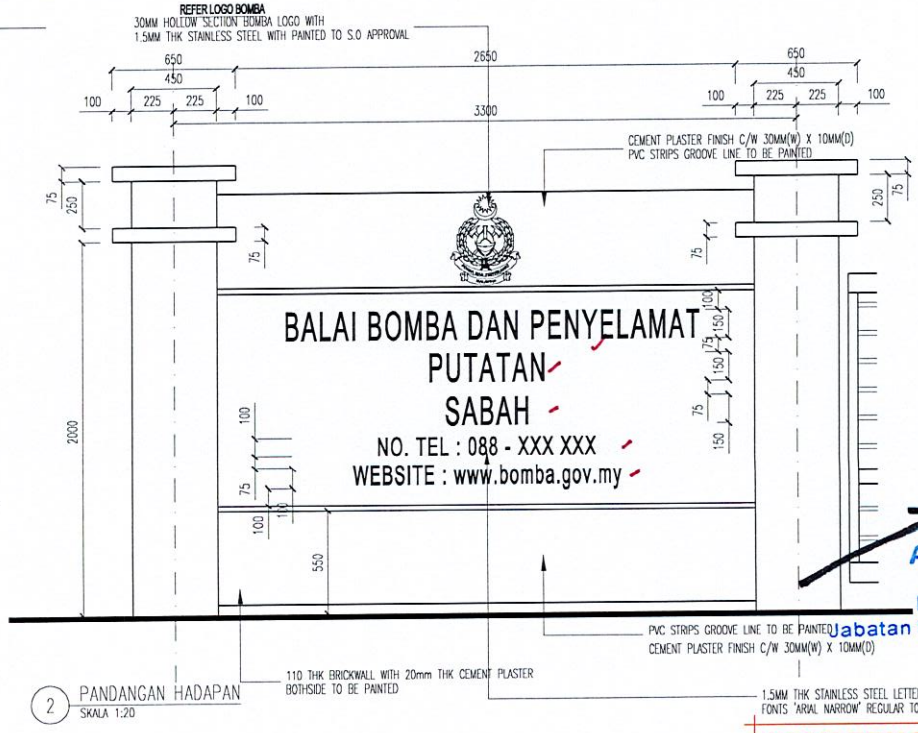

2 PANDANGAN HADAPAN
SKALA 1:20

Ar. Ts. AZRI BIN AJI
Penguasa Bomba
Bahagian Pembangunan
Jabatan Bomba dan Penyelamat Malaysia
22.06.22

CONSTRUCTION DRAWING

Pemaju : KEMENTERIAN PERUMAHAN DAN KERAJAAN TEMPATAN	Pemilik : JABATAN BOMBA DAN PENYELAMAT MALAYSIA	Tajuk Projek: CADANGAN PEMBINAAN PROJEK BALAI BOMBA & KUARTERS PUTATAN DI ATAS SEBAHAGIAN LOT N.T 213059771, JALAN SAILAN IMBAAN PUTATAN, DAERAH PUTATAN, SABAH	Tajuk Komponen: PAPAN TANDA UTAMA Tajuk Lukisan: PELAN LANTAI, KERATAN A-A, PANDANGAN HADAPAN

ALASIM OMAR ARCHITECT
F-27-1, ROYAL PLAZA PUTATAN
KM 11.2, JALAN PUTATAN
88200, KOTA KINABALU, SABAH
E : alasim.architect@gmail.com
T : +6 088 760 752
F: +6 088 761 752

DWG INFO: Drawn by : SYAH; Checked by : Sym; Scale : As Shown; Date : JUN 2020; Drawing Number : Revision 0 1 2

DWG TITLE: Sketch | DP Sub | JPBM | Construction; Prelim | BP Sub | Contract | As-Built


200413/JBPMput/PTU-48



3 PAPAN TANDA RUANGAN JENTERA
SKALA 1:50


PLASTIC LED ELECTRIC SIGNBOARD TO MANUF'S DETAIL

BLACK COLOUR FONT NAME 'ARIAL' REGULAR TO S.O APPROVAL

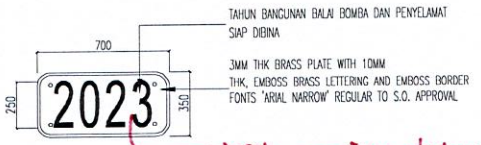

4 PLAT TAHUN BALAI BOMBA
SKALA 1:25


Sila pastikan tahun ini berdasarkan tahun CPC projek.

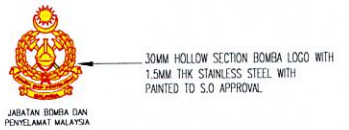

5 BOMBA LOGO
N.T.S

REFER TO SIGNAGE 2

NOTES:
LUKISAN INI ADALAH SEBAGAI PANDUAN BAGI MENGAMBARKAN KEADAAN TAPAK, KETEPATAN KEADAAN, KEDUDUKAN, UKURAN DAN SEBAGAINYA ADALAH TIDAK DIJAMIN. PIHAK KONTRAKTOR HENDAKLAH MELAWAT SENDIRI BAGI PERINCIAN YANG SEBENARNYA.

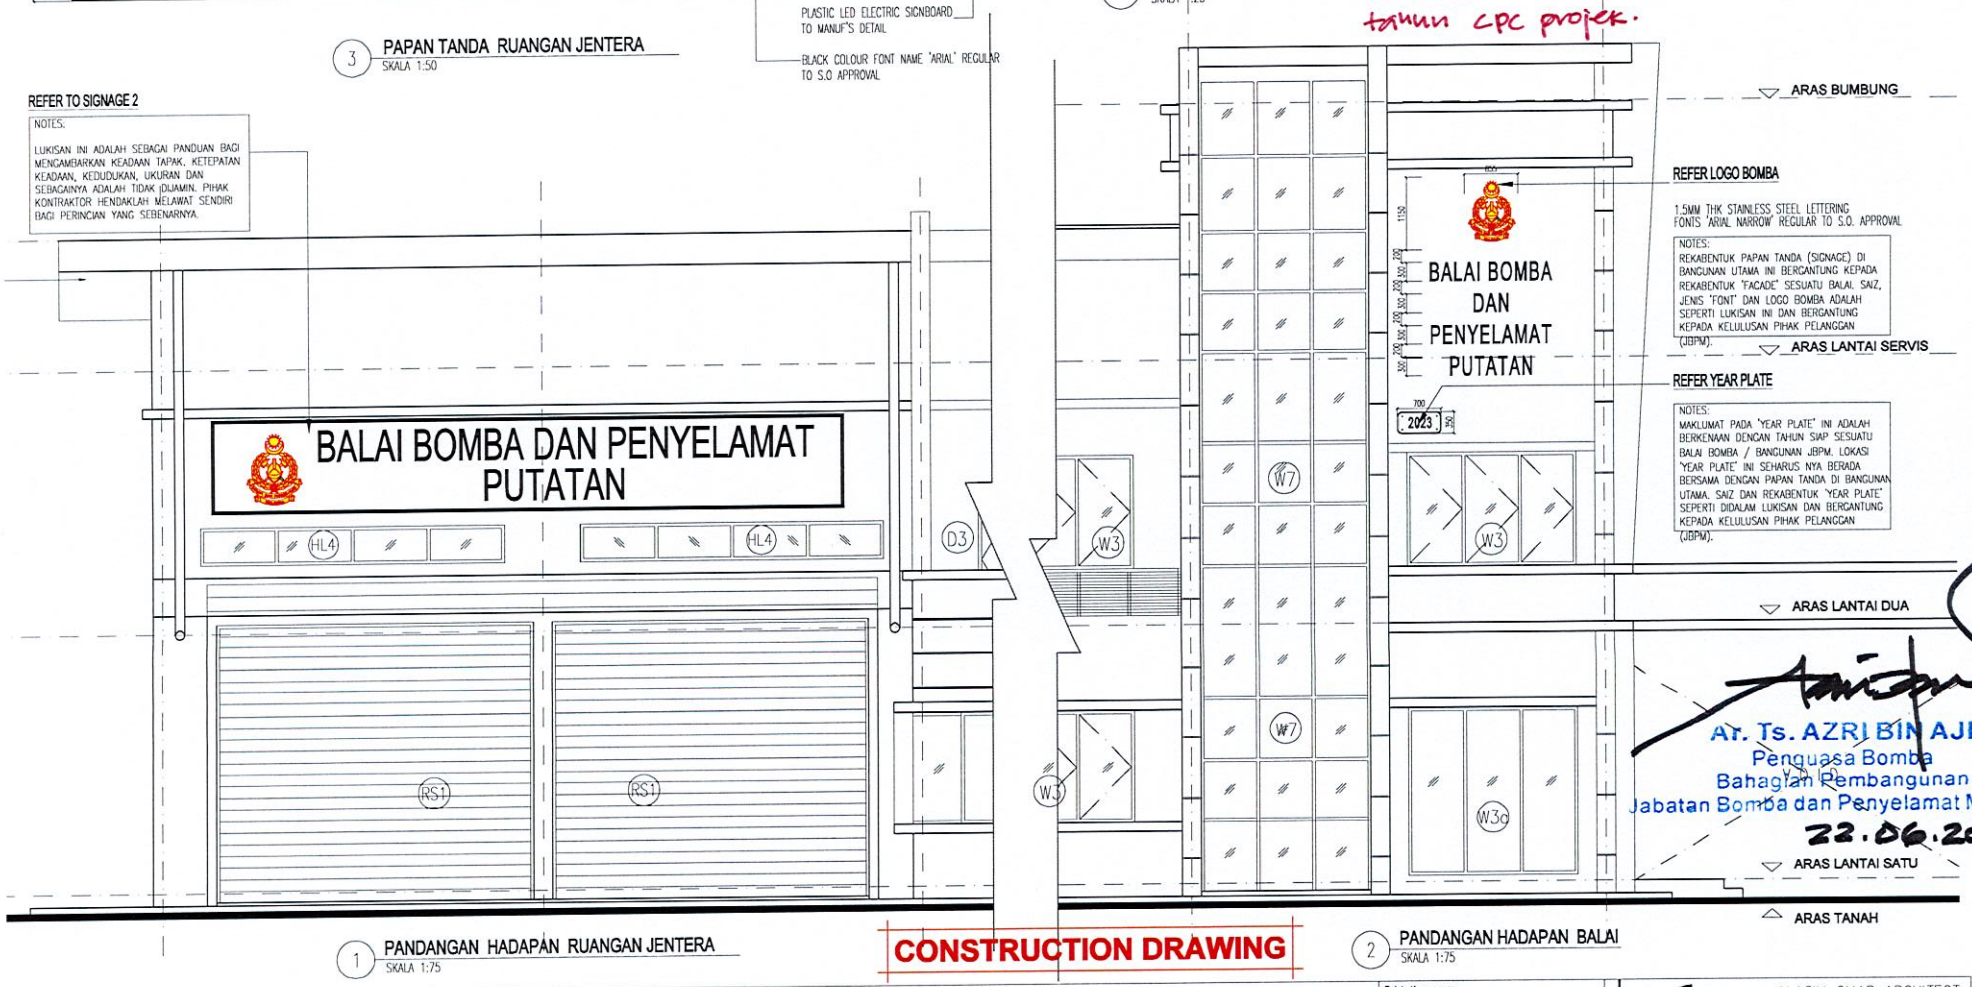

REFER LOGO BOMBA

1.5MM THK STAINLESS STEEL LETTERING FONTS 'ARIAL NARROW' REGULAR TO S.O. APPROVAL

NOTES:
REKABENTUK PAPAN TANDA (SIGNAGE) DI BANGUNAN UTAMA INI BERGANTUNG KEPADA REKABENTUK "FACADE" SESUATU BALAI, SAIZ, JENIS "FONT" DAN LOGO BOMBA ADALAH SEPERTI LUKISAN INI DAN BERGANTUNG KEPADA KELULUSAN PIHAK PELANGGAN (JBPM).

REFER YEAR PLATE

NOTES:
MAKLUMAT PADA "YEAR PLATE" INI ADALAH BERKENAAN DENGAN TAHUN SIAP SESUATU BALAI BOMBA / BANGUNAN JBPM. LOKASI "YEAR PLATE" INI SEHARUSNYA BERADA BERSAMA DENGAN PAPAN TANDA DI BANGUNAN UTAMA, SAIZ DAN REKABENTUK "YEAR PLATE" SEPERTI DIDALAM LUKISAN DAN BERGANTUNG KEPADA KELULUSAN PIHAK PELANGGAN (JBPM).

Ar. Ts. AZRI BIN AJI
Penguasa Bomba
Bahagian Pembangunan
Jabatan Bomba dan Penyelamat Malaysia
22.06.2022

1 PANDANGAN HADAPAN RUANGAN JENTERA
SKALA 1:75

CONSTRUCTION DRAWING

2 PANDANGAN HADAPAN BALAI
SKALA 1:75

Pemaju :
KEMENTERIAN PERUMAHAN DAN KERAJAAN TEMPATAN

Pemilik :
JABATAN BOMBA DAN PENYELAMAT MALAYSIA

Tajuk Projek:
CADANGAN PEMBINAAN PROJEK BALAI BOMBA & KUARTERS PUTATAN DI ATAS SEBAHAGIAN LOT N.T 213059771, JALAN SAILAN IMBAAN PUTATAN, DAERAH PUTATAN, SABAH

Tajuk Komponen:
PAPAN TANDA DAN PLAT TAHUN BALAI BOMBA


Tajuk Lukisan:
PANDANGAN HADAPAN RUANGAN JENTERA
PANDANGAN HADAPAN BALAI
PAPAN TANDA RUANGAN JENTERA
PLAT TAHUN BALAI BOMBA
BOMBA LOGO

ALASIM OMAR ARCHITECT
F-27-1, ROYAL PLAZA PUTATAN
KM 11.2, JALAN PUTATAN
88200, KOTA KINABALU, SABAH
E : alasim.architect@gmail.com
T : +6 088 760 752
F: +6 088 761 752


DWG INFO
Drawn by : SYAH
Checked by : Sym
Scale : As Shown
Date : JUN 2020
Drawing Number : Revision 0 1 2

DWG TITLE
200413/JBPMput/PT1&2-49


Sketch	DP Sub	JPBM	Construction
Prelim	BP Sub	Contract	As-Built

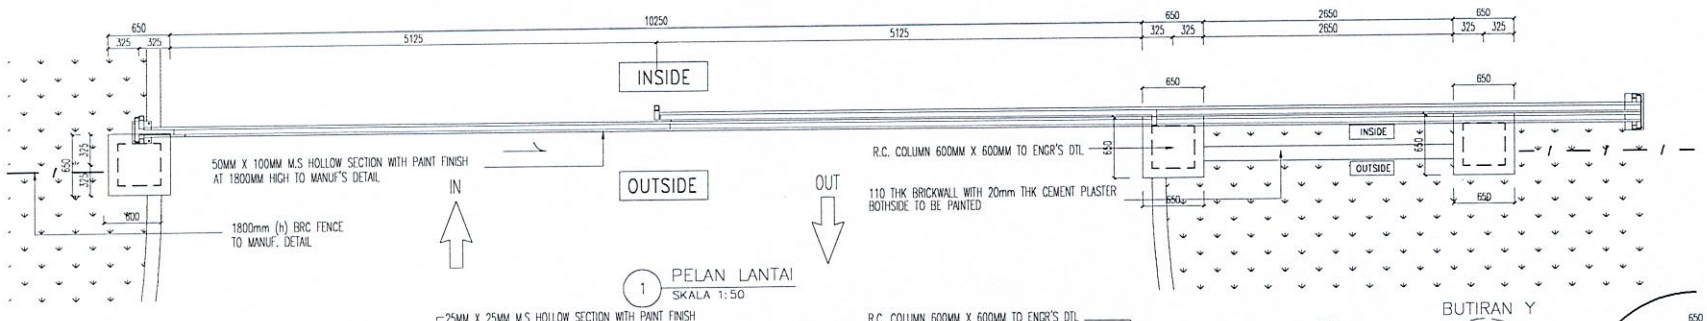


1 PELAN LANTAI
SKALA 1:50

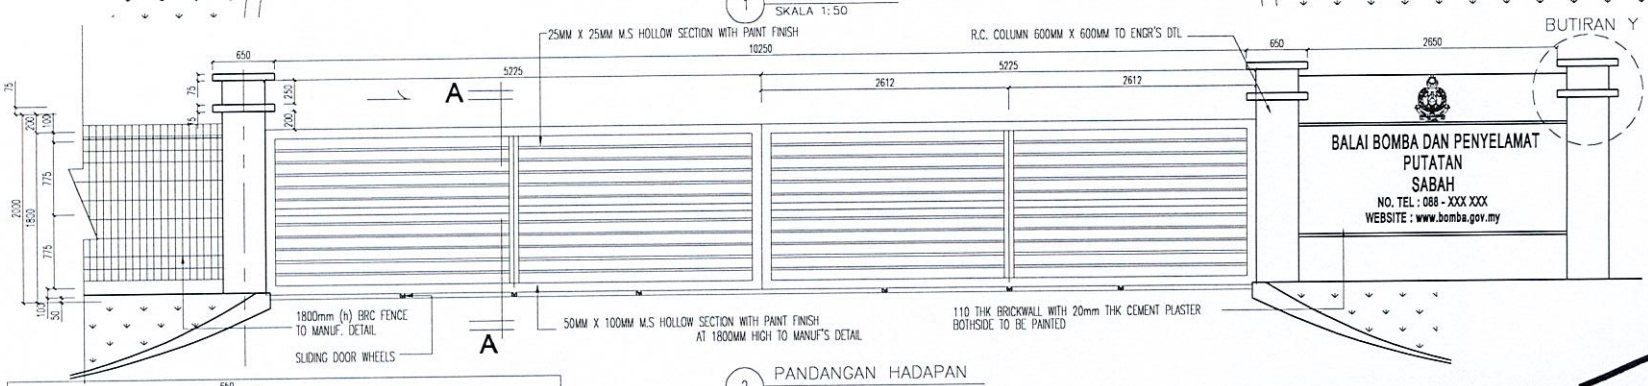


2 PANDANGAN HADAPAN
SKALA 1:50

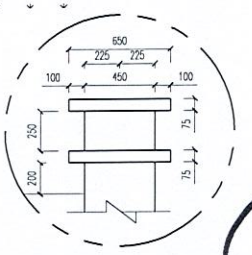


BUTIRAN Y
SKALA 1:30

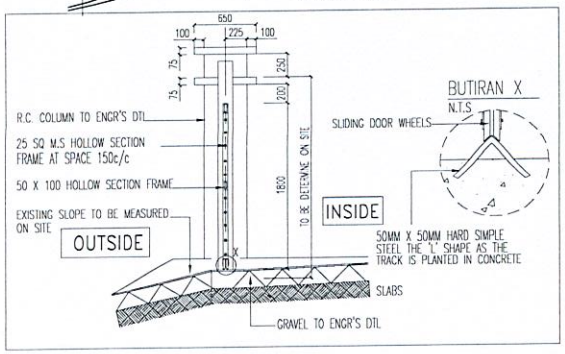

3 KERATAN A–A
SKALA 1:25

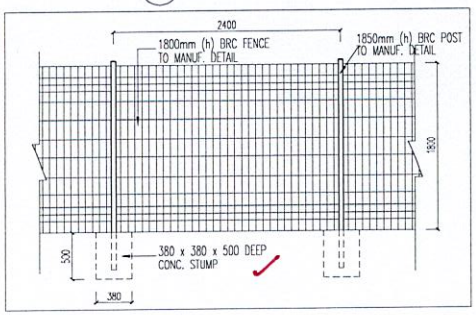

4 BUTIRAN 'A' (BRC FENCE)
SKALA 1:50

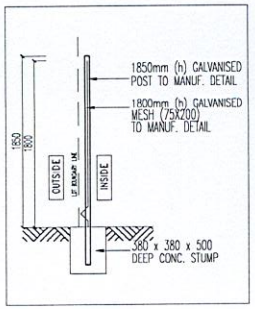

5 BUTIRAN 'B'(BRC FENCE)
SKALA 1:50



6 GAMBAR (BRC FENCE)
N.T.S



7 LOKASI PAGAR
N.T.S

Ar. Ts. AZRI BIN AJI
Penguasa Bomba
Bahagian Pembangunan
Jabatan Bomba dan Penyelamat Malaysia
23.06.22

CONSTRUCTION DRAWING

Pemaju :
KEMENTERIAN PERUMAHAN DAN KERAJAAN TEMPATAN

Pemilik :
JABATAN BOMBA DAN PENYELAMAT MALAYSIA

Tajuk Projek:
CADANGAN PEMBINAAN PROJEK BALAI BOMBA & KUARTERS PUTATAN DI ATAS SEBAHAGIAN LOT N.T 213059771, JALAN SAILAN IMBAAN PUTATAN, DAERAH PUTATAN, SABAH

Tajuk Komponen:
PAGAR 1

Tajuk Lukisan:
PELAN LANTAI
PANDANGAN HADAPAN
KERATAN A–A
BUTIRAN 'A' (BRC FENCE)
BUTIRAN 'B'(BRC FENCE)
GAMBAR (BRC FENCE)
LOKASI PAGAR

ARCHITECT

ALASIM OMAR ARCHITECT
F-27-1, ROYAL PLAZA PUTATAN
KM 11.2, JALAN PUTATAN
88200, KOTA KINABALU, SABAH
E : alasim.architect@gmail.com
T : +6 088 760 752
F: +6 088 761 752

DWG INFO
Drawn by : SYAH
Checked by : Sym
Scale : As Shown
Date : JUN 2020
Drawing Number : Revision 0 1 2

DWG TITLE

Sketch	DP Sub	JPBM	Construction
Prelim	BP Sub	Contract	As-Built

200413/JBPMput/P1-50